


SKÝRINGAR

Almennar skýringar sjá teikningu P6 000

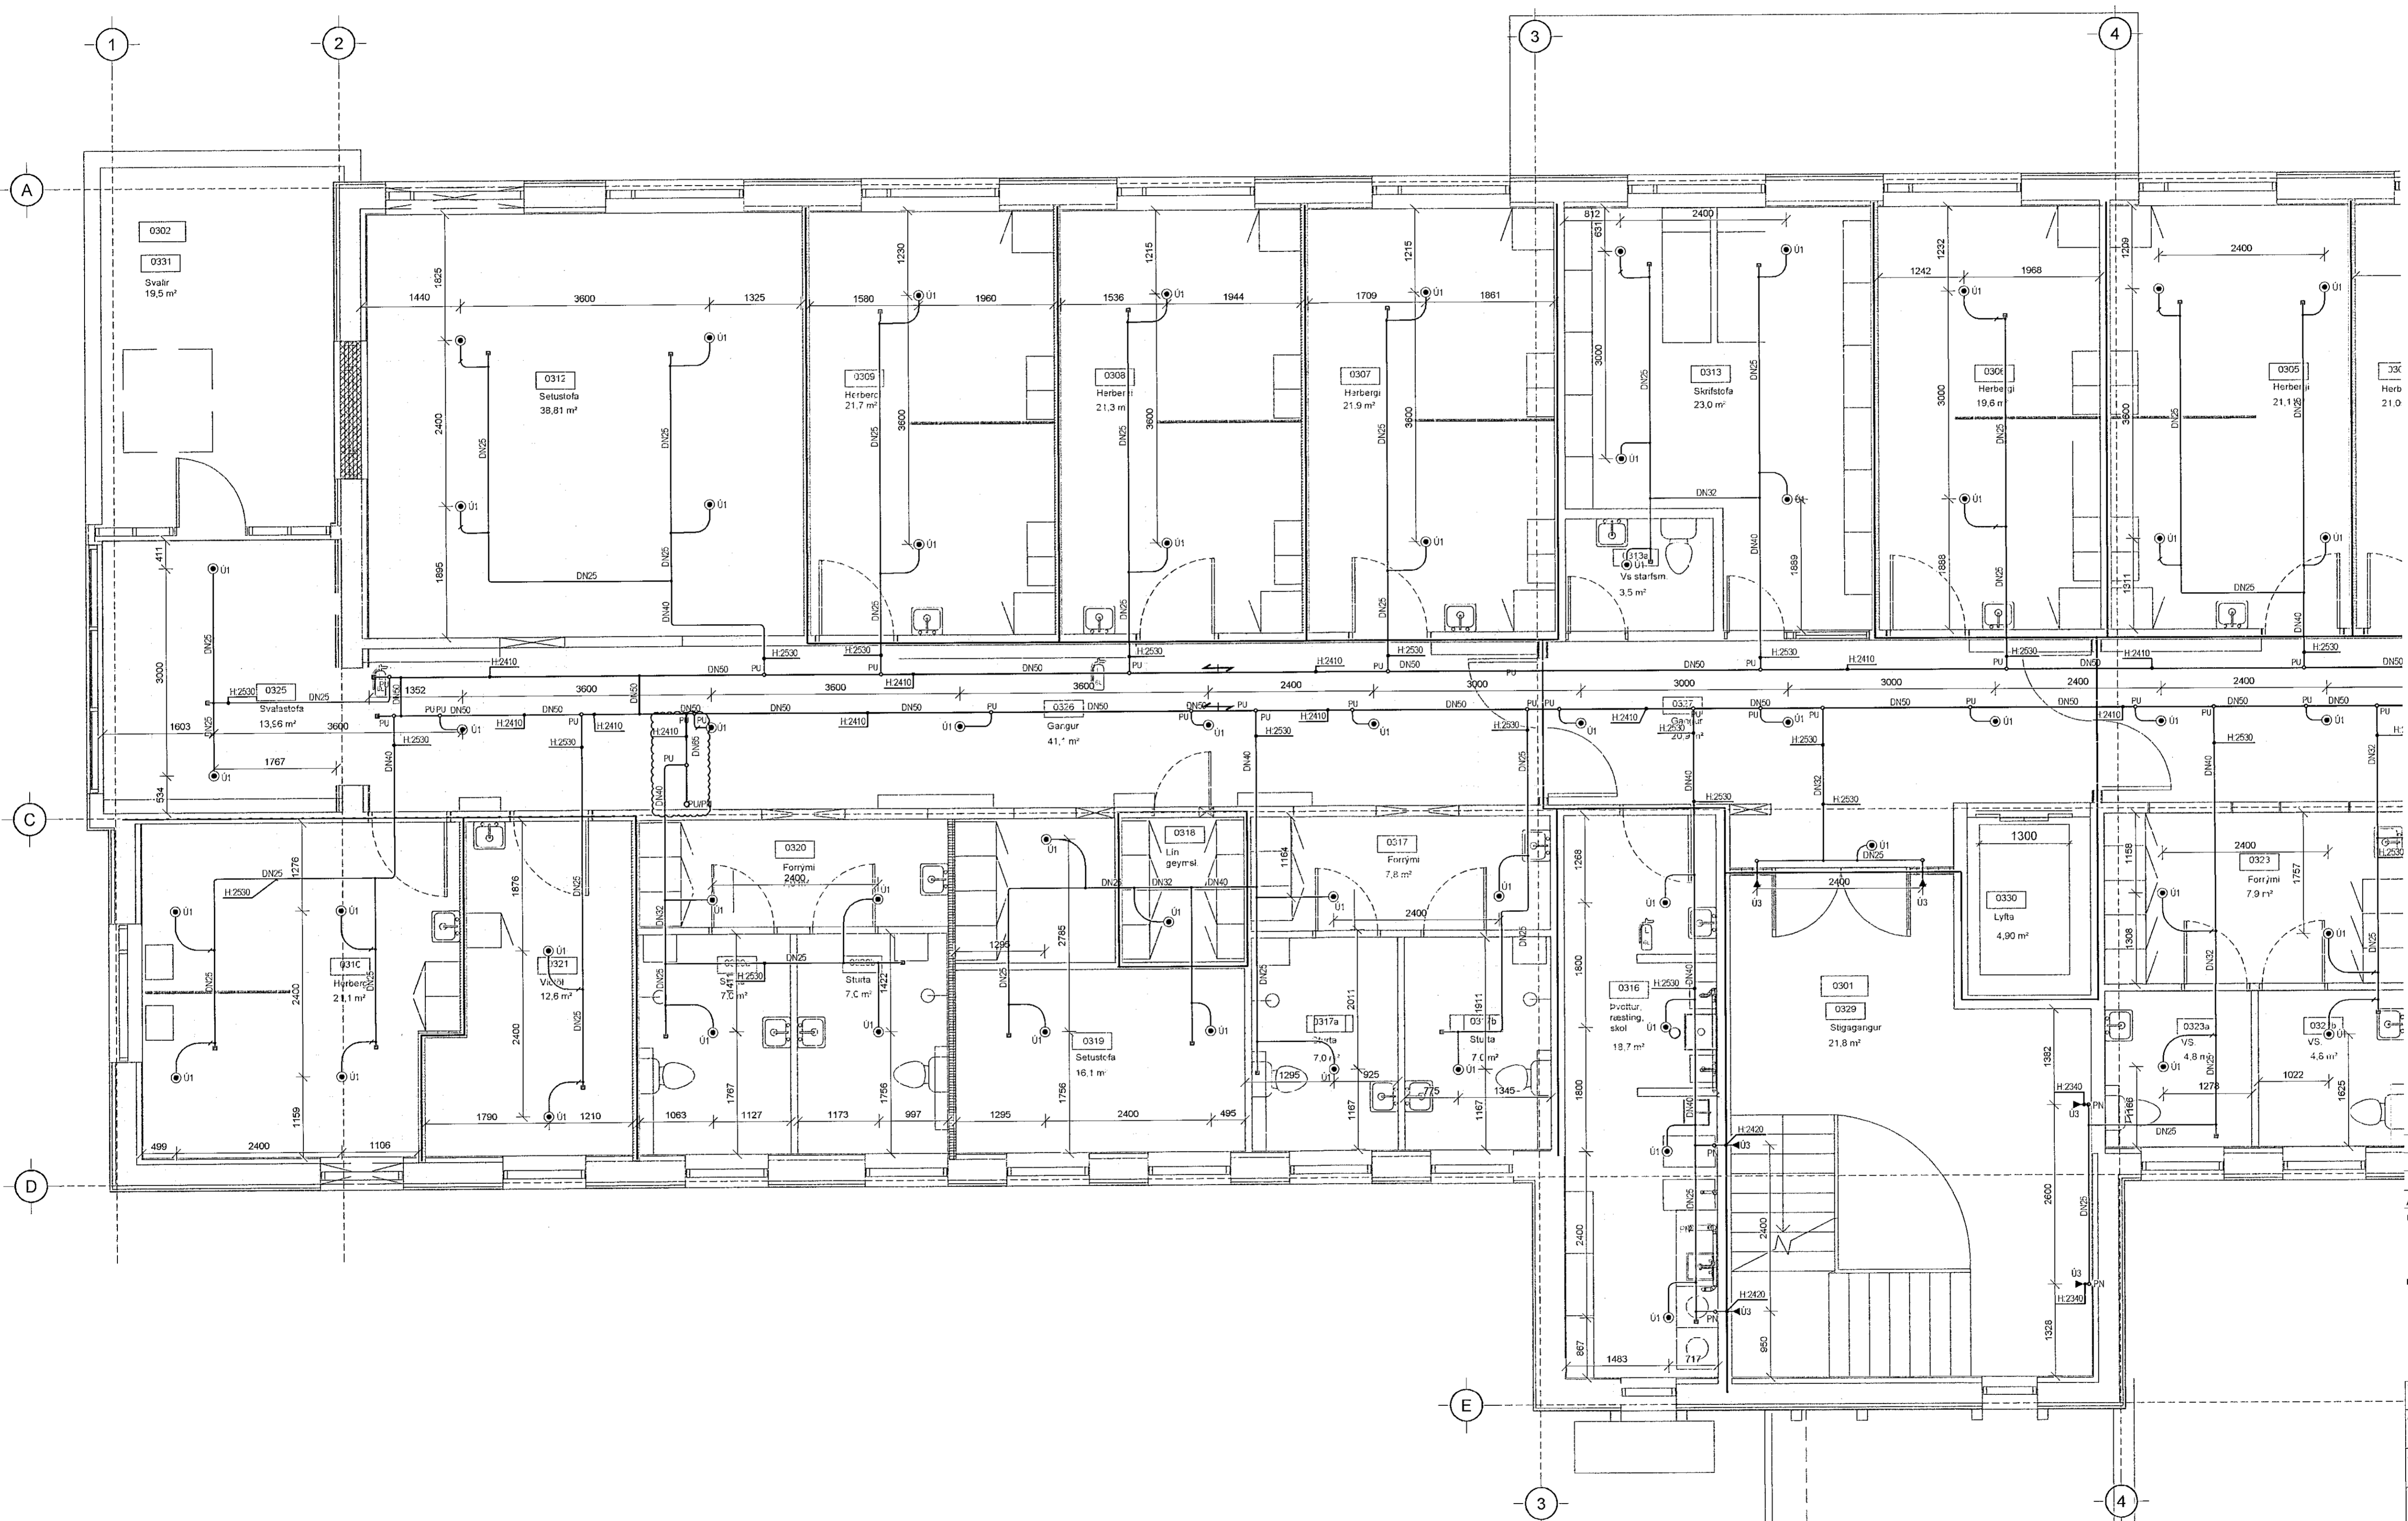

ÁRITUN HÖNNUNARSTJÓRA:
UTI **INN**
 ARKITEKTAR
 JÓN HÖR ÞORVALDSSON
 ARKITEKT FAI SAHARK
 KT: 021256 7579

A 14.05.21 Lagdir fernt vegna bita
 Útg. Dags. Skýring
 BJK/BS
 Hannad/Yfirfarið

VSB.
 VERKFRÆÐISTOFA
 Bajarhauki 20 / 220 Hafnarfjörður
 Kennitala 710796-2899
 Sími 585 8600
 vsb@vsb.is / www.vsb.is

Dagsetning aðaluppdráttar
 Áritun hönnunarstjóra
 Áritun sérhönnuðar
 Björn Snorrason
 KT: 170469-5899 • bu@vsb.is
 Verkefni
SÓLVANGSVEGUR 2
220 HAFNARFJÖRÐUR
 Verkhúli
 Lagnir
 Vatnsúðalagnir 3.hæð
 Grunnmynd 1

Hannad	BJK	Teiknað	RS	Yfirfarið	BS	Kvarði	1:50	/ A1	Síða
Dags.	31.03.2021	Verkefni	18106	Teikning	P6 031	Útgáfa			A