


**SKÝRINGAR**

Almennar skýringar sjá teikningu P6 000

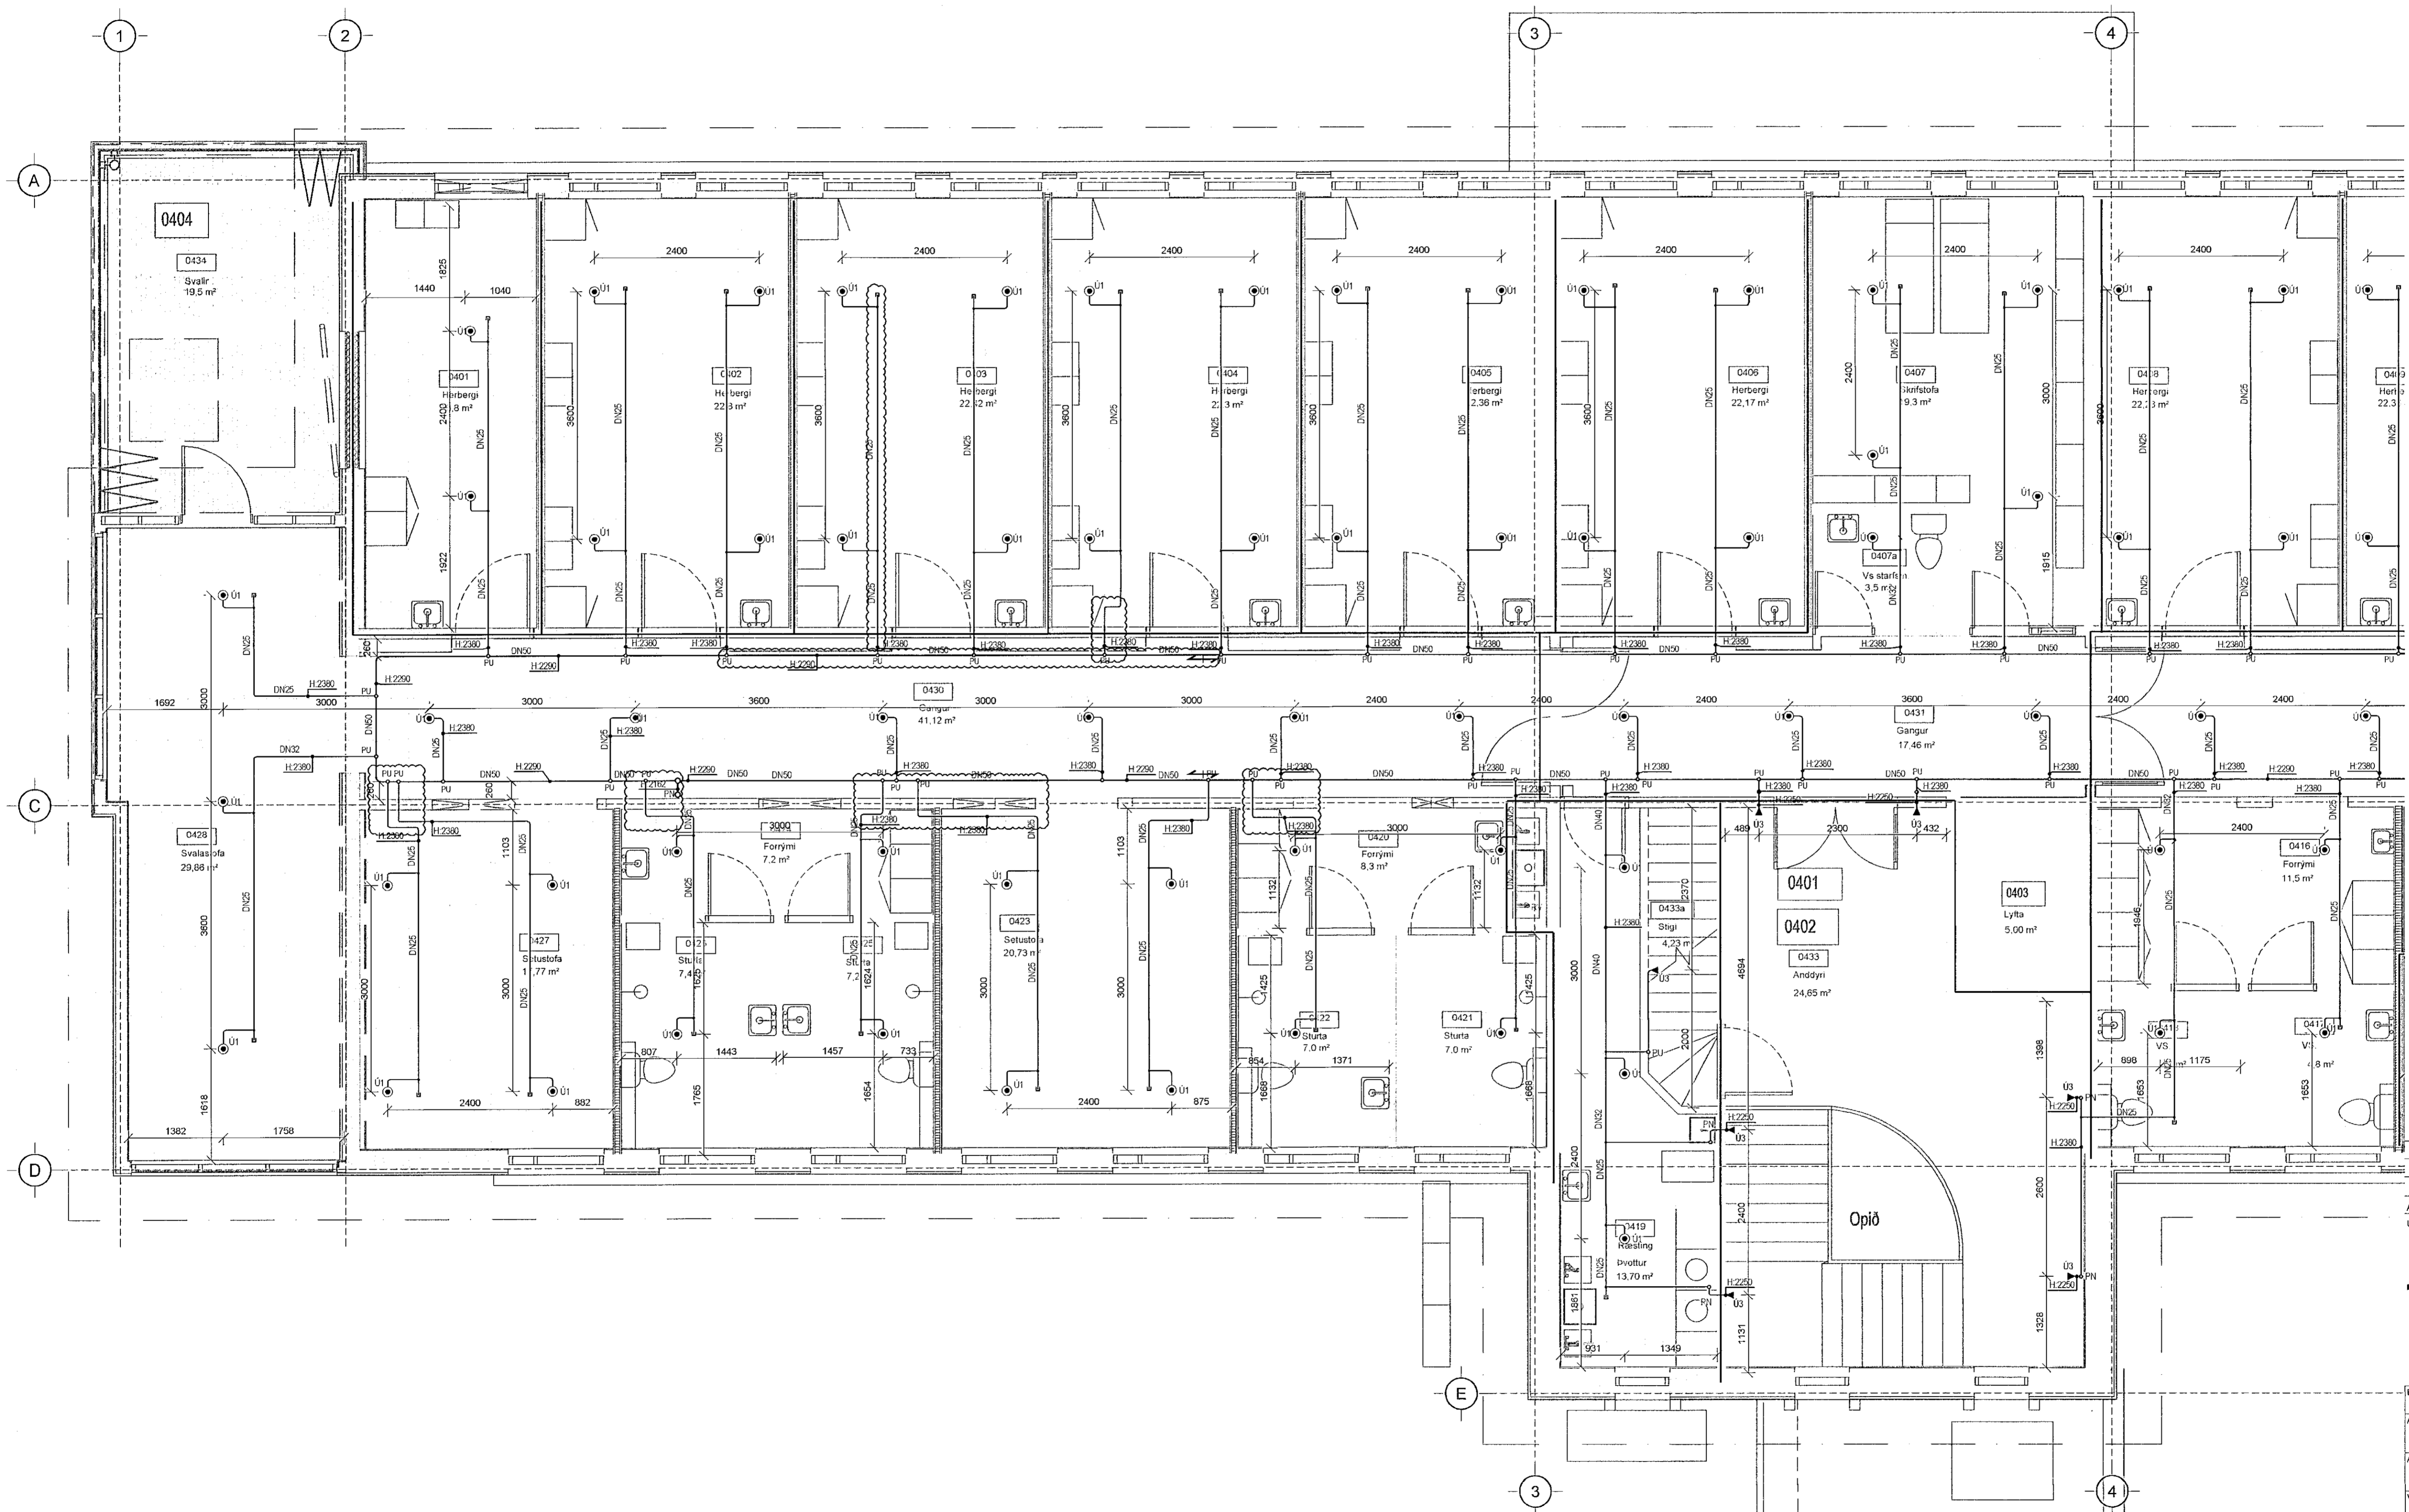

ÁRITUN HÖNNUNARSTJÓRA:  
**ÚTI** **UNN**  
ARKITEKTAR  
JÓN HÖR ÞORVALDSSON  
ARKITEKT FAL SAMARK  
Kf: 021256 7579

A 14.05.21 Lagnir færst vegna bita  
Útg. Dags. Skýring  
Hannað/Yfirfarið  
PJK/BS

**VSB.**  
VERKFRÆÐISTOFA  
Bæjarbrauni 20 / 220 Hafnarfjörður  
Kerfiatala 710706-2899  
Sími 585 8600  
vsb@vsb.is / www.vsb.is

Dagsetning aðaluppdráttar  
Áritun hönnunarstjóra  
Áritun séðhómaðar  
Björn Snorrason  
Kf: 170469-5690 • bs@vsb.is  
Verkhæfi  
**SÖLVANGSVEGUR 2**  
**220 HAFNARFJÖRÐUR**  
Verkhæfi  
Lagnir  
Vatnsúðalagnir 4.hæð  
Grunnmynd 1  
Hannað PJK Teiknað RS Yfirfarið BS Kvarði BS 1:50 / A1 Síða -  
Dags. 31.03.2021 Verkefni 18106 Teikning P6 041 Utgáa A

V:\2018\18106 Solvangur - eHM\17 Teikningar\12-Project\_Navigaort\18106 - Solvangur Gamli\Sheets\18106-PS-041 - cwg