


SKÝRINGAR

Almennar skýringar sjá teikningu L0 000 og L0 001

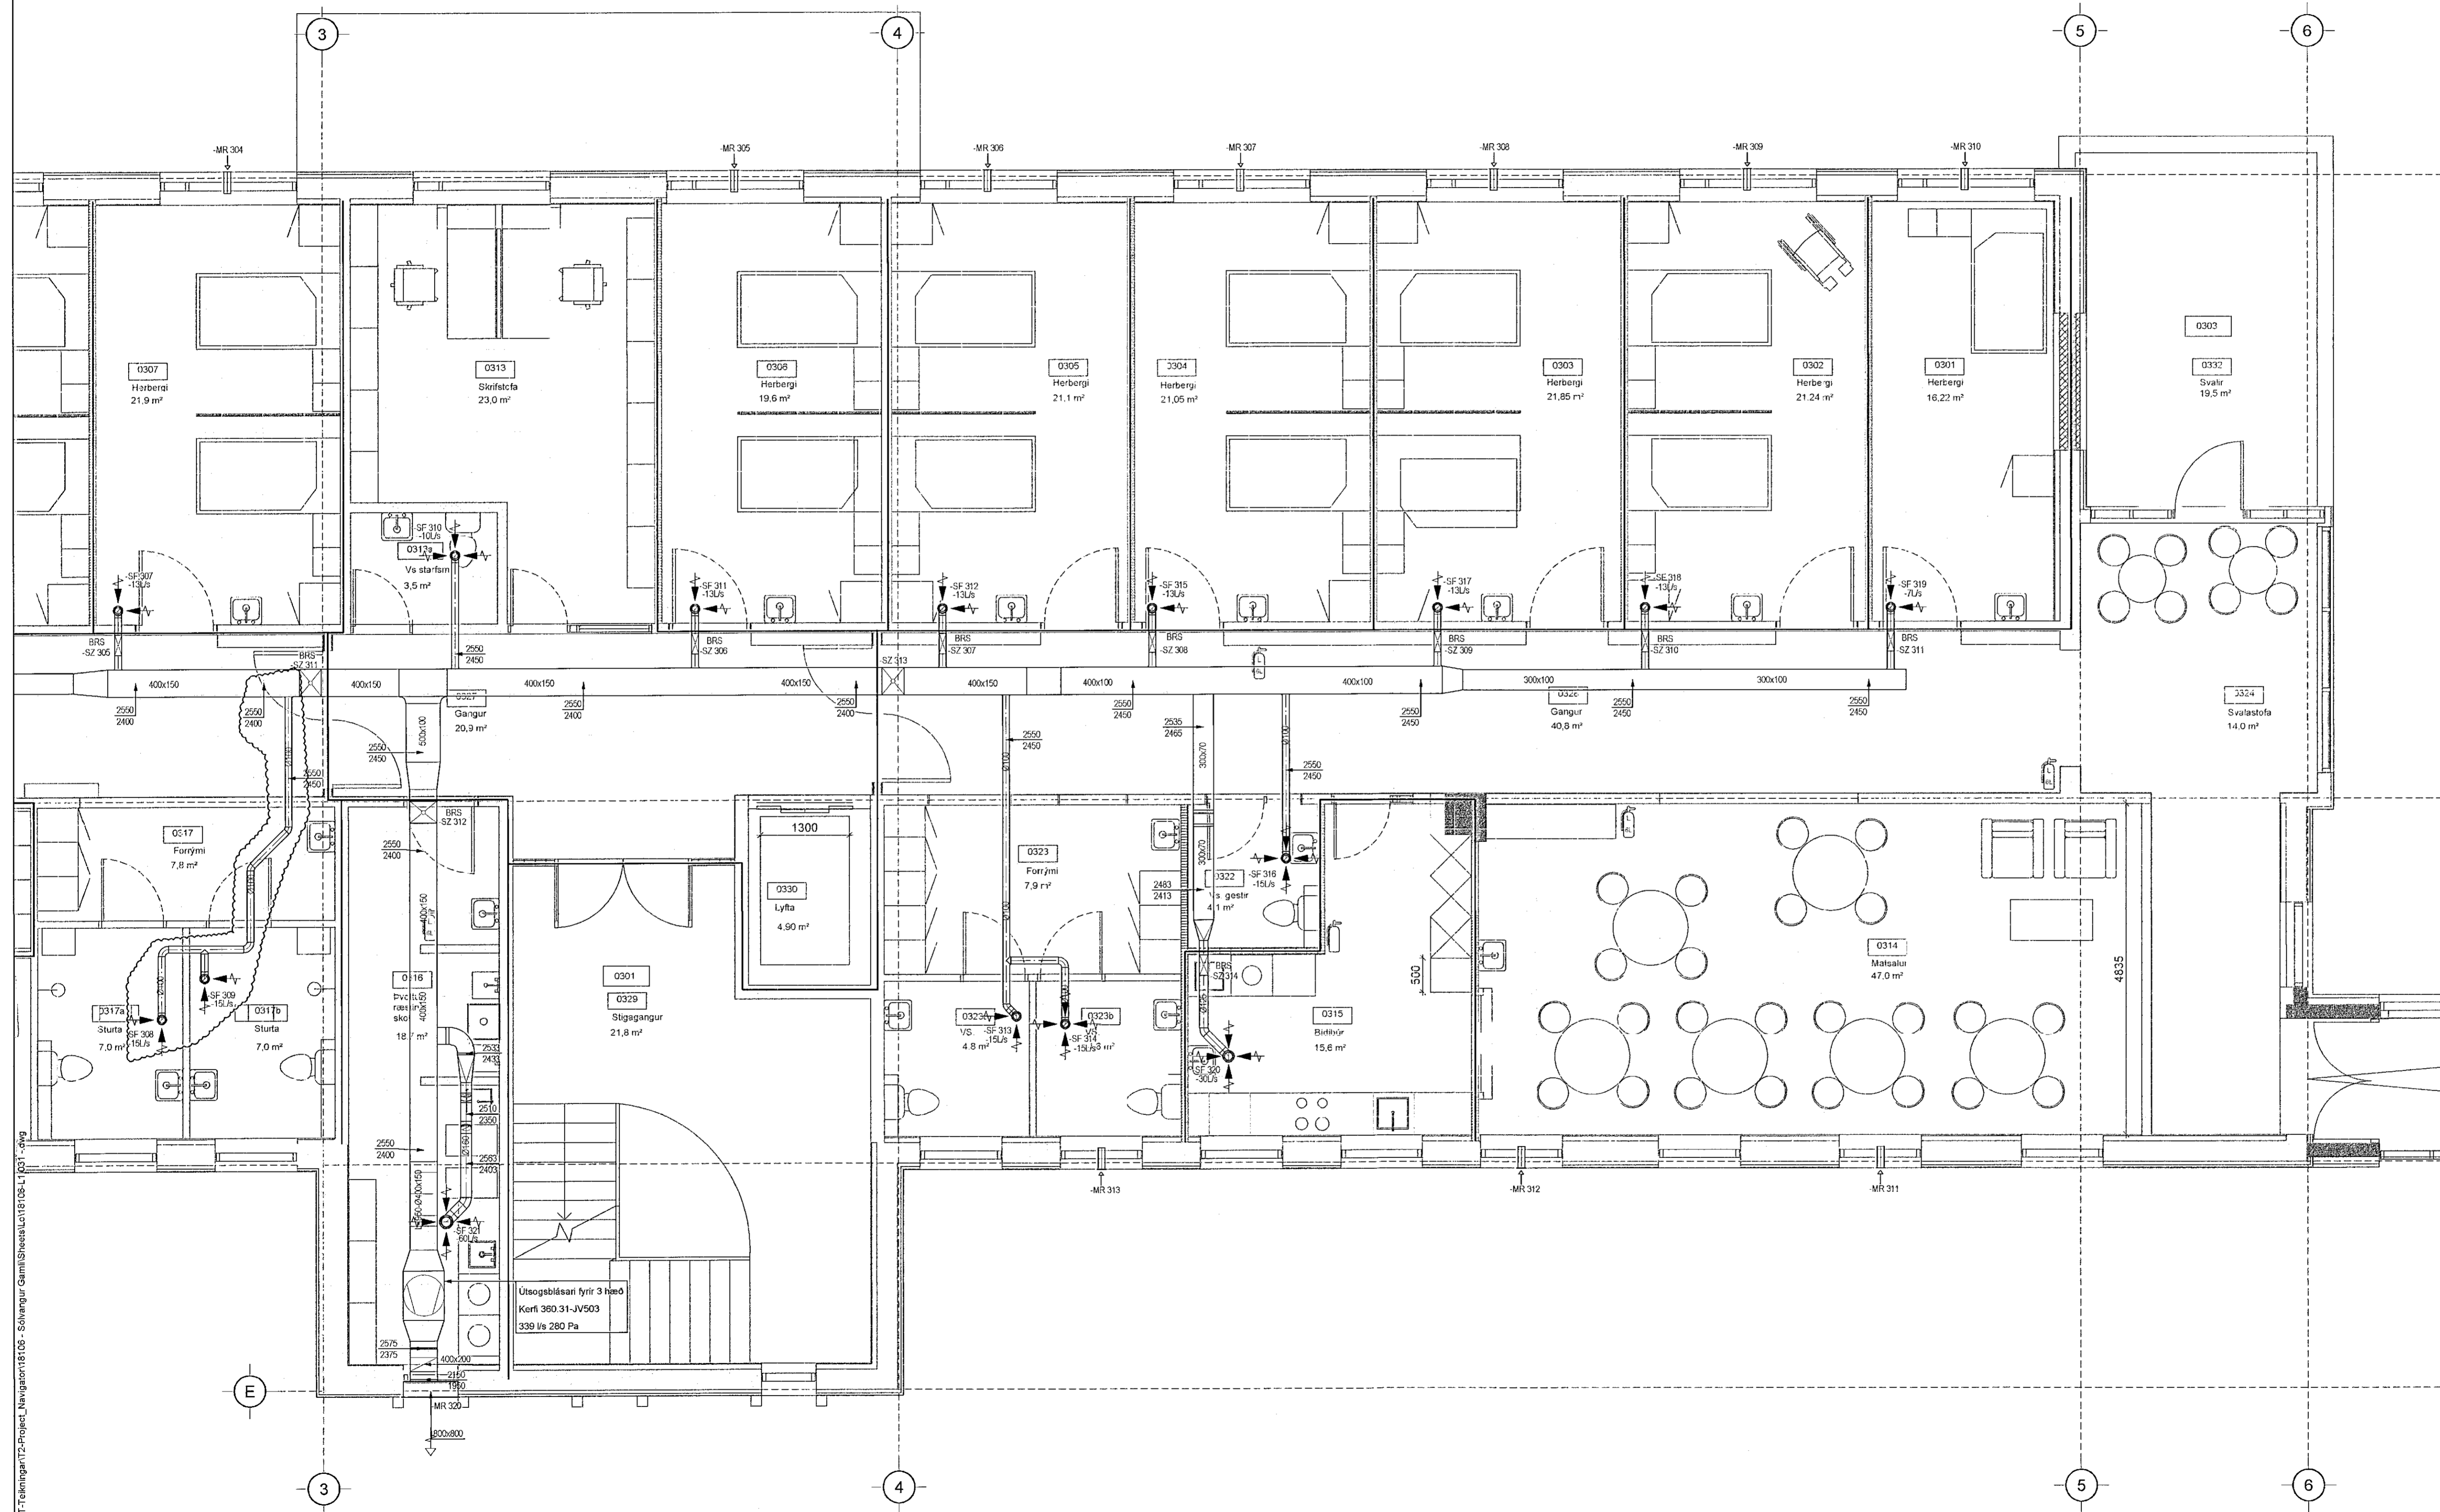

ÁRITUN HÖNNUNARSTJÓRA:
ÚTI
ARKITEKTAR
JÓN ÞÓR ÞORVALDSSON
ARKITEKT FAH SANAARK
KT.: 021256 7579

A 14.05.21 Lagrín ferst vegna bita
Útg. Dags. Skýring
bJKUJGR
Hannað/Virfuð

VSB.
VERKFRÆDISTOFA
Bæjarhrauni 2 / 220 Hafnarfjörður
Kortveitla 710796-2899
Sími 665 8660
vsb@vsb.is / www.vsb.is

Dagseining aðaluppdráttar					
Áritun hönnunarstjóra					
Áritun skrásmunar					
Þorgeir J. Kjartansson KT: 100271 5169 • thorgeir@vsb.is					
Verkefni					
SÖLVANGSVEGUR 2 220 HAFNARFJÖRÐUR					
Verkhúli					
Loftræsing 3. hæð Grunnmynd 2					
Hannað	Teiknað	Yfirlitað	Kverið	Síða	
bJK	bJK	JGR	1:50	/ A1	-
Dags.	Verkefni	Teikning	Útgáfa		
31.03.2021	18106	L1 032	Útgáfa		A