


Samþykkt þann
 04. Júní 2021
 Bygginguvaldsgætt / Hafnarfirði

SKÝRINGAR

Almennar skýringar sjá teikningu L0 000 og L0 001

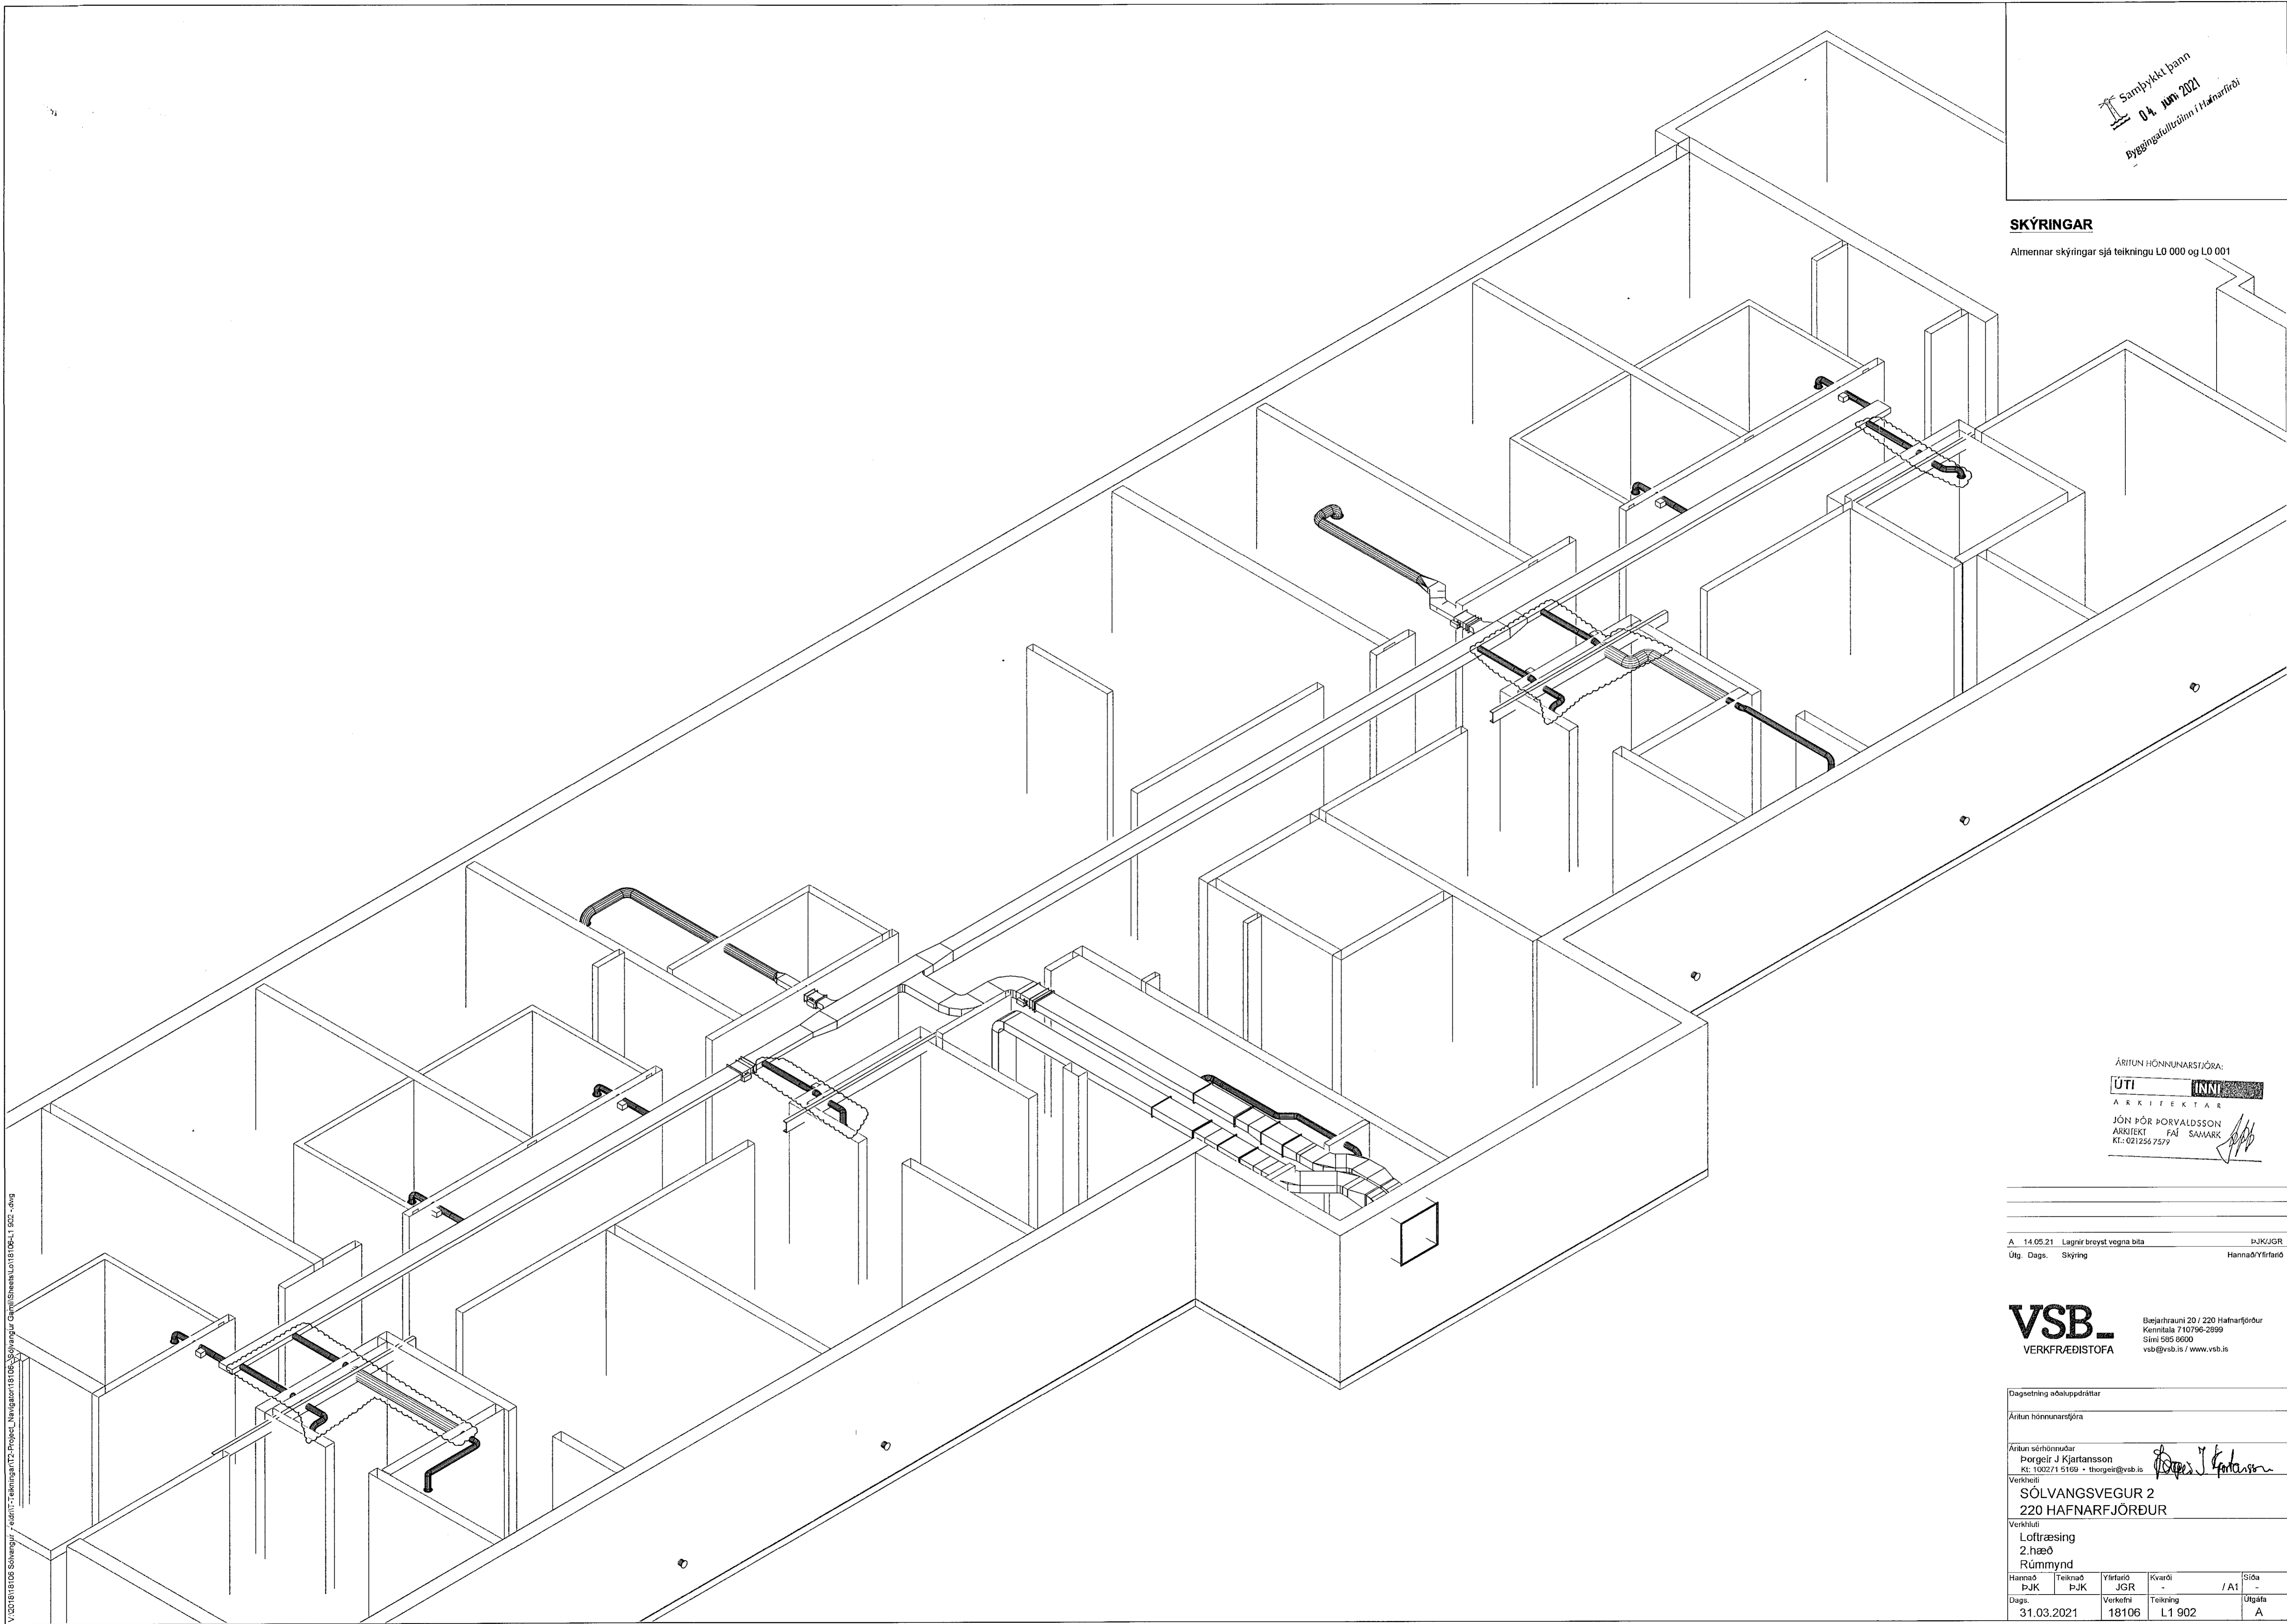

ÁRITUN HÖNNUNARSTJÓRA:
ÚTI **MINI**
 A R K I T E K T A R
 JÓN ÞÓR ÞORVALDSSON
 FAJ SAMMÆR
 KT.: 021256 7579

A 14.05.21 Lagrir broyst vegna bita
 Útg. Dags. Skýring Hannab/Ylfrinó

VSB. Verkfræðistofa
 Bejarlhrauni 20 / 220 Hafnarfjörður
 Kennitala 710796-2899
 Sími 585 8600
 vsb@vsb.is / www.vsb.is

Dagsetning aðaluppráttar

Áritun hönnunarstjóra

Áritun sérhönnuðar
 Þorgeir J Kjartansson
 KT: 100271 5169 • thorgeir@vsb.is

Verkhæfi
 SÓLVANGSVEGUR 2
 220 HAFNARFJÖRÐUR

Verkhæfi
 Loftþræsing
 2.hæð
 Rúmmynd

| Hannað | Teiknað | Ylfrinó | Kvarði | Síða |
|------------|----------|----------|--------|------|
| PJK | PJK | JGR | - | - |
| Dags. | Verkefni | Teikning | Útgáfa | |
| 31.03.2021 | 18106 | L1 902 | A | |

V:\021818106_Solvangur / e:\021818106_Solvangur\021818106-L1_BCL.dwg