


Samþykkt þann
 04. júní 2021
 Byggingufulltrúinn / Hafnarfirði

SKÝRINGAR

Almennar skýringar sjá teikningu L0 000 og L0 001

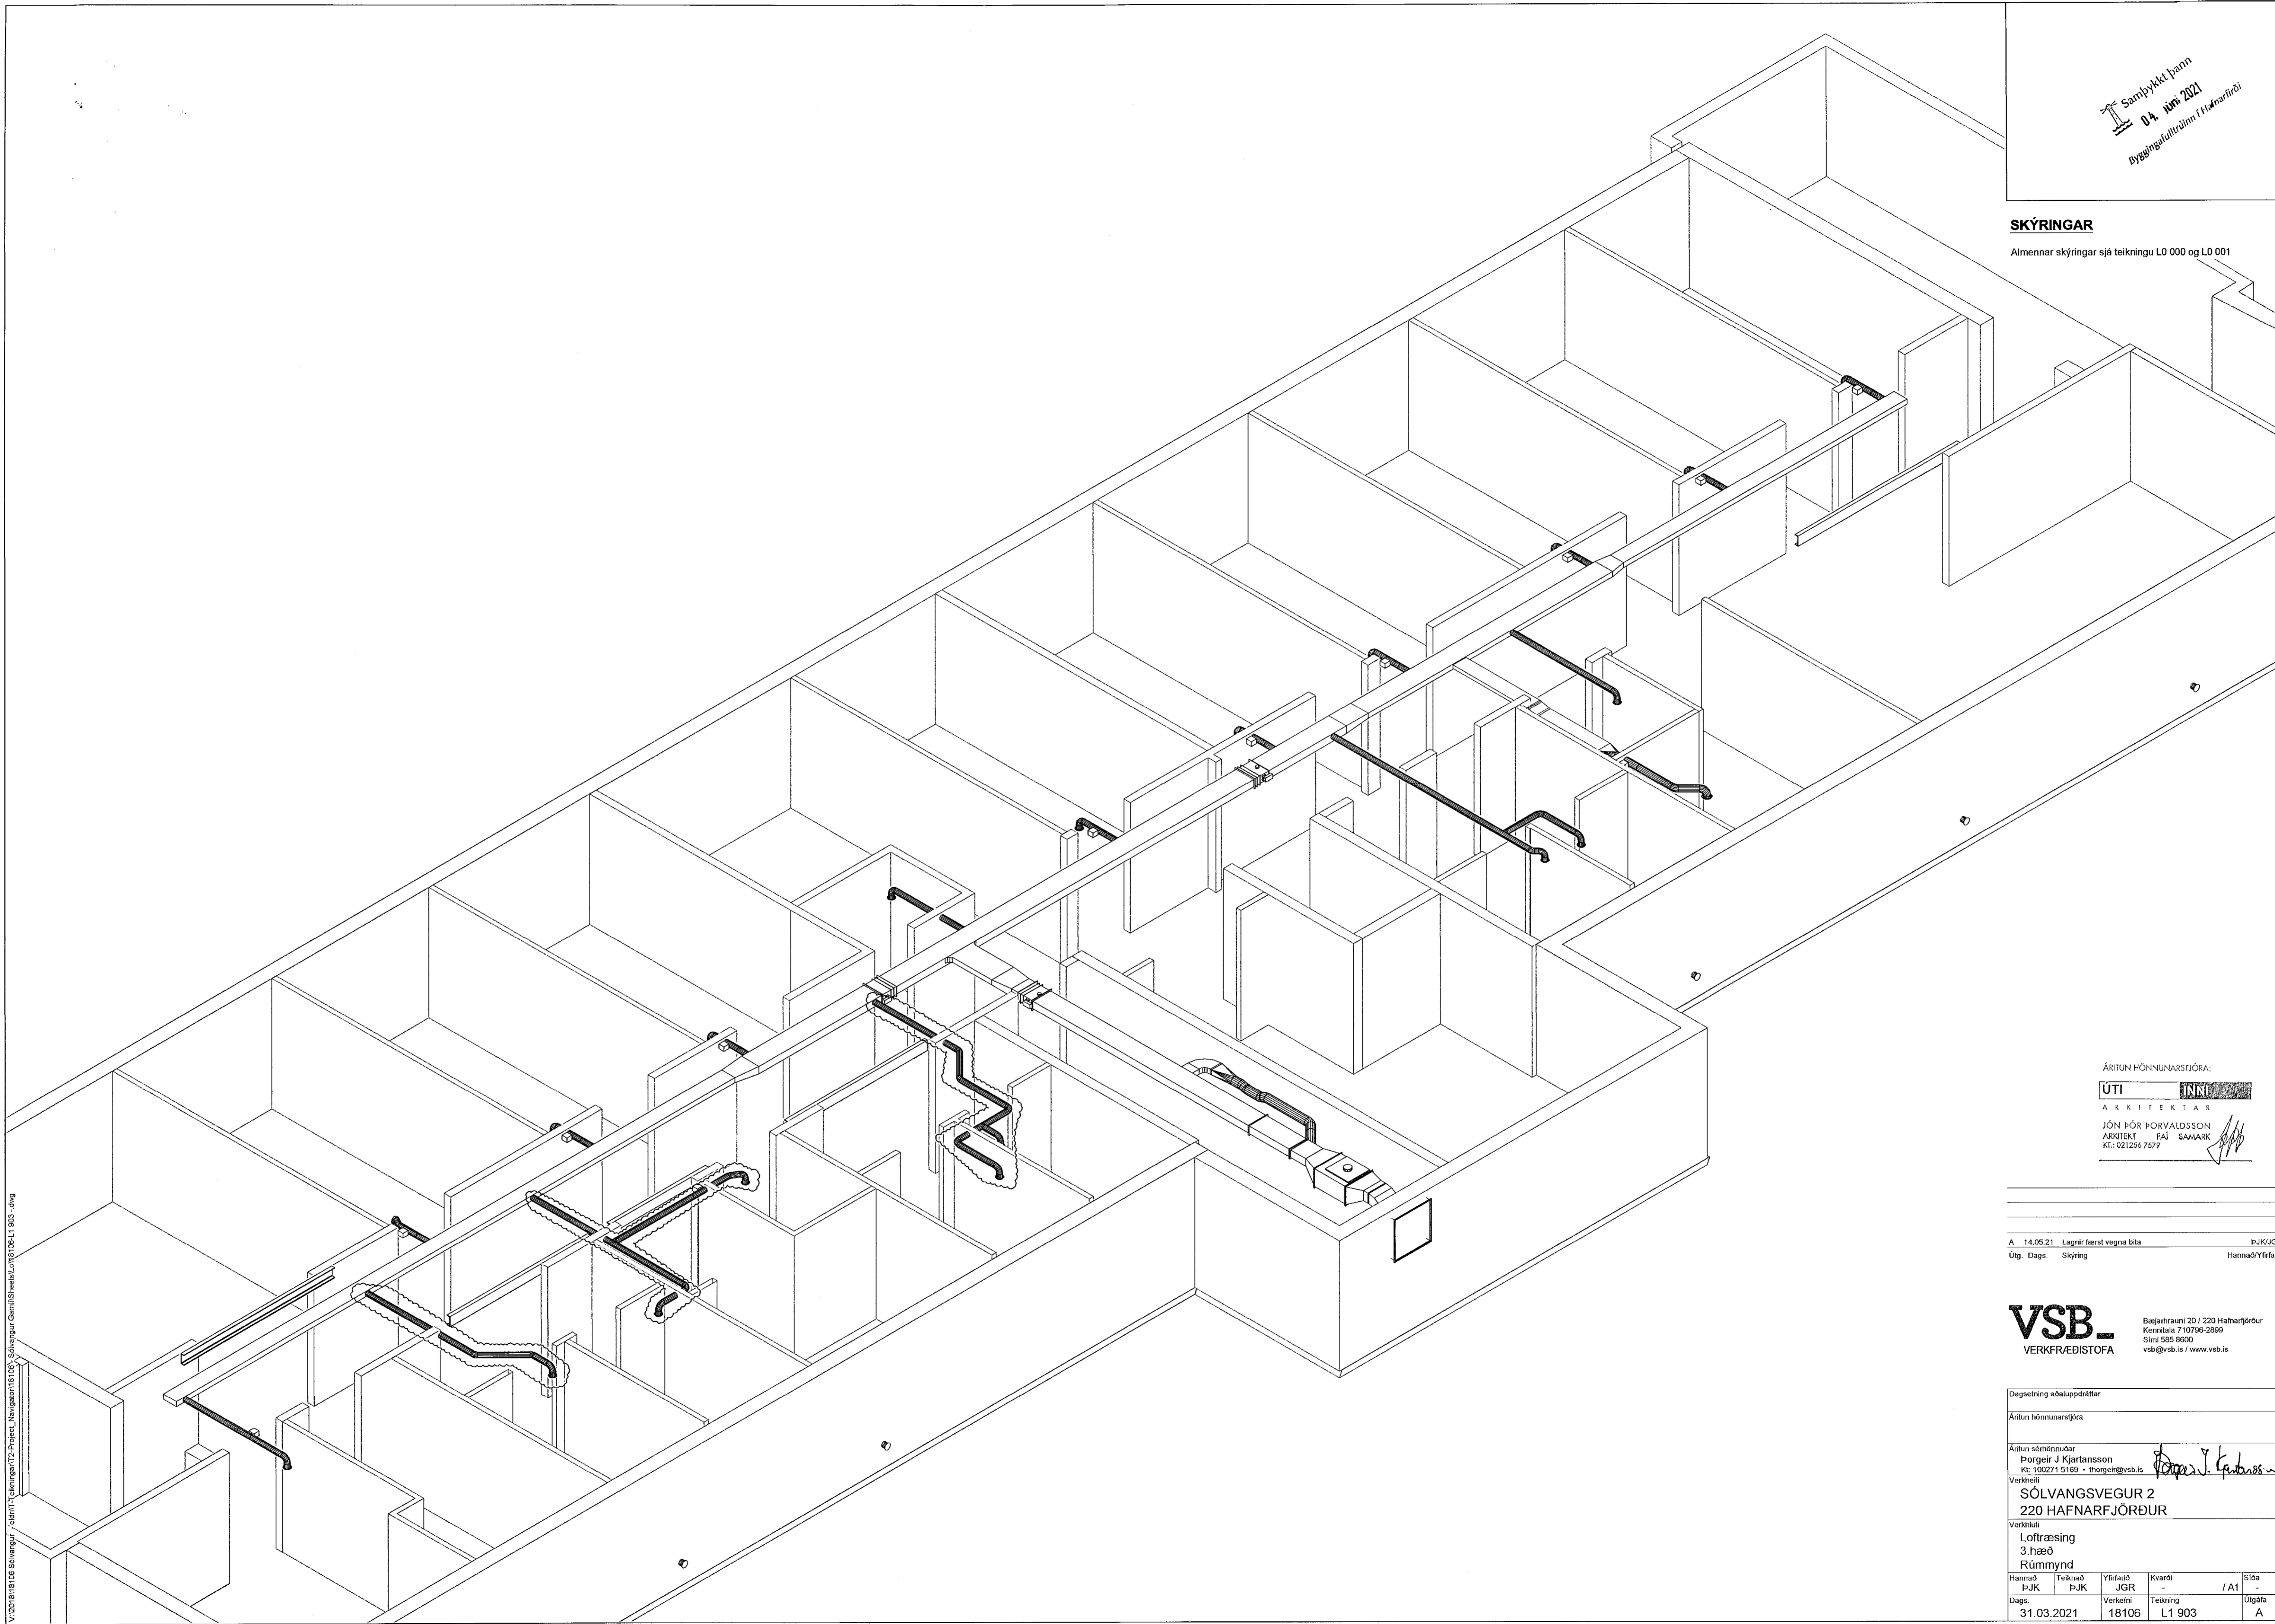

ÁRITUN HÖNNUNARSTJÓRA:

 ARKITEKTAR
 JÓN ÞÓR ÞORVALDSSON
 ARKITEKT FAS SAMARK
 Kt.: 021256 7577

A 14.05.21 Lagrðir færst vagna bita
 Útg. Dags. Skýring

VSB. VERKFRÆÐISTOFA
 Bejartrauni 20 / 220 Hafnarfjörður
 Kennitala 71 0796-2889
 Sími 595 8600
 vsb@vsb.is / www.vsb.is

Dagsetning aðaluppráttar

Áritun hönnunarskjótra

Áritun sérhönnuðar
 Þorgeir J Kjartansson
 Kt. 100271 5169 • thorgeir@vsb.is

Verkhæði
 SÓLVANGSVEGUR 2
 220 HAFNARFJÖRÐUR

Verkhæði
 Loftfræsing
 3.hæð
 Rúmmynd

Hannað	Teiknað	Yfirfarið	Kvarði	/ A1	Síða
ÞJK	ÞJK	JGR	-	-	-
Dags.	Verkefni	Teikning	Utgáfa		
31.03.2021	18106	L1 903	A		

V:\2018\18106_Solvangur_7_smi\17_Teikningar\2-Project_Naviga\18106_Solvangur_Gamma\Sheets\LO\LOCL1_B03.dwg