



**STEINHELLA 3 HAFNARFIRÐI.**

Sambýkkt barn  
27 FEB 2008  
Byggingarfræðingur  
Fh. Jan Sigurðsson


Úr Gildi

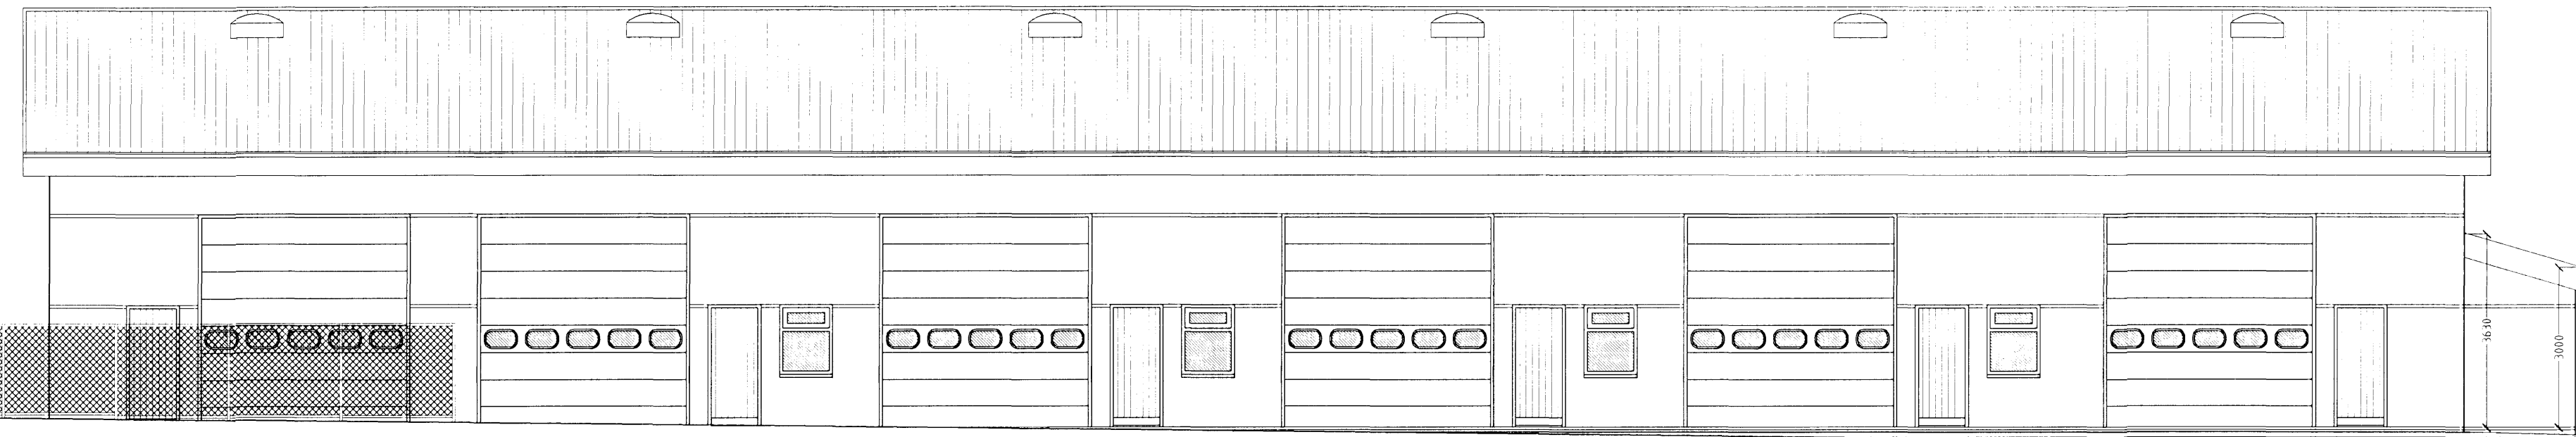


**ÚTLIT SUÐUR MKV. 1:100.**

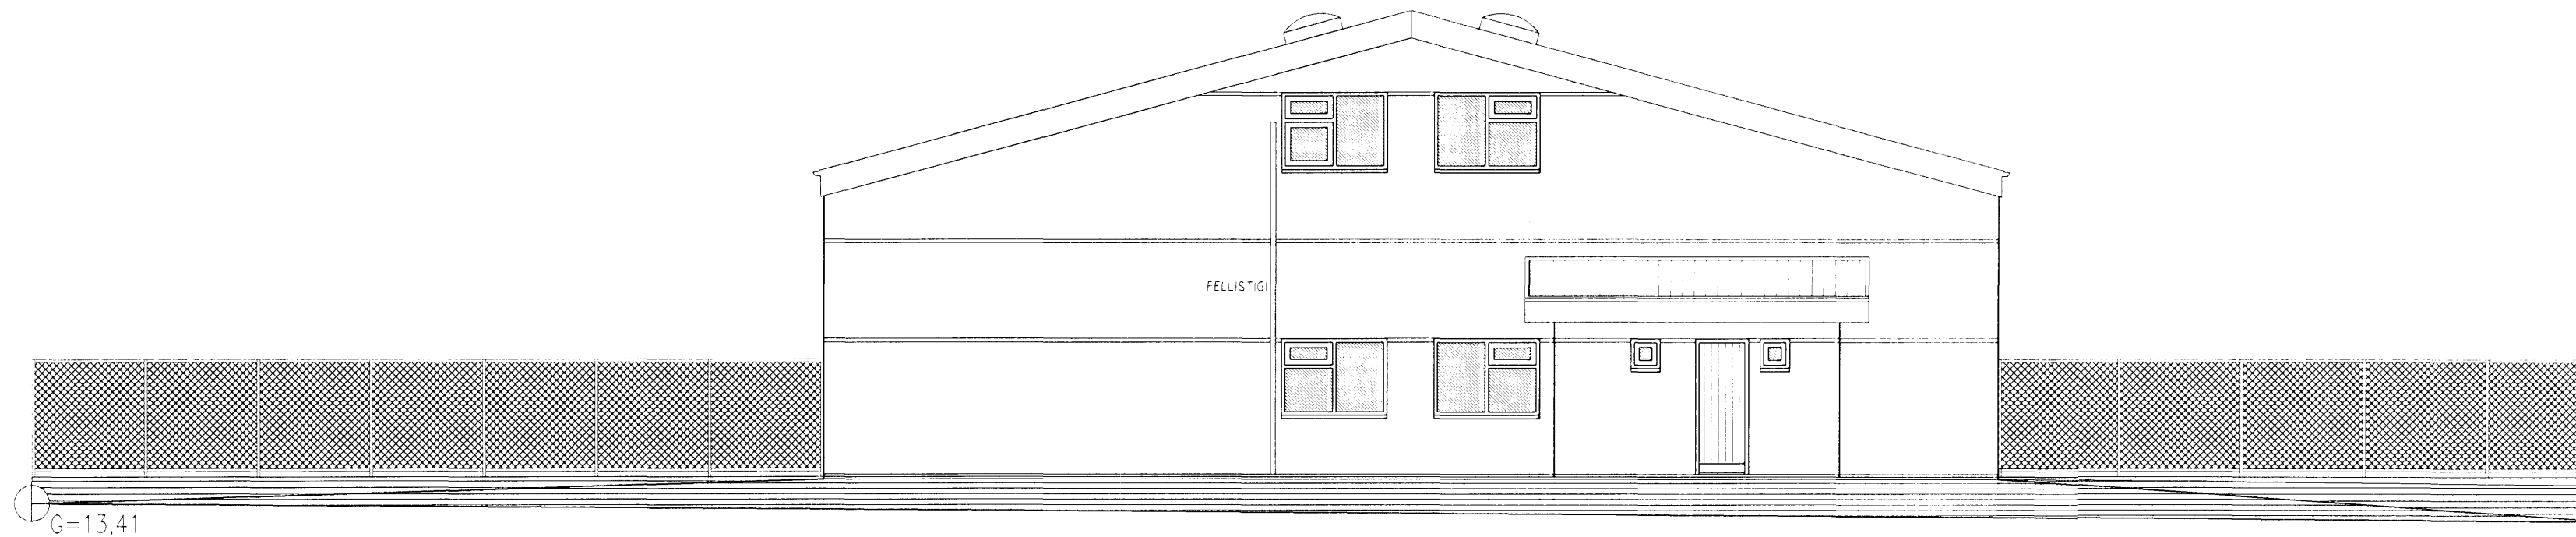

**ÚTLIT AUSTUR MKV. 1:100.**

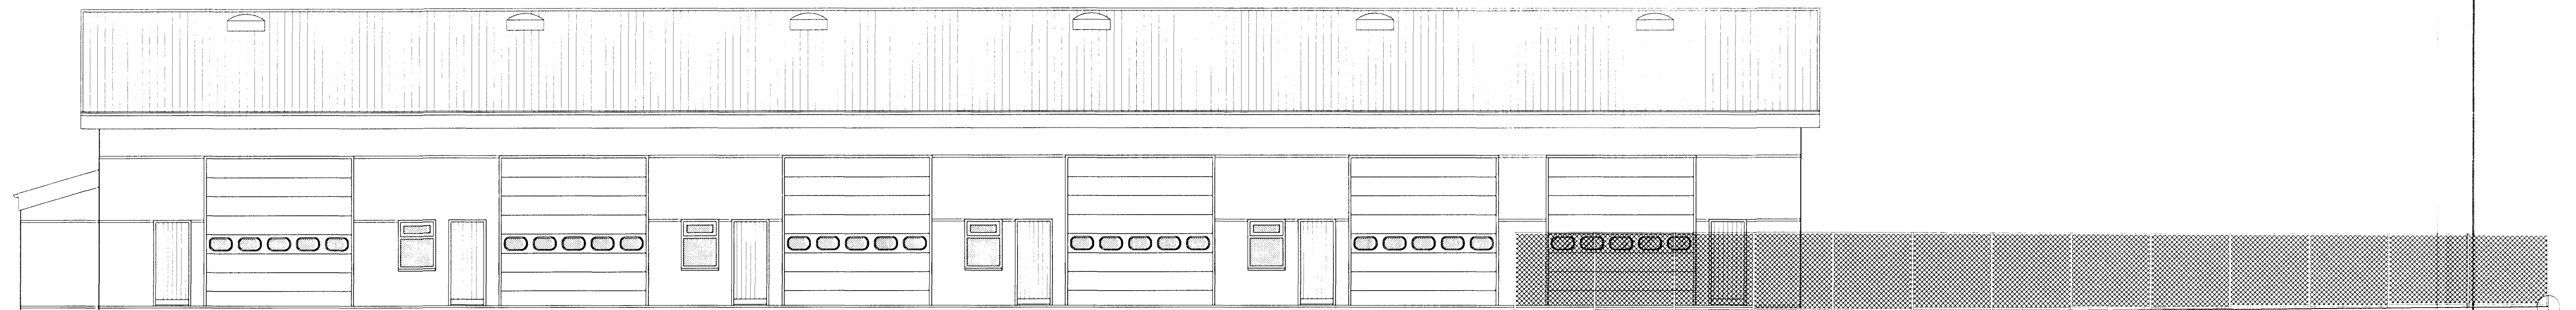

**ÚTLIT NORÐUR MKV. 1:100.**

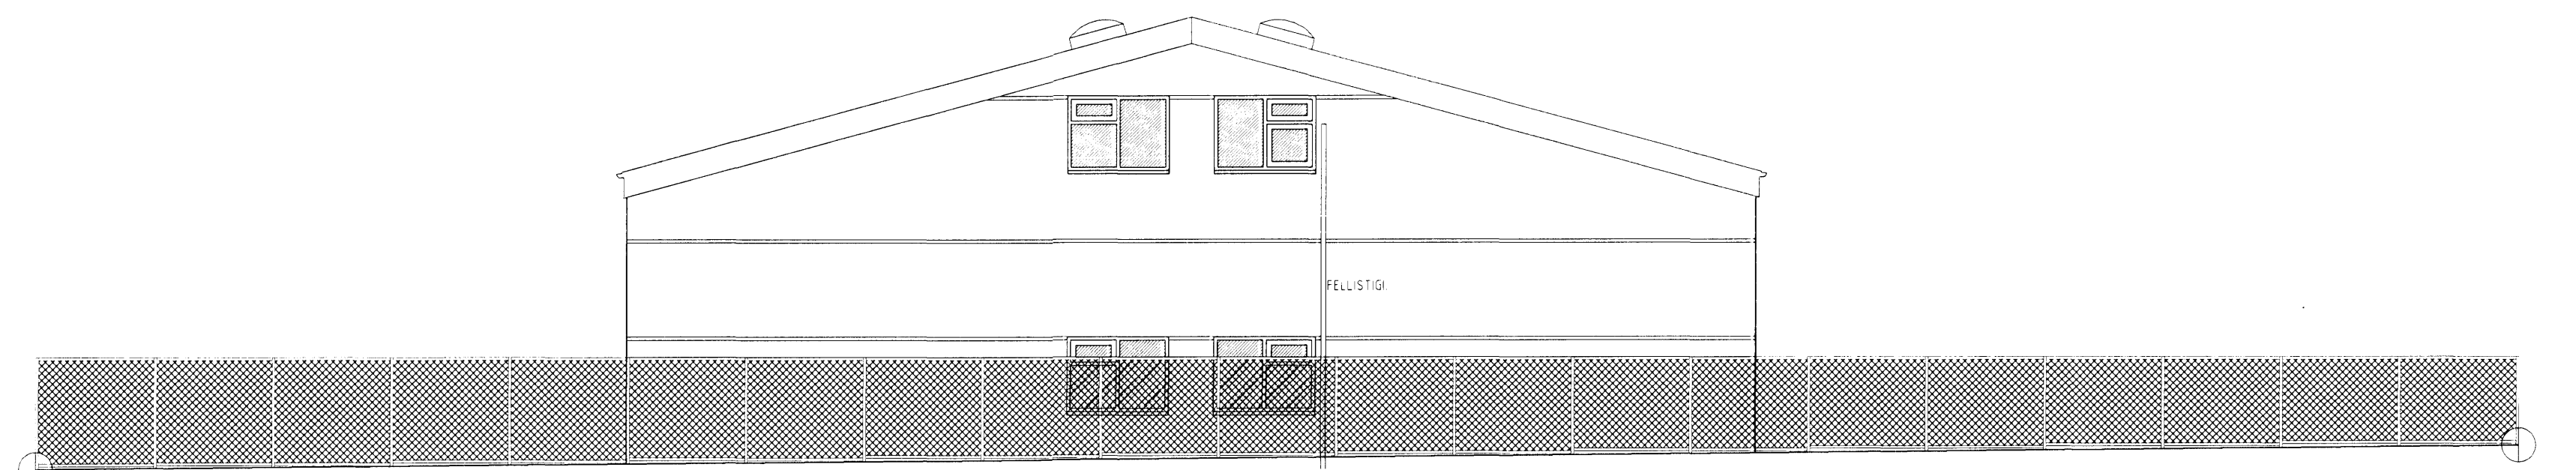

**ÚTLIT VESTUR MKV. 1:100.**

STEINHELLA 3 HAFNARFIRÐI.

Sigurður Þorvarðarson byggingafræðingur b.f.í.  
Teiknistofan Strandgötu 11 220 Hafnarfirði.  
Sími 5651510. Netfang teiknistofan@simnet.is  
STH teiknistofan ehf. kt 510298-2769 Kt. aðalhönnuðar 141250-4189

Skýringar:	Aðaluppdráttur.
Teikning:	Útlit.
Mælikvæði:	1: 100
Dagsetning:	21 apríl 2006
Undirskrift:	<i>25/2 08 [Signature]</i>
Blað nr.:	3 af 4
Breytt:	Dak hækkað um 60 sm og innra skipulagi breytt dags. 22.02.2007