
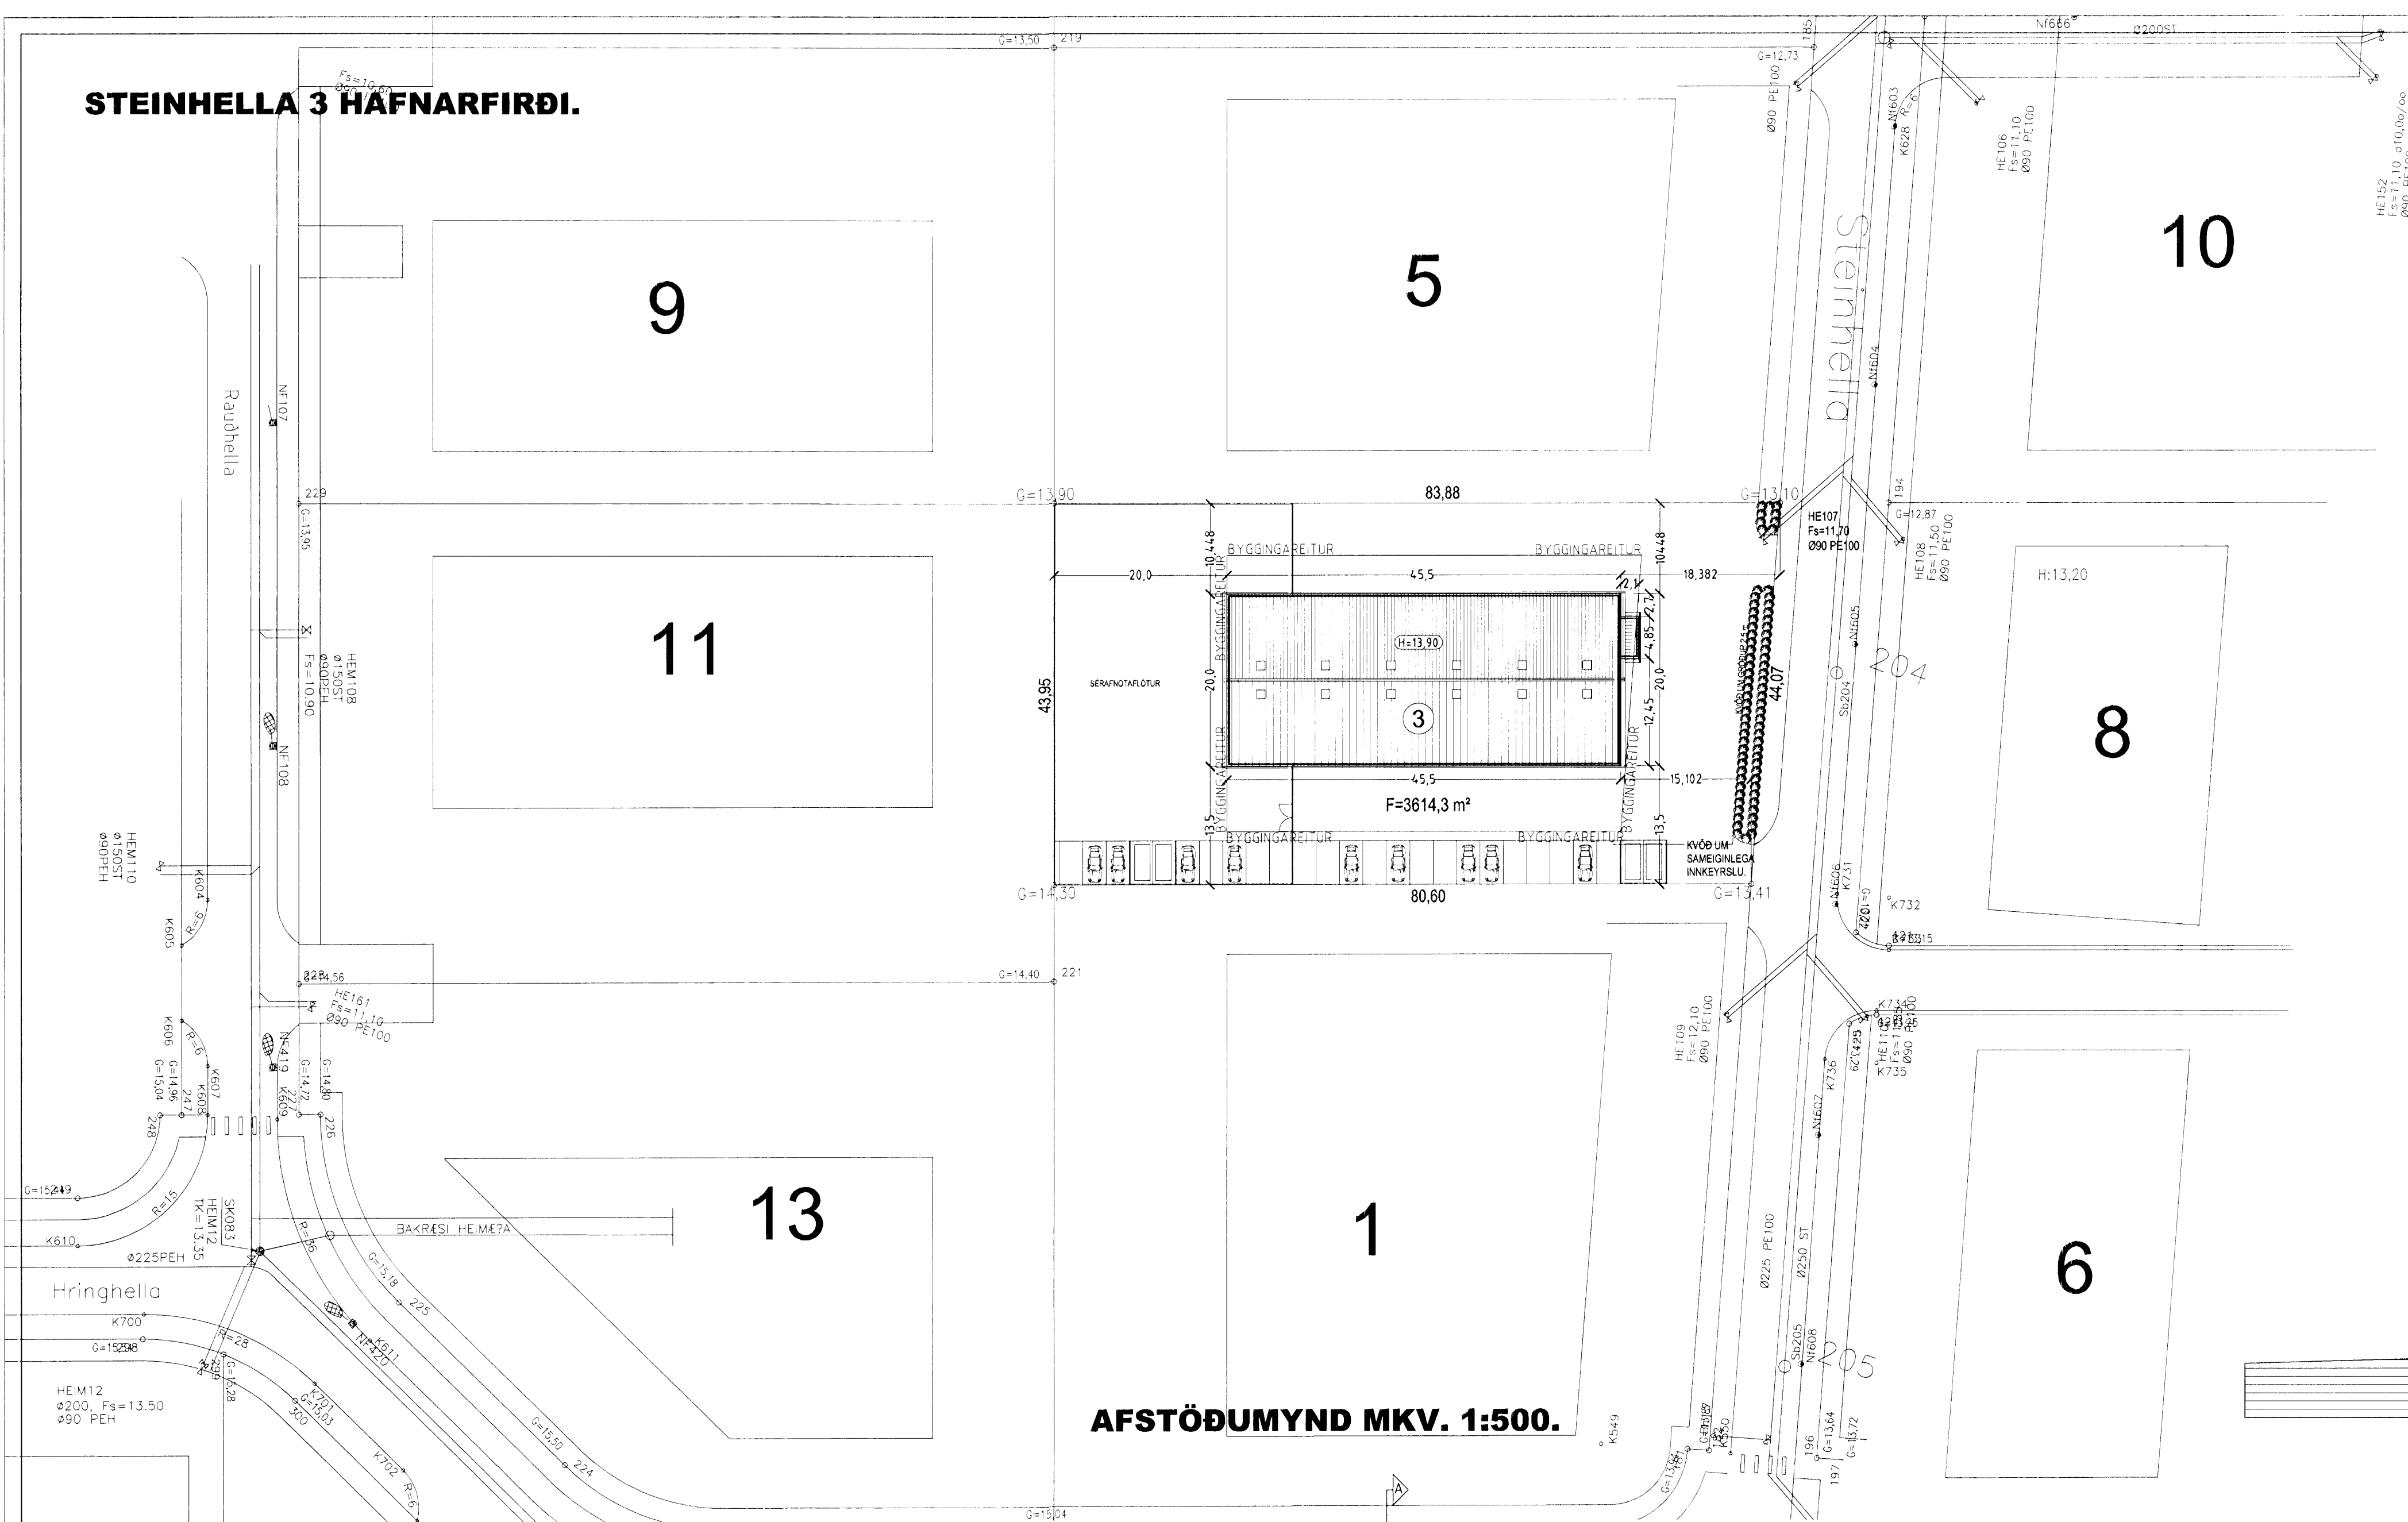



STEINHELLA 3 HAFNARFIRÐI.

Samþykkt barn
27 FEB 2006
Byggingafræðingur
Pn. Jan Sigurðsson


Úr Gildi

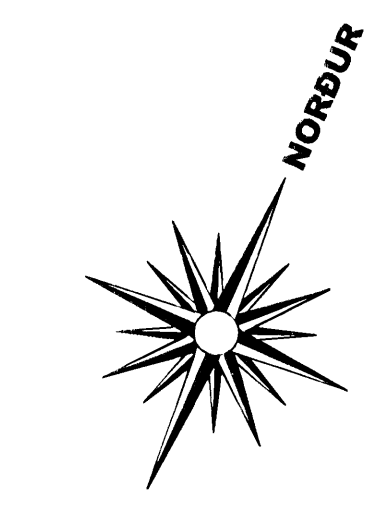

AFSTÖÐUMYND MKV. 1:500.

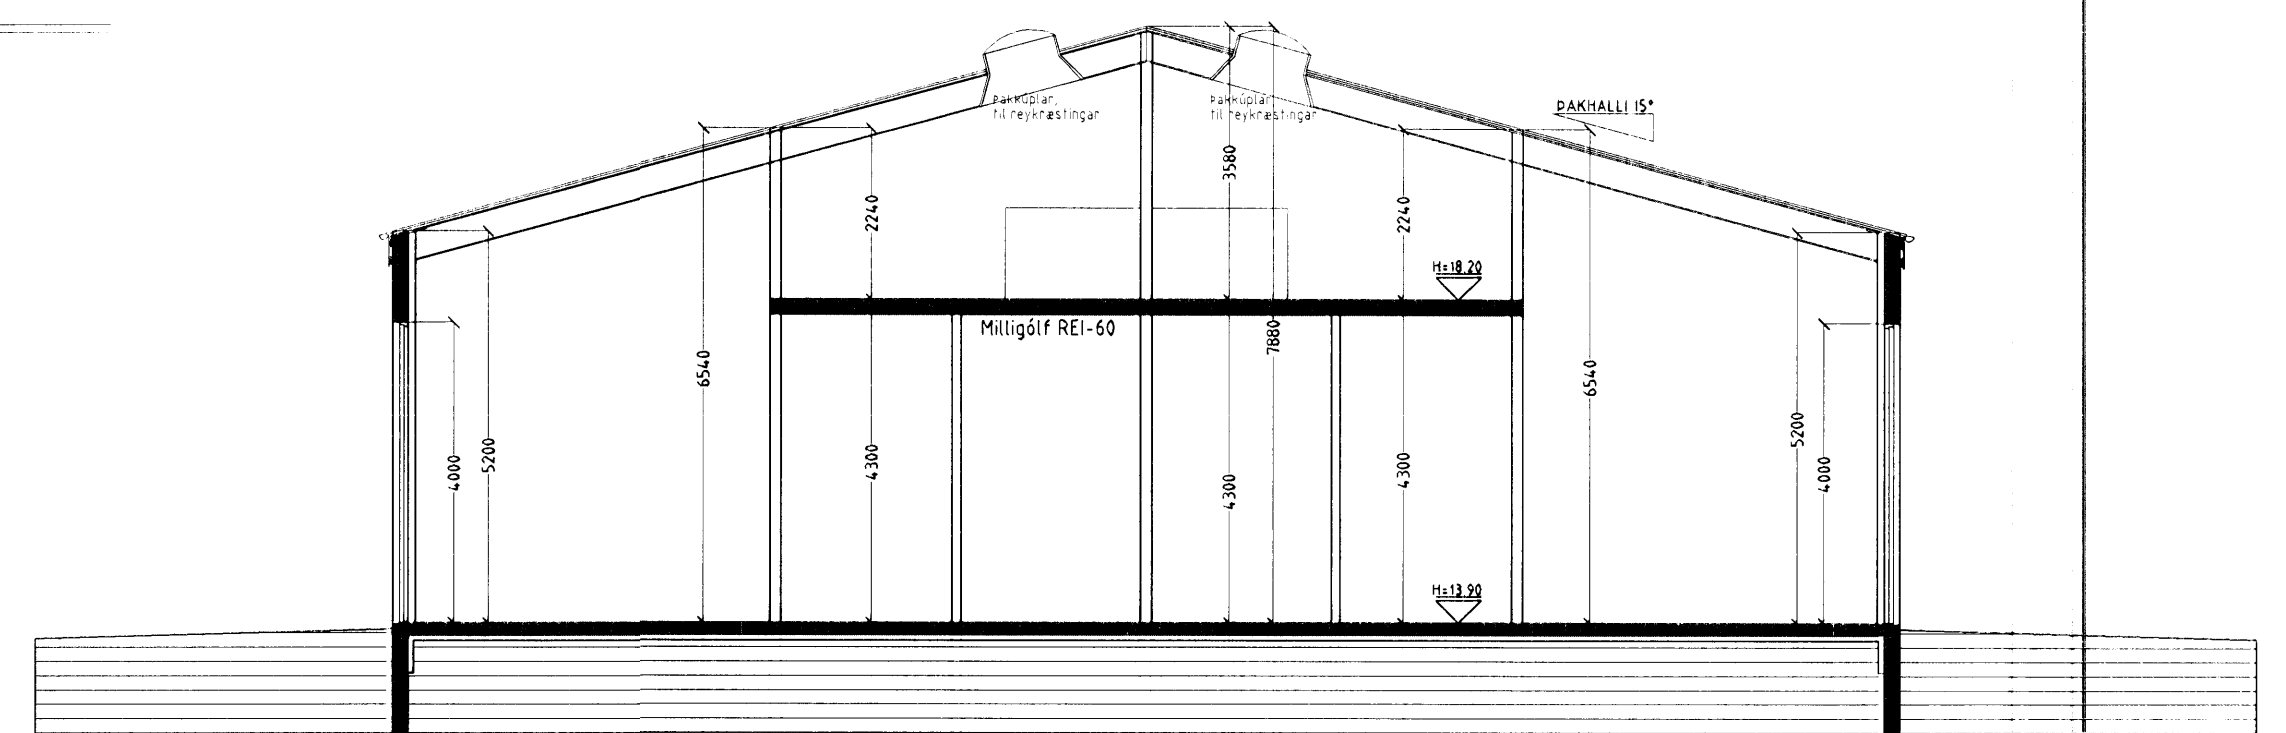

SNÍÐ A-A MKV. 1:100.

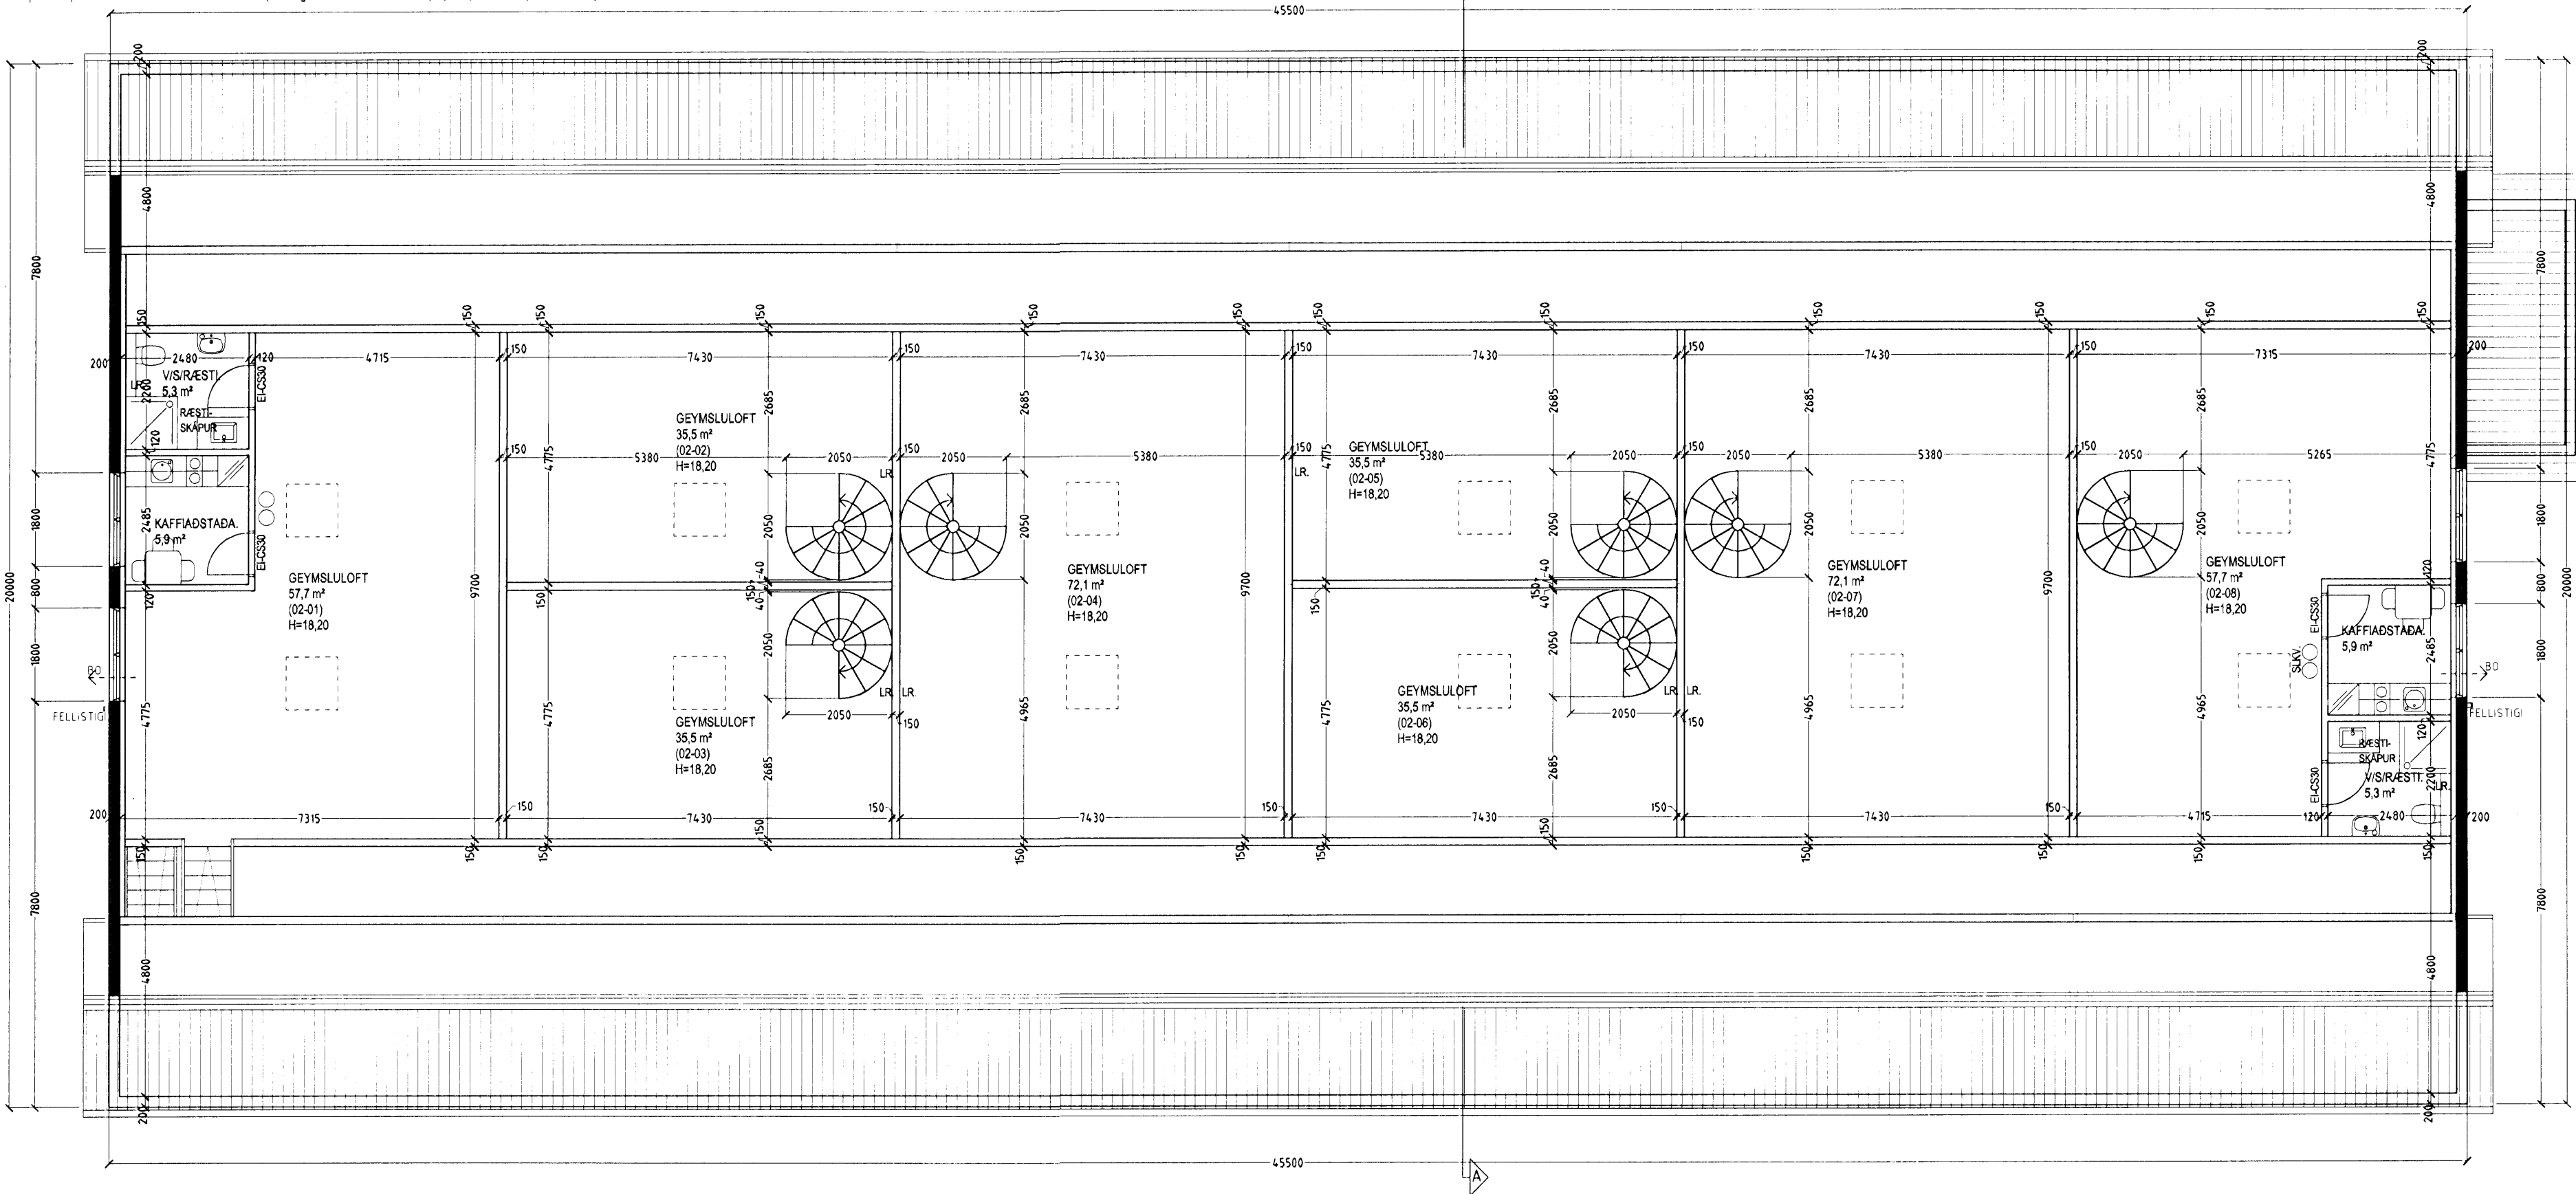

STEINHELLA 3 HAFNARFIRÐI.

Sigurður Þorvarðarson byggingafræðingur bfl.
Teiknistofan Strandgotu 11 220 Hafnarfirði
Sími 5651510 Netfang teiknistofan@simnet.is
STH teiknistofan ehf. kt. 510298-2769. Kf. aðalhönnuðar 141250-4189

Skýringar:	Aðaluppdráttur
Teikning:	Grunnmynd 2 hæð, sniðmynd & afstöðumynd
Mælikvarði:	1:100 Dagsetning: 27. Febrúar 2006
Undirskrift:	<i>Jan Sigurðsson</i>
Blað nr.:	2 af 4
Breytt:	Dak hækkad um 60 sm og innra skipulagi breytt. dags. 22.02.2007