



Austur

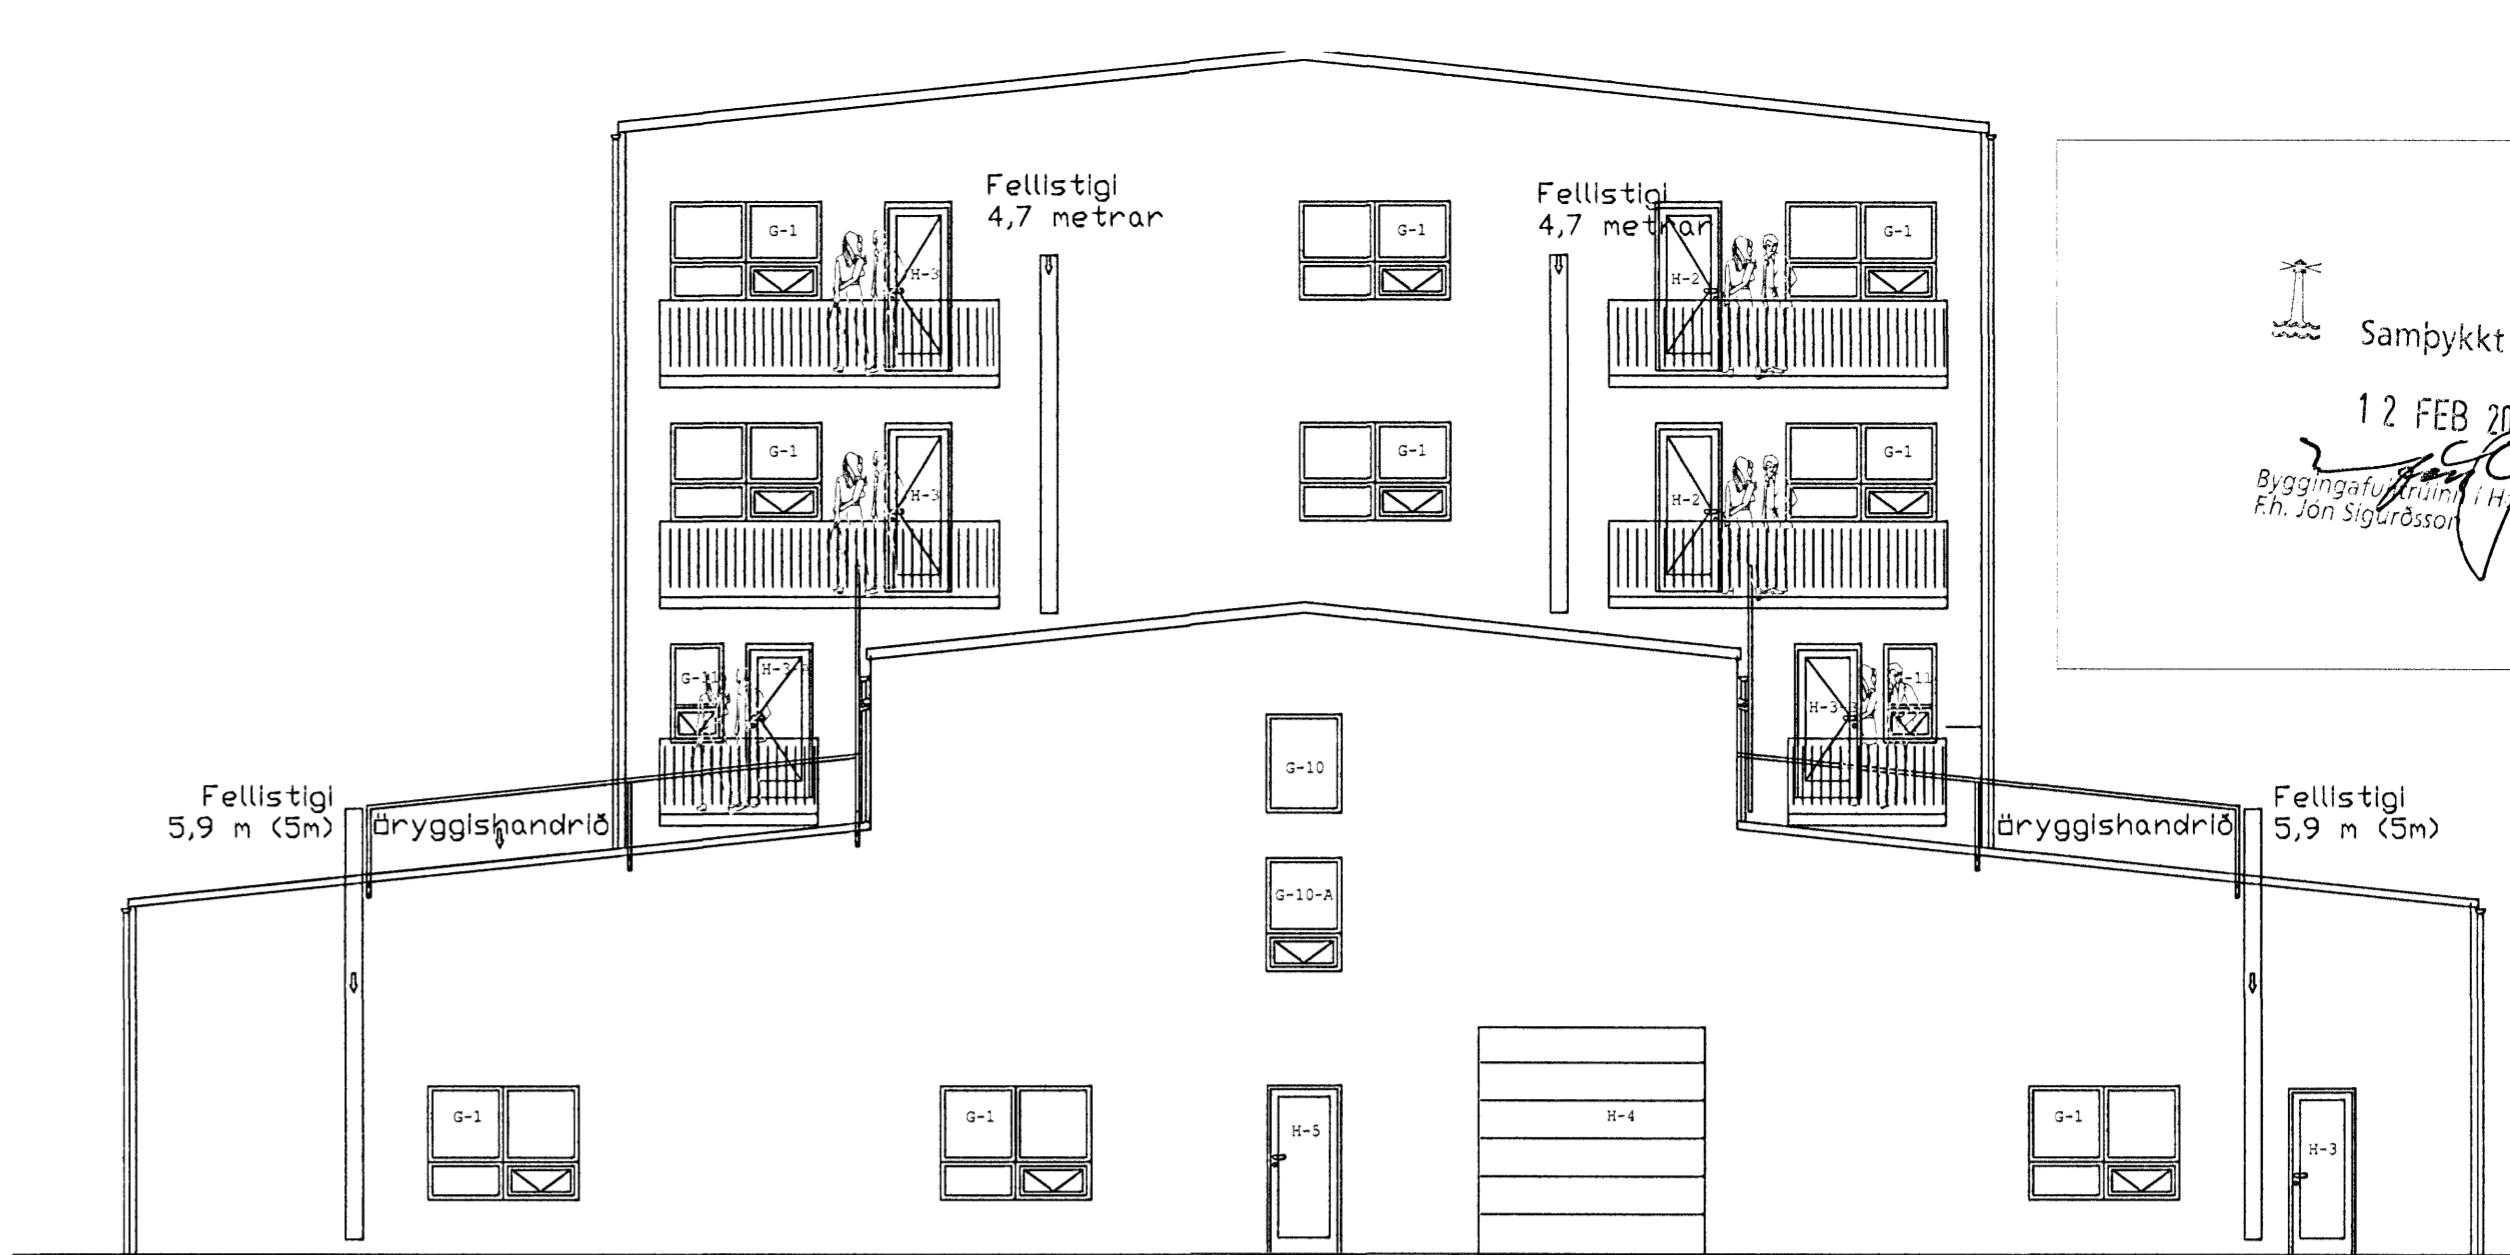


Vestur

## Cuxhavengata 1

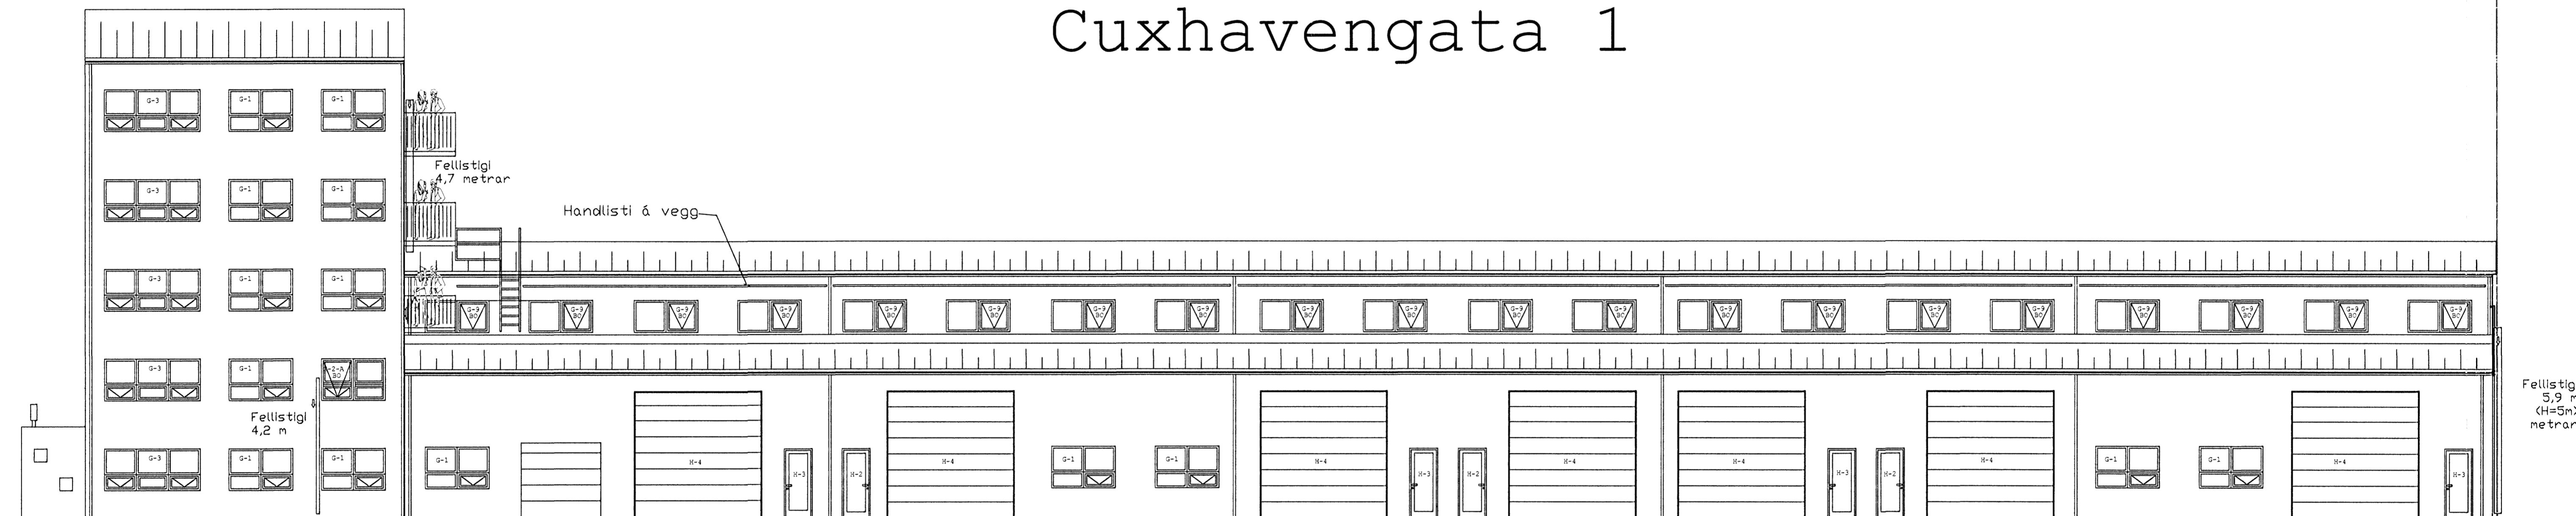

Norður

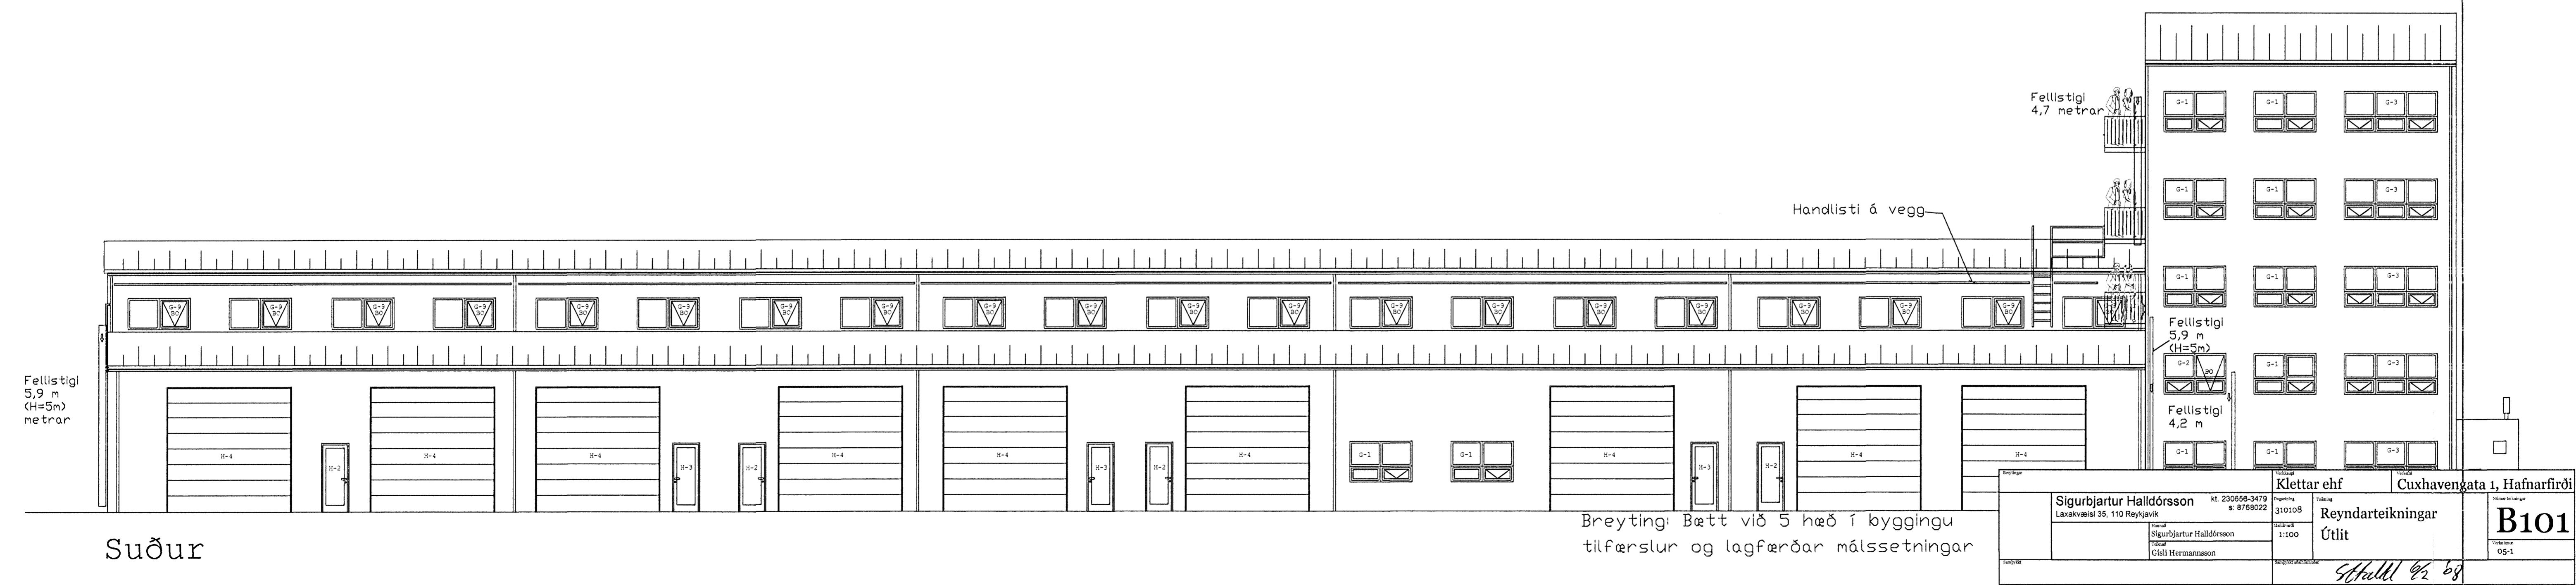

Súður

Breyting: Bætt við 5 hæð í byggingu  
tilfærslur og lagfærðar málsetningar


B101