Sampykkt bann

12 FEB 2008

Byggingafulltrúinn í Hafnarfirði
F.h. Jón Sigurðsson

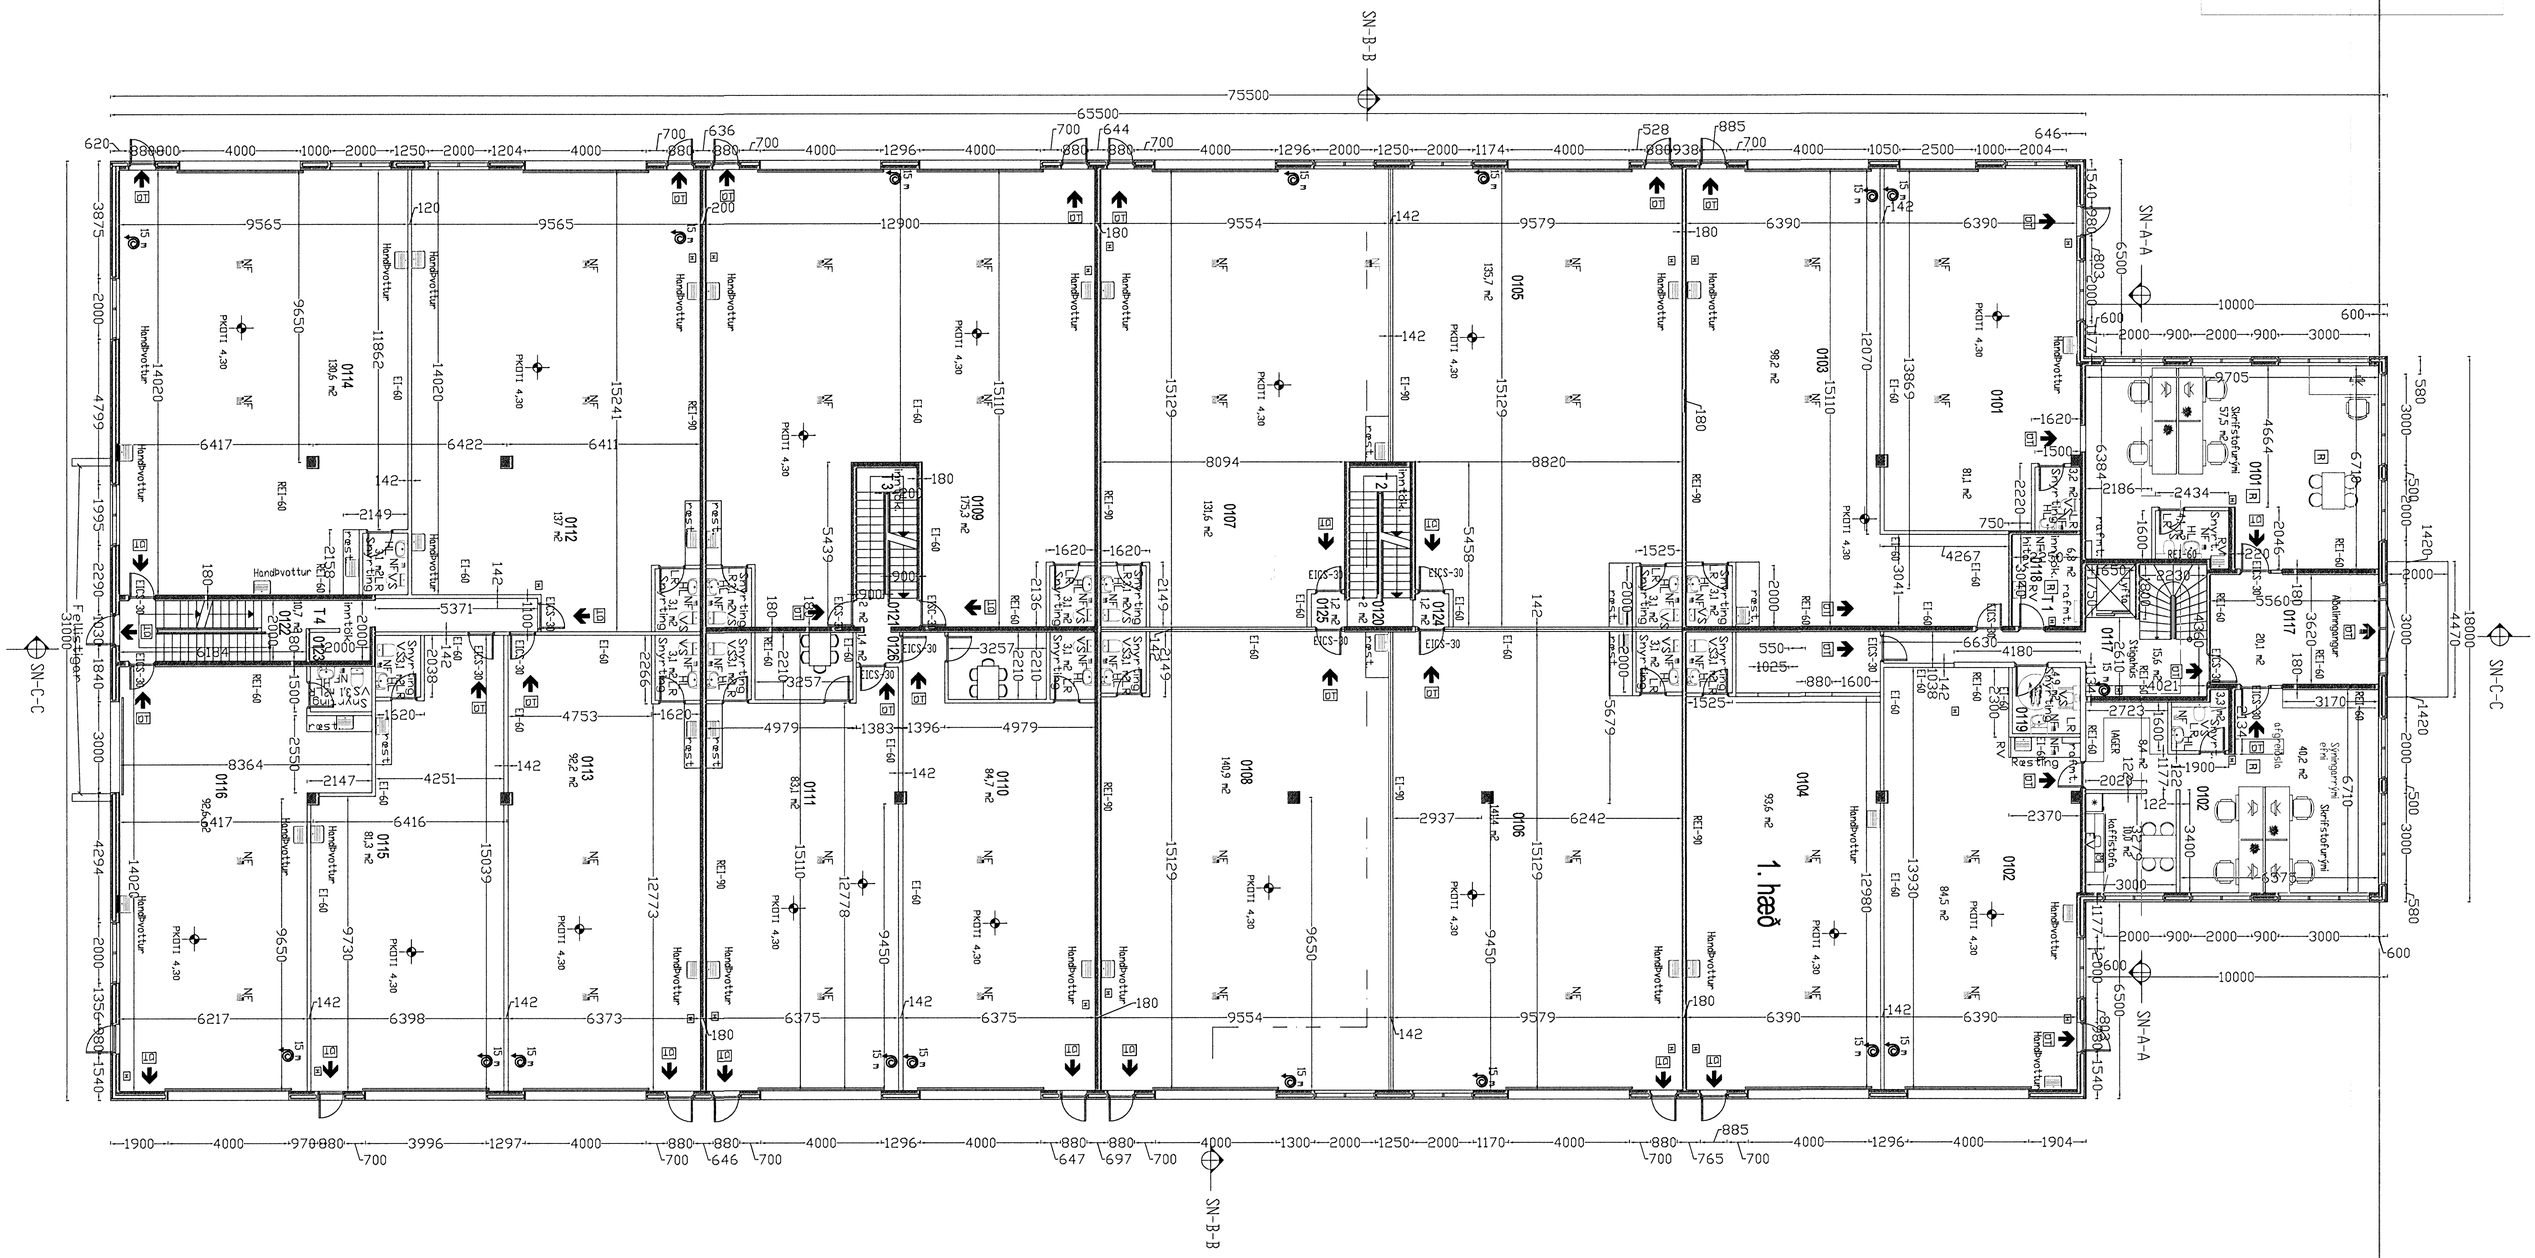

Sigurbjartur Halldórsson Laxakvæisl 35, 110 Reykjavík kt. 230656-3479 s: 8768022	Klettar ehf	Cuxhavengata 1, Hafnarfirði	
Sigurbjartur Halldórsson	310108	Reyndarteikningar Grunnmynd 1 hæð	B103
Gísli Hermannsson	1:100		05-1