




NORÐUR

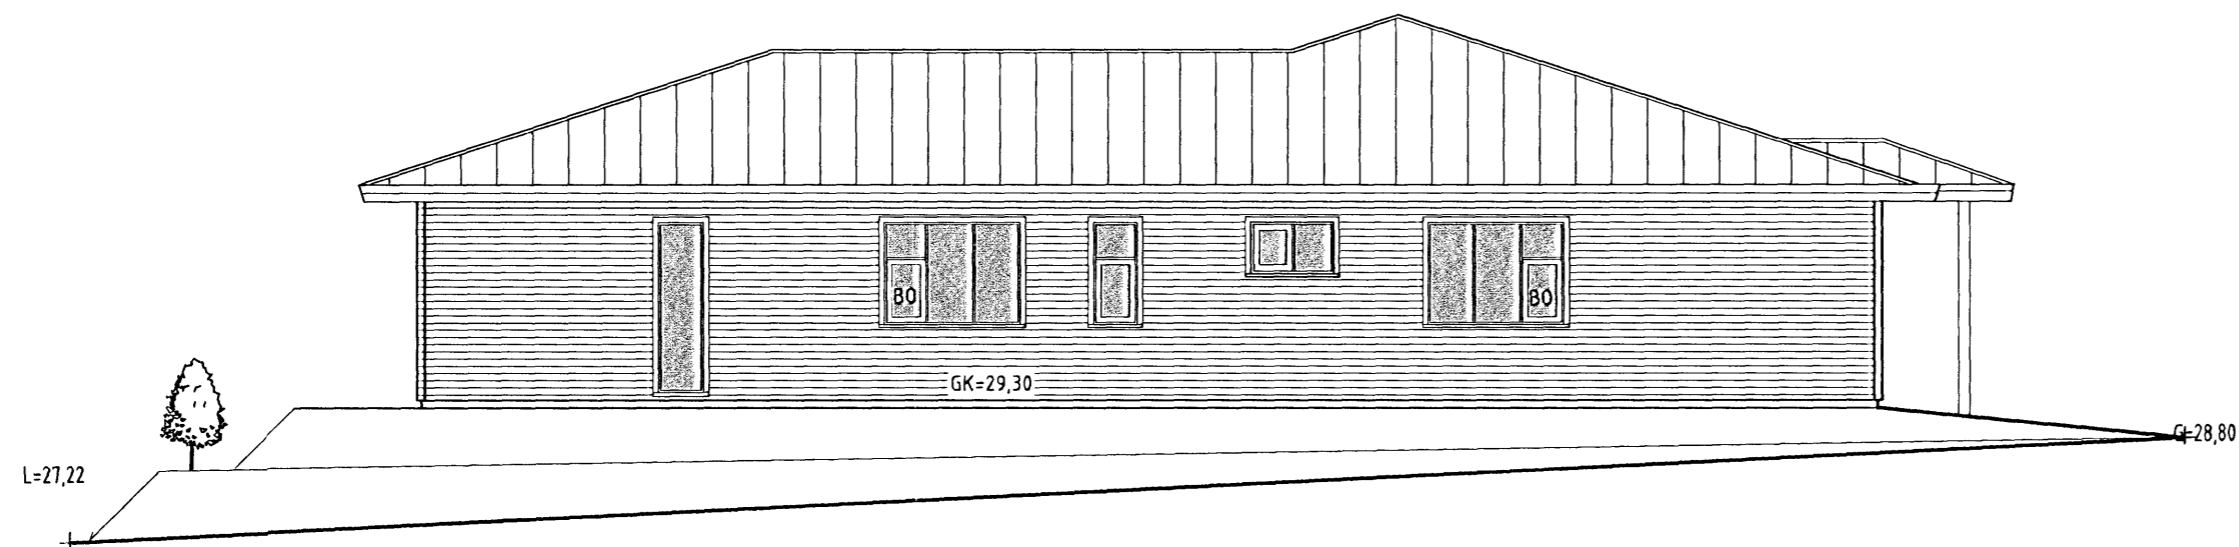

AUSTUR

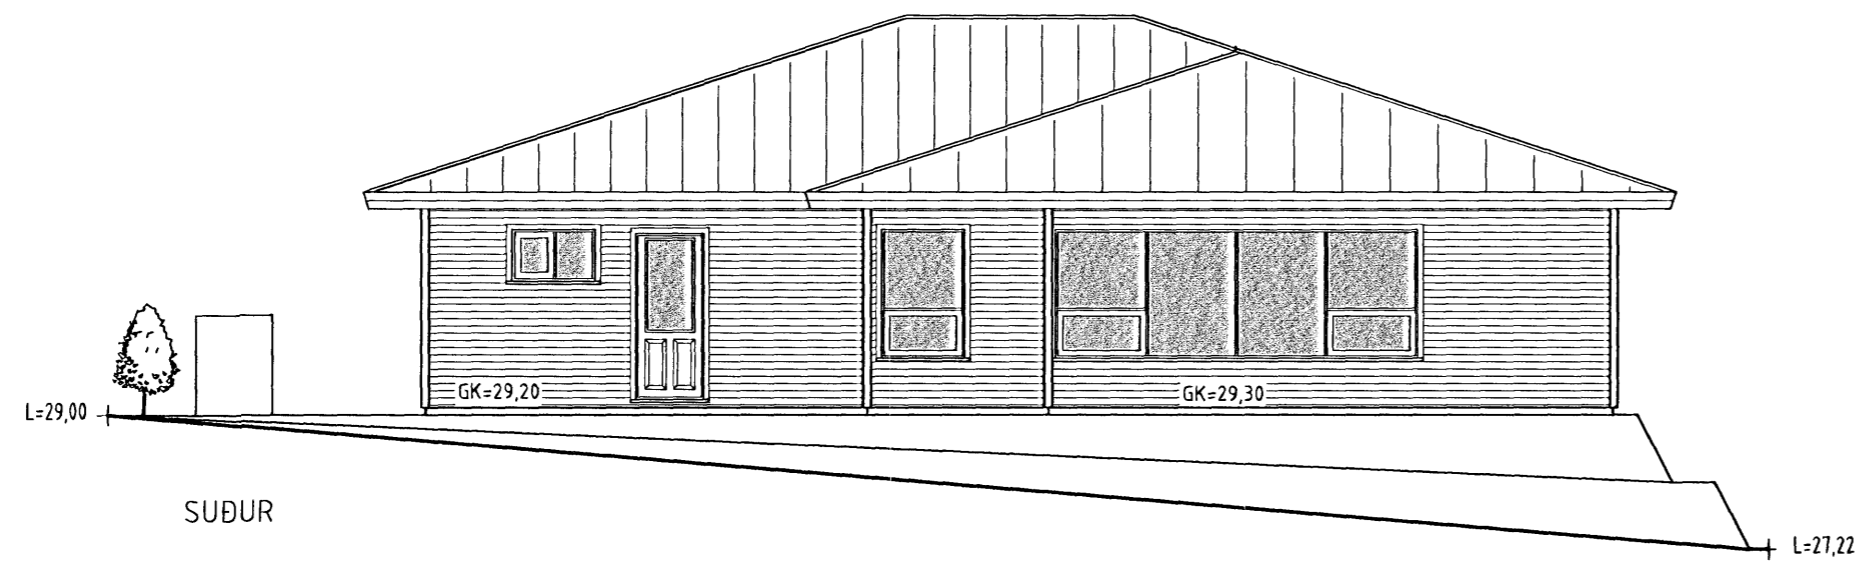

SUÐUR

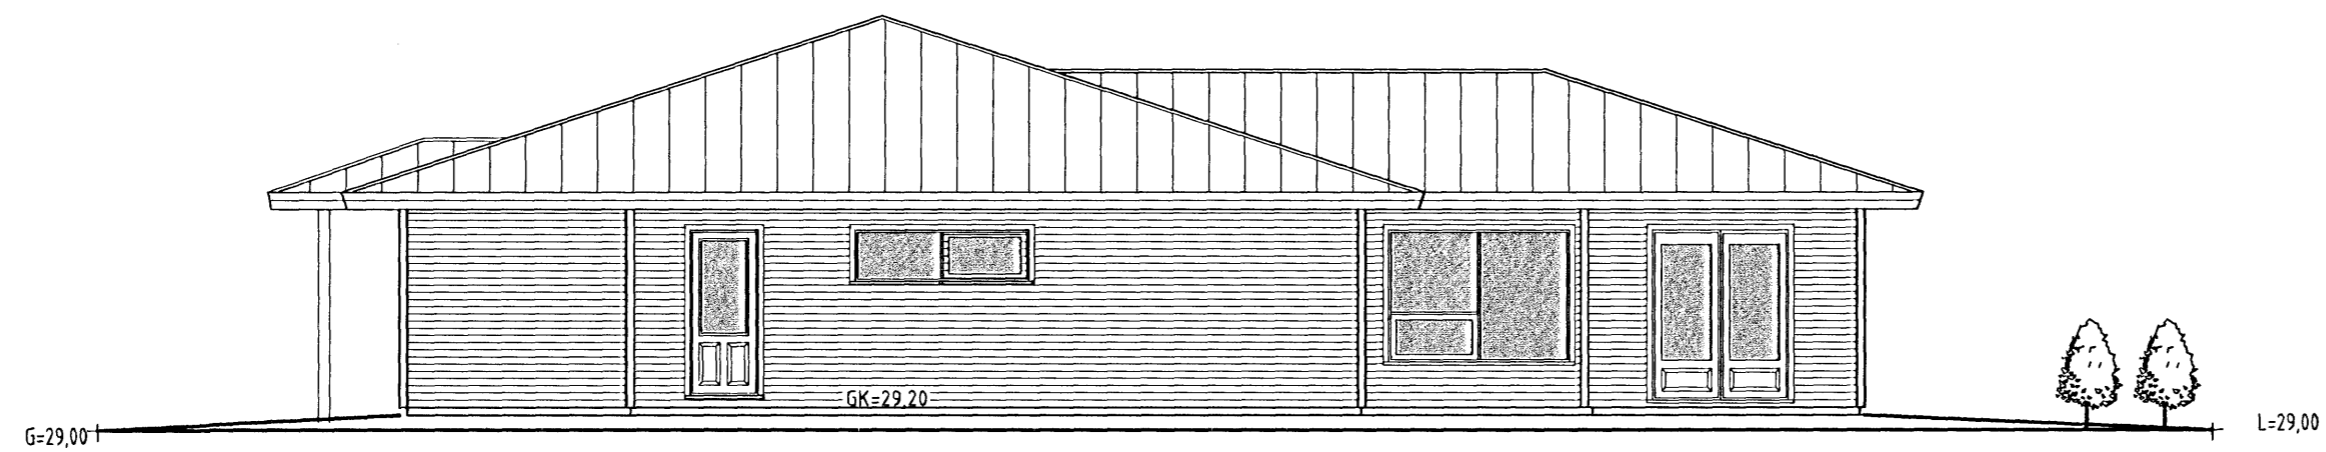

VESTUR



Samþykkt þann

30 APR 2008

Byggingafróðfrunnir Hafnarfirði
F.h. Jón Sigurðsson

Breytt dags 22.04.2008
Húsið verður klætt með liggjandi bástúfál eða samb.
Útlit glugga breytist að hluta.

es TEIKNISTOFAN SUÐURLANDSBRAUT 48
S: 588-7344 FAX: 588-7343
NETFANG: kastor@simnet.is

HNOÐRAVELLR 26 Hafnarfirði

ÚTLIT MKV: 1:100

MKV:

MKV:

HANNAÐ: Kjartan TEIKNAD: Bjarni

VERKNUMER: A20 2006 SKRÁARNAFN: HNOÐRAVELLR 26.dwg

DAGSETNING: 02.10.2006 SAMHYTTI:  TEIKNINGNUMER: A04

121066-809