


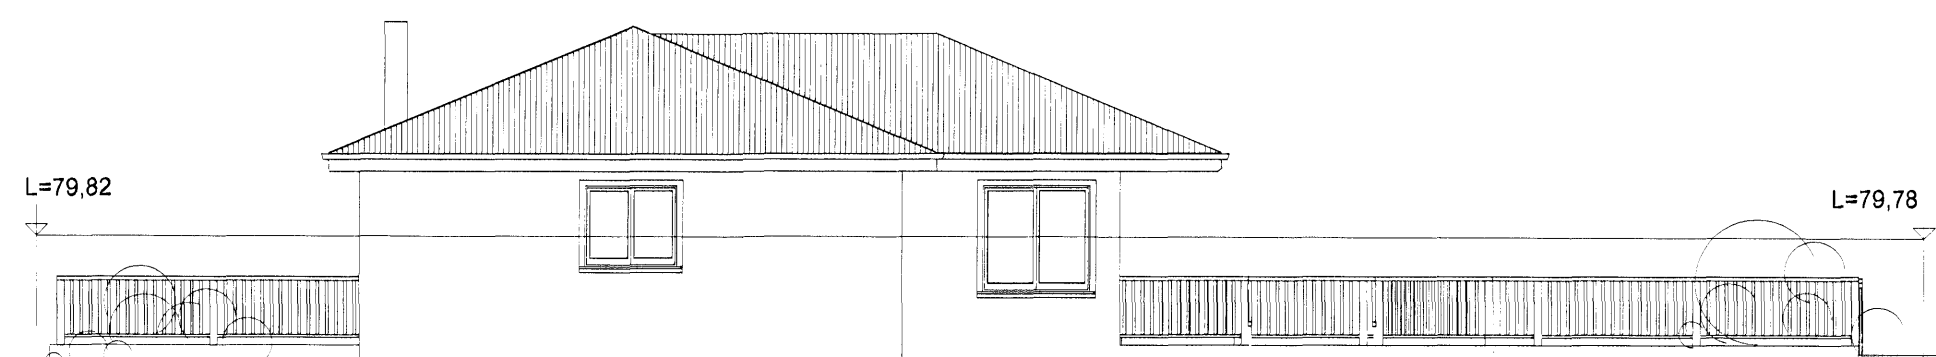


AUSTURHLIÐ, 1:100



SUÐURHLIÐ, 1:100



VESTURHLIÐ, 1:100

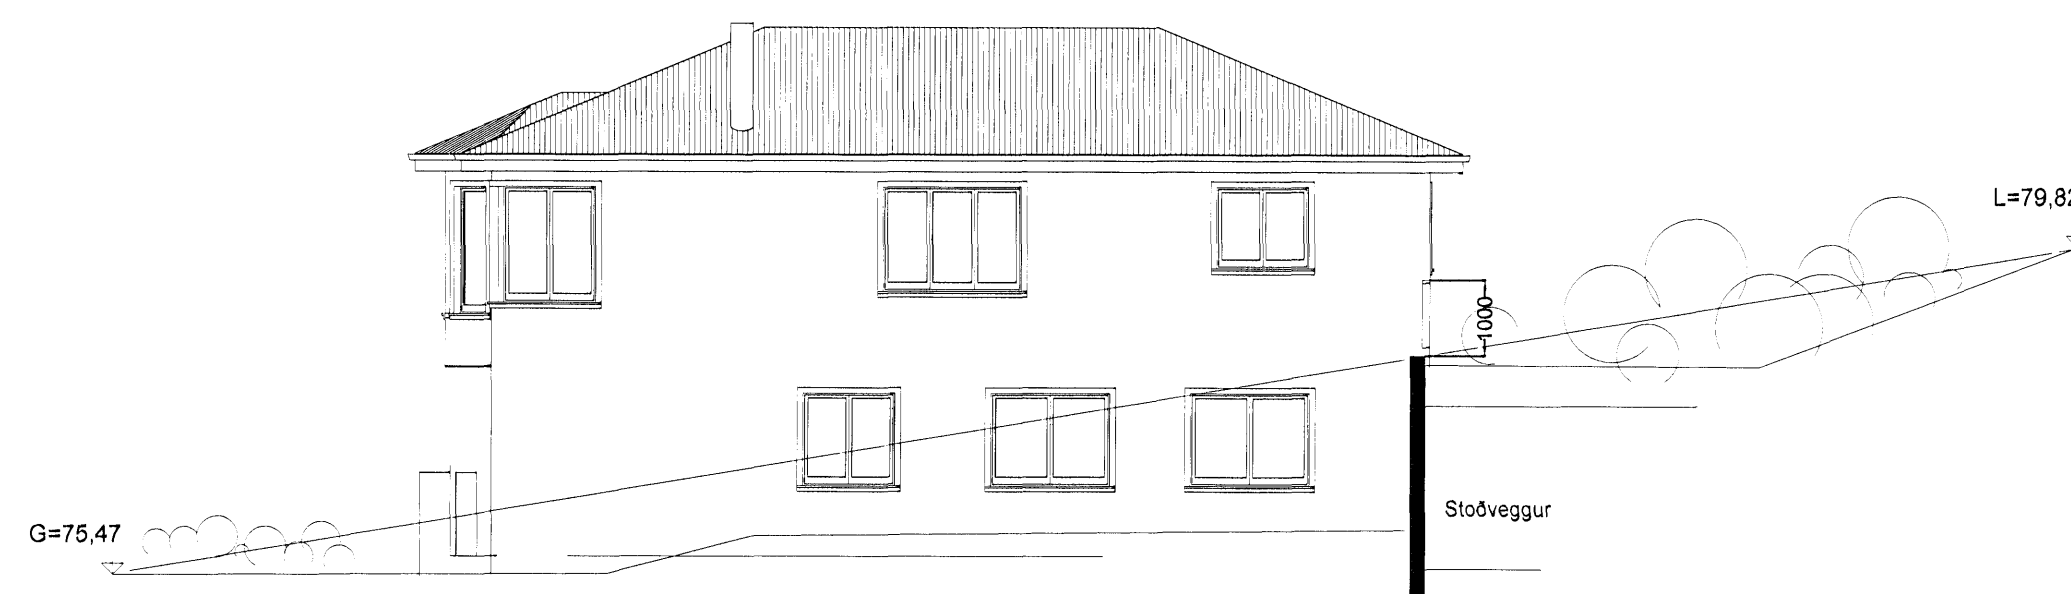

NORÐURHLIÐ, 1:100

Breyting: A-25.04.2007-Hæð handriðs á svölum
Breyting: B-23.09.2007-Stoðveggir og útistigi.
Breyting: C-21.10.2007-Efri hæð steinsteypt.
Skyggni yfir anddyri stækkað. Gluggum breytt.

HUGVERK HÖNNUNARÞJÓNUSTA
STEFÁN INGÓLFSSON ARKITEKT
stefanlax2@simnet.is s: 848-1316

Furuás 35, Hafnarfirði

Kópavogi 10.04.2007
Verkefni nr. 0359

Teikning nr. 010251-4359
Teikning nr. 0359-sing-0003-C