



Úr Gildi

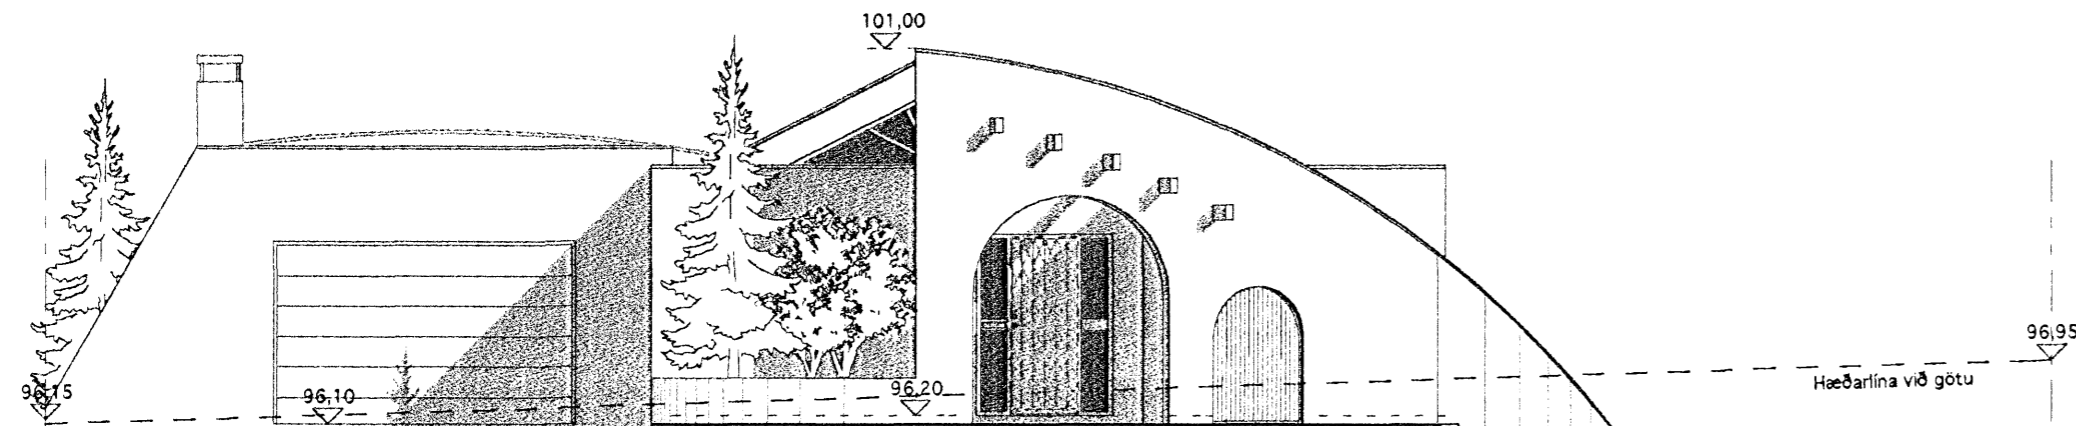


ÚTLIT VESTUR

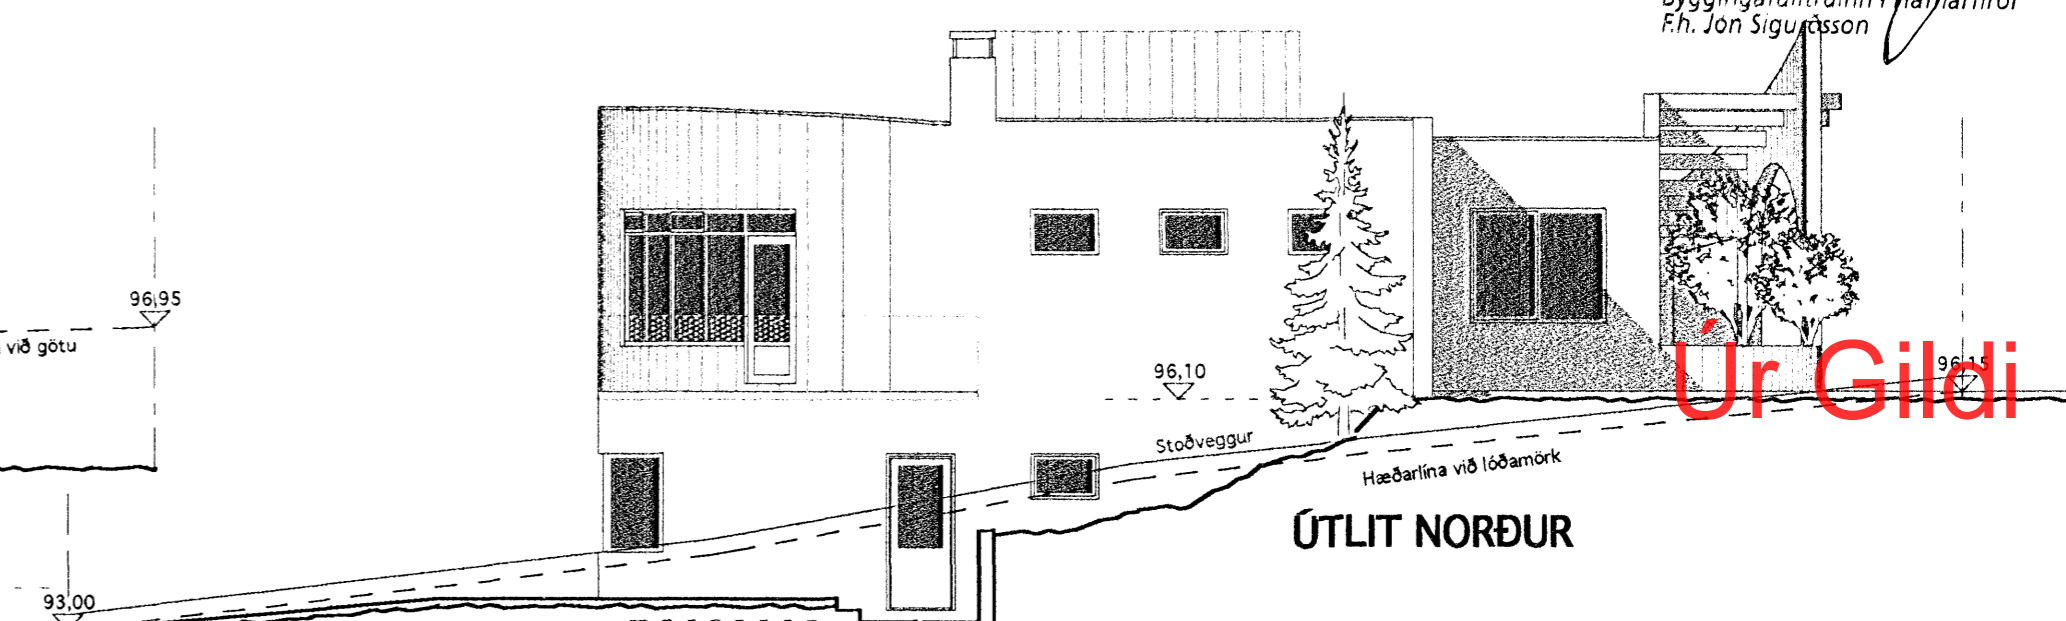


ÚTLIT NORÐUR


Stoðveggur við lóðamörk: Þar sem hæðarmunur er meiri en 50 cm verður sett grindverk 90 cm hæð.

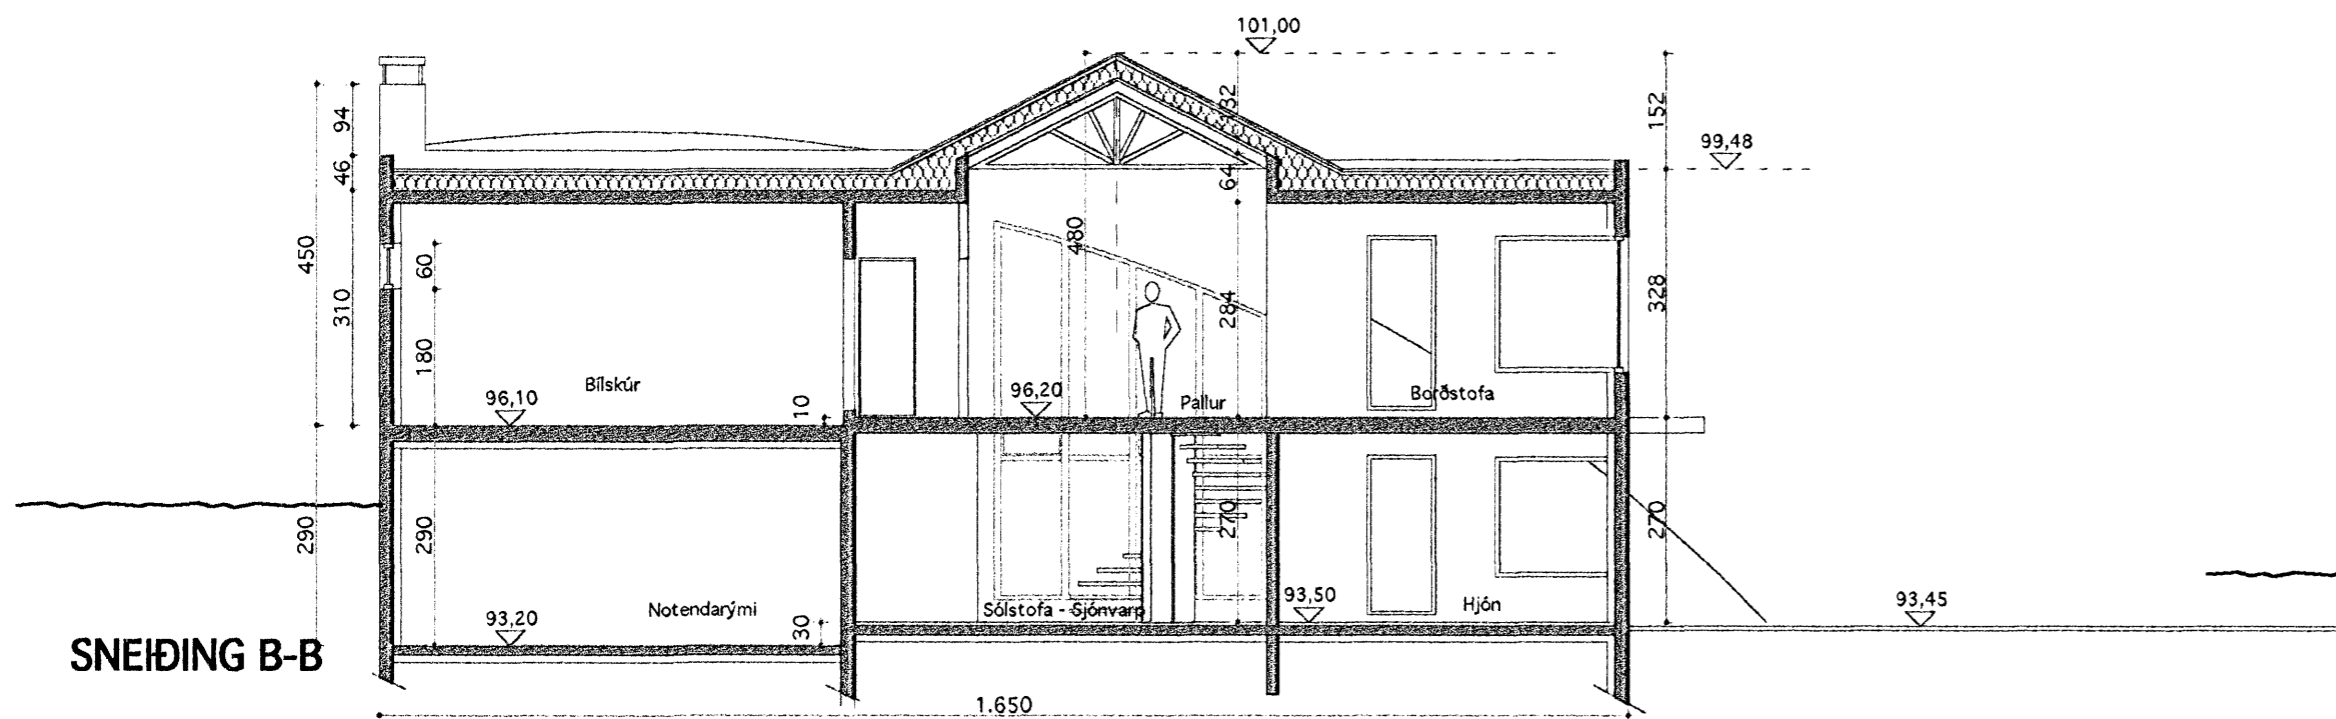


SNEIÐING B-B

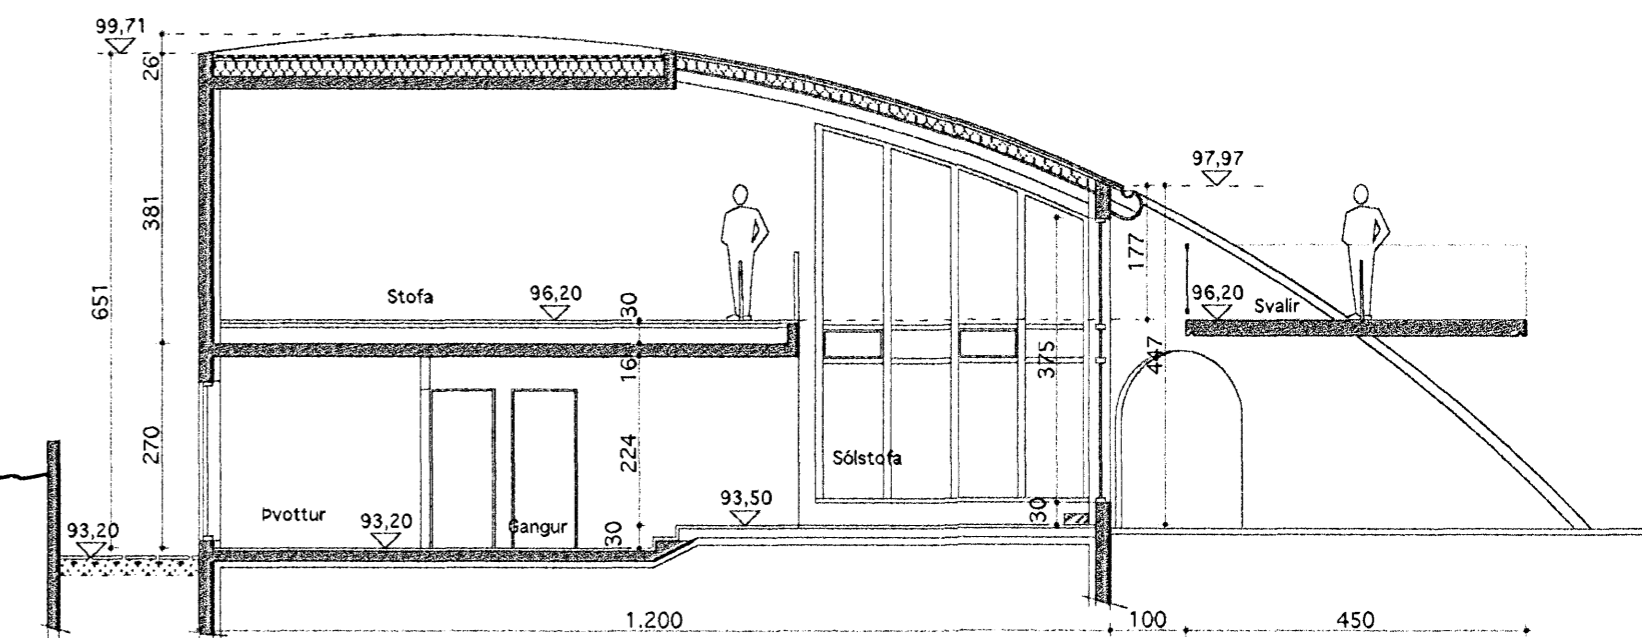

SNEIÐING A-A

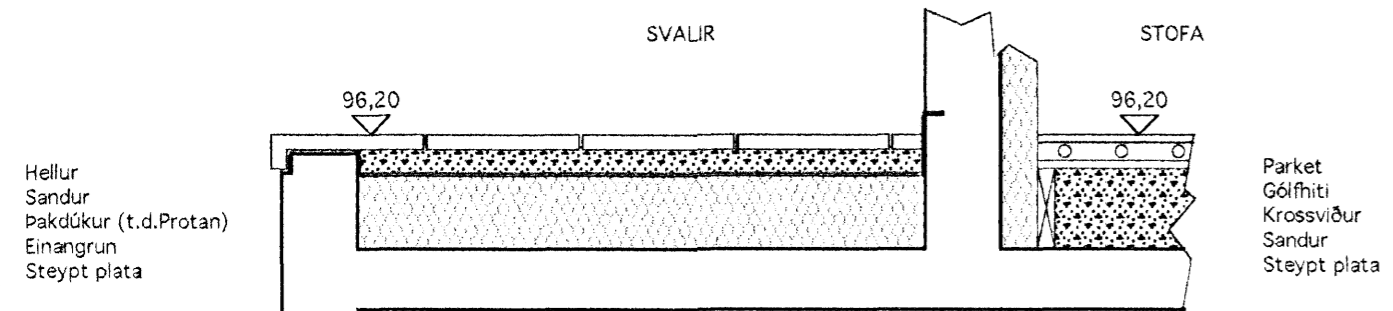


Svalir - þak yfir neðri hæð  
Sneiðing C-C

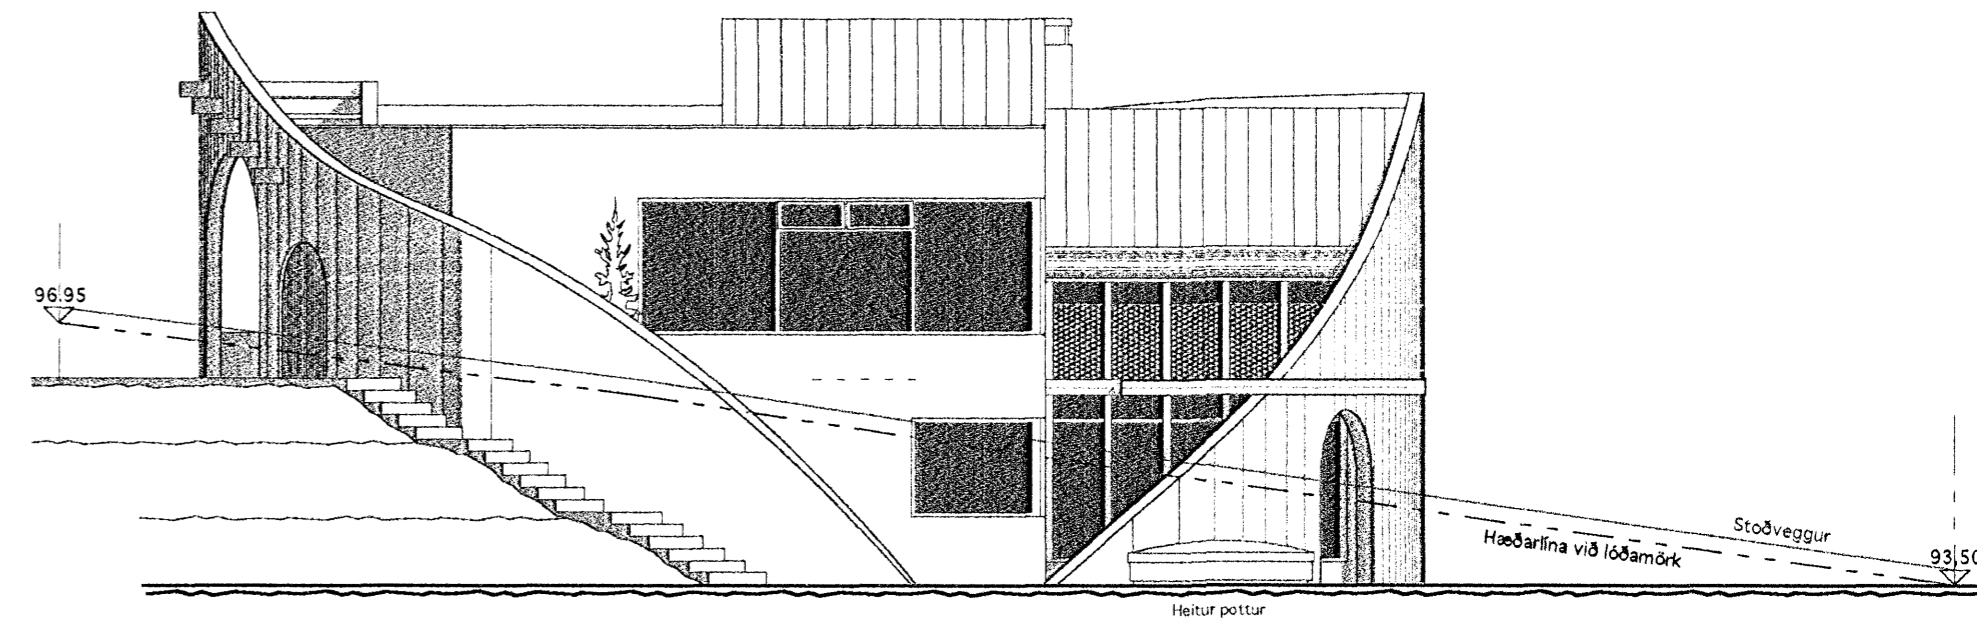

ÚTLIT SUÐUR

Breytt 17.04. 2008 :  
Ný N-rými í kjallara

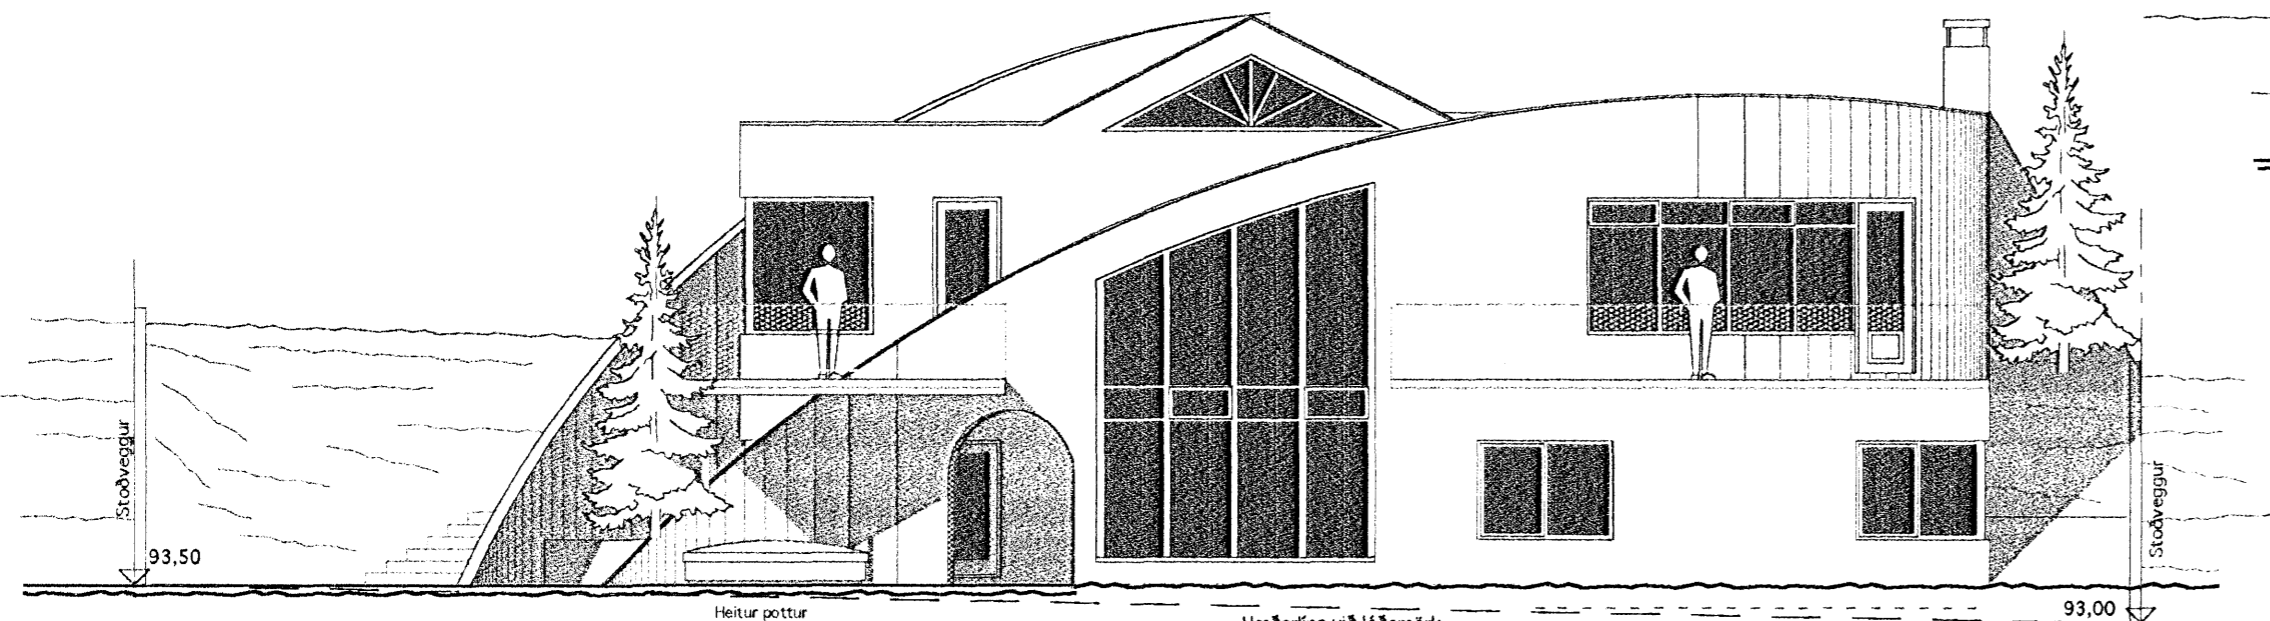

ÚTLIT AUSTUR

VINNUSTOFA  
KÓPAVOGI



VESTURVÖR 9  
vifillark@simnet.is

VÍFILL MAGNÚSSON ARK. 171238-4639

HALLA HANNESDÓTTIR TT. 220851-7889

HEITI SKÓGARÁS K - Hafnarfirði  
EIGN Guðjón Valdimarsson & Ingunn Þorsteinsdóttir  
TEIKN Sneiðingar & útlit  
Mkv. 1 : 100

DAGS. 23.nóv. 2006  
TEIKN.  
SAMP.  
BREYTT. 17.04.'08

03

Vífillark