


GRUNNMYND

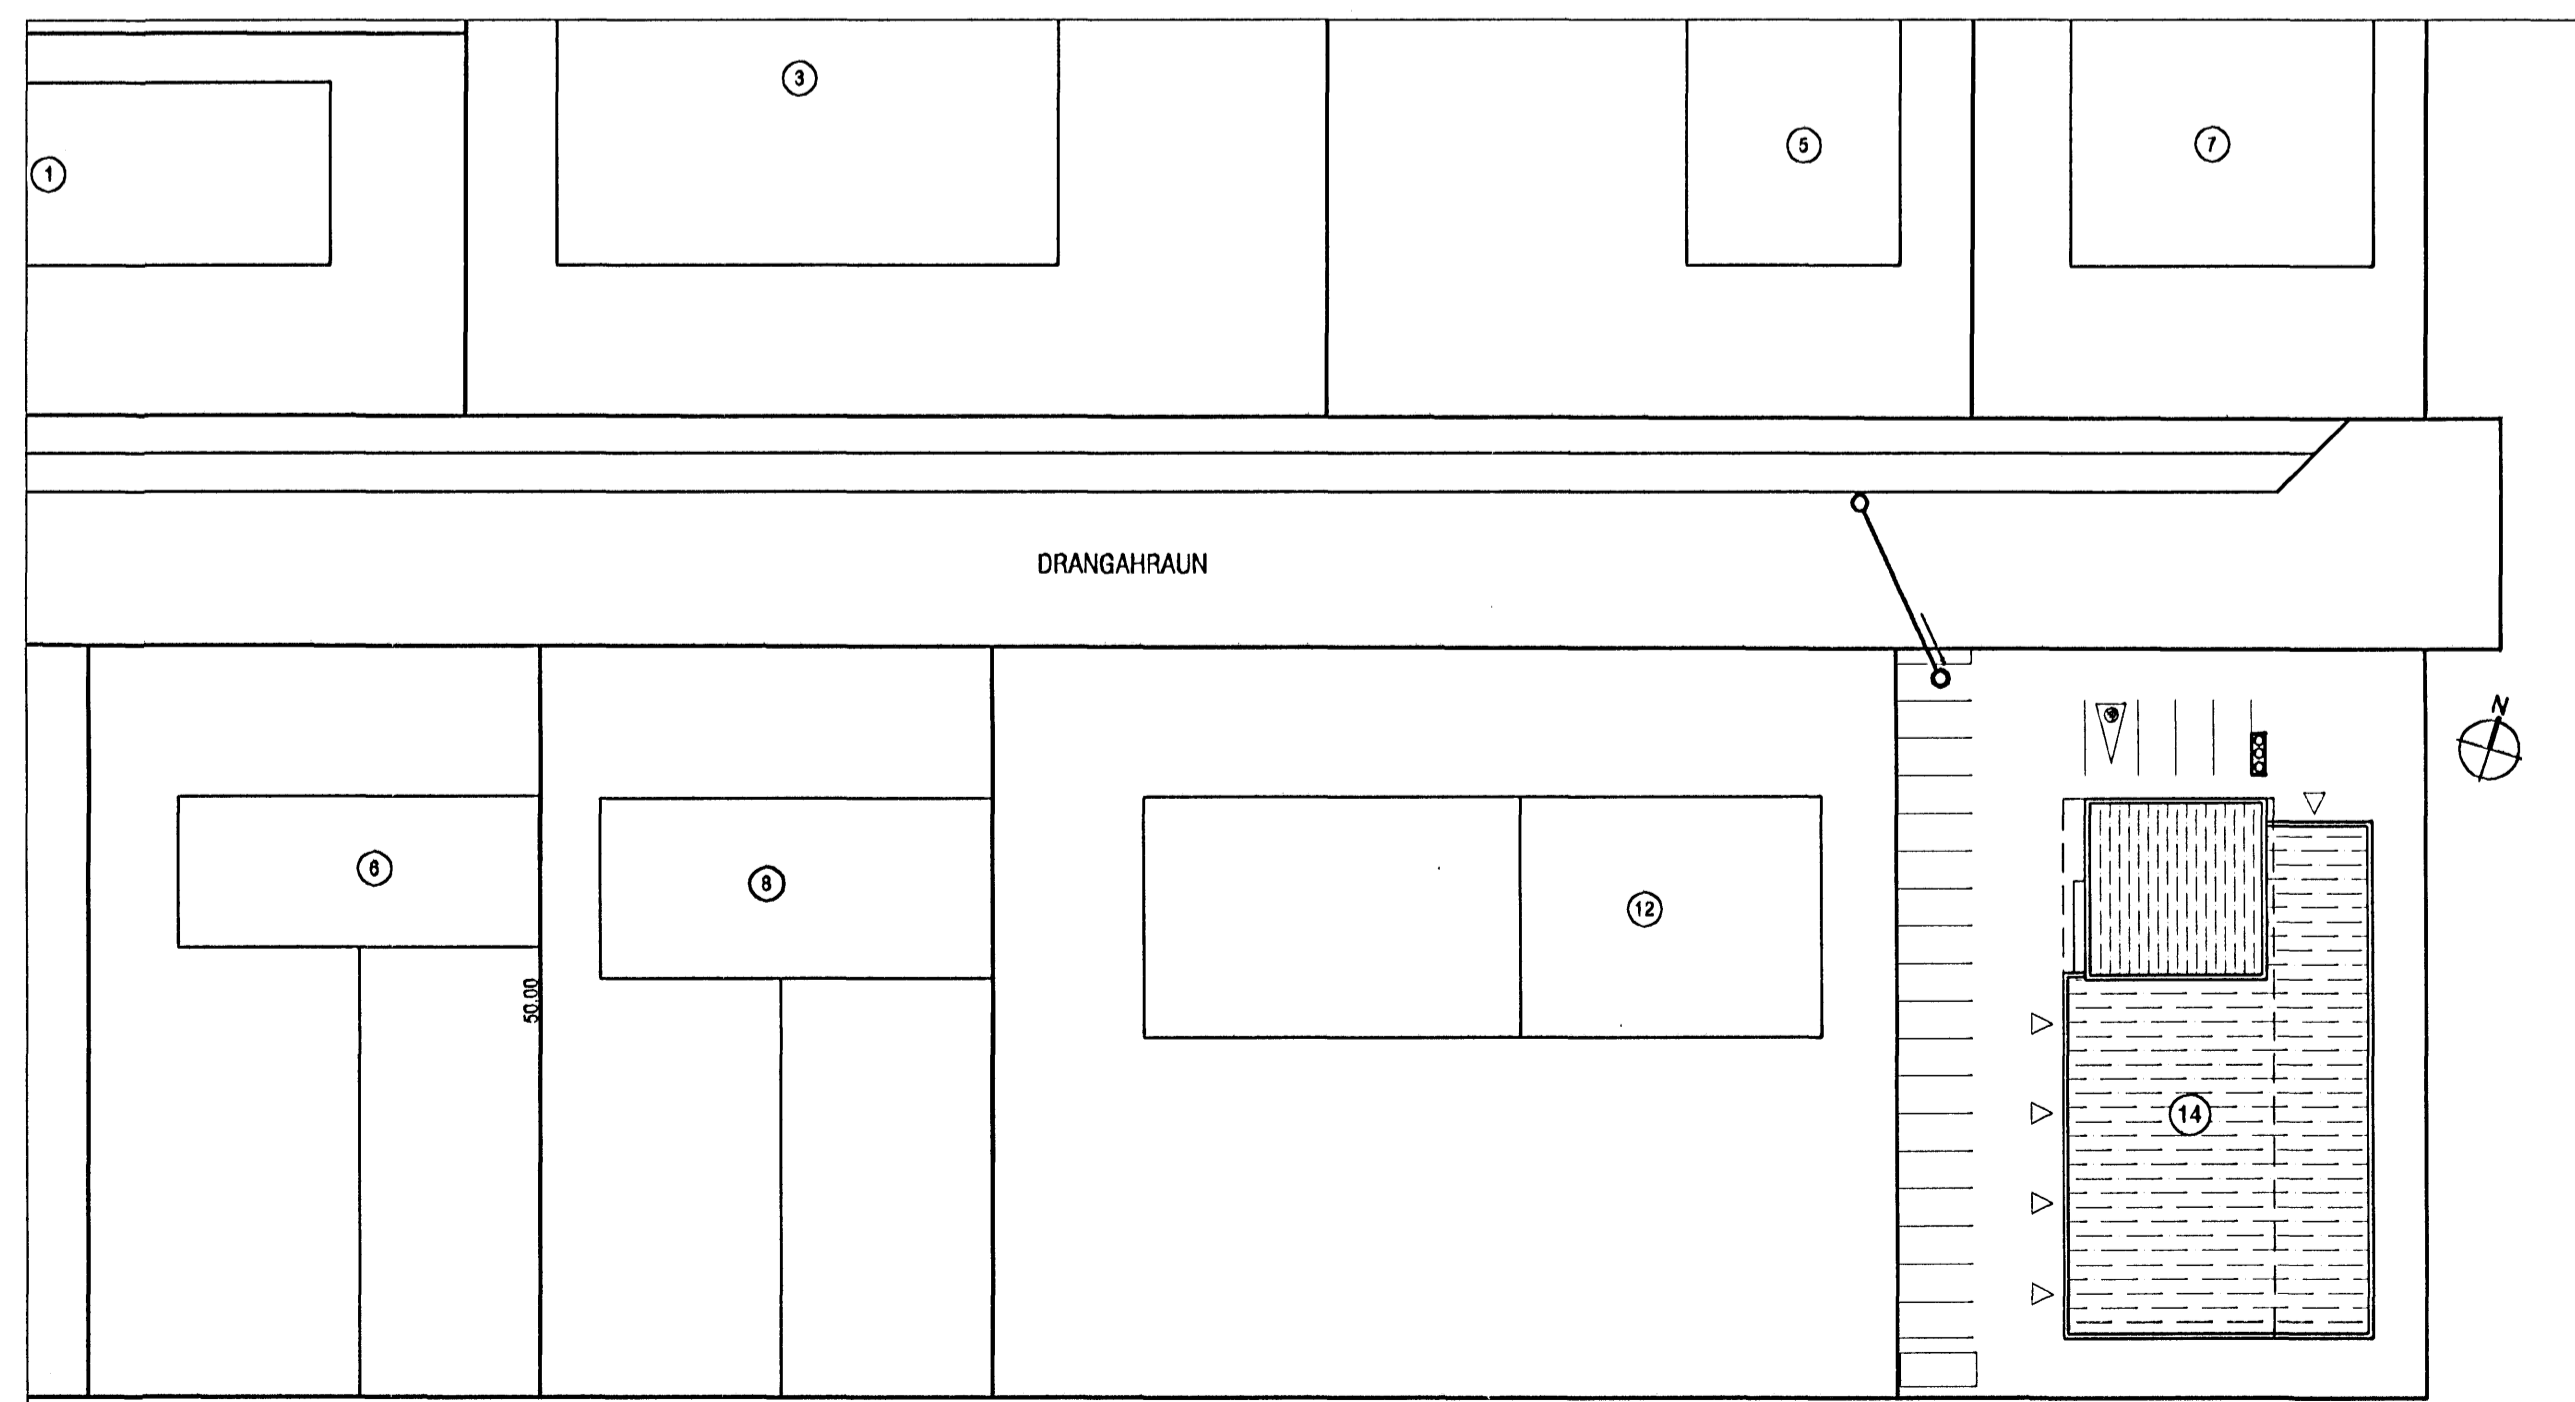

AFSTÖÐUMYND  
1:500

ks-25.12

Byggingafræðingur  
Alfréð Þann  
23. AUG. 2005

Breyting 16.08.'05: Lagtir hækkaðar í samræmi við kóta

<b>VEKTOR</b> - hönnun og ráðgjöf - Nýbýlavegi 8, 200 Kópavogur.		Sigurður Halsteinnsson byggingafræðingur N. 030659-7149 sími: 504-6600 fax: 504-6660.	
L-02	Br. 1	16.08.'05	DRANGAHRAUN 14, HAFNARFIRÐI
Tel.nr. / Samþykkt	Br.	Dag.	GRUNNLAGNIR YFIRLITSMYND & AFSTÖÐUMYND
	Hönnað	EK	Telkað
	Dagsetning	08.06.'05	Verk nr. A-05-01-02
	Málkvarði	1:100	Telk. nr. L-02