


Samþykkt þann

2 JUL 2008

Byggingultrínir / Hafnarfirði
F.h. Jón Sigurðsson

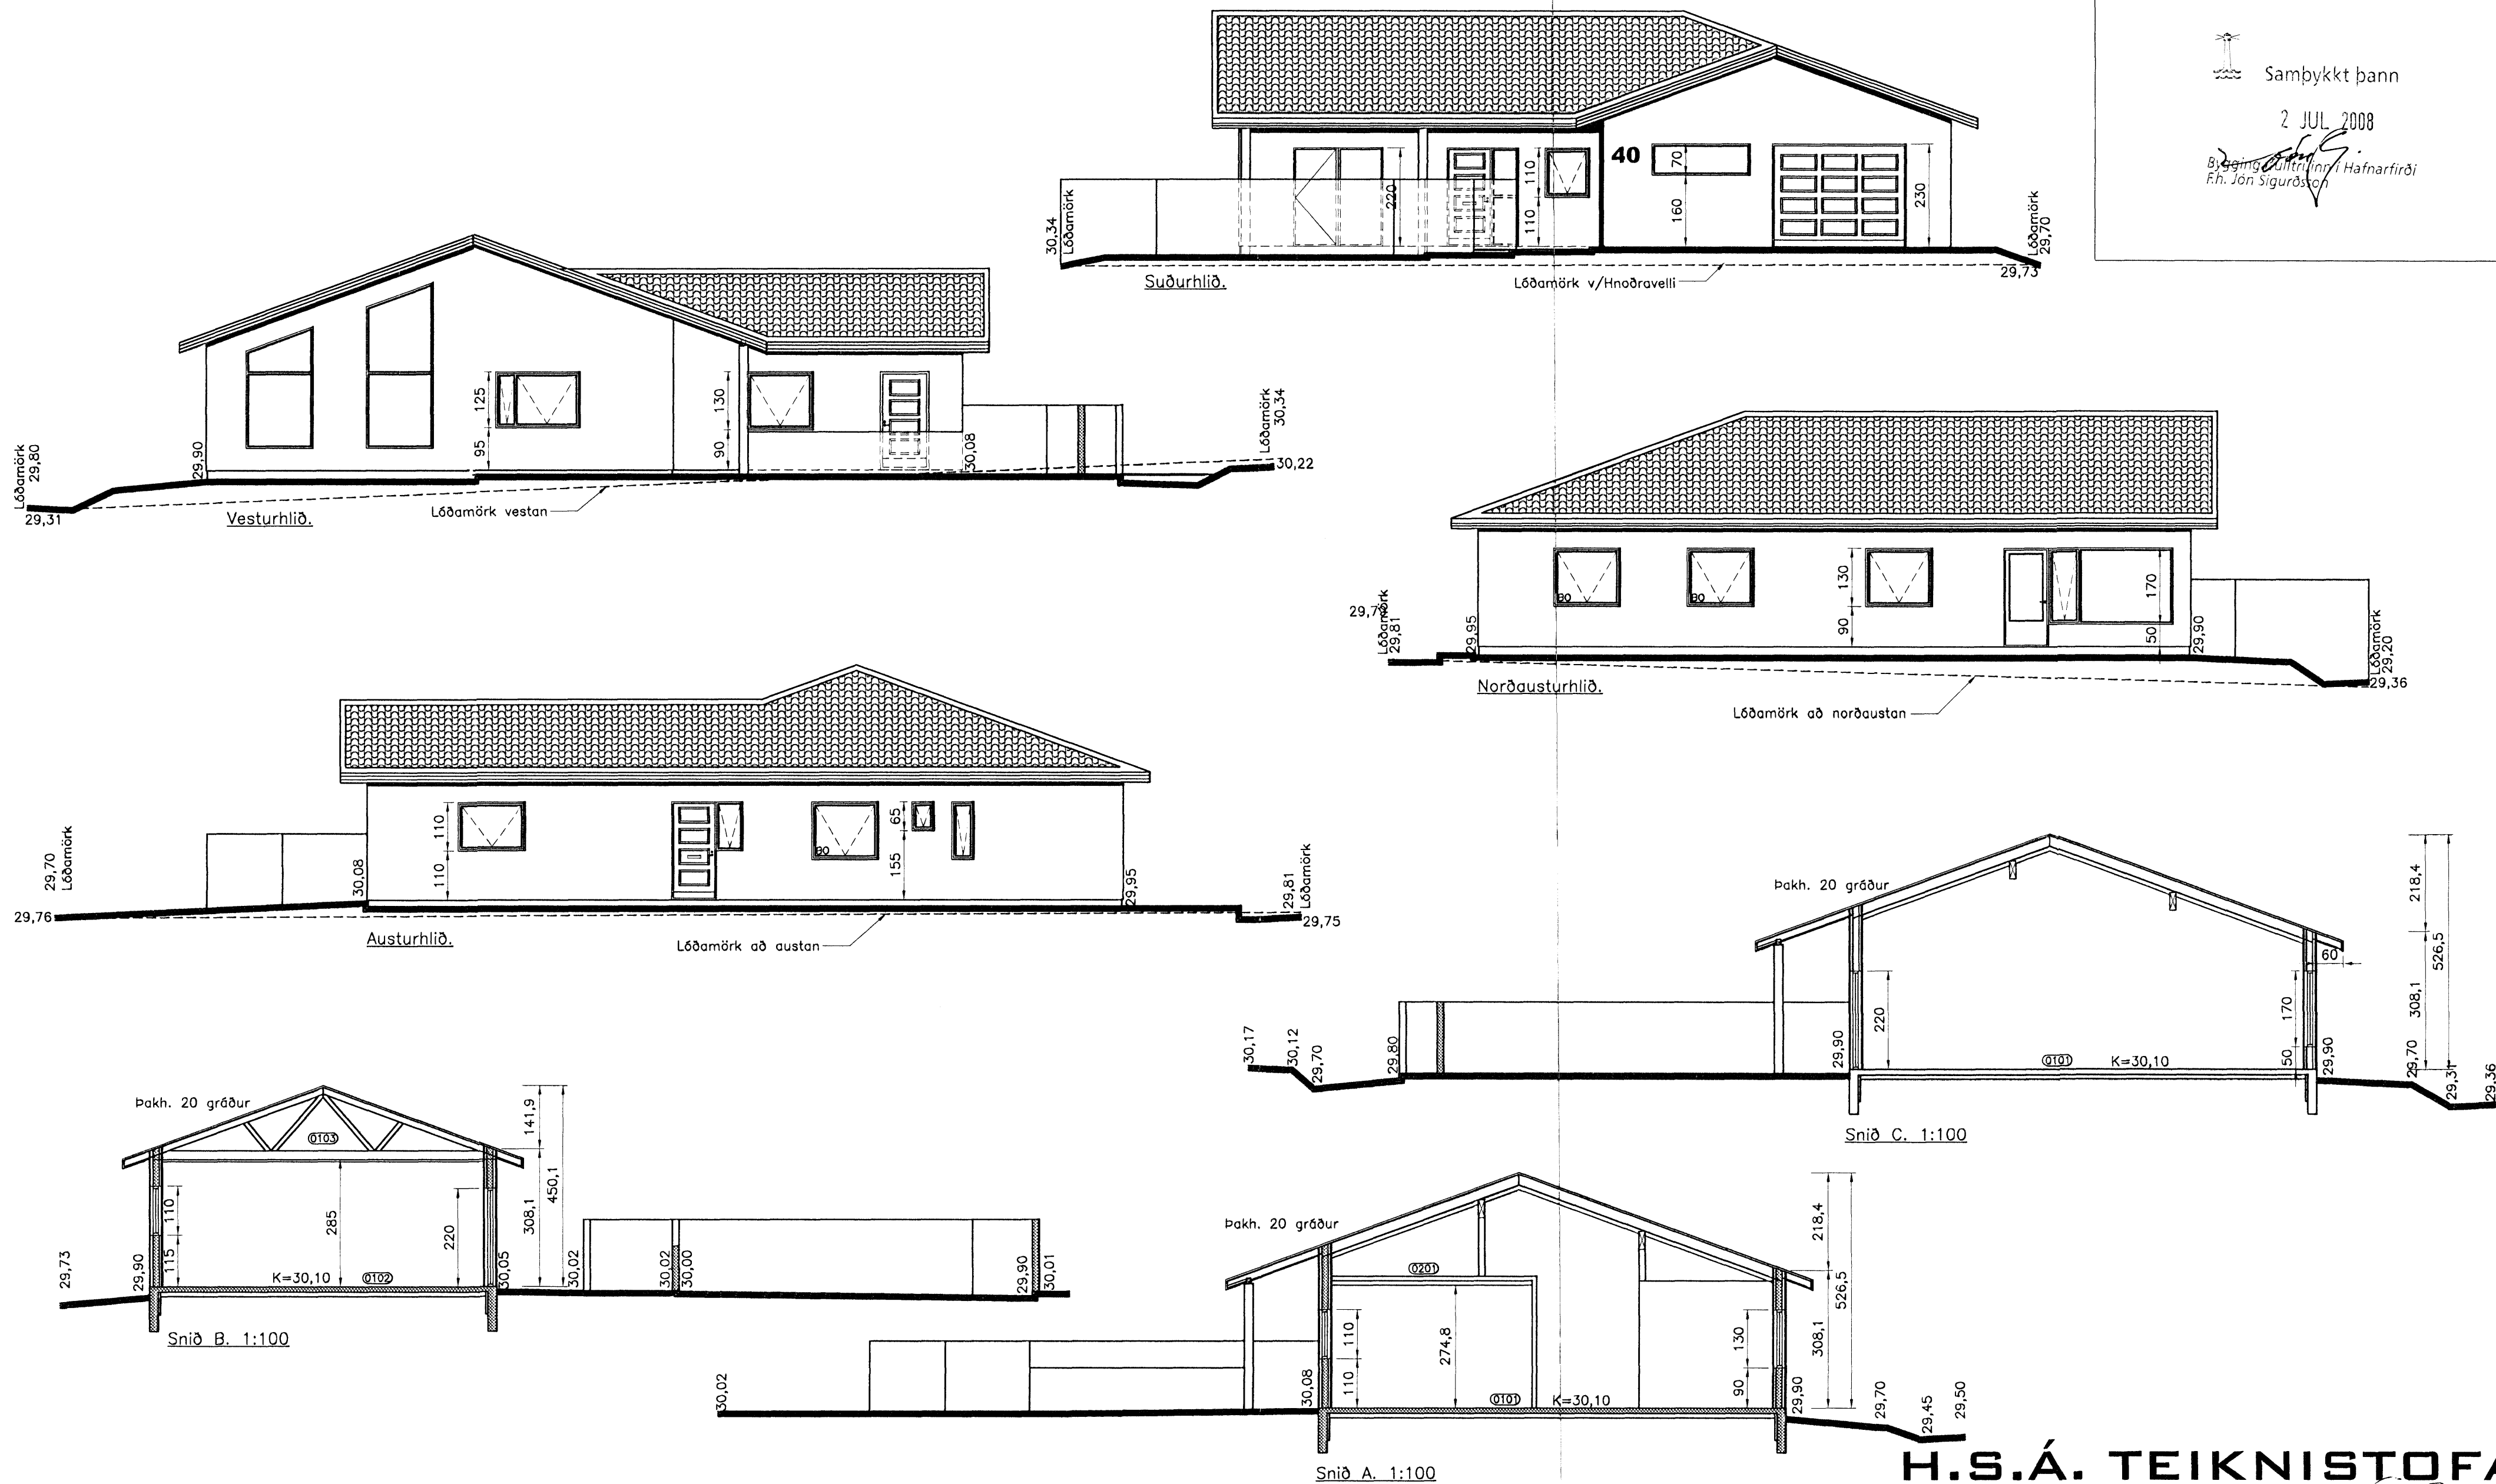

Undirritaðir eigendur húss nr. 42 við Hnoðravelli samþykkjum með undirskrift okkar staðsetningu á lóðarvegg á lóðarmörk milli húsanna skv. meðfylgjandi teikningu.

Sigurður Örn Arnason 220569-5519
Sigurður Örn Arnason 220569-5519

Margrét Valdimarsdóttir 250272-5889
Margrét Valdimarsdóttir 250272-5889

Breyting 1:
Gluggum á suðurstafni breytt.
Breyting 2:
Veggjum umhverfis verönd breytt.

H.S.Á. TEIKNISTOFA

HARA ehf. • SUNNUHLÍÐ 12 • 603 AKUREYRI • kt. 531101-2860
sími 464-6800 • fax 464-6801 • hara@hara.is • www.hara.is
HARALDUR S. ÁRNASON • kt. 120149-2539
STEINMAR H. RÖGNVALDSSON • kt. 140574-3769

Hav. Arnason

VERKHEITI					
Hnoðravellir 40, Hafnarfirði.					
HEITI TEIKNINGAR	Útlit og þversnið.			VERK NR	06-317
				TEIKNING NR	1303
HANNAÐ ÍR	TEIKNAD ÍR	YFIRFARID	DAGS	25.09.2006	KVARDI 1:100
BREYTT 23.11.2006 1	21.04.2008 2				