




LÓUÁS 6 HAFNARFIRÐI.

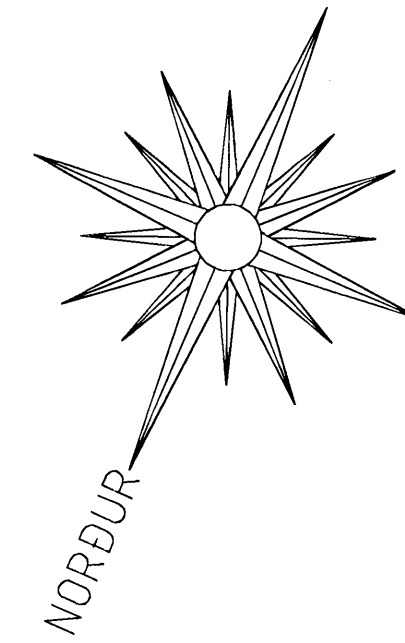


Samþykkt þann
2 JUL 2008
Byggingafrúnn Hafnarfirði
Fh. Jon Sigurðsson

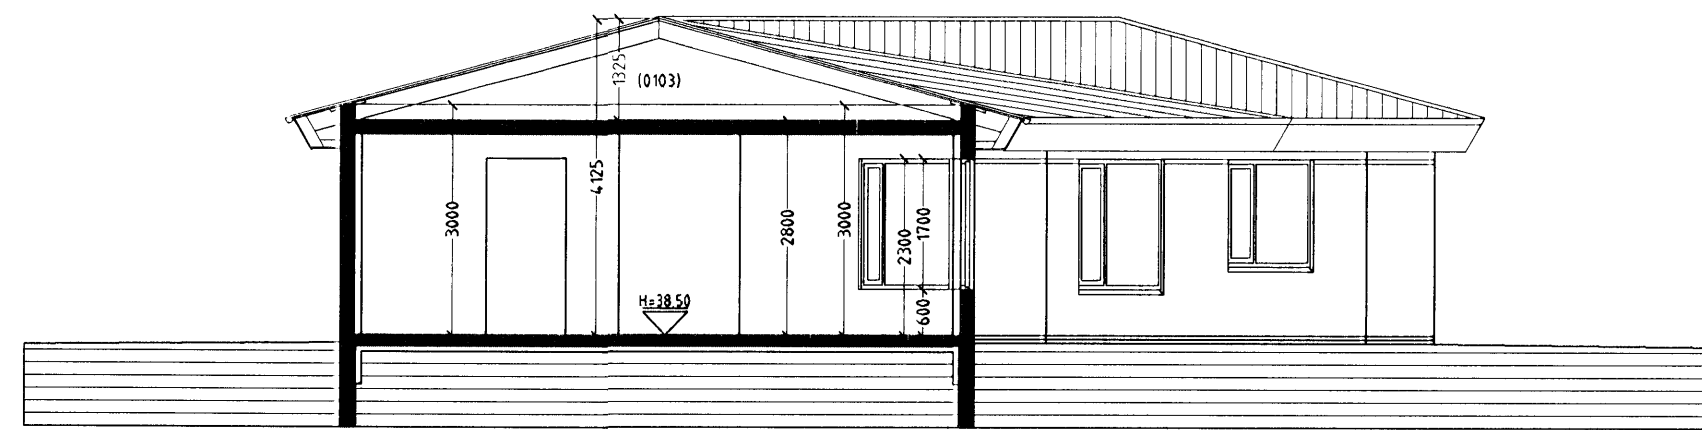

SNID A-A MKV. 1:100.

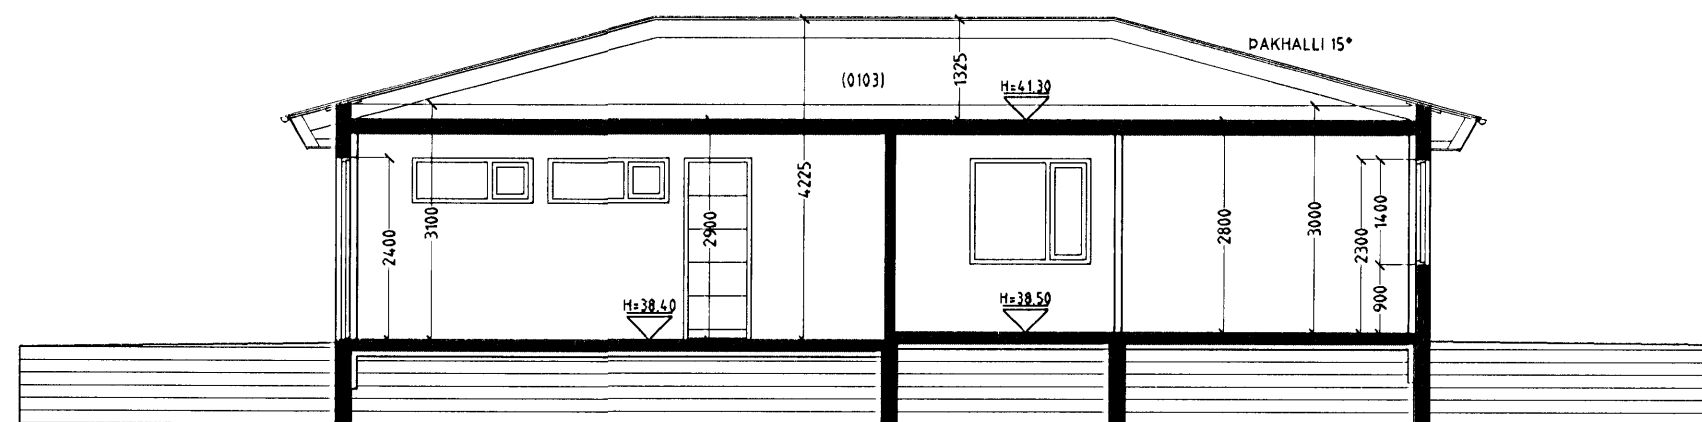

SNID B-B MKV. 1:100.

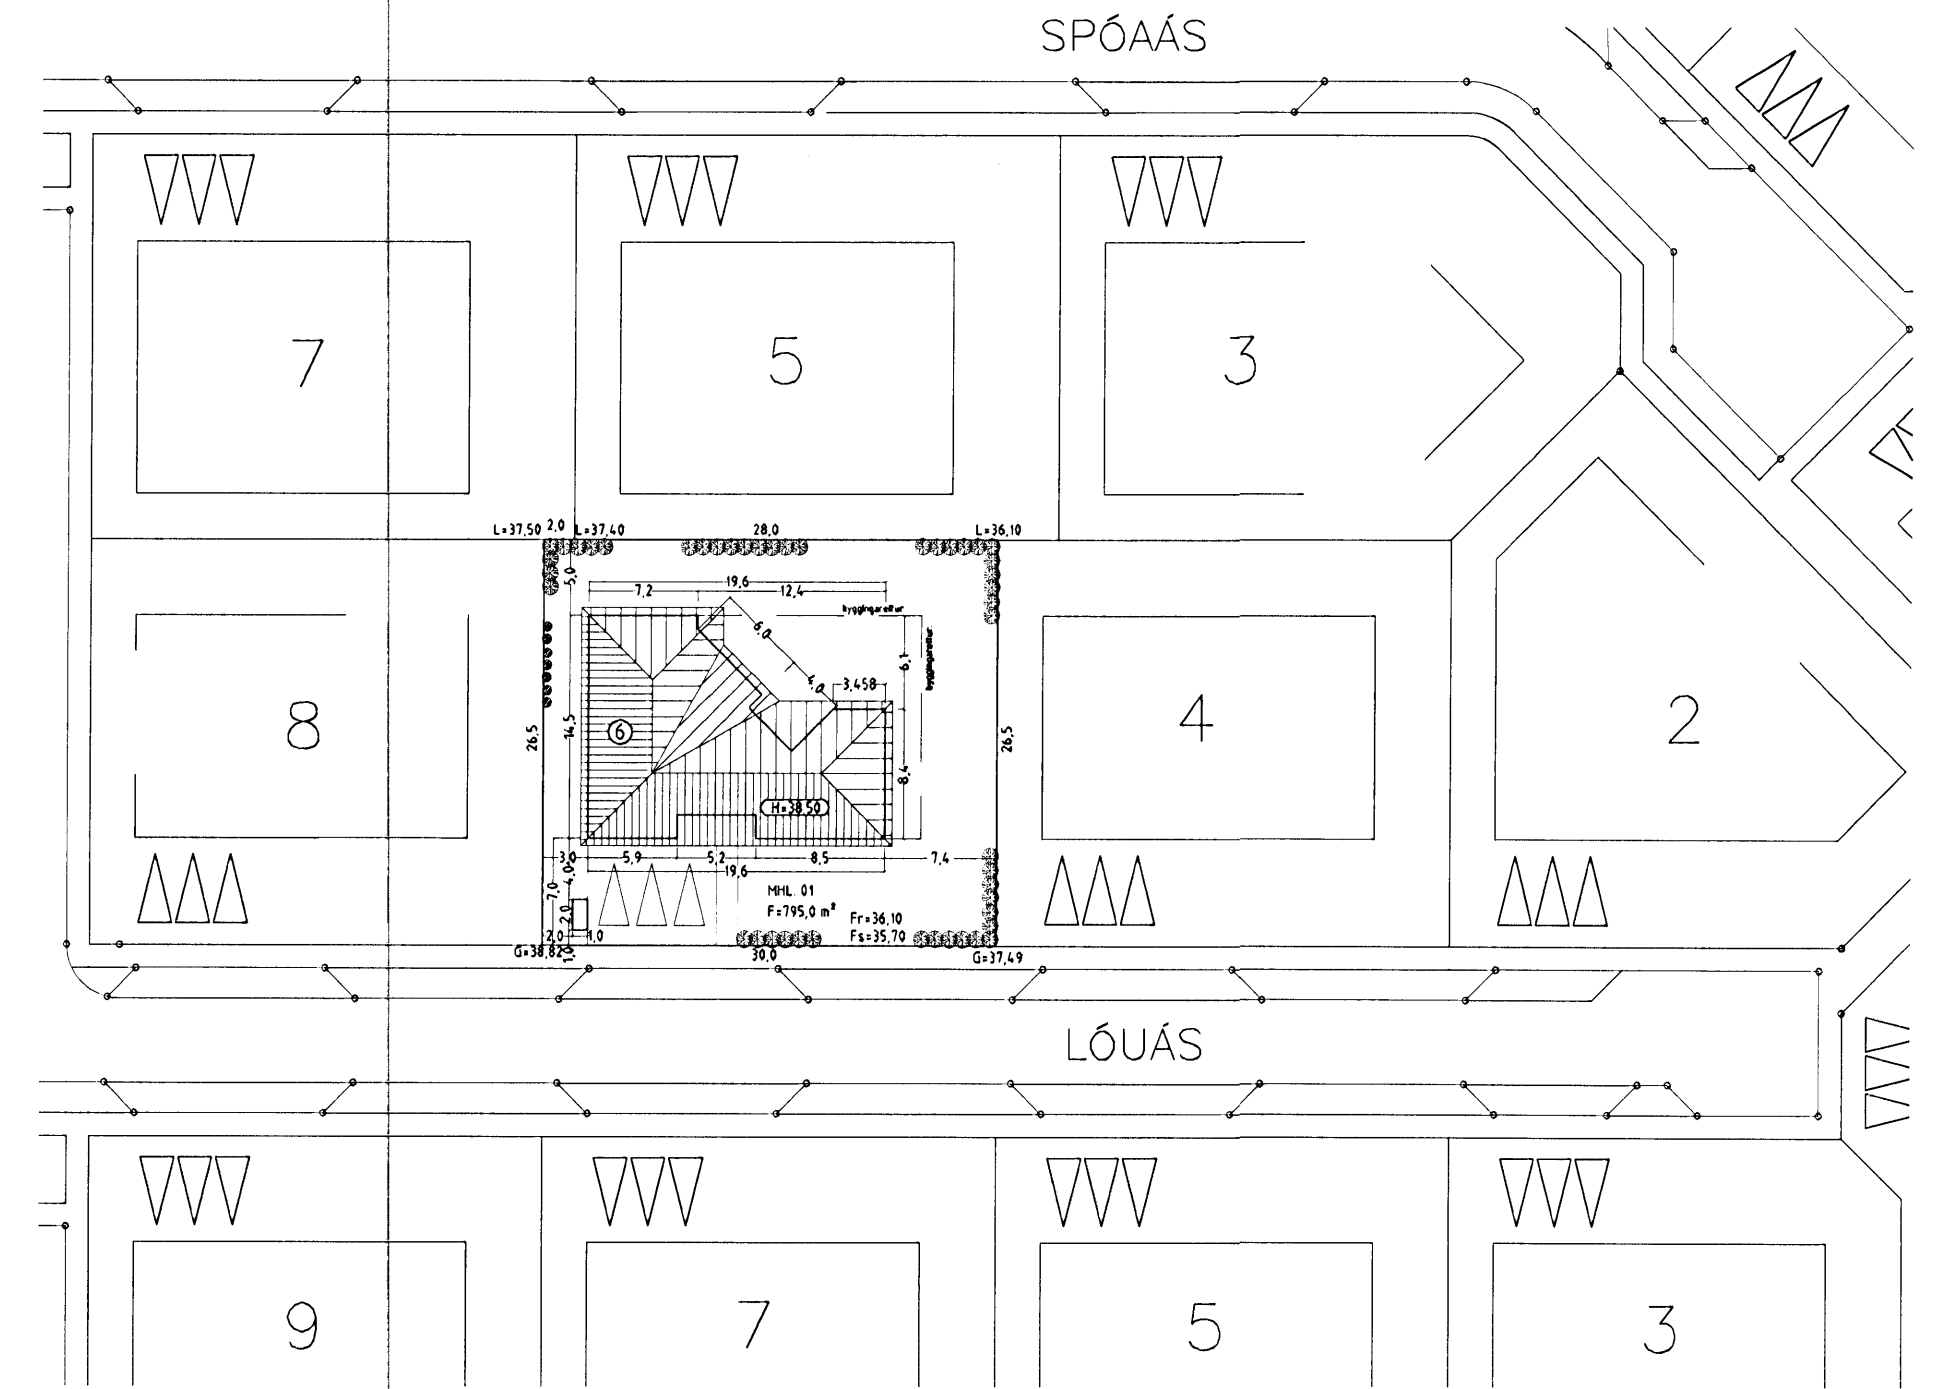

AFSTÖÐUMYND MKV. 1:500.

LÓUÁS 6 HAFNARFIRÐI.

Sigurður Þorvarðarson byggingafræðingur bfi.
Teiknistofan Strandgötu 11 220 Hafnarfirði.
STH. teiknistofan ehf. kt. 510298-2769. Kt. aðalhönnuðar: 14.1250-4.189.
Sími: 5651510. Fax: 5651299. Netfang: teiknistofan@islandia.is

Skýringar:	Aðaluppdráttur.
Teikning:	Snið og afstöðumynd
Mælikvæði:	1:100 og 1:500.
Undirskrift:	24/6 08 [Signature]
Blað nr. 2 af 4.	Dagsetning: 19 nóvember 1999.

Breytt: 18.01.2002. Sturta sett á gestasalerni, hurð sett á bifreiðageymslu á austurhlöð.
Bad stækkað gluggi minnkaður og færður á badi, hurðaröppun breytt í bifreiðageymslu og steyptum vegg á milli íbúðar og bifreiðageymslu breytt úr 150 mm í 180 mm.
Gluggum breytt dags. 08.06.2008.