
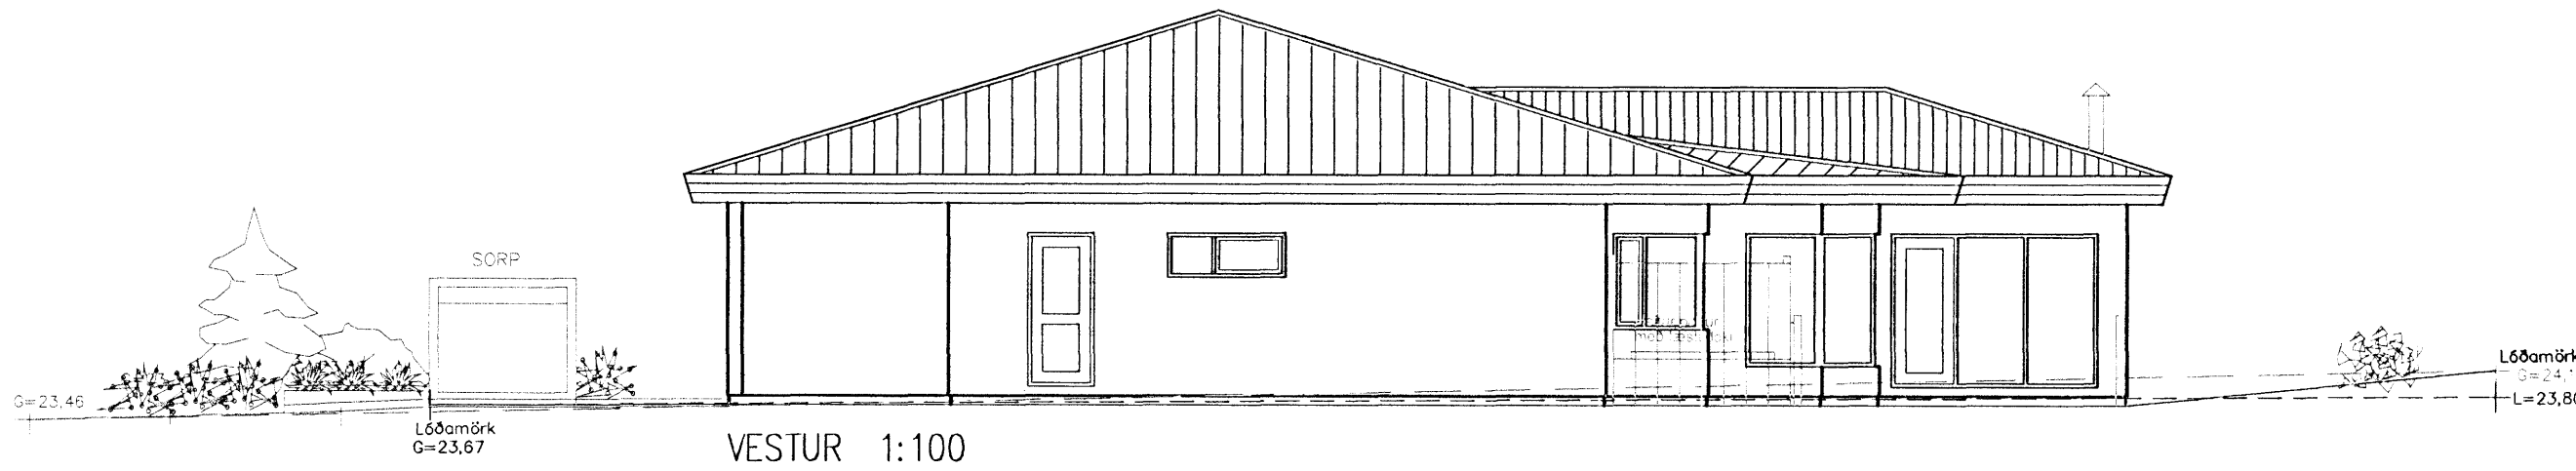
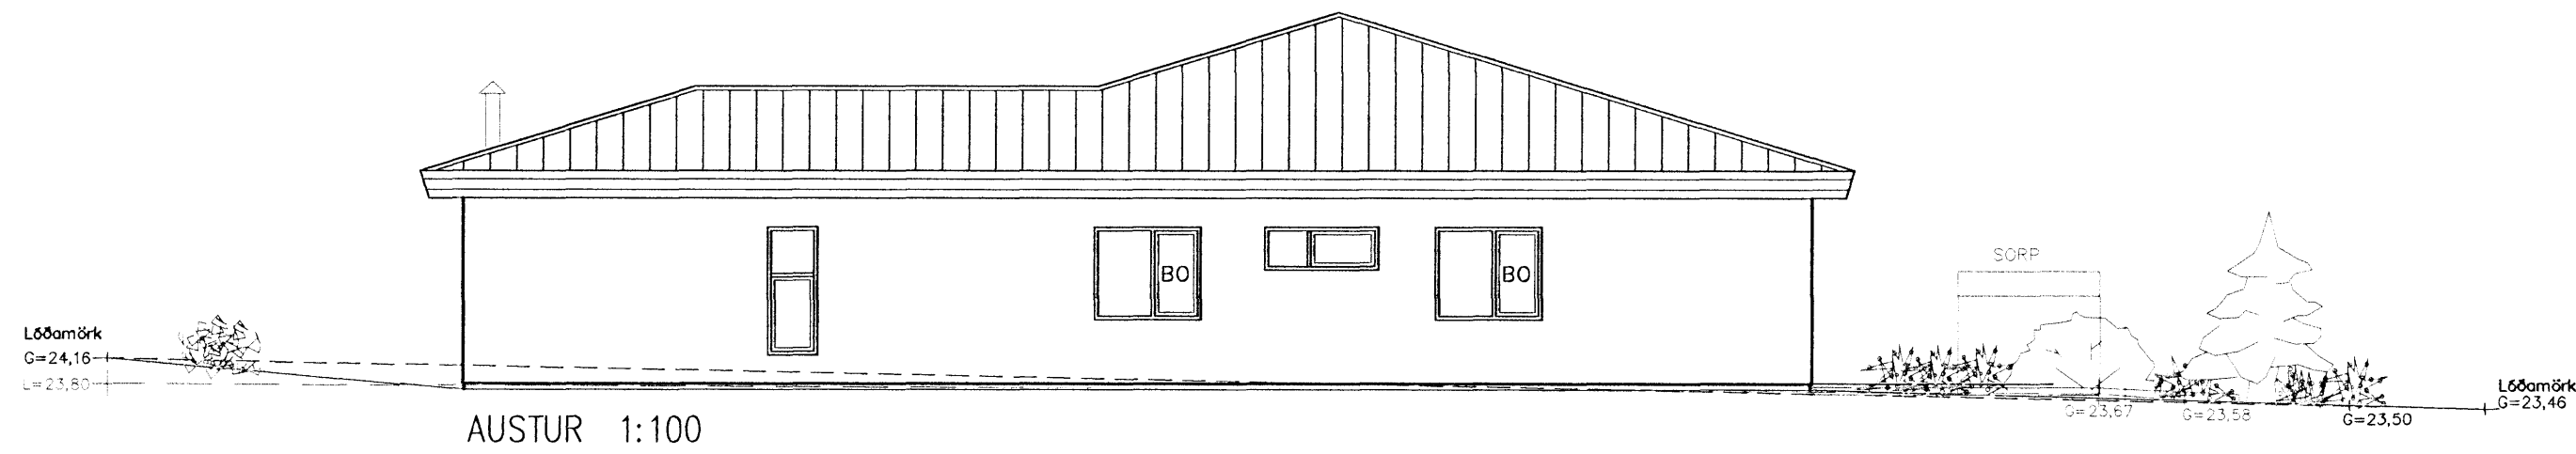


V

^

Samþykkt þann
 06 AUG 2008
Brynjólfur
 Byggingafræðingur í Hafnarfjarðar
 f.h. Jon Sigurðsson

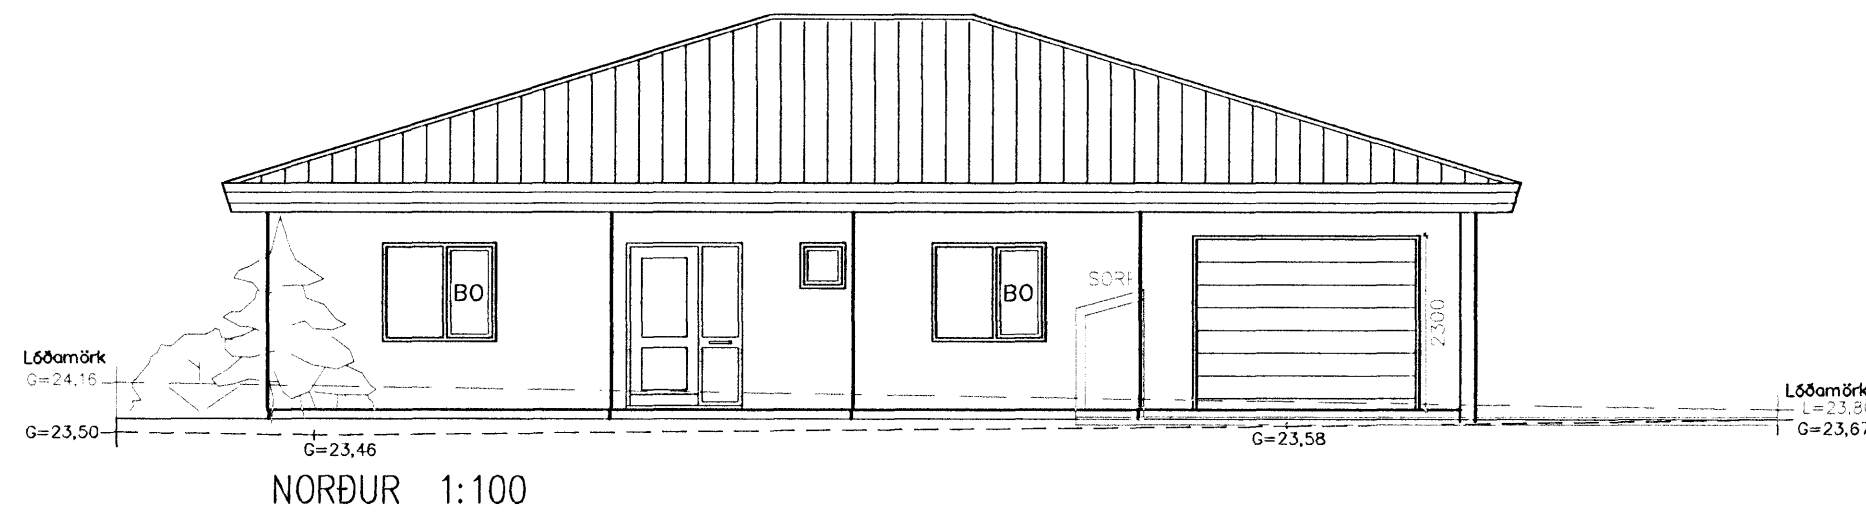

Dags.	Breytingar	Nr.	Nafn
29.08.2008	máliveggir á gangi og stofu eru steyptir	1.	FO
29.08.2008	Gluggar í stofu 700x1800 og baðgluggi 600x1600 verða opnanlegir.	2.	FO
 meter Verkfræðistofa ehf Síðumúli 1 108 Reykjavík Sími: 5678922 GSM: 8940059 meter@meter.is www.meter.is			
FLÉTTUVELLIR 48, 221 HAFNARFJÖRÐUR			
ÚTLIT			
TÖLVUSKRÁ	HANNAÐ	TEIKNAD	YFIRFARID
184-221-FLÉTTUVELLIR 48	FO	FO	FO
SAMÞYKKT	TEIKNING NR.	MKV.	BLAÐ NR.
Björvin Viglundsson 0405462009	184-A3	1:100	A-03
Frjórk Ólafsson	DAGS.	VERK NR.	
	29.08.2008	184	

V

^