



Samþykkt þann
 29 APR 2009
 Byggingafulltrúgátt / Hafnarfirði
 Ffr. Sigurður Steinar Jónsson




Viðbygging
 SUÐURHLIÐ, 1:100

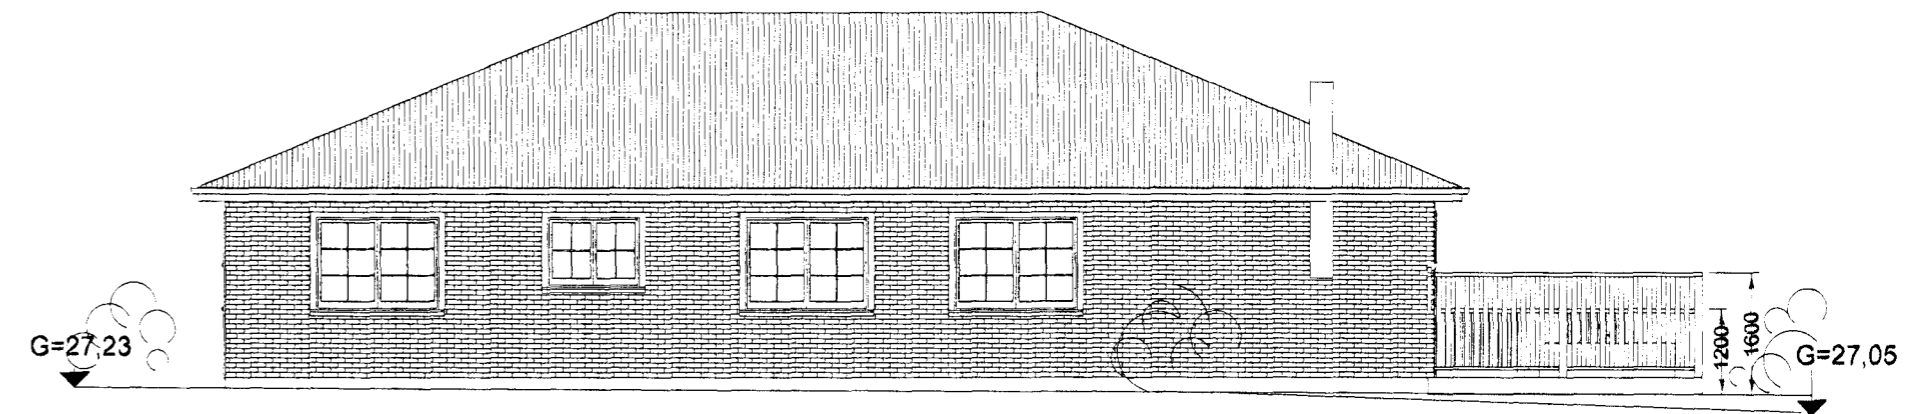

NORÐURHLIÐ, 1:100

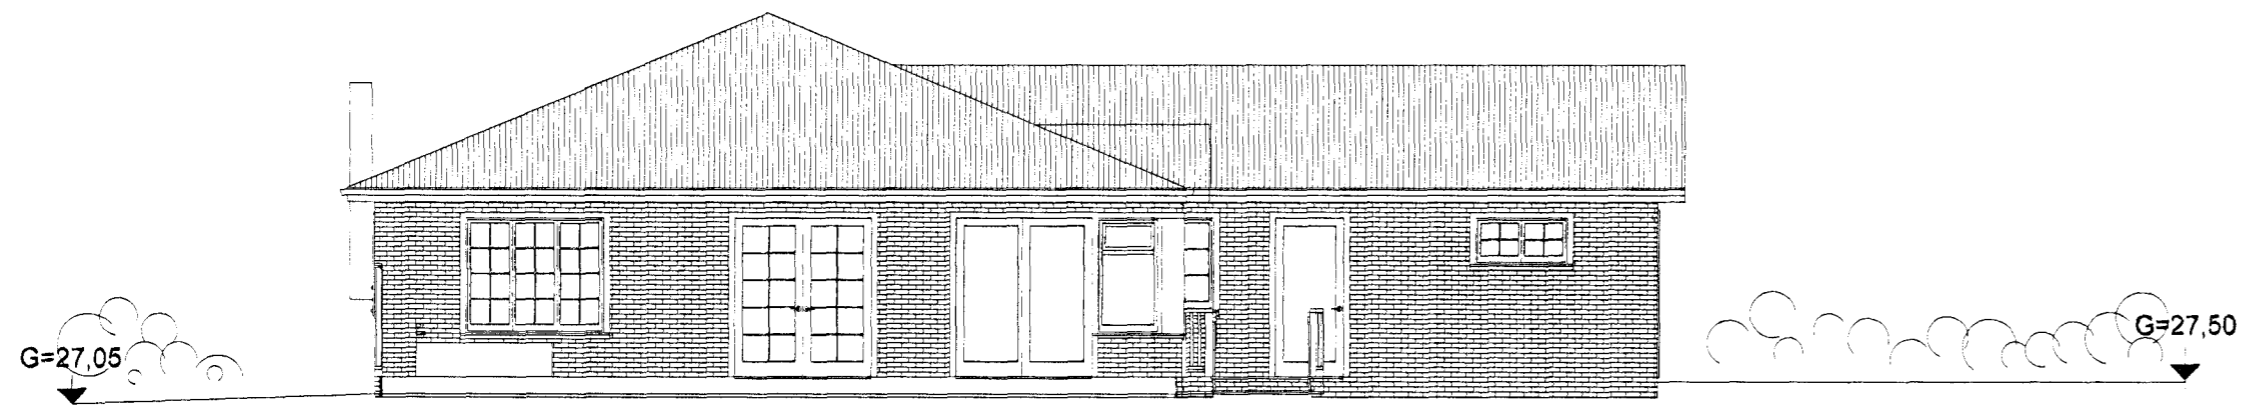

VESTURHLIÐ, 1:100

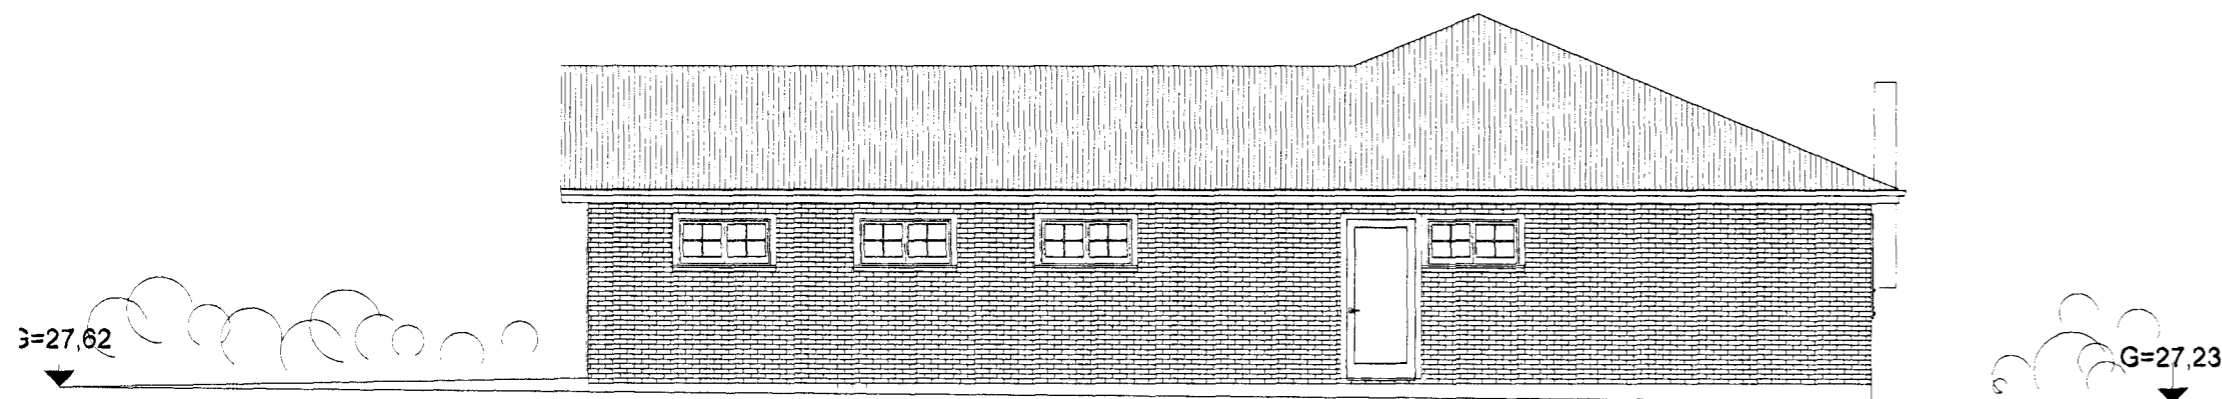

AUSTURHLIÐ, 1:100

A- 01.07.2008- Hæð á girðingu innfærð/lóðamörk.
 B-11.04.2009-Stækkun, garðskála bætt við á útlitsmyndir.

HUGVERK HÖNNUNARÞJÓNUSTA
 STEFÁN INGÓLFBSSON ARKITEKT
 Laxalind 2 -- stefanlax2@simnet.is --848-1316

Kvistavellir 5, Hafnarfirði

Útlit

Kópavogi 09.04.2008 *Stefán Ingólfsson* 010251-4359
 Verkefni nr. 303 Teikning nr. 303-sing- 0003-B