

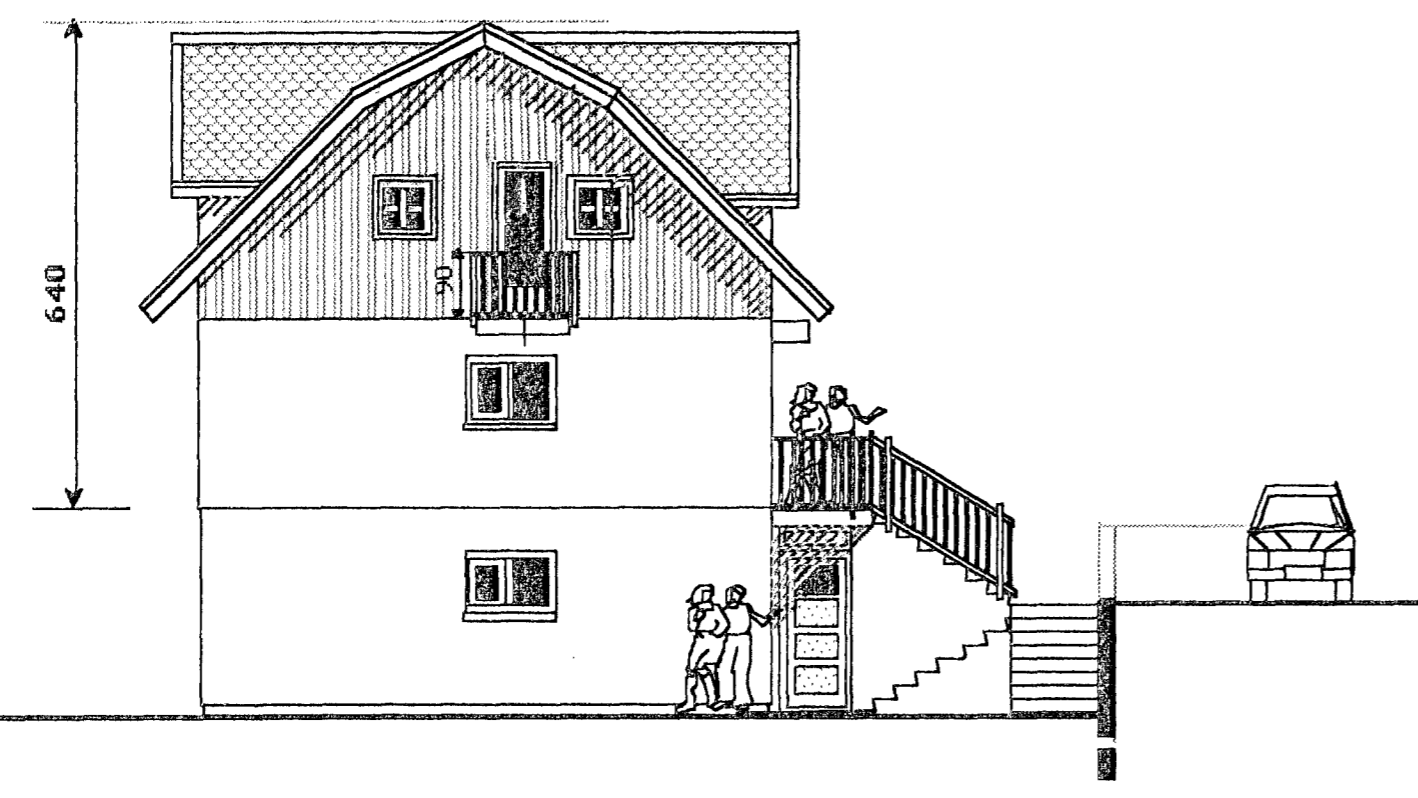
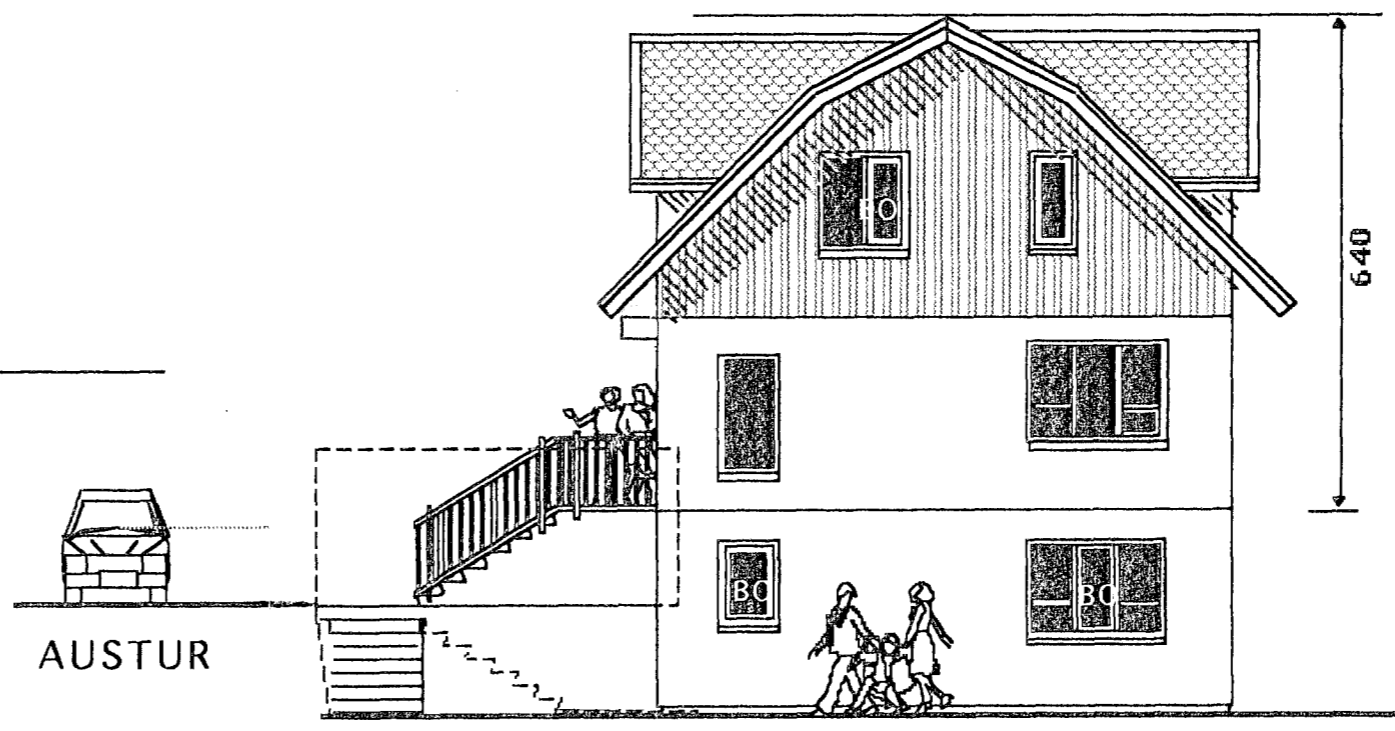


Sambúð
08 APR 2008
Byggingafrúinn / húsnæðing
F.h. Sigurður Steinar Jónsson

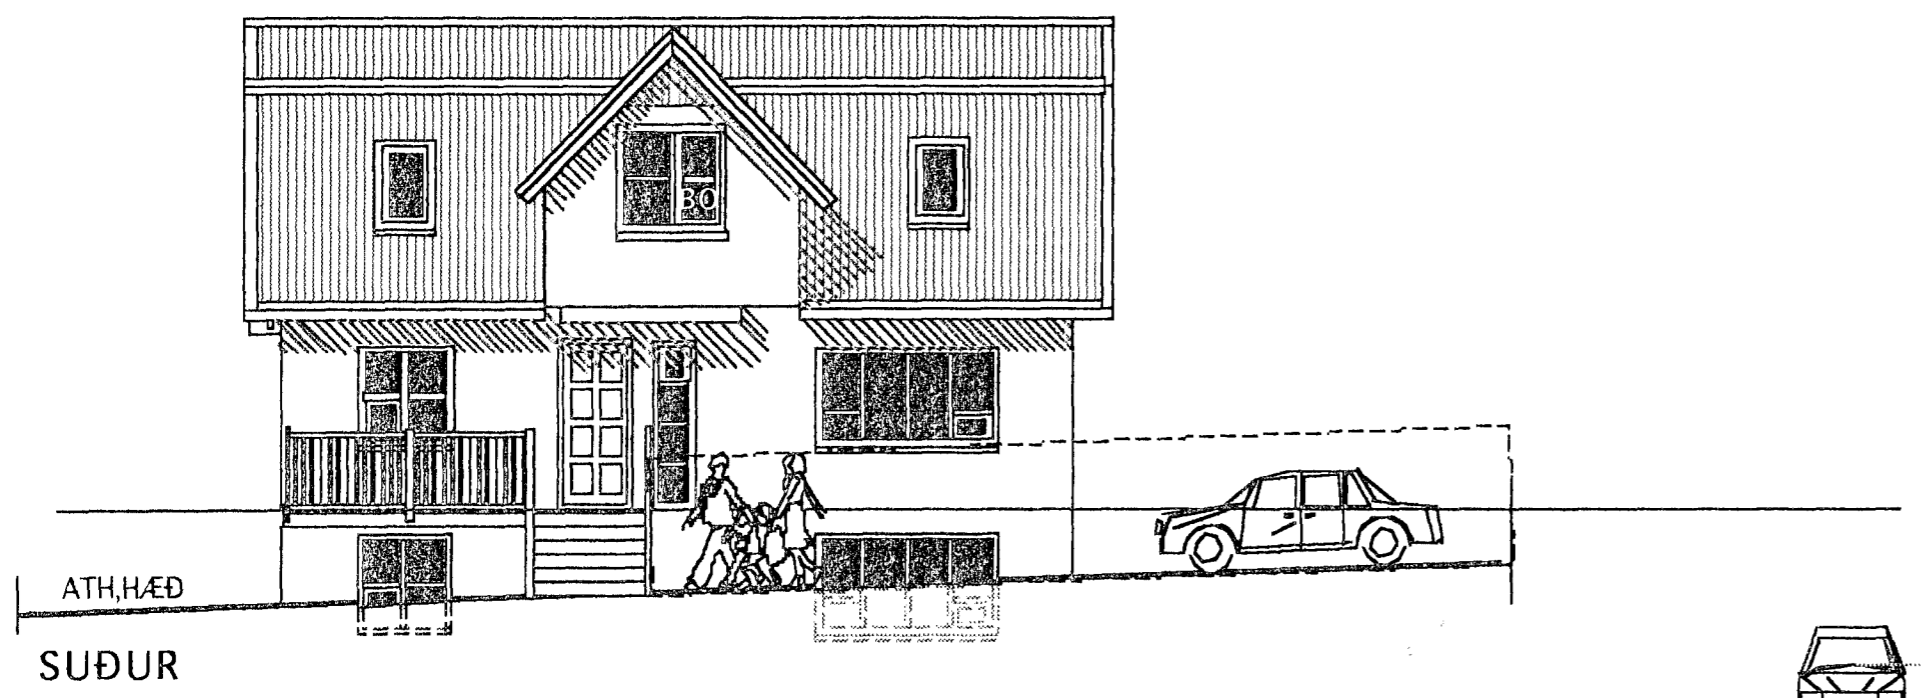

Skráningartafla: Kaldakinn 17 Hafnarfirði					Skrásetjari: Vigtus Hallgrósson													
Landnúmer: 121285					Kennitala: 100760-5849													
Matshúsnúmer: 01					Útgáfa: 4.01a Dags: 18-03-2008													
Uppskipting og lýsing					Stærðir													
D0	D1	D2	D3	D4	D5	D6M	D6	D7	D8	D9	D10a	D10b	D11	D12	D18	Reiknitala	D17	
Lokun	Rými	Notkun	Höfuð- flokkun	Eignar- hald	Botnflokkur	Miniflokkur	Stigur	Op	Brúðflokkur	Brúðflokkur sh < 1,8	Salarhæð min	Salarhæð max	Brúð- rúmmál m³	Netoflokkur	Bin flatarmál	Reiknitala	Skipta- rúmmál m³	
Matshúsi					244,4	0,0	3,2	4,4	240,0	12,1				644,0	188,8	214,4		461,033
Botn														16,0				
1. hæð					84,8	0,0	0,0	0,0	84,8	1,0				222,1	66,2	70,1		
A	0101	Íbúð	N	0101	66,4				66,4		2,70	2,70	179,3	52,1	66,4	2,70	140,870	
A	0102	Þvottur	N	X	13,5				13,5		2,70	2,70	36,5	11,4				
A	0103	Köld geymsla	N	0101	4,7				4,7	1,0	1,50	2,70	6,3	2,7	3,7	1,35	3,845	
2. hæð					79,9	0,0	3,2	0,0	79,9	0,0			210,1	63,6	79,9			
A	0201	Íbúð	N	0201	79,9				79,9		2,63	2,63	210,1	63,6	79,9	2,63	167,268	
3. hæð					79,9	0,0	0,0	4,4	75,5	11,1			195,8	59,0	64,4			
A	0301	Íbúð	N	0201	79,9			4,4	75,5	11,1	1,00	3,90	195,8	59,0	64,4	2,45	144,550	
C	0302	Svalir	S	0201	4,9				4,9							1,00	4,900	
Afhugasemdir																		
Samleignir summa																		
Eignarhald					Skipta rúmmál		Séreign		Séreign og samleign									
Eignarhald	Notkun	Bin flatarmál	Skipta rúmmál		Séreign		Séreign og samleign											
	teitt	m²	m³		m²		m²											
0101	Íbúð	70,1	144,315		144,315													
0201	Íbúð	144,3	316,719		316,719													
Alla					214,4	461,033	461,033											

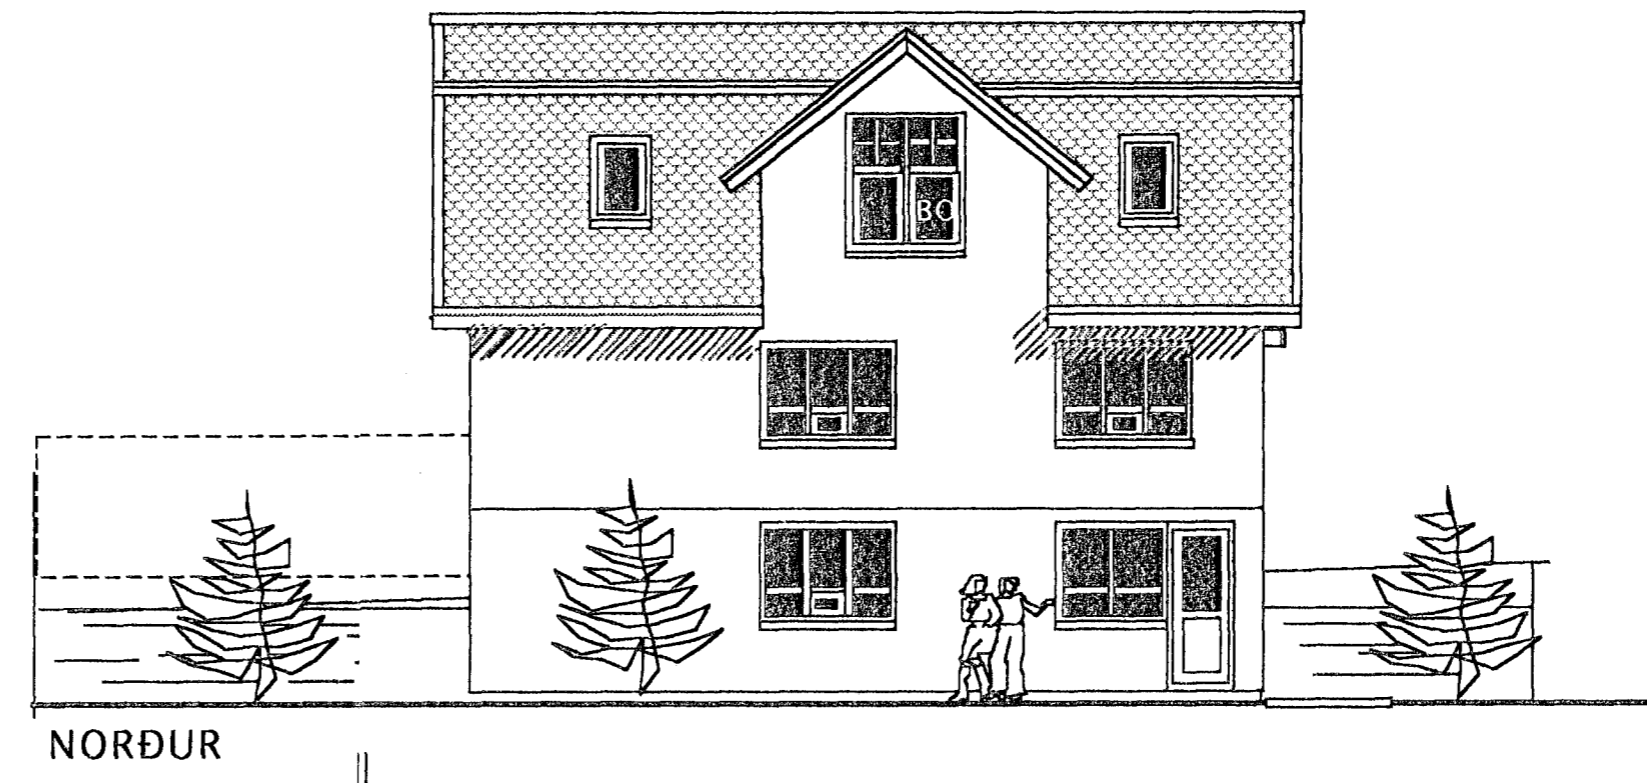

Breytt 27 mars 09"
Glugga yfir svararhurð á vesturhlíð sleppt.

TEIKNISTOFAN Verkefni KALDAKINN 17
HAFNARFIRÐI
BREYTINGAR -ÞAK/RIS
Heiti ÚTLITSMYNDIR
SKRÁNINGARTAFLA

kvarði 1:100 1:500 verk.nr
dags. 3. MARS 2008 dags.br. 27. mars 09"
hönnun G. G. teikn nr
teikn G. G. A-2

Hringbraut 17 220 Hafnarfirði
s. 555-2020 FAX 555-2021
Gisli G. Gunnarsson BFI kt. 020649-2409