



Artun brunahönnuðar


Úr Gildi

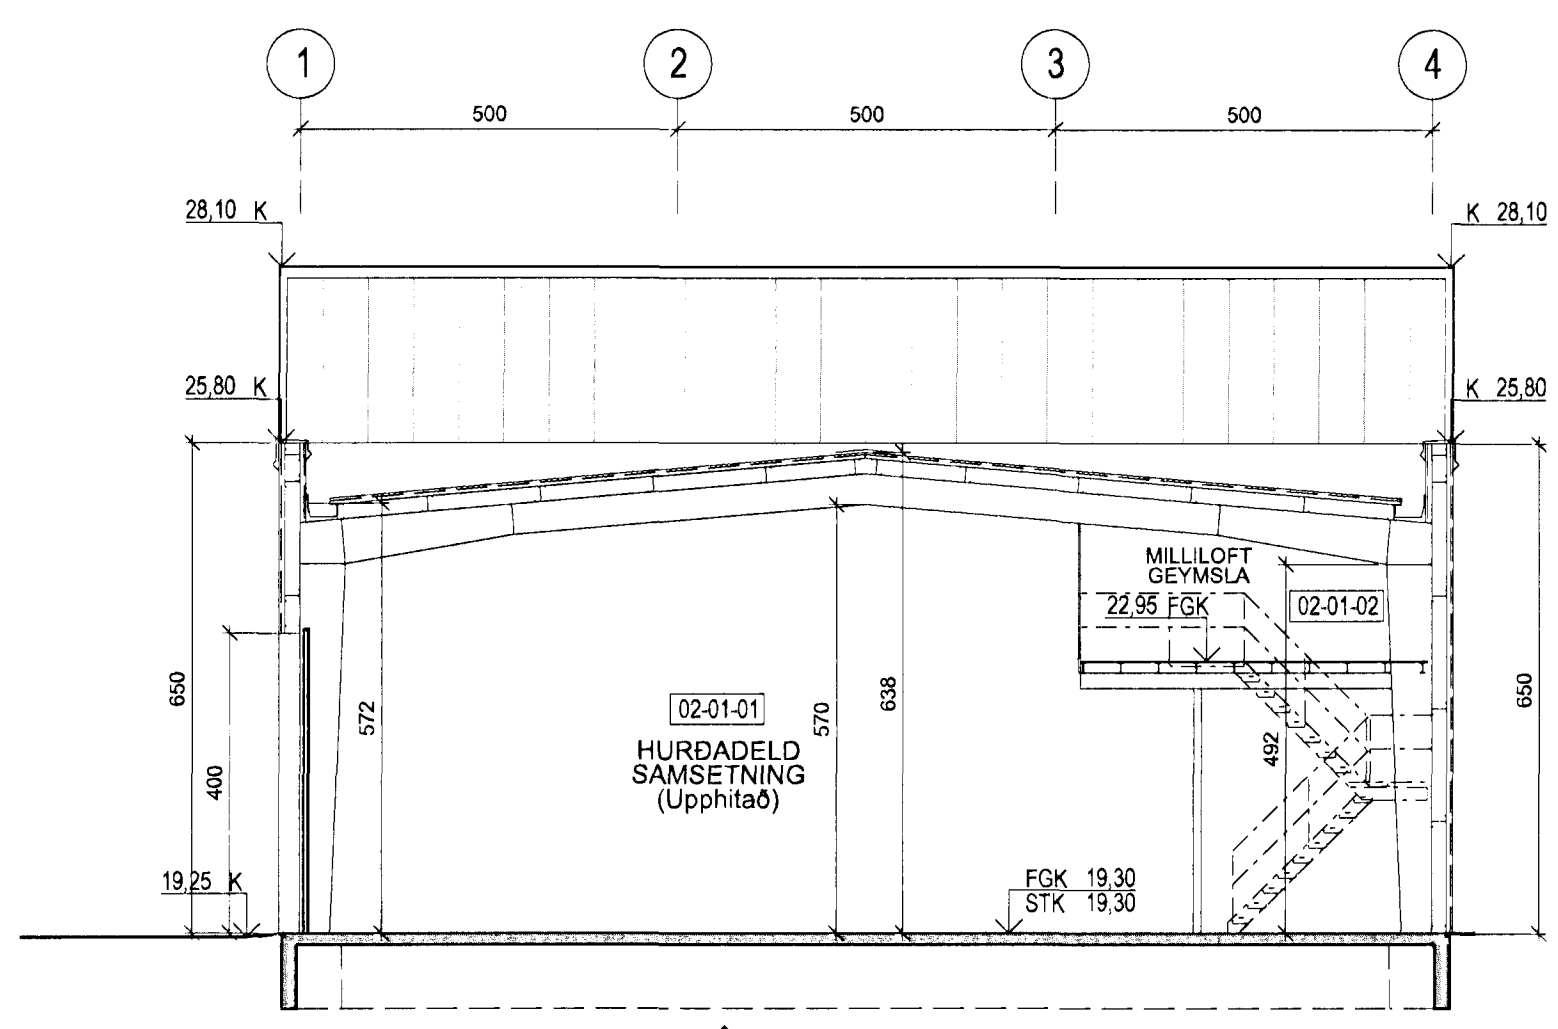


3
 SNEIÐING 1:100
 HURDAEILD, SAMSETNING

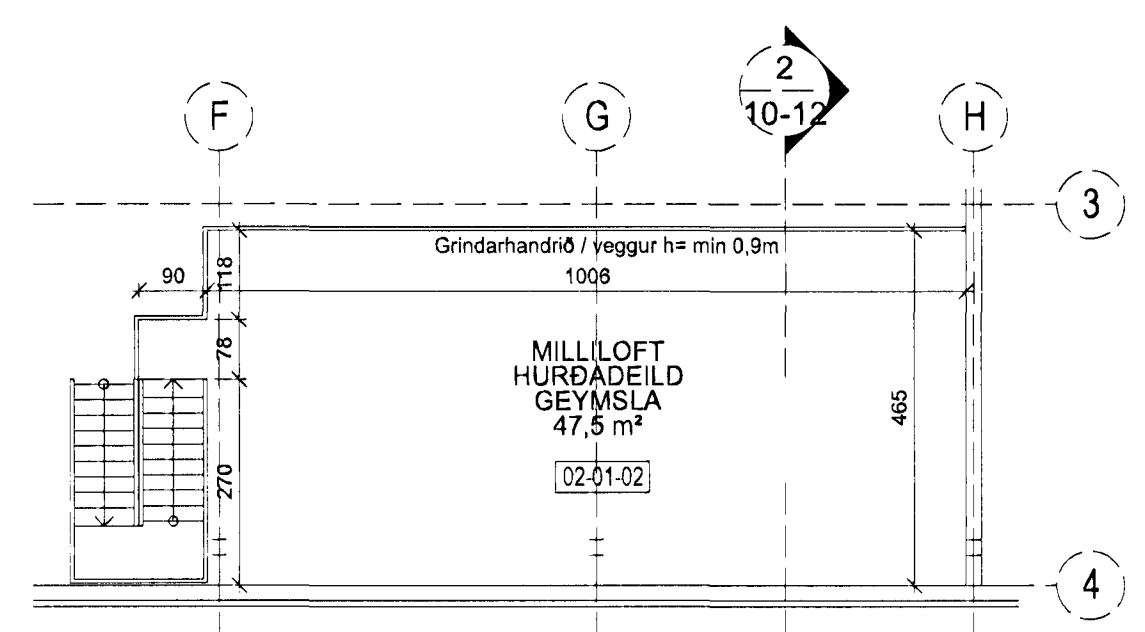


2
 GRUNNMYND 1:100
 Milli loft, geymsla, yfir lager og samsetningu hurða

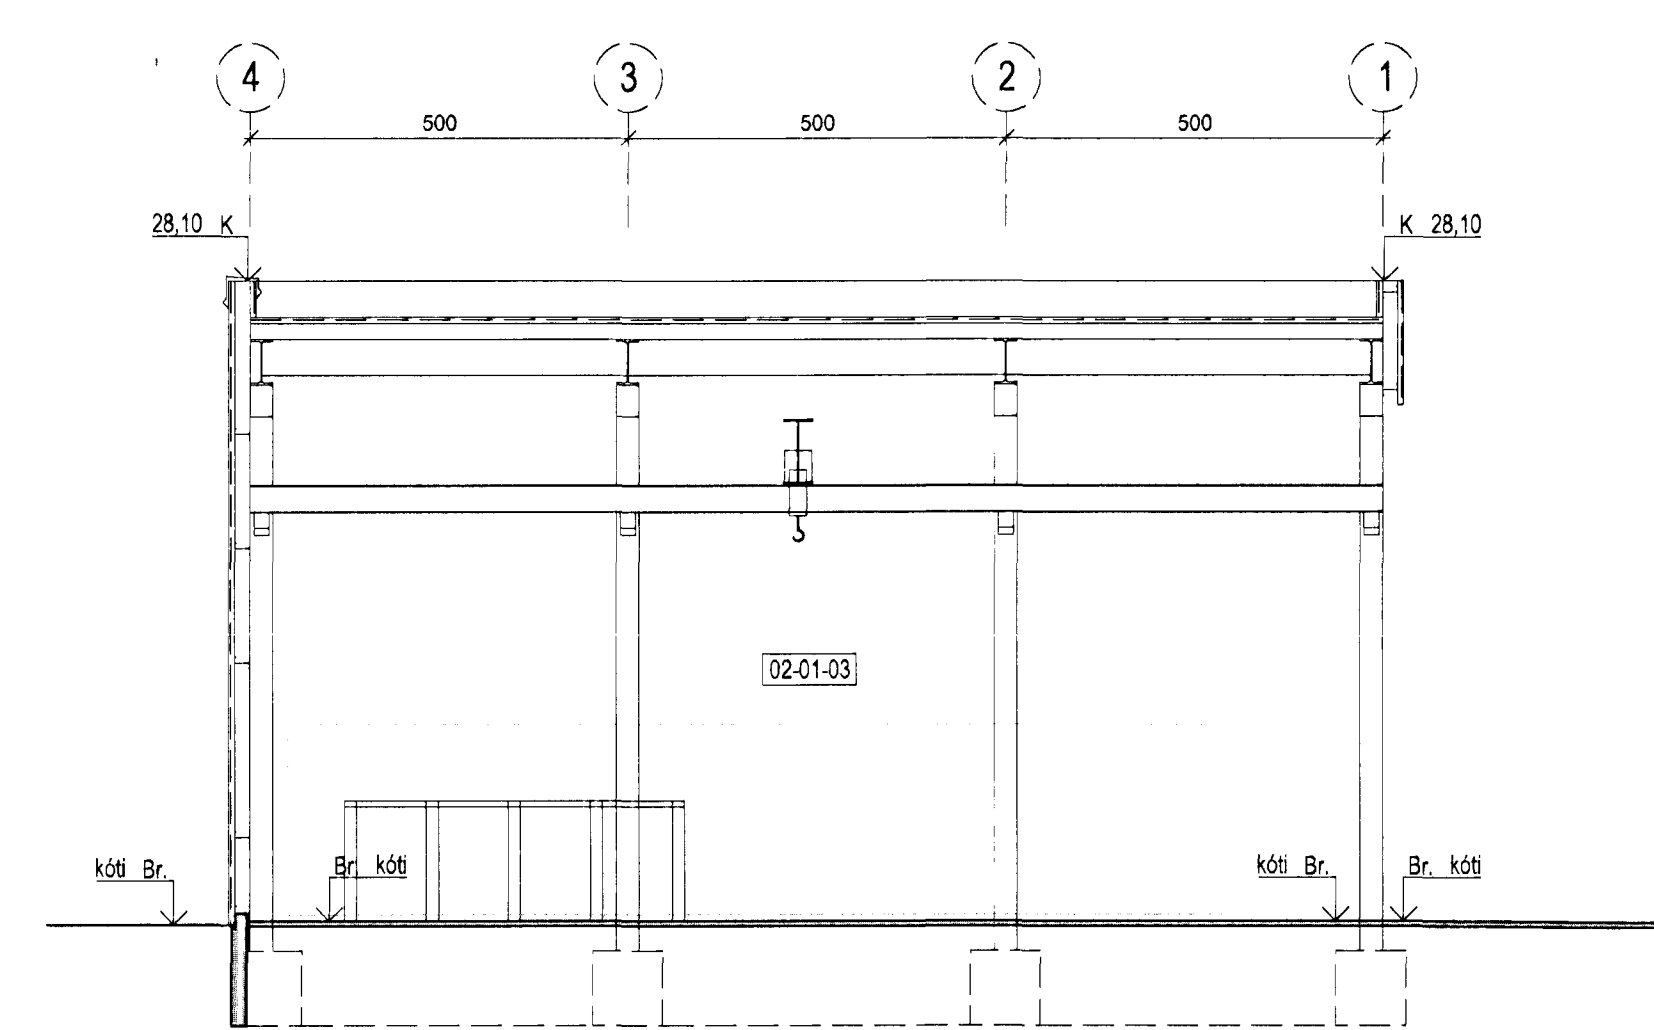

5
 SNEIÐING 1:100
 PLÖTUGEYMSLA

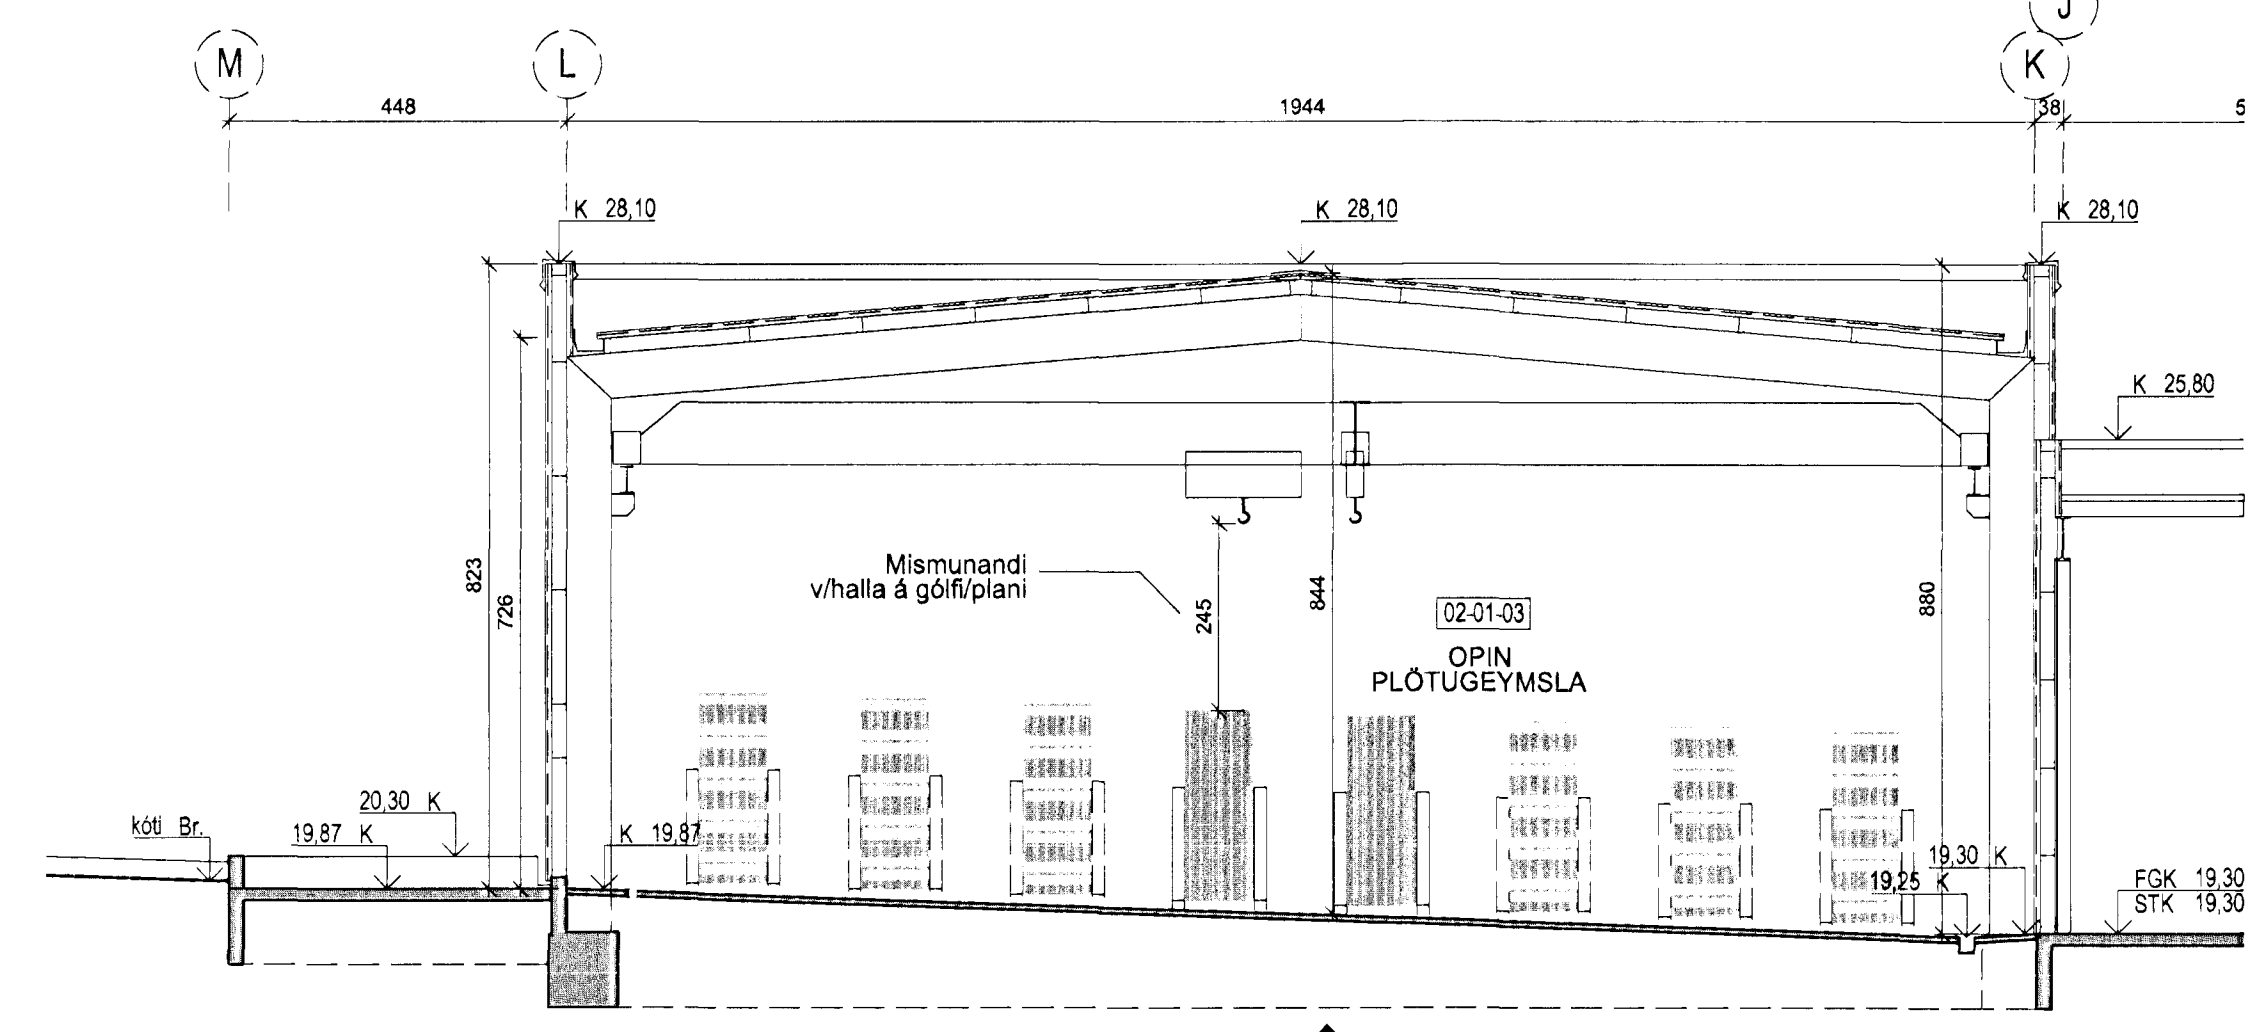

4
 SNEIÐING 1:100
 PLÖTUGEYMSLA

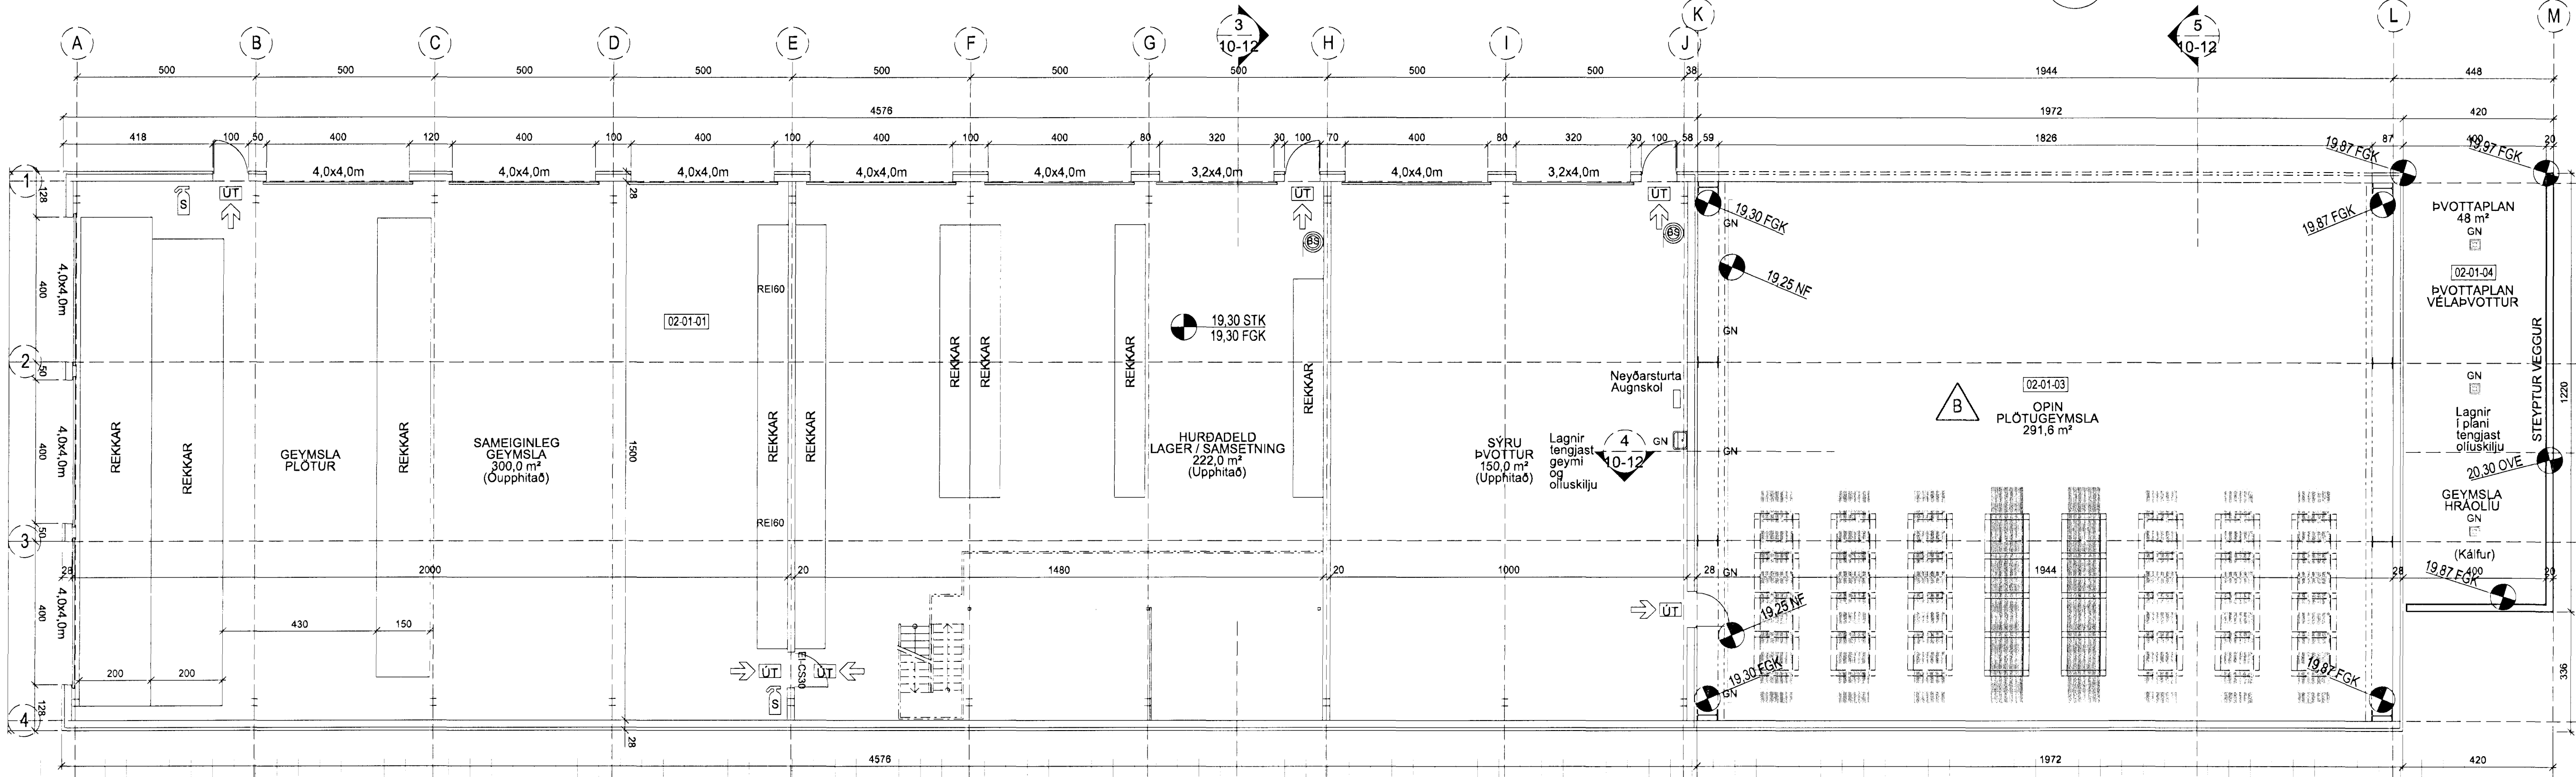


1
 GRUNNMYND 1:100
 Geymsla, Lager og samsetning hurða, syru þvottur

1
 GRUNNMYND 1:100
 Plötugeymsla

B	Plötugeymsla bætt inná leikvagn austan v/ð Stípu og þvottaplan	HMH	16.02.2009
A	Milliloft hurðaeild bætt inn á laekn	HMH	13.01.2008
	Milliveggur í modúl G fluttur í modúl E		
	Brunakrafá tekin af millivegg í modúl H		
	Brunakrafá tekin af burðarviki innan moduls G til J		
	Flottahurð í millivegg í modúl H, milli sýnuþvottar og hurðaeildar, tekin út		

UTGAFA
 BREYTINGAR

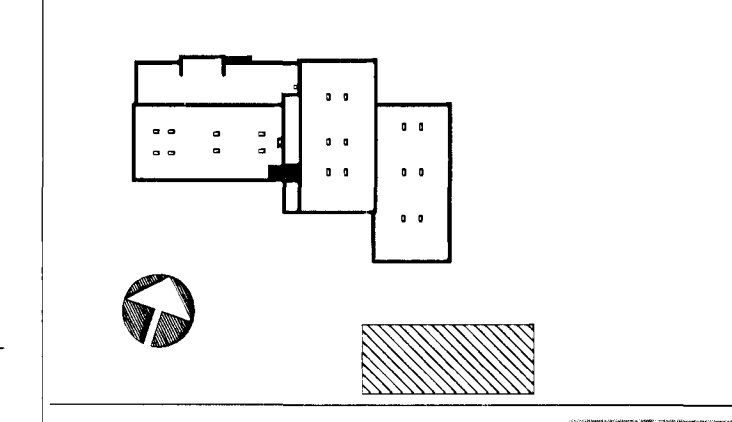

ASK Arkitektar
 Gamsögu 9
 101 Reykjavík
 Sími 515 0300
 Fax 515 0319
 www.ask.is

Artun aðalhönnuðar:
 Helgi Már Halldórsson arkitekt FAI, kt. 301258-7049

GJÁHELLA 4, HAFNARFIRÐI
 HÉÐINN

HEITI TEKNINGAR	SKV. I A1
ABALTEKNINGAR	1:100
GEYMSLA, LAGER, ÞVOTTUR	TEKNAÐ
GRUNNMYND	HMH / OI
SNIÐ	01.02.2008
VERK NR.	UTGAFA
06124	B