


SKÝRINGAR:

Á ALLA ENDA SKAL SETJA 25mm TÈ OG TAPPA Í ENDAN.

ALLAR LAGNIR ERU MÈD LÁGMARK 4‰ HALLA.

ALLIR SPRINKLERSTÚTAR ERU Ú.


FRÁ LOFTI NIÐUR AÐ DREIFIPLÖTU ÚÐARA ERU 150mm FYRIR UTAN ÚÐARANA SEM ERU MÈDFRAM BITA (SJÁ TEIKNINGU) ÞEIR ERU 120mm FYRIR OFAN NEDSTU BRÚN Á BITA OG 500mm FRÁ BITA.

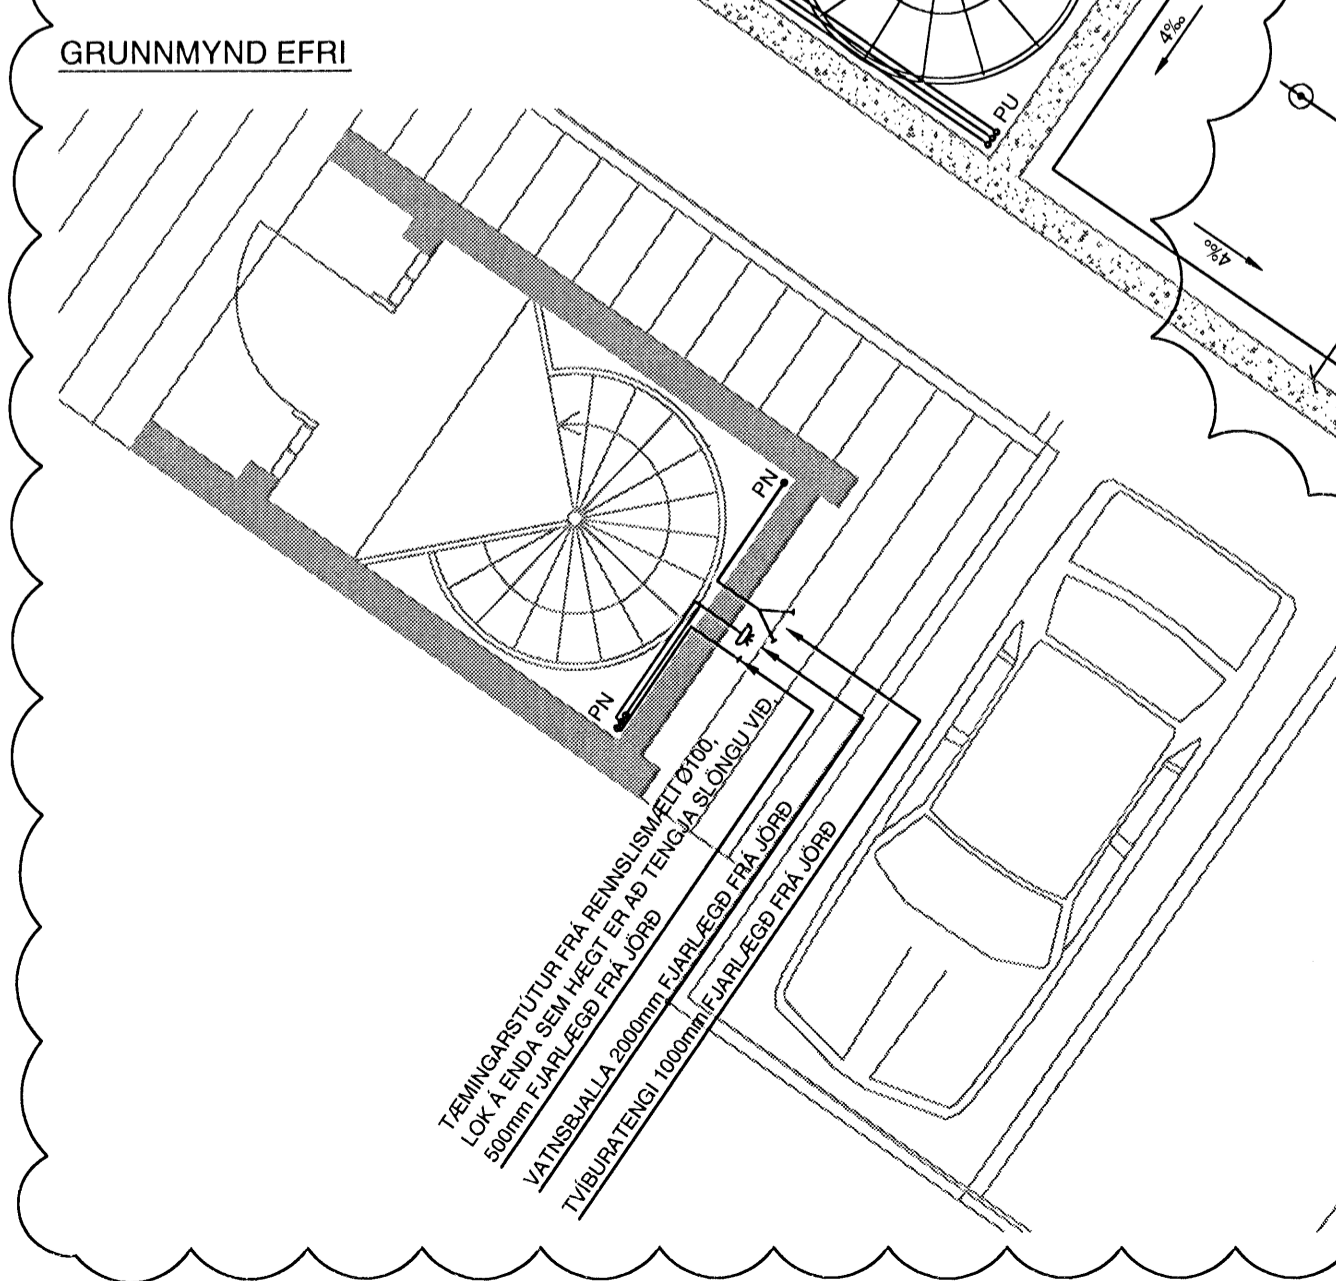

EIÐVARNAD-JÓKUSTAN ehf.
 Ástvaldur Eiríksson
Yfirfarð
 10 MAÍ 2006

Án afhugasemta
 Mèd afhugas dags. 10.05.06

[Signature]
 Tíningi

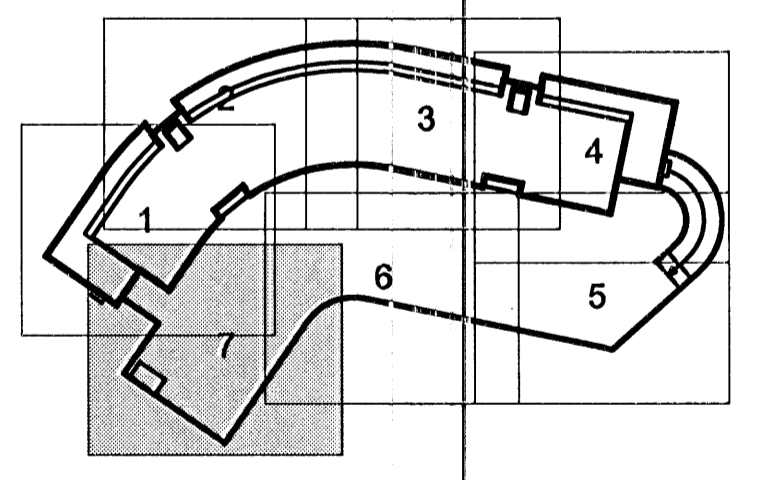

A 10.01.06 LAGNIR FYRIR VATNSBJ. TVÍBURAT OG MÆLI JGR.SÁS
 Útg. Dags. Skýring Hannað/Yfirfarð

VSB
VERKFRÆÐISTOFA

BÆJARHRAUN 20 · 220 HAFNARFJÖRDUR · KENNIT/710796-2899
 vsb@vsb.is · Sími 585 8600 · Fax 585 8610 · www.vsb.is

Ántun séðhómuðar
 SVEINN AKI SVERRISSON Kt: 230855-5603

Verkhelti
DALSHRAUN 1
HAFNARFJÖRDUR

Verkhelti
SLÖKKVILAGNIR
GRUNNMYND

Hannað	Teiknað	Yfirfarð	Kvað	Síða
JGR	JGR	SÁS	1:50	/ A1
Dags.	Verkefni	Teikning	Útgáfa	
03.01.2006	03841	P/3	A	

\\vedmaerw\w2005\05841\03841-Dalshraun 1 - 4 - s - laed\Shwet\03841 P67.P73.dwg