


Snið B-B. Málkvæðri 1:100

Skurðmynd B-B
mkv. 1: 100

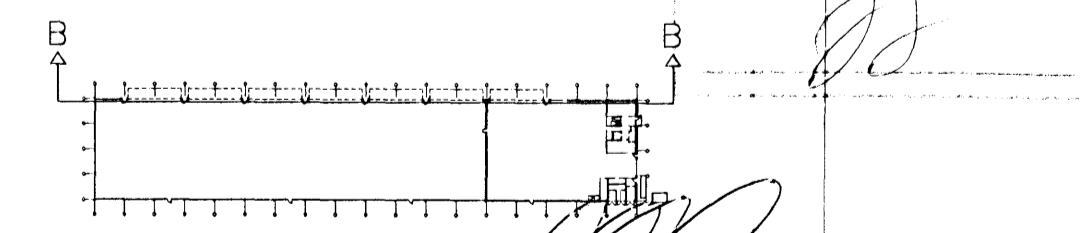

Skýringar:
Explanations:

ARK ÍS ehf
arkitektar ráðgjafar

Adalsteinn Snorason arkitekt fái 161161-2769
Egill Guðmundsson arkitekt fái 270152-6869
Gísli Gíslason arkitekt fái 160657-4809

Skólavörðustíg 11 101 Reykjavík
sími 511 2060
fax 511 2066
nefng arkis@ark.is

Atröð	Ítem	Dags. Date	Samþ. Approved	Notk. heiml. Released
A	Reyndartekning	08.06.05	hi	
4	Rífjaplötum breitt, heð hús hækkuð í kóta 12.00	27.02.04	hk	
3	Rífjaplötur í Þaki skipt út	28.01.04	hk	
2	Málsetning undir rífjaplötur fjarlægð	07.01.04	hk	
1	Heð húss lækkuð um 200mm / breittur kóti	09.12.03	hk	
Breyt. Rev.	Breyting Revision	Dags. Date	Samþ. Approved	Notk. heiml. Released

Tíu-teikningar nr. ISAL Ref.drawing no. of ISAL

Samseta teikningar nr. ISAL Assembly drawing no. of ISAL

This drawing is the property of the Alcan Iceland Ltd. and handed out for personal use only. It may neither be copied nor made available to others without permission of the Alcan Iceland Ltd. The receiver is liable for any misuse.

Fjöldi stúkkja Number of pieces	Hlutur Object	Atröð Item	Efni Material	ea-stk Weight	totalt heild (kg) Total weight	Mál. Scale	Athugasemdir Remarks
IV III II I	Mhl.01 Víkurgata 7 / ál-og tekjagæmsla Skurðmynd B-B					1: 100	
							Kostn.nr.-útn.nr. / Coha-Eq.no. 7510 12094
							AKS no. US33
							Teknir vörð / Dr.no of suppl/Breyt./Rev. (99)3.06 A
							Samb. / Apprövað / OS
							Dr.no of ISAL / Teknir. ISAL Breyt./Rev. 168532 A
							Notkun heimil. / Released