


GRUNNMYND 1.HÆÐAR - HREINLÆTISLAGNIR

1:50

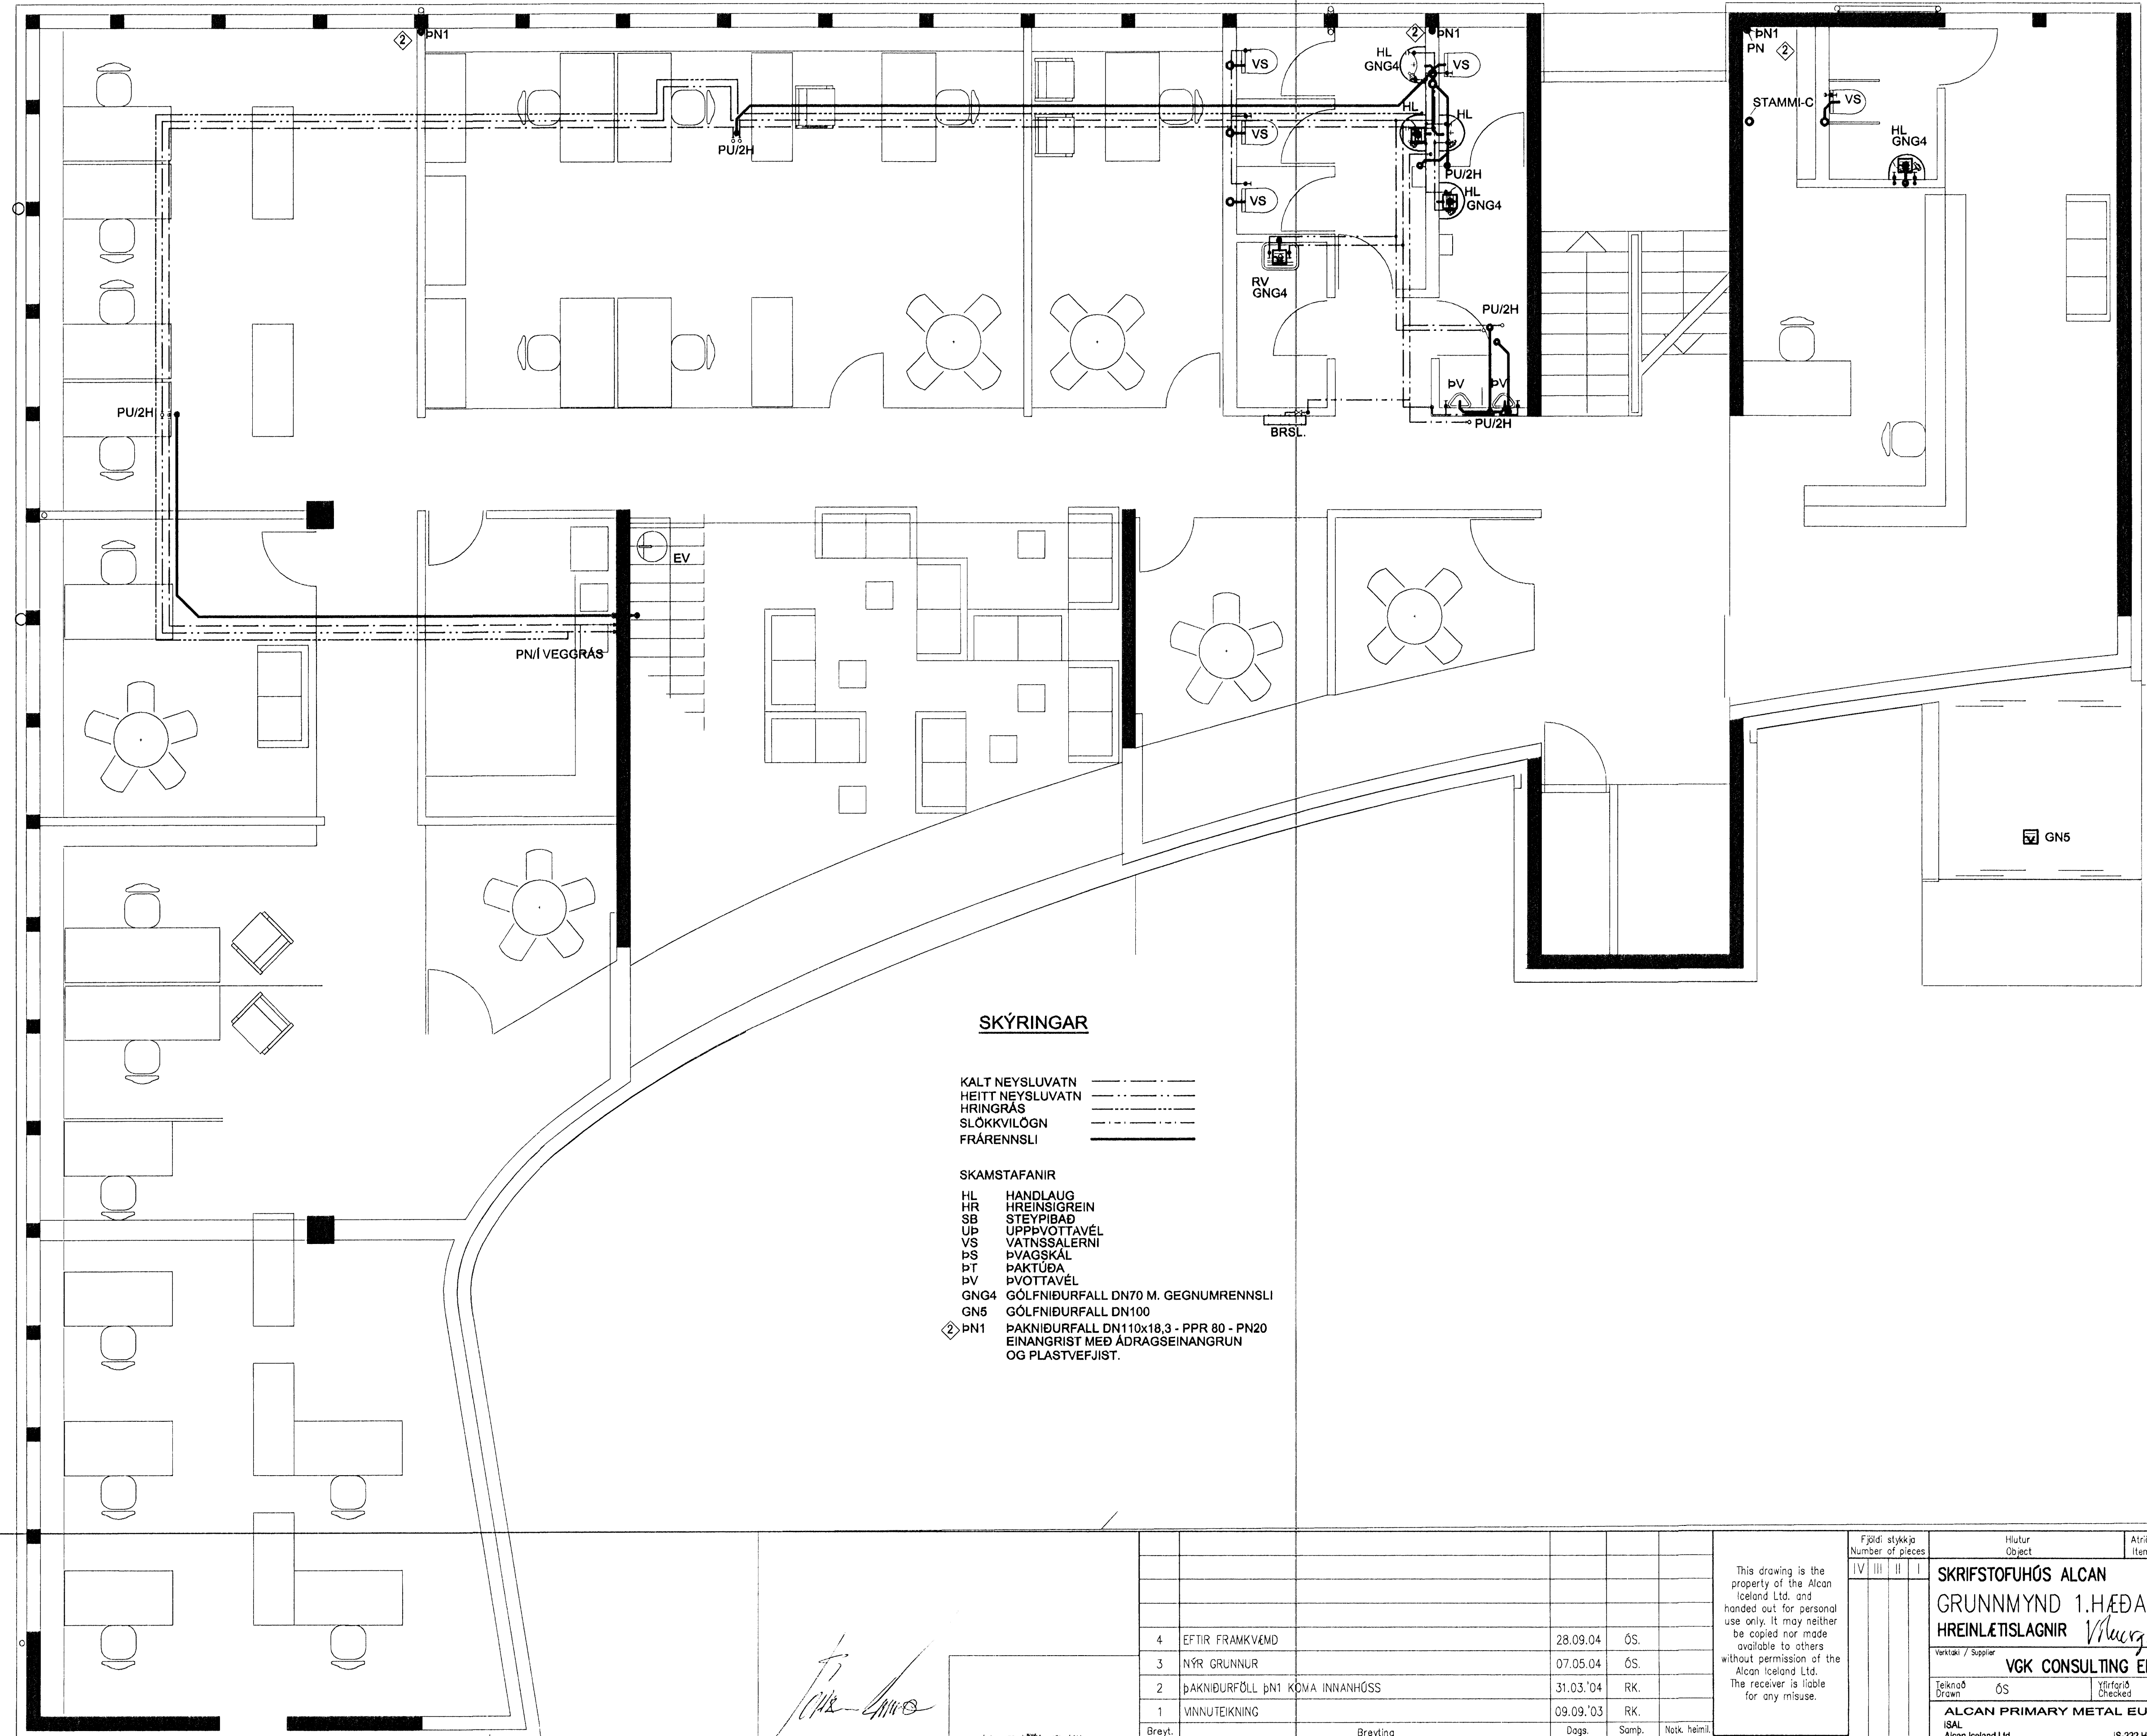

SKÝRINGAR

KALT NEYSLUVATN
HEITT NEYSLUVATN
HRINGRÁS
SLÖKKVILÖGN
FRÁRENNSLI

SKAMSTAFANIR
HL HANDLAUG
HR HREINSIGREIN
SB STEYPIBAÐ
UP UPPÞVOTTAVÉL
VS VATNSALERNI
ÞS ÞVAGSKÁL
ÞT ÞAKTÚÐA
ÞV ÞVOTTAVÉL
GNG4 GÖLFNIÐURFALL DN70 M. GEGNUMRENNSLI
GNS GÖLFNIÐURFALL DN100
DN1 ÞAKNIÐURFALL DN110x18,3 - PPR 80 - PN1
EINANGRIST MEÐ ÁDRAGSEINANGRUN
OG PLASTVEFJIST.

Skýringar:
Explanations:

Handwritten signature



Breyt. Rev.	Bræyting Revision	Daga Date	Samþ. Approved	Notk. heiml. Released
4	EFTIR FRAMKVEMD	28.09.04	ÓS.	
3	NÝR GRUNNUR	07.05.04	ÓS.	
2	ÞAKNIÐURFÖLL DN1 KÖVA INNAHÖSS	31.03.'04	RK.	
1	VINNUTEIKNING	09.09.'03	RK.	

This drawing is the property of the Alcan Iceland Ltd. and handed out for personal use only. It may neither be copied nor made available to others without permission of the Alcan Iceland Ltd. The receiver is liable for any misuse.

Fjöldi stykja Number of pieces	Hiður Object	Altrið Item	Efni Material	eo.salk Weight	Íslg.I heild (kg) Byggt	Alþugosemdir Remarks
IV III II I	SKRIFSTOFUHÓÐ ALCAN	Mhl. 94				
	GRUNNMYND 1.HÆÐAR HREINLÆTISLAGNIR					
	Verkfrá / Suppl	VGK CONSULTING ENGINEERS LTD.				
	Teknað / Drawn	ÓS				
	Yfirfarið / Checked					
	ALCAN PRIMARY METAL EUROPE ISAL	IS-222 Hafnarfordur				
	Teknað / Drawn					

Handwritten signature
Kl. 170347-7499

Byggingaútrúal Hefjar
Alykkt Þessi
01 JUNI 2005
Handwritten initials

Starð
Format A1
Mhl. 94
4110 01199
AKS no.
UM10
9K-05
168806
4