

SKÝRINGAR

NEYSLUVATNSLAGNIR ERU ÚR PP-R PLASTEFTNI PN16 MED ÁL EDA FIBER STYRKINGU
LAGNIR AÐ STÓKU TÆKI ERU Ø20 NEMA ANNAD SÉ TEKID FRAM
LAGNIR EINANGRAST EKKI
SLÖKKVIÐGN ERU ÚR HEITSINKUÐU STÁLI
SLÖKKVIÐGN EINANGRAST EKKI


ST/ERÐARFLOKKAR KALT NEYSLUVATN
PP-R PN16 PLASTEFTNIS HEITT NEYSLUVATN
HRNGRÁS
SLÖKKVIÐGN
FRÁRENNSLI

utanmál x veggþykkt
Ø16 = 16x2,2 mm.
Ø20 = 20x2,8 mm.
Ø25 = 25x3,5 mm.
Ø32 = 32x4,5 mm.
Ø40 = 40x5,6 mm.
Ø50 = 50x6,9 mm.
Ø63 = 63x8,7 mm.
Ø75 = 75x10,4 mm.

SKAMSTAFANIR
BRSL BRUNASLÖNGUHJÓL
DB DRYKKJÁRBRUNNUR
HL HANDLAUG
HR HREINSIGREIN
SB STEYPIBÁÐ
UP UPPÞVOTTAVÉL
VS VATNSSALERNI
PS ÞVAGSKÁL
PT PAKTÚÐA
PV ÞVOTTAVÉL
GNG4 GÓLFNIBURFALL DN70 M. GEGNUMRENNSLI
GNG5 GÓLFNIBURFALL DN100


SKÝRINGARMYND

1:50

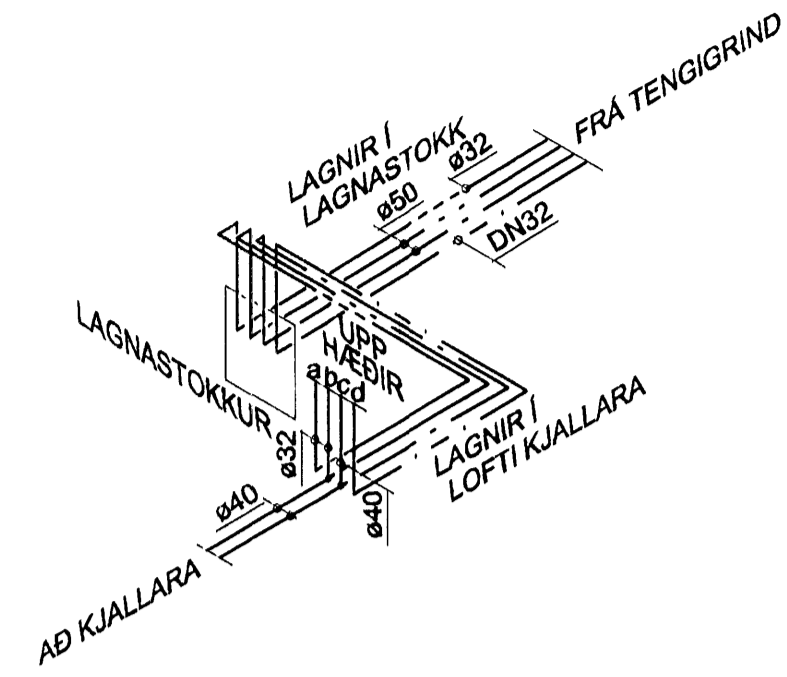

RÚMMYND - HREINLÆTISLAGNIR

1:50

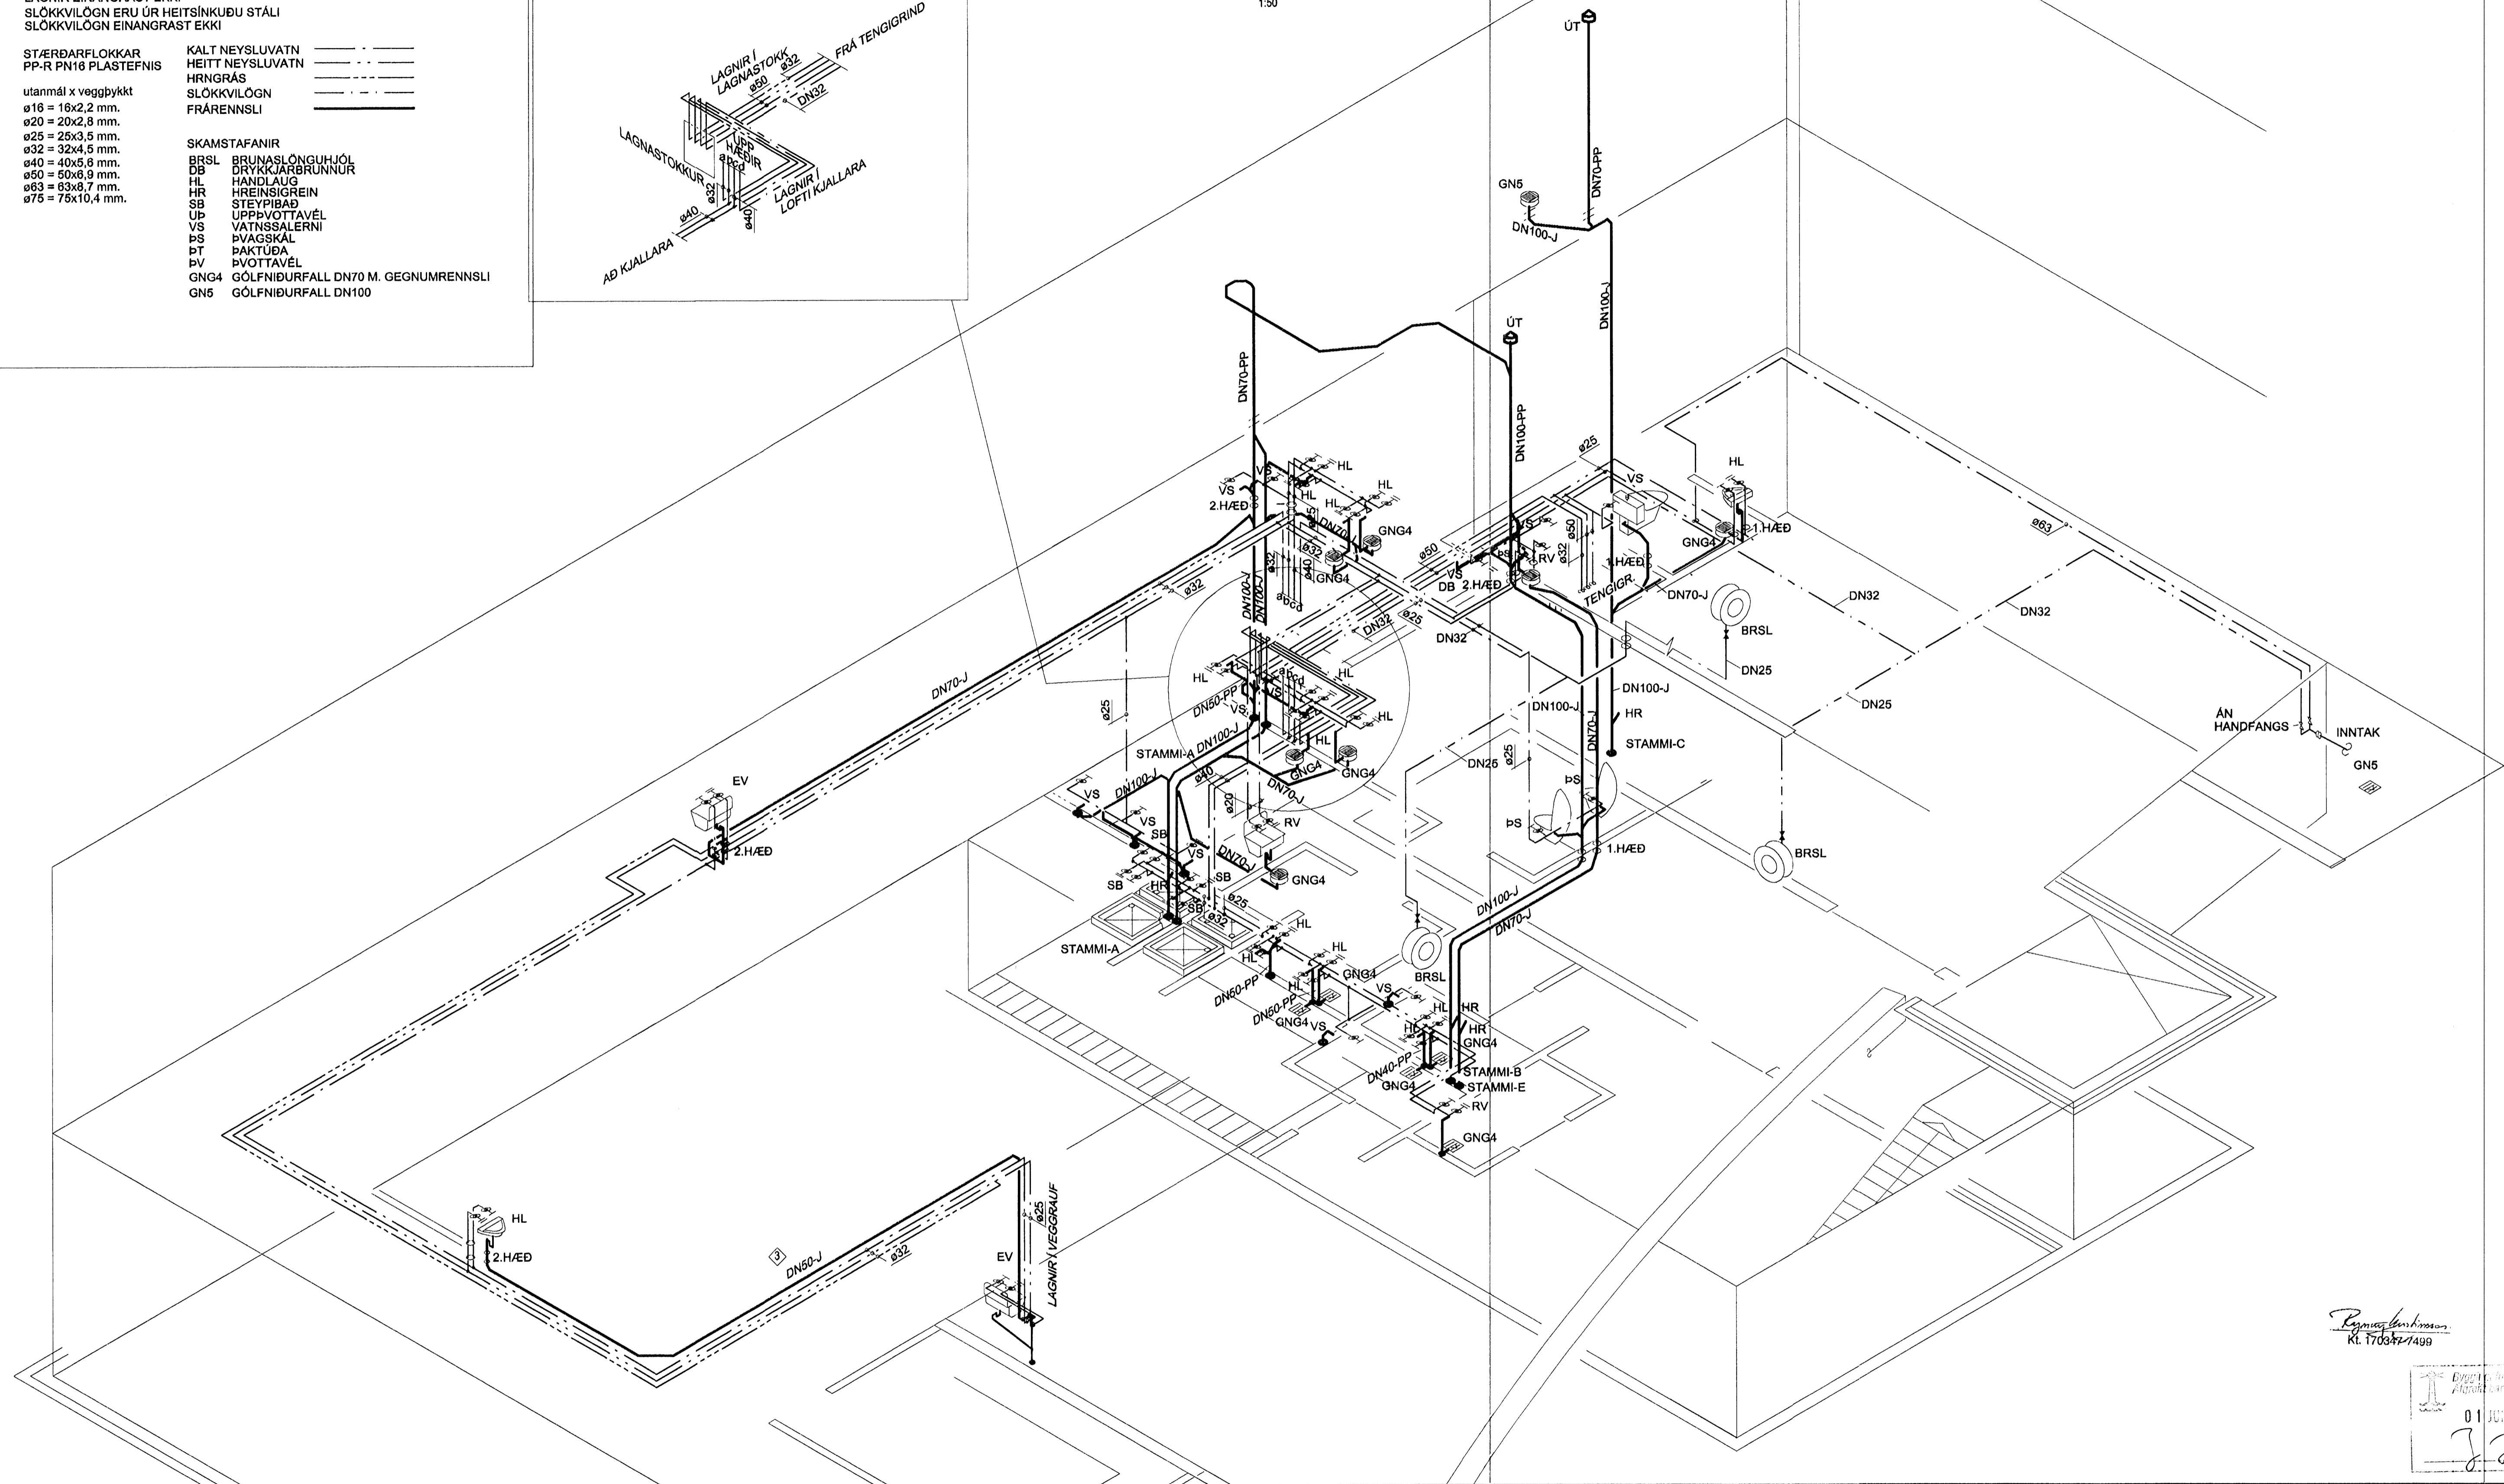

Ragnvaldur Gunnarsson
Kl. 170347-1499

01 JUN 2005
38

Skýringar:
Explanations:

Breyt. / Rev.	Breyting / Revision	Dags / Date	Samb. / Approved	Notk. heiml. / Released
4	EFTIR FRAMKVEMD	28.09.04	ÓS.	
3	STÆRD FRÁRENNSLISLAGNAR BREYTT	07.05.04	ÓS.	
2	ÓTLÖFTUN FÆRD TIL OG LEGU LAGNA UNDIR STIGAPALLI BREYTT.	17.12.'03	ÓS.	
1	VINNUTEKNING	09.09.'03	RK.	

This drawing is the property of the Alcan Iceland Ltd. and handed out for personal use only. It may neither be copied nor made available to others without permission of the Alcan Iceland Ltd. The receiver is liable for any misuse.

Fjöldi stúkja / Number of pieces	IV III II I	Hútur / Object	SKRIFSTOFUHÓUS ALCAN	Mhl. 94	Stærð / Scale	1:50
Alcan Item		Formot / Format	A1	AKS no. / Obj. No.	4110	01199



Ragnvaldur Gunnarsson