Format A1 (841x594 mm) is 20 mm outside of this frame

GRUNNMYND KJALLARA
1:50

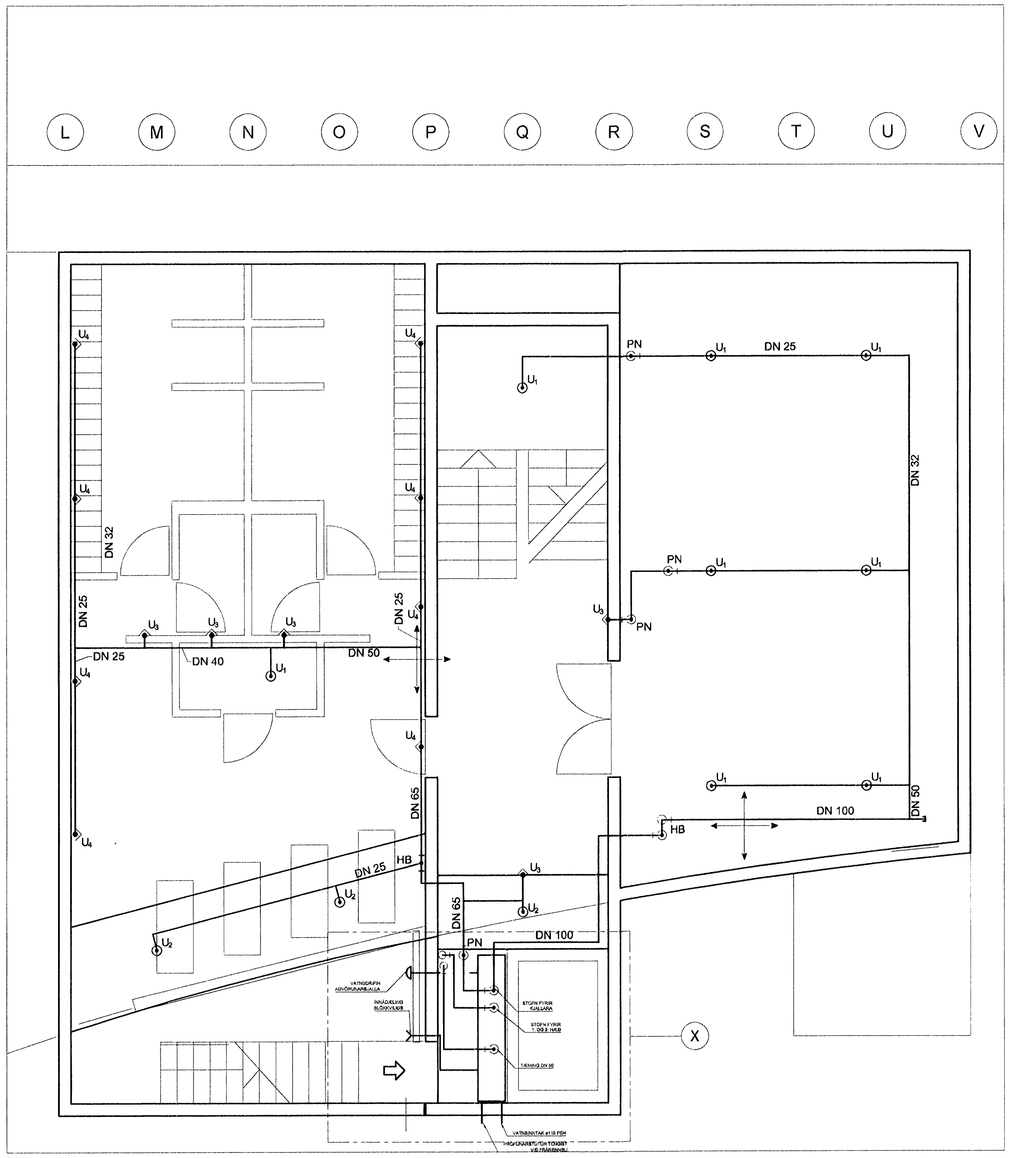

SÉRMYND X
1:20

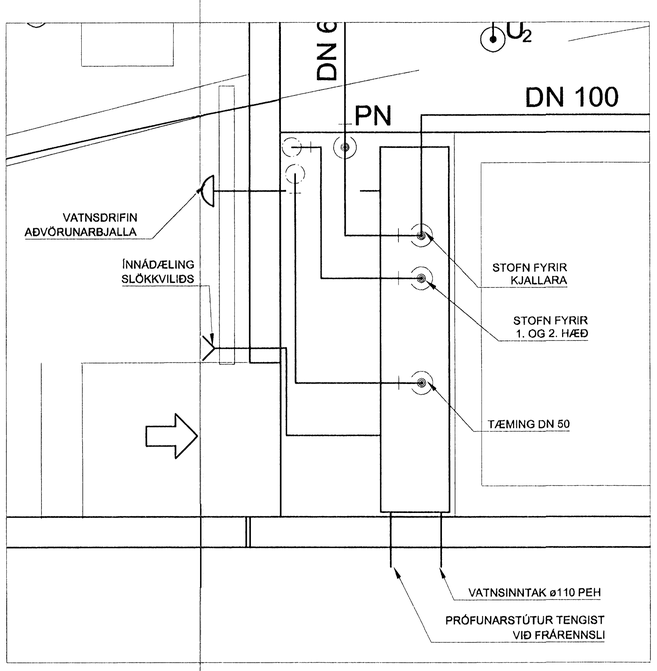

Slökkvilið höfuðborgarsvæðisins fs.

Kt. 170347-7499

SKÝRINGAR

U_1 = Uppvísandi Quick responce úðari, K=80, DN15, messing dreifiplata 100-150 mm frá lofti

U_2 = Hálfinnfeldur niðurvísandi Quick Responce úðari K=80, DN15, krómaður með krómaðri rósettu

U_3 = Hálfinnfeldur Quick responce hliðarúðari, K=80, DN15, krómaður með krómaðri rósettu

U_4 = Quick responce hliðarúðari, krómaður dreifiplata 100-150 mm frá lofti

U_5 = Hálfinnfeldur niðurvísandi Quick responce hliðarúðari, K=80, DN15, krómaður með krómaðri rósettu

* = Úðari yfir kerfislofti

PU/PN = Pípa upp/niður
HB = Hæðarbreyting
Allar ómálsettar pípur eru DN25
Nákvæm staðsetning úðara, sjá loftaplön arkitekta

Byggingafulltrúi Hafnarfjarðar
Afgreitt þann
18 AÚG. 2005

Skýringar:
Explanations:

Rev.	Breyting / Revision	Dags. / Date	Samþ. / Approved	Notk. heimil. / Released
4	EFTIR FRAMKVÆMD	28.09.04	Slþ.	
3	SLÖKKVIÚÐALÖGNUM BREYTT	14.05.'04	Slþ.	
2	NÝIR GRUNNAR OG LEGU LAGNA BREYTT	05.05.'04	Slþ.	
1	VINNUTEIKNING	09.09.'03	RK.	

Tilv.teikningar nr. ÍSAL / Ref.drawing no. of ÍSAL

Samsetn.teikningar nr. ÍSAL / Assembly drawing no. of ÍSAL

This drawing is the property of the Alcan Iceland Ltd. and handed out for personal use only. It may neither be copied nor made available to others without permission of the Alcan Iceland Ltd. The receiver is liable for any misuse.

Fjöldi stykkja / Number of pieces: IV III II I

Hlutur / Object	Atriði / Item	Efni / Material	ea.: stk / Weight	total: T heild (kg) Byggð	Athugasemdir / Remarks

SKRIFSTOFUHÚS ALCAN Mhl. 94
GRUNNMYND KJALLARA
SLÖKKVIÚÐALAGNIR

Stærð / Format: A1 — Mkv. / Scale: 1:50/1:20
Kostn.nr.-bún.nr. / CCno.-Eq.no.: 4110 01199
AKS no.: UM10
Verktaki / Supplier: VGK CONSULTING ENGINEERS LTD.
Teikn.nr. verktaka / Drw.no. of suppl.: 9K-76 — Breyt./Rev.: 4
Teiknað / Drawn: Slþ
Yfirfarið / Checked:
Samþykkt / Approved:

ALCAN PRIMARY METAL EUROPE
ÍSAL
Alcan Iceland Ltd
Straumavík
IS-222 Hafnarfjörður

Drw.no. of ÍSAL / Teikn.nr. ÍSAL: 168816 — Breyt./Rev.: 4

Teiknað / Drawn
Yfirfarið og skráð / Checked and filed
Nýtkun heimilað / Released