



GRUNNMYND 3.HÆÐAR - SLÖKKVIÐDALAGNIR
1:50

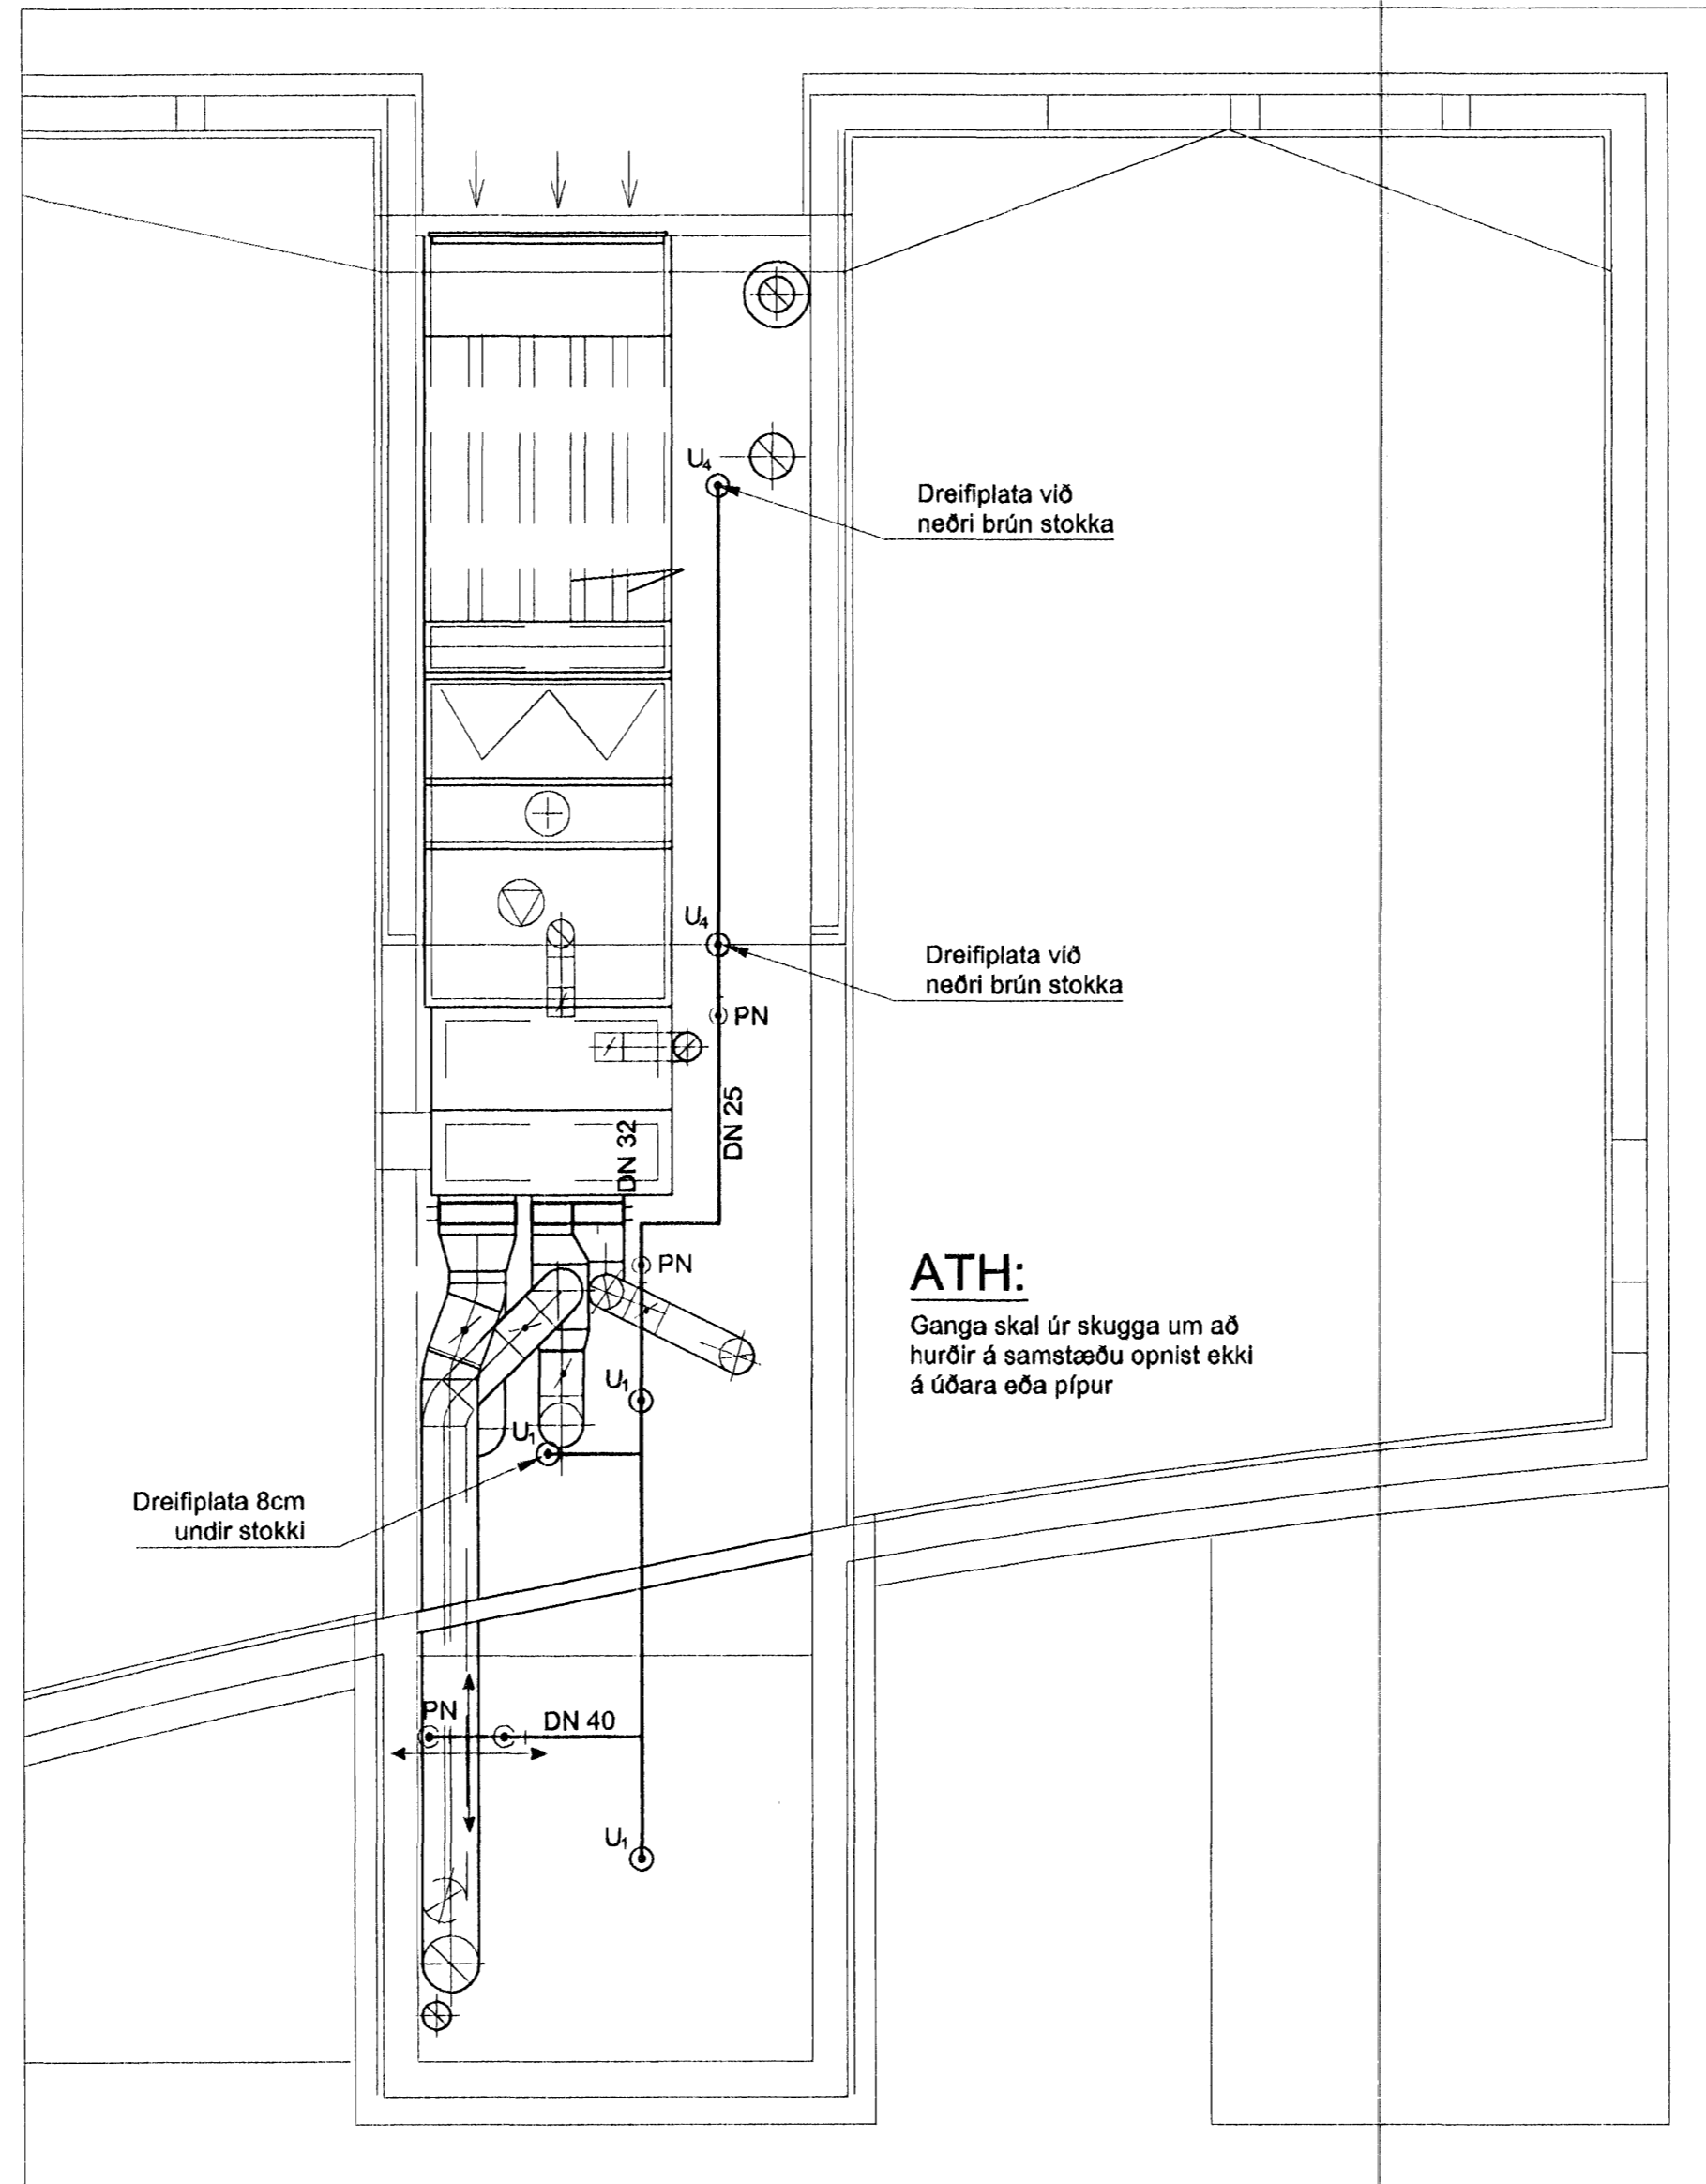

SKÝRINGAR

- U₁ = Uppvísandi Quick response úðari, K=80, DN15, messing dreifiplata 100-150 mm frá lofti
- U₂ = Hálfínfelður niðurvísandi Quick Response úðari K=80, DN15, krómaður með krómaðri rósettu
- U₃ = Hálfínfelður Quick response hlíðarúðari, K=80, DN15, krómaður með krómaðri rósettu
- U₄ = Niðurvísandi Quick response úðari, K=80, DN15, messing dreifiplata 100-150 mm frá lofti
- U₅ = Hálfínfelður niðurvísandi Quick response hlíðarúðari, K=80, DN15, krómaður með krómaðri rósettu
- * = Úðari yfir kerfislofti

PUI/PN = Pípa upp/niður
Allar ómásettar pípur eru DN25
Nákvæm staðsetning úðara, sjá loftaplön arkitekta

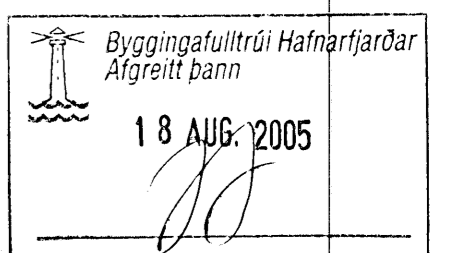

16/8 25
8/15
Alfreitt Þann
Kf. 170.471 / 24119

Skýringar:
Explanations:

Breyt. Rev.	Breyting Revision	Dagur Date	Samb. Approved	Notk. heimil. Released
3	EFTIR FRAMKVÆMD	28.09.04	Síp.	
2	NÝIR GRUNNAR, LEGU LAGNA BREYTT	05.05.'04	Síp.	
1	MINNUTEIKNING	09.09.'03	RK.	

Fjöldi stúkkja Number of pieces		Hlutur Object	Atriði Item	Efni Material	ea:stk (kg) Þyngd	total: f. heild Scale	Athugasemdir Remarks
		SKRIFSTOFUHÚS ALCAN	Mhl. 94			Stað. Formát. A1	1:50
		GRUNNMYND 3.HÆÐAR				Kostn.nr. - Mál.nr. / Öðra - E.g.no.	4110 01199
		SLÖKKVIÐDALAGNIR				AKS no.	UM10
Teknað / Drawn		Síb. / Checked		Yfirfarið / Checked		Samb.þétt / Approved	
ALCAN PRIMARY METAL EUROPE		Straumsvík		IS-222 Hafnarfordur		Dr.no. of ISAL / Tekn.nr. ISAL	
ISAL Aican Iceland Ltd						168819 3	
Tav.tekningar nr. ISAL Ref.drawing no. of ISAL		Samsættn.tekningar nr. ISAL Assembly drawing no. of ISAL		Yfirfarið og sjáð Checked and filed		Notkun heimil. / Released	

[Handwritten signature]

