
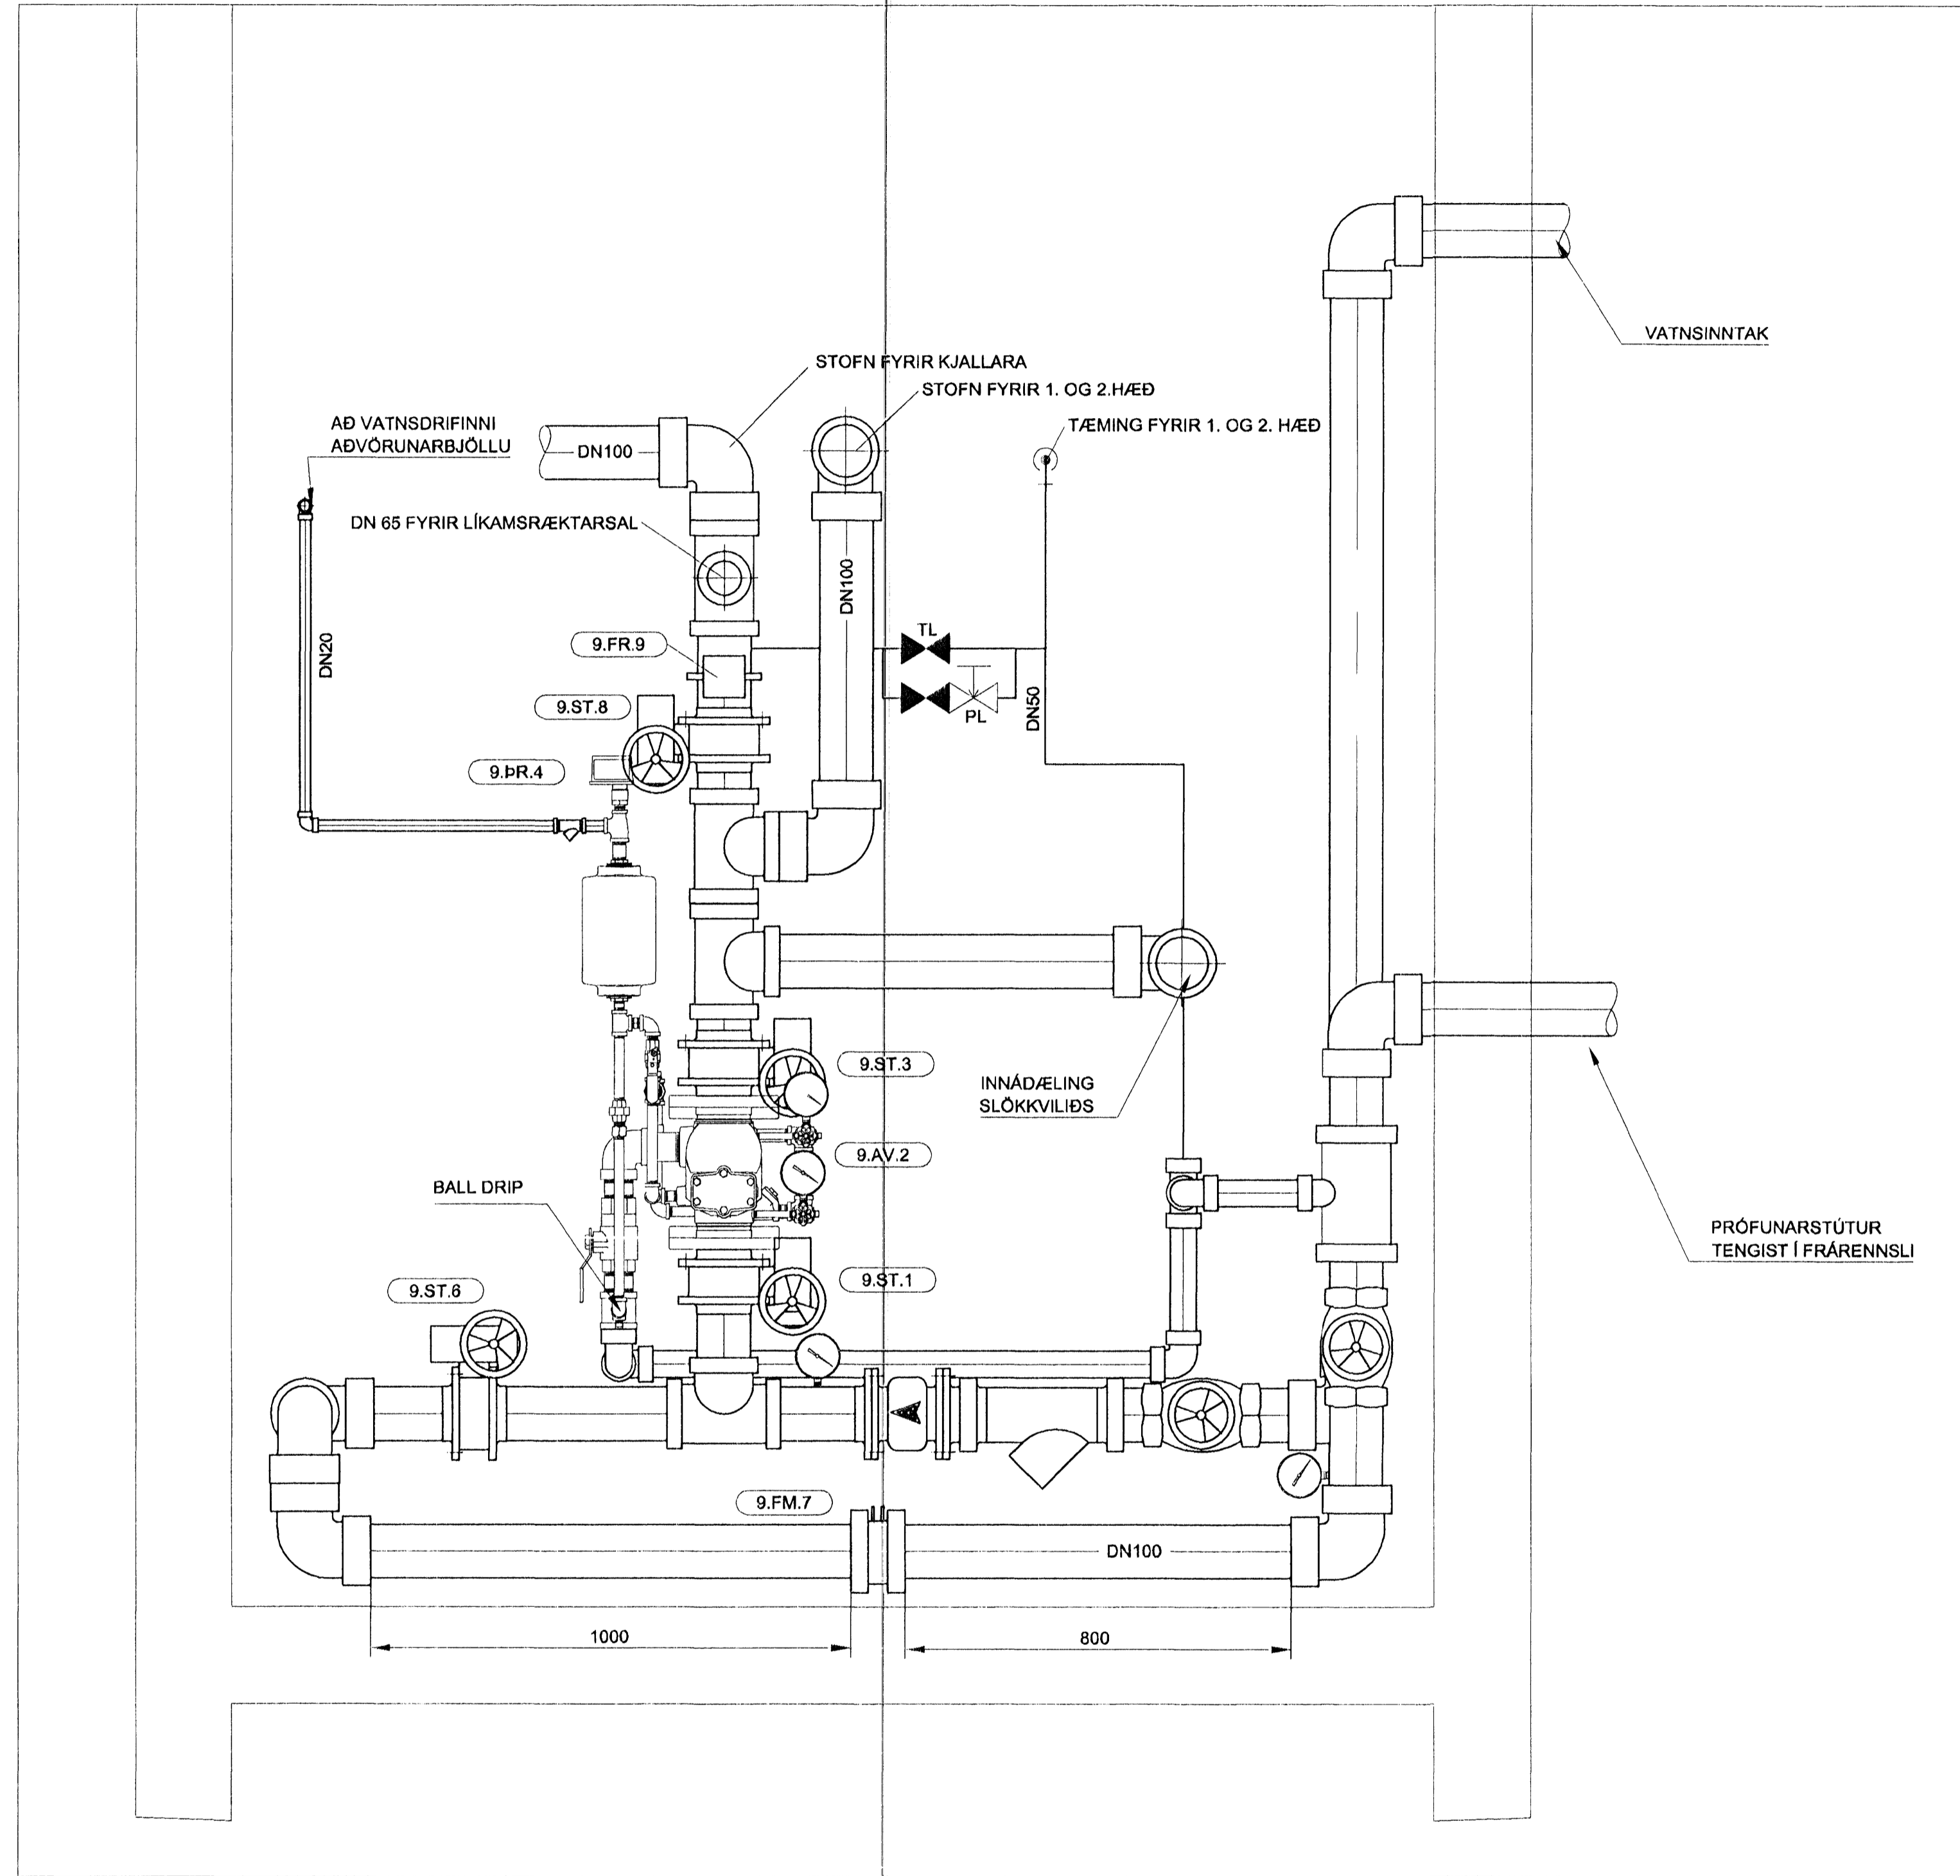


A
9K-76
1:10

FRÁGANGUR VIÐVÖRUNARBLJÖLLU OG INNÁDÆLINGAR SLÖKKVILIDS
1:10

VEGGMYND AF FYRIRKOMULAGI Í TENGKLEFA

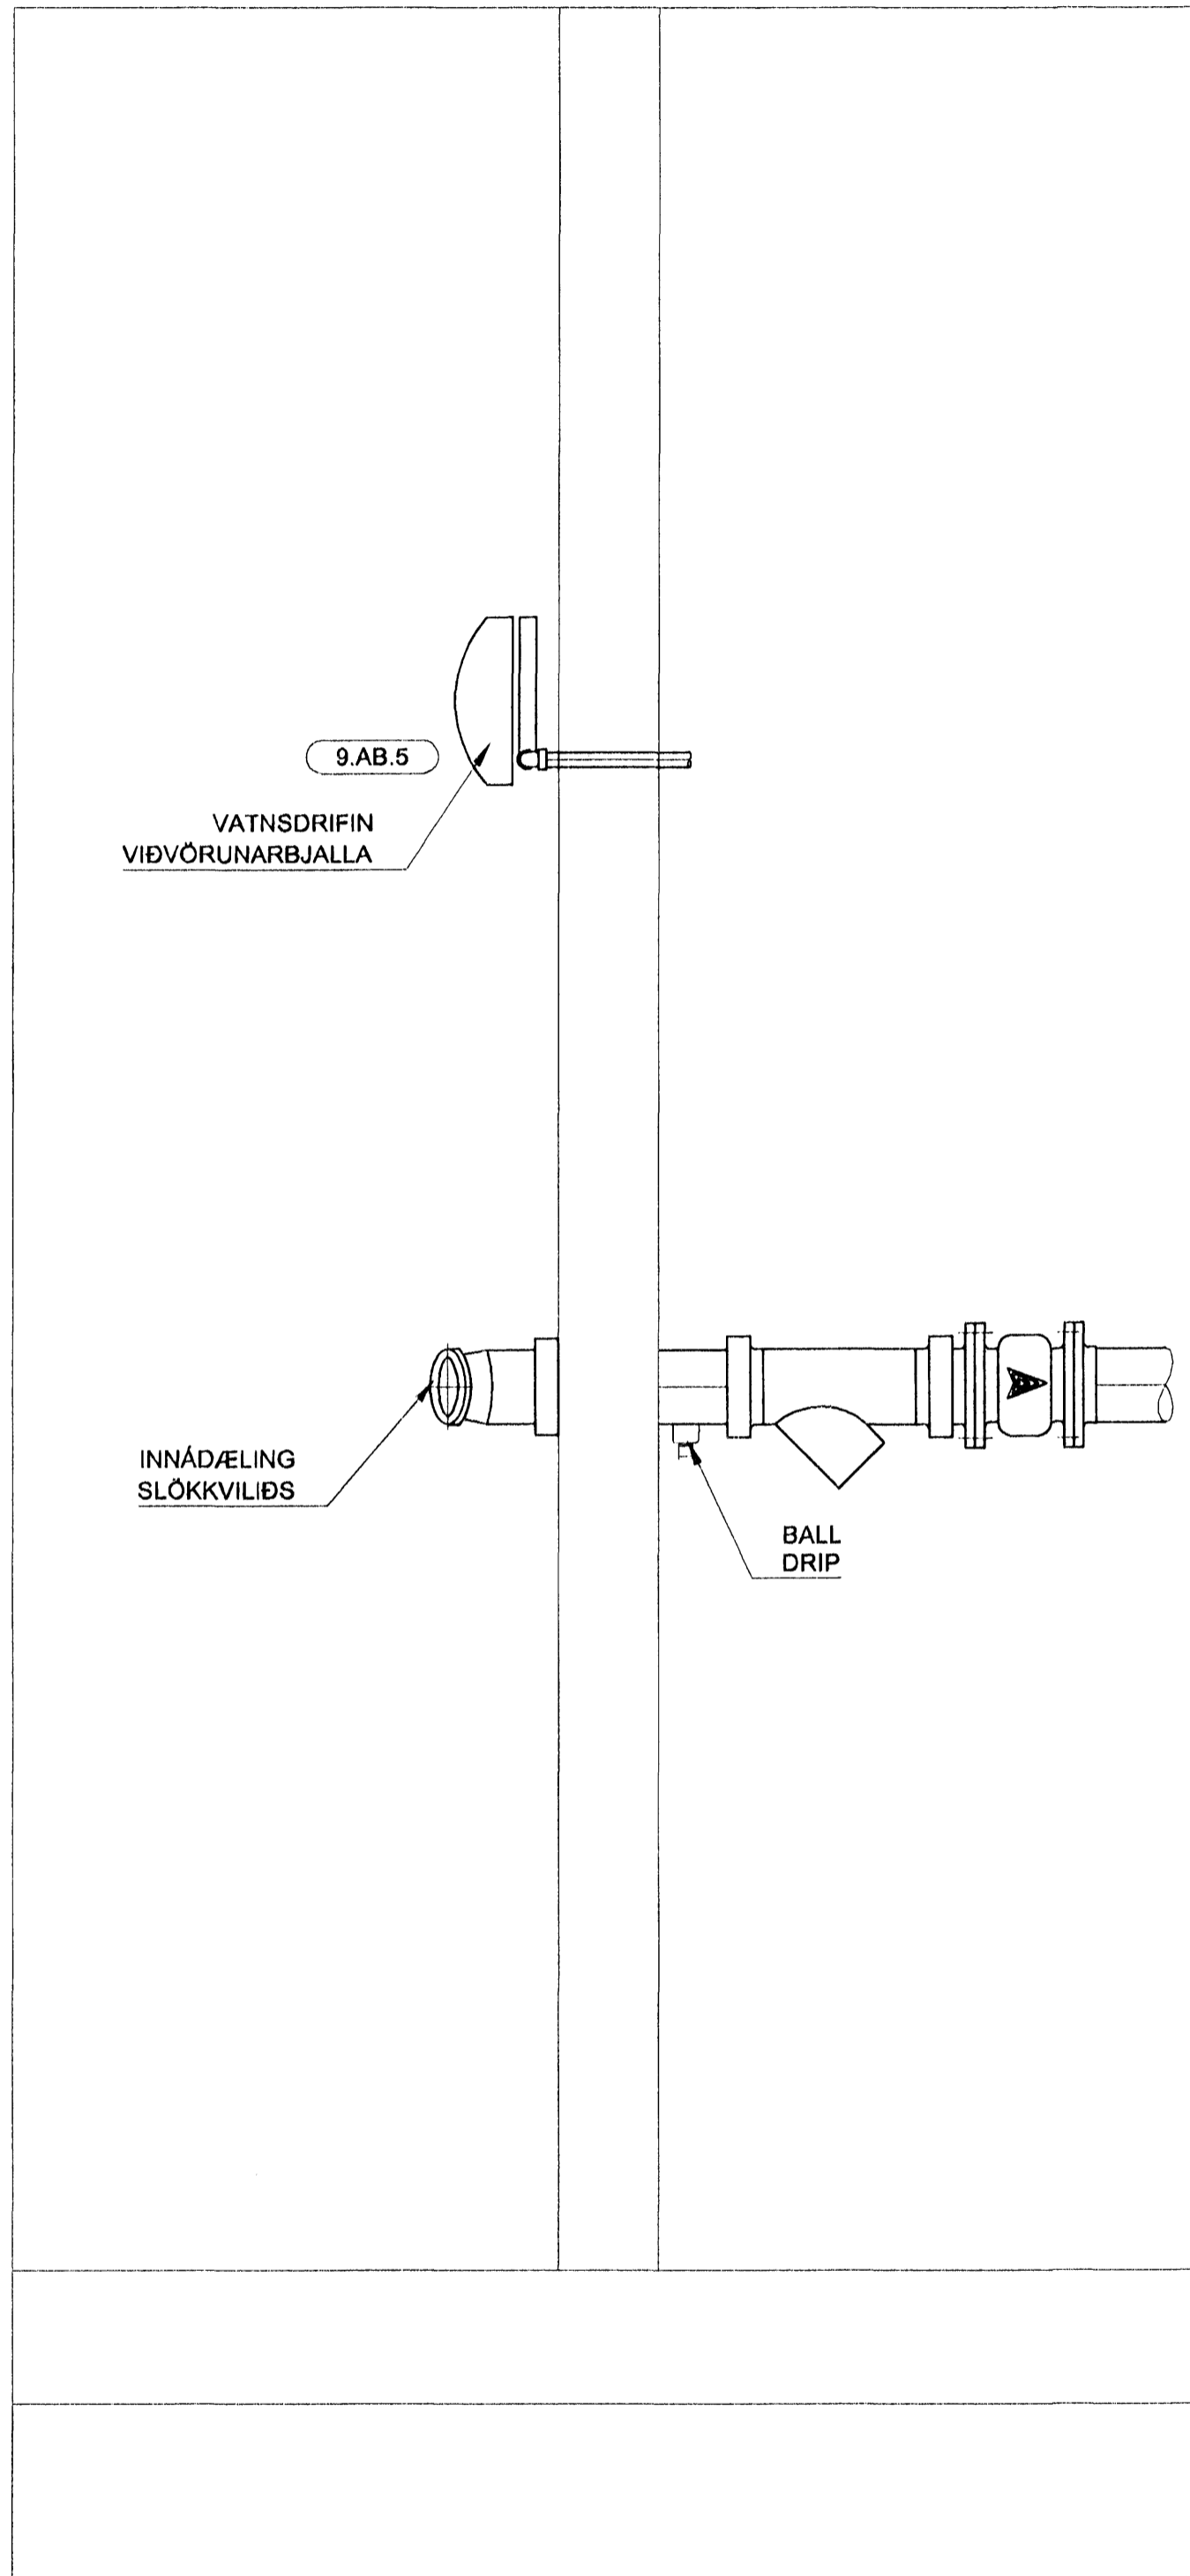

16/8.05
Stökkvilið hefur verið prófað og er í lagi.
EJP

Eginn
Rt. 17034-7439

Byggingafrádráttur
Alfreitt Hann
18 AUG 2005

Skýringar:
Explanations:

3	EFTIR FRAMKVEMD	28.09.04	Slp.
2	LÖGNUM BREYTT	14.05.'04	ÓS.
1	VINNUTEKNING	09.09.'03	RK.
Breyt. Rev.	Breyting Revision	Dags Date	Samb. Approved

Tilv. teikningar nr. ISAL
Ref. drawing no. of ISAL

Somsetn. teikningar nr. ISAL
Assembly drawing no. of ISAL

Fjöldi stykkja Number of pieces		hlutur Object	Atriði Item	Efni Material	ea.stk Weight	totali hæld (kg) Þyngd	Athugasemdir Remarks
IV	III	II	I				
		SKRIFSTOFUHÚS ALCAN	Mhl. 94				
		SNIDMYND B-B Í TENGKLEFA					
		SLÖKKVIÐLAGNIR					
		VGK CONSULTING ENGINEERS LTD.					
		ALCAN PRIMARY METAL EUROPE					
		ISAL					
		IS-222 Hafnarfordur					
		168820					

Stærð
Format

A1

Msk.
Scale

1:10

Kestla nr. - bóka nr. /
Case no. - book no.

4110 01199

AKS nr.

UM10

Tekna nr. /
Drawing no.

9K-80

3

Yfirfarð
Checked

Samb. /
Approved

Dr. no. of ISAL /
Tech. no. of ISAL

Breyt. /
Rev.

3

Yfirfarð og skráð
Checked and filed

Notkun heimil
Released