


GRUNNMYND KJALLARA - LOFTRÆSTING

1:50

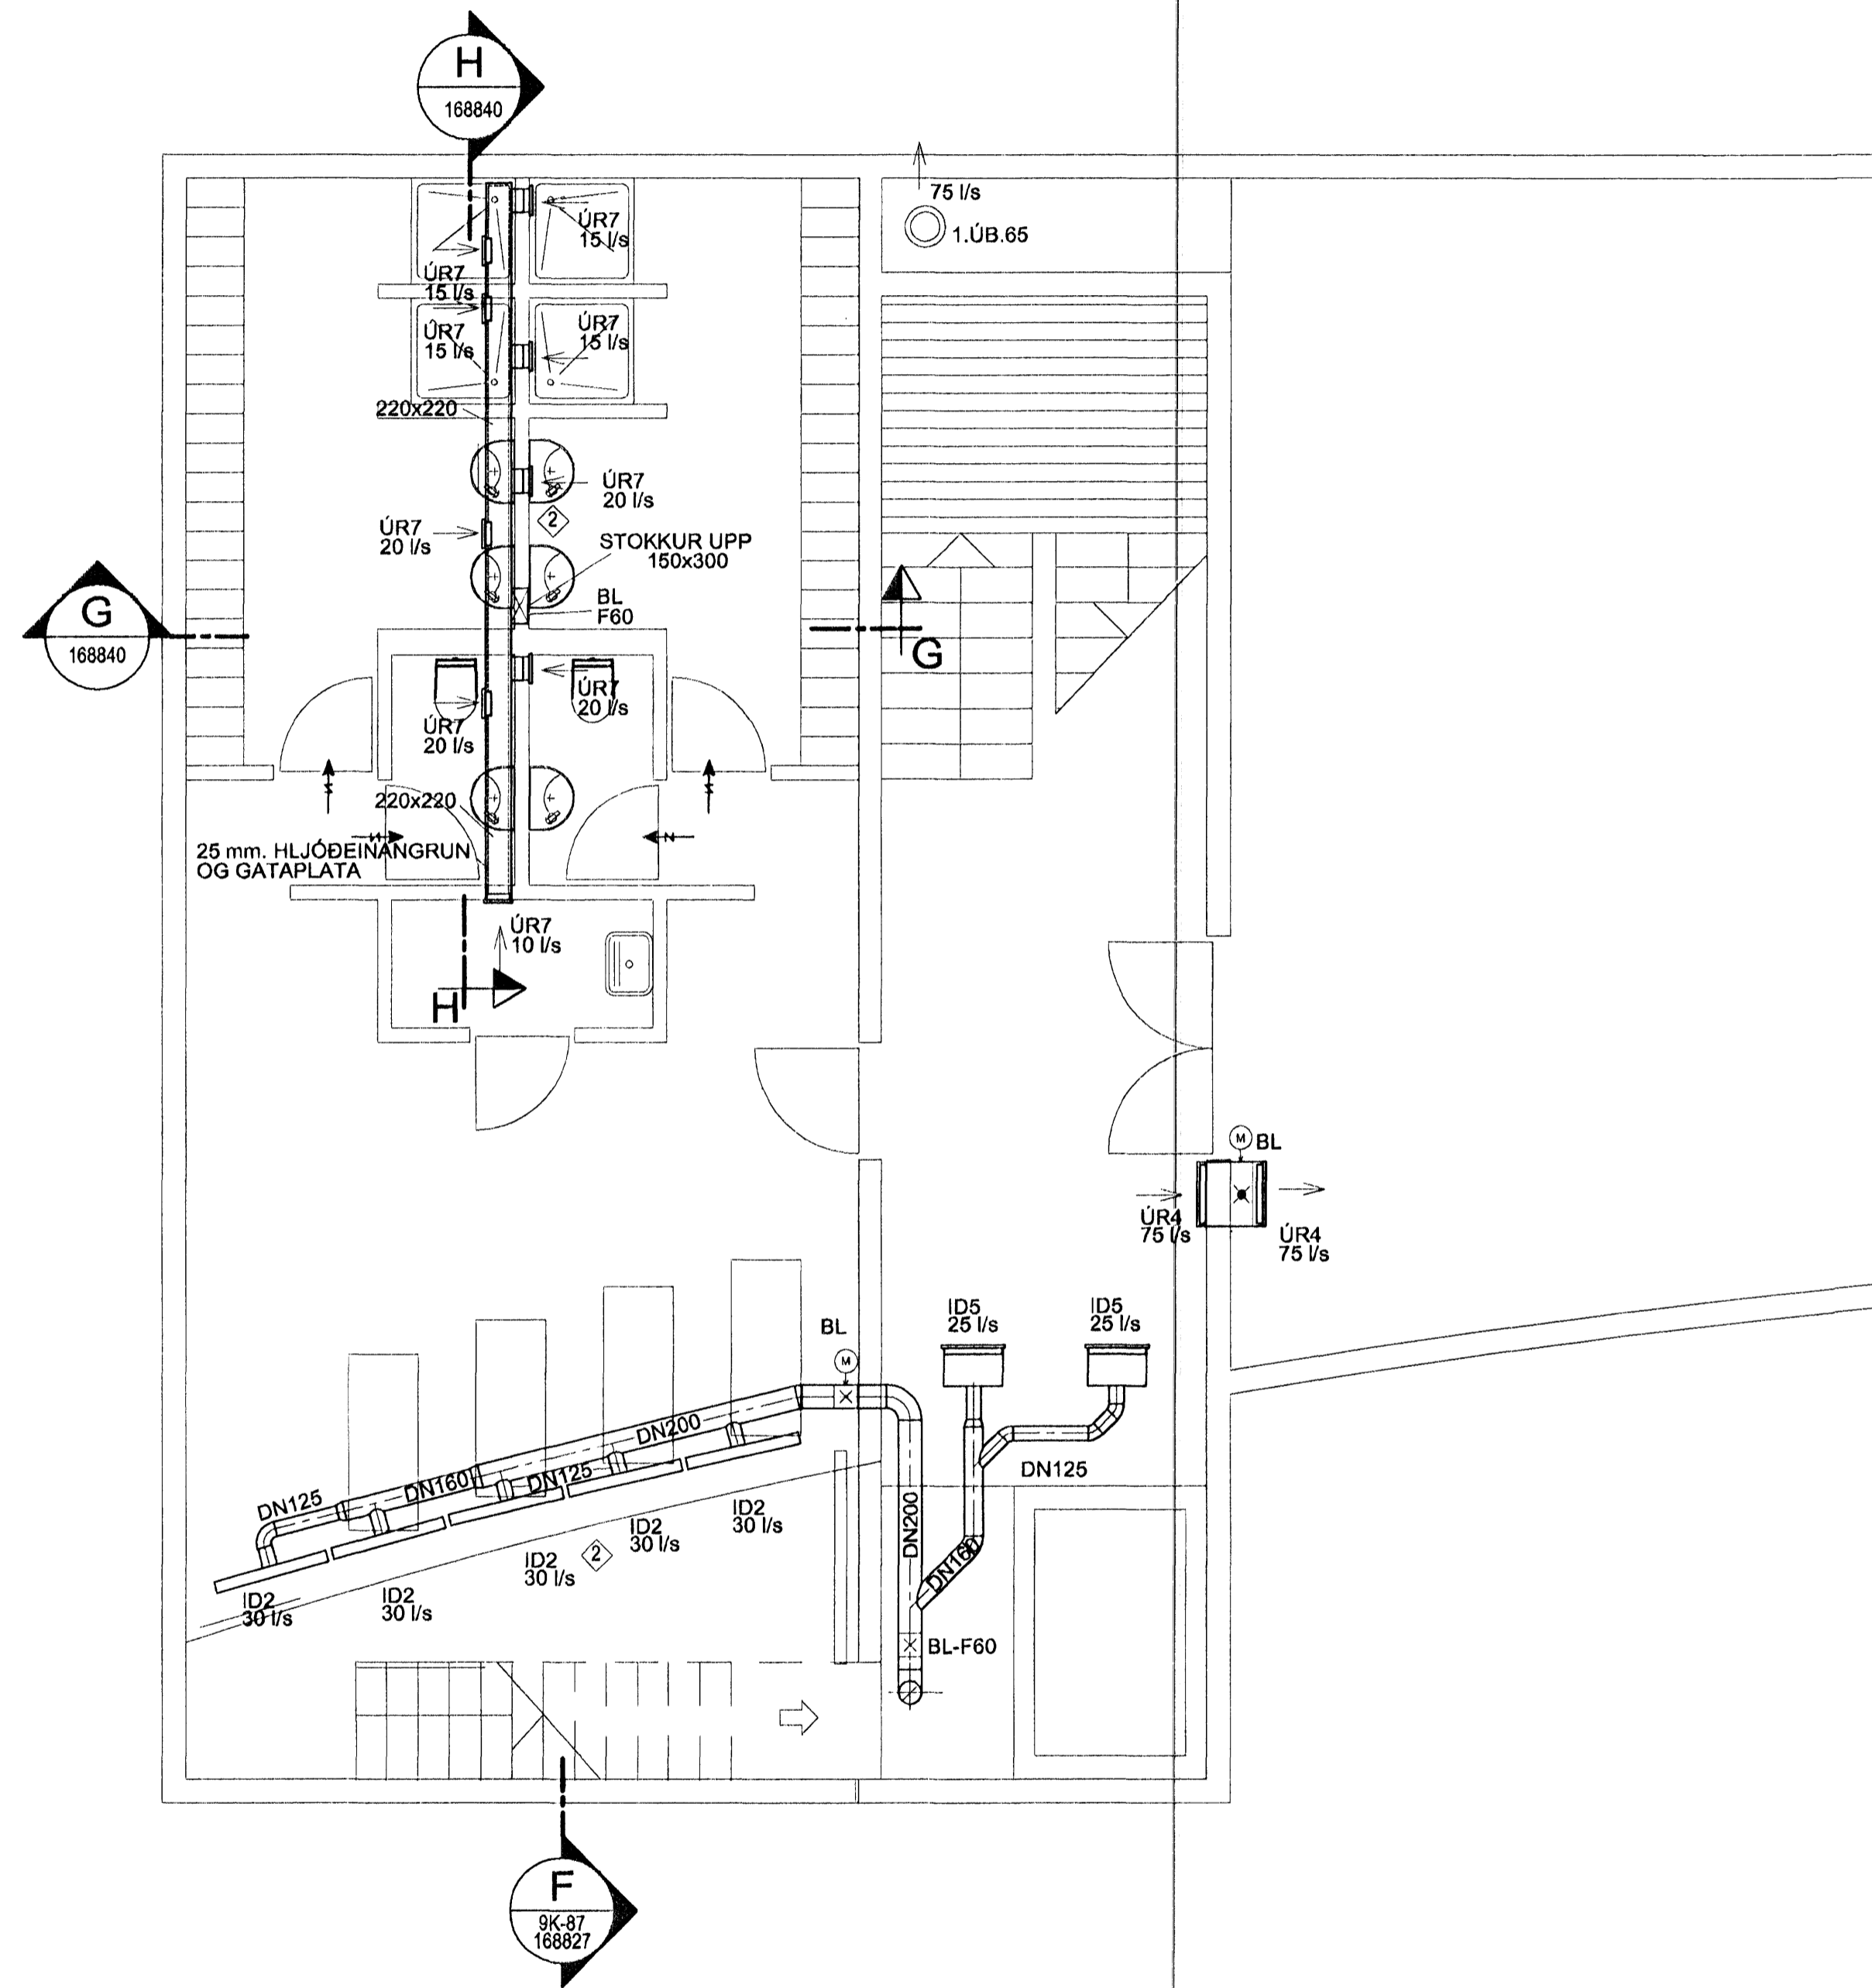

Ragnvaldur
Kl. 17.03.2005

SKÝRINGAR

- ID1 : INNBLÁSTURSDREIFARI STIFAB CDKa-160 + ALSb 125-160
- ID2 : INNBLÁSTURSRIST, LINDAB MTL-15-1-1000 + STB-15-1-1000
- ID3 : INNBLÁSTURSRIST, LINDAB MTL-15-1-1500 + STB-15-1-1500
- ID4 : INNBLÁSTURSDREIFARI STIFAB CKDa-200 + ALSb 160-200
- ID5 : INNBLÁSTURSRIST, STIFAB VOSa-400-150 + ALVb-400-150-B

- ÚR1 : ÚTSOGSVENTILL, LINDAB KSU-125 + LINDAB MBA-0-125-125
- ÚR2 : ÚTSOGSRIST, STIFAB LPKa1-315-400 + LINDAB MBA-0-125-125
- ÚR3 : ÚTSOGSRIST, STIFAB LPKa1-315-600 + SERSMÍÐAD HLJÓÐBOX SAMBÆRILEGT VIÐ LINDAB MBA-1-315-250
- ÚR4 : ÚTSOGSRIST, LINDAB B3030-500-100
- ÚR5 : HLJÓÐDEYFI BOX, 2x STIFAB MFAB-10-1000-98 + BOX 150x1000 MED 25mm HLJÓÐEINANGRUN
- ÚR6 : GATAPLATA ÚR ÁLI min. 50% OPIN 1000x700 VERÐUR AKVÖRÐUÐ NÁNAR ÞEGAR ÚTBÖÐ LYFTU LIGGUR FYRIR
- ÚR7 : ÚTSOGSRIST, LINDAB B3022-200-100 MED BAKSTILLINGU
- HR1 : HURÐARRIST, LINDAB D11-500-300

SALERNI OG GEYMSLUR, ÞAR SEM AÐEINS ER ÚTSOG, HAFNA 35 mm. RIFU UNDIR HURD

Byggingartekningar
01 JUNI 2005
JJ

Skýringar:
Explanations:

Breyt. Rev.	Þýðing / Revision	Dagur / Date	Stað / Approved	Notk. heimil / Released
5	EFTIR FRAMKVEMD	28.09.04	ÓS.	
4	STOKKAR FÆRÐIR TIL	14.05.04	ÓS.	
3	NYR GRUNNUR	06.05.04	ÓS.	
2	STOKKUM OG RISTUM Breytt	28.01.04	ÓS.	
1	VINNUTEIKNING	09.09.03	RK.	

This drawing is the property of the Alcan Iceland Ltd. and handed out for personal use only. It may neither be copied nor made available to others without permission of the Alcan Iceland Ltd. The receiver is liable for any misuse.

Fjöldi stúkja / Number of pieces	Hútur / Object	Atv. / Item	Efni / Material	eo. stk / Weight	Ítölu f. heild / Total for build	Athugasemdir / Remarks
IV III II I	SKRIFSTOFUHÓUS ALCAN	Mhl. 94				
	GRUNNMYND KJALLARA LOFTRÆSTING					
	Verktali / Supplier	VGK CONSULTING ENGINEERS LTD.				
	Teknið / Drawn	ÓS	Yfirb. / Checked			
	ALCAN PRIMARY METAL EUROPE					
	ISAL					
	Teknið / Drawn		Yfirb. og sýtt / Checked and tied			

P. Lund

