Format A1 (841x594 mm) is 20 mm outside of this frame

GRUNNMYND 1.HÆÐAR

1:50

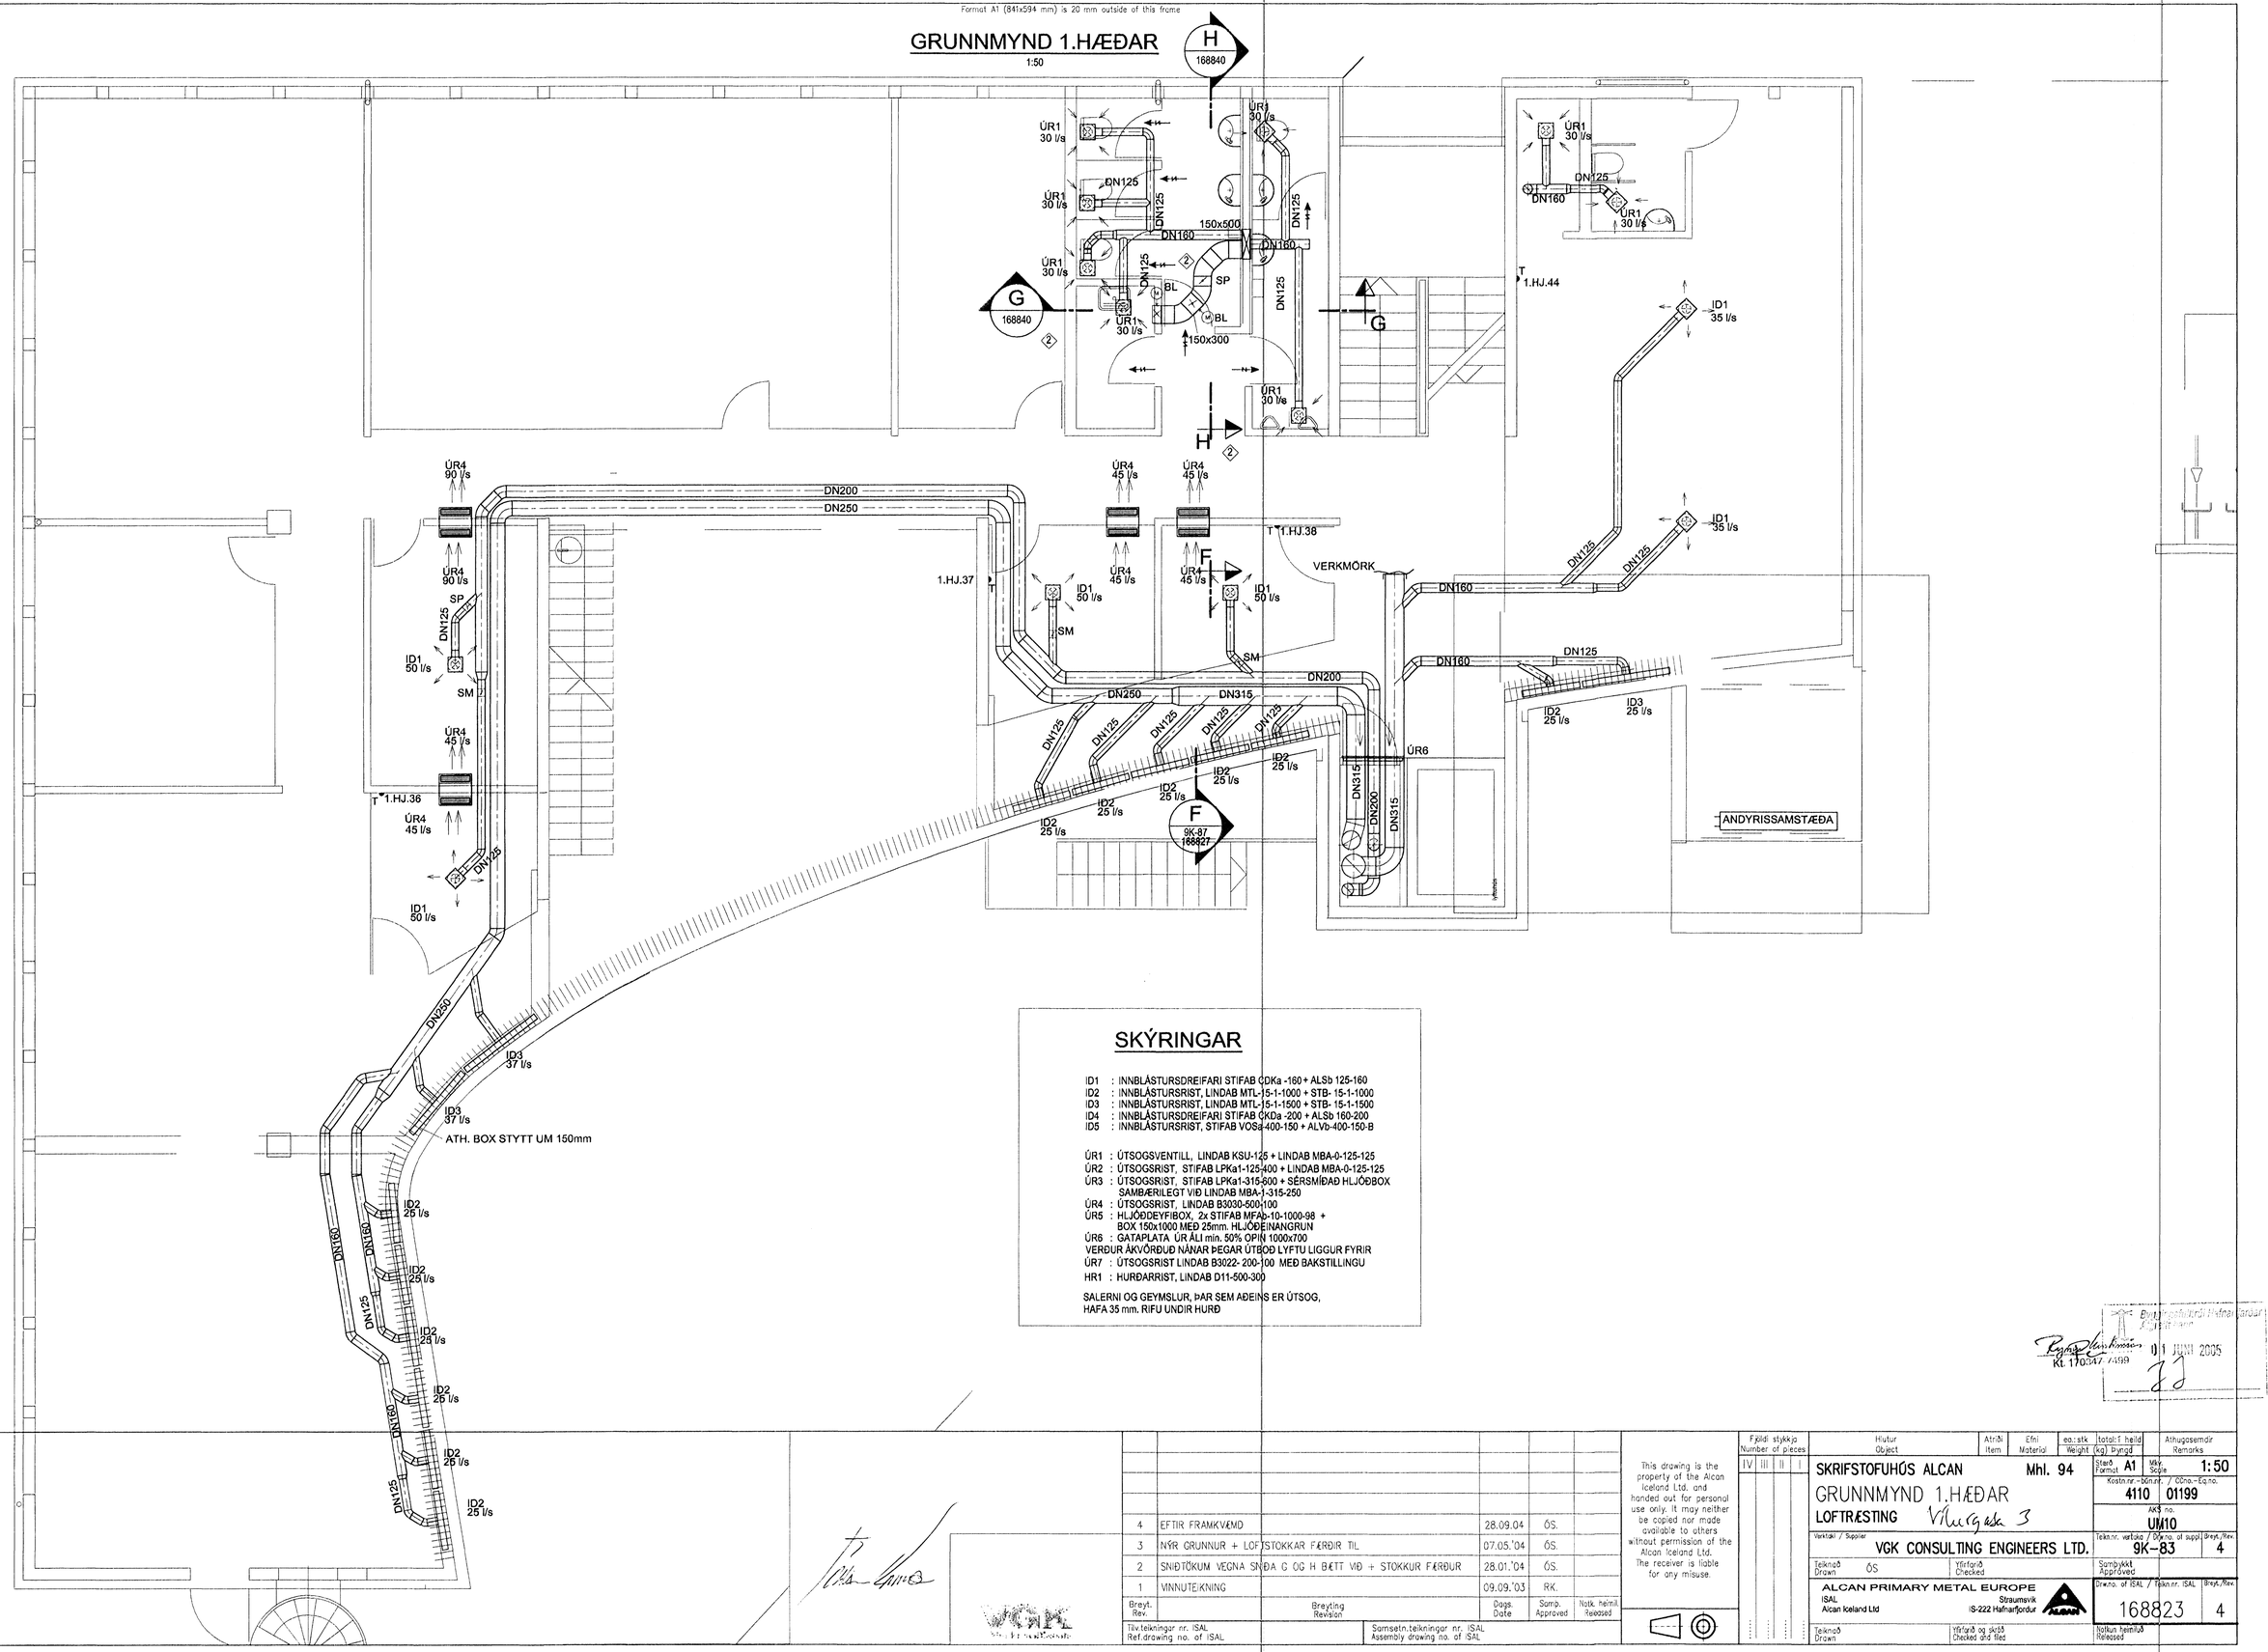

SKÝRINGAR

ID1 : INNBLÁSTURSDREIFARI STIFAB ČDKa -160 + ALSb 125-160
ID2 : INNBLÁSTURSRIST, LINDAB MTL-15-1-1000 + STB- 15-1-1000
ID3 : INNBLÁSTURSRIST, LINDAB MTL-15-1-1500 + STB- 15-1-1500
ID4 : INNBLÁSTURSDREIFARI STIFAB ČKDa -200 + ALSb 160-200
ID5 : INNBLÁSTURSRIST, STIFAB VOSa-400-150 + ALVb-400-150-B

ÚR1 : ÚTSOGSVENTILL, LINDAB KSU-125 + LINDAB MBA-0-125-125
ÚR2 : ÚTSOGSRIST, STIFAB LPKa1-125-400 + LINDAB MBA-0-125-125
ÚR3 : ÚTSOGSRIST, STIFAB LPKa1-315-600 + SÉRSMÍÐAÐ HLJÓÐBOX SAMÆÐRILEGT VIÐ LINDAB MBA-1-315-250
ÚR4 : ÚTSOGSRIST, LINDAB B3030-500-100
ÚR5 : HLJÓÐDEYFIBOX, 2x STIFAB MFAb-10-1000-98 + BOX 150x1000 MEÐ 25mm. HLJÓÐEINANGRUN
ÚR6 : GATAPLATA ÚR ÁLI min. 50% OPIN 1000x700 VERÐUR ÁKVÖRÐUÐ NÁNAR ÞEGAR ÚTBOÐ LYFTU LIGGUR FYRIR
ÚR7 : ÚTSOGSRIST LINDAB B3022- 200-100 MEÐ BAKSTILLINGU
HR1 : HURÐARRIST, LINDAB D11-500-300

SALERNI OG GEYMSLUR, ÞAR SEM AÐEINS ER ÚTSOG, HAFA 35 mm. RIFU UNDIR HURÐ

Skýringar:
Explanations:

Nr.		Dags. Date	Samp. Approved	Notk. heimil Released
4	EFTIR FRAMKVÆMD	28.09.04	ÓS.	
3	NÝR GRUNNUR + LOFTSTOKKAR FÆRÐIR TIL	07.05.'04	ÓS.	
2	SNIÐTÖKUM VEGNA SNÐA C OG H BÆTT VIÐ + STOKKUR FÆRÐUR	28.01.'04	ÓS.	
1	VINNUTEIKNING	09.09.'03	RK.	

Breyt. Rev. — Breyting Revision

Tilv.teikningar nr. ÍSAL Ref.drawing no. of ÍSAL

Samsetn.teikningar nr. ÍSAL Assembly drawing no. of ÍSAL

This drawing is the property of the Alcan Iceland Ltd. and handed out for personal use only. It may neither be copied nor made available to others without permission of the Alcan Iceland Ltd. The receiver is liable for any misuse.

Fjöldi stykkja Number of pieces: IV III II I

Hlutur Object	SKRIFSTOFUHÚS ALCAN Mhl. 94
	GRUNNMYND 1.HÆÐAR
	LOFTRÆSTING Vilnigata 3
Verktaki / Supplier	VGK CONSULTING ENGINEERS LTD.
Teiknað Drawn	ÓS
Yfirfarið Checked	
Samþykkt Approved	
Útgefið Released	
Atriði Item	
Efni Material	
ea.; stk Weight	
total: Í heild (kg) Dyngd	
Athugasemdir Remarks	
Stærð Format	A1
Mkv. Scale	1:50
Kostn.nr - bún.nr. / CCno. - Eq.no.	4110 01199
AKS no.	UM10
Teikn.nr. verkbók / Dwg.no. of suppl.	9K-83
Breyt./Rev.	4
Teikn.nr. ÍSAL / Dwg.no. of ÍSAL	168823
Breyt./Rev.	4

ALCAN PRIMARY METAL EUROPE
ÍSAL
Alcan Iceland Ltd
Straumsvík
IS-222 Hafnarfjörður

Teiknað Drawn | Yfirfarið og skráð Checked and filed | Notkun heimiluð Released

Byggingarfulltrúinn í Hafnarfirði
Kt. 170547-4499
01 JÚNÍ 2005