
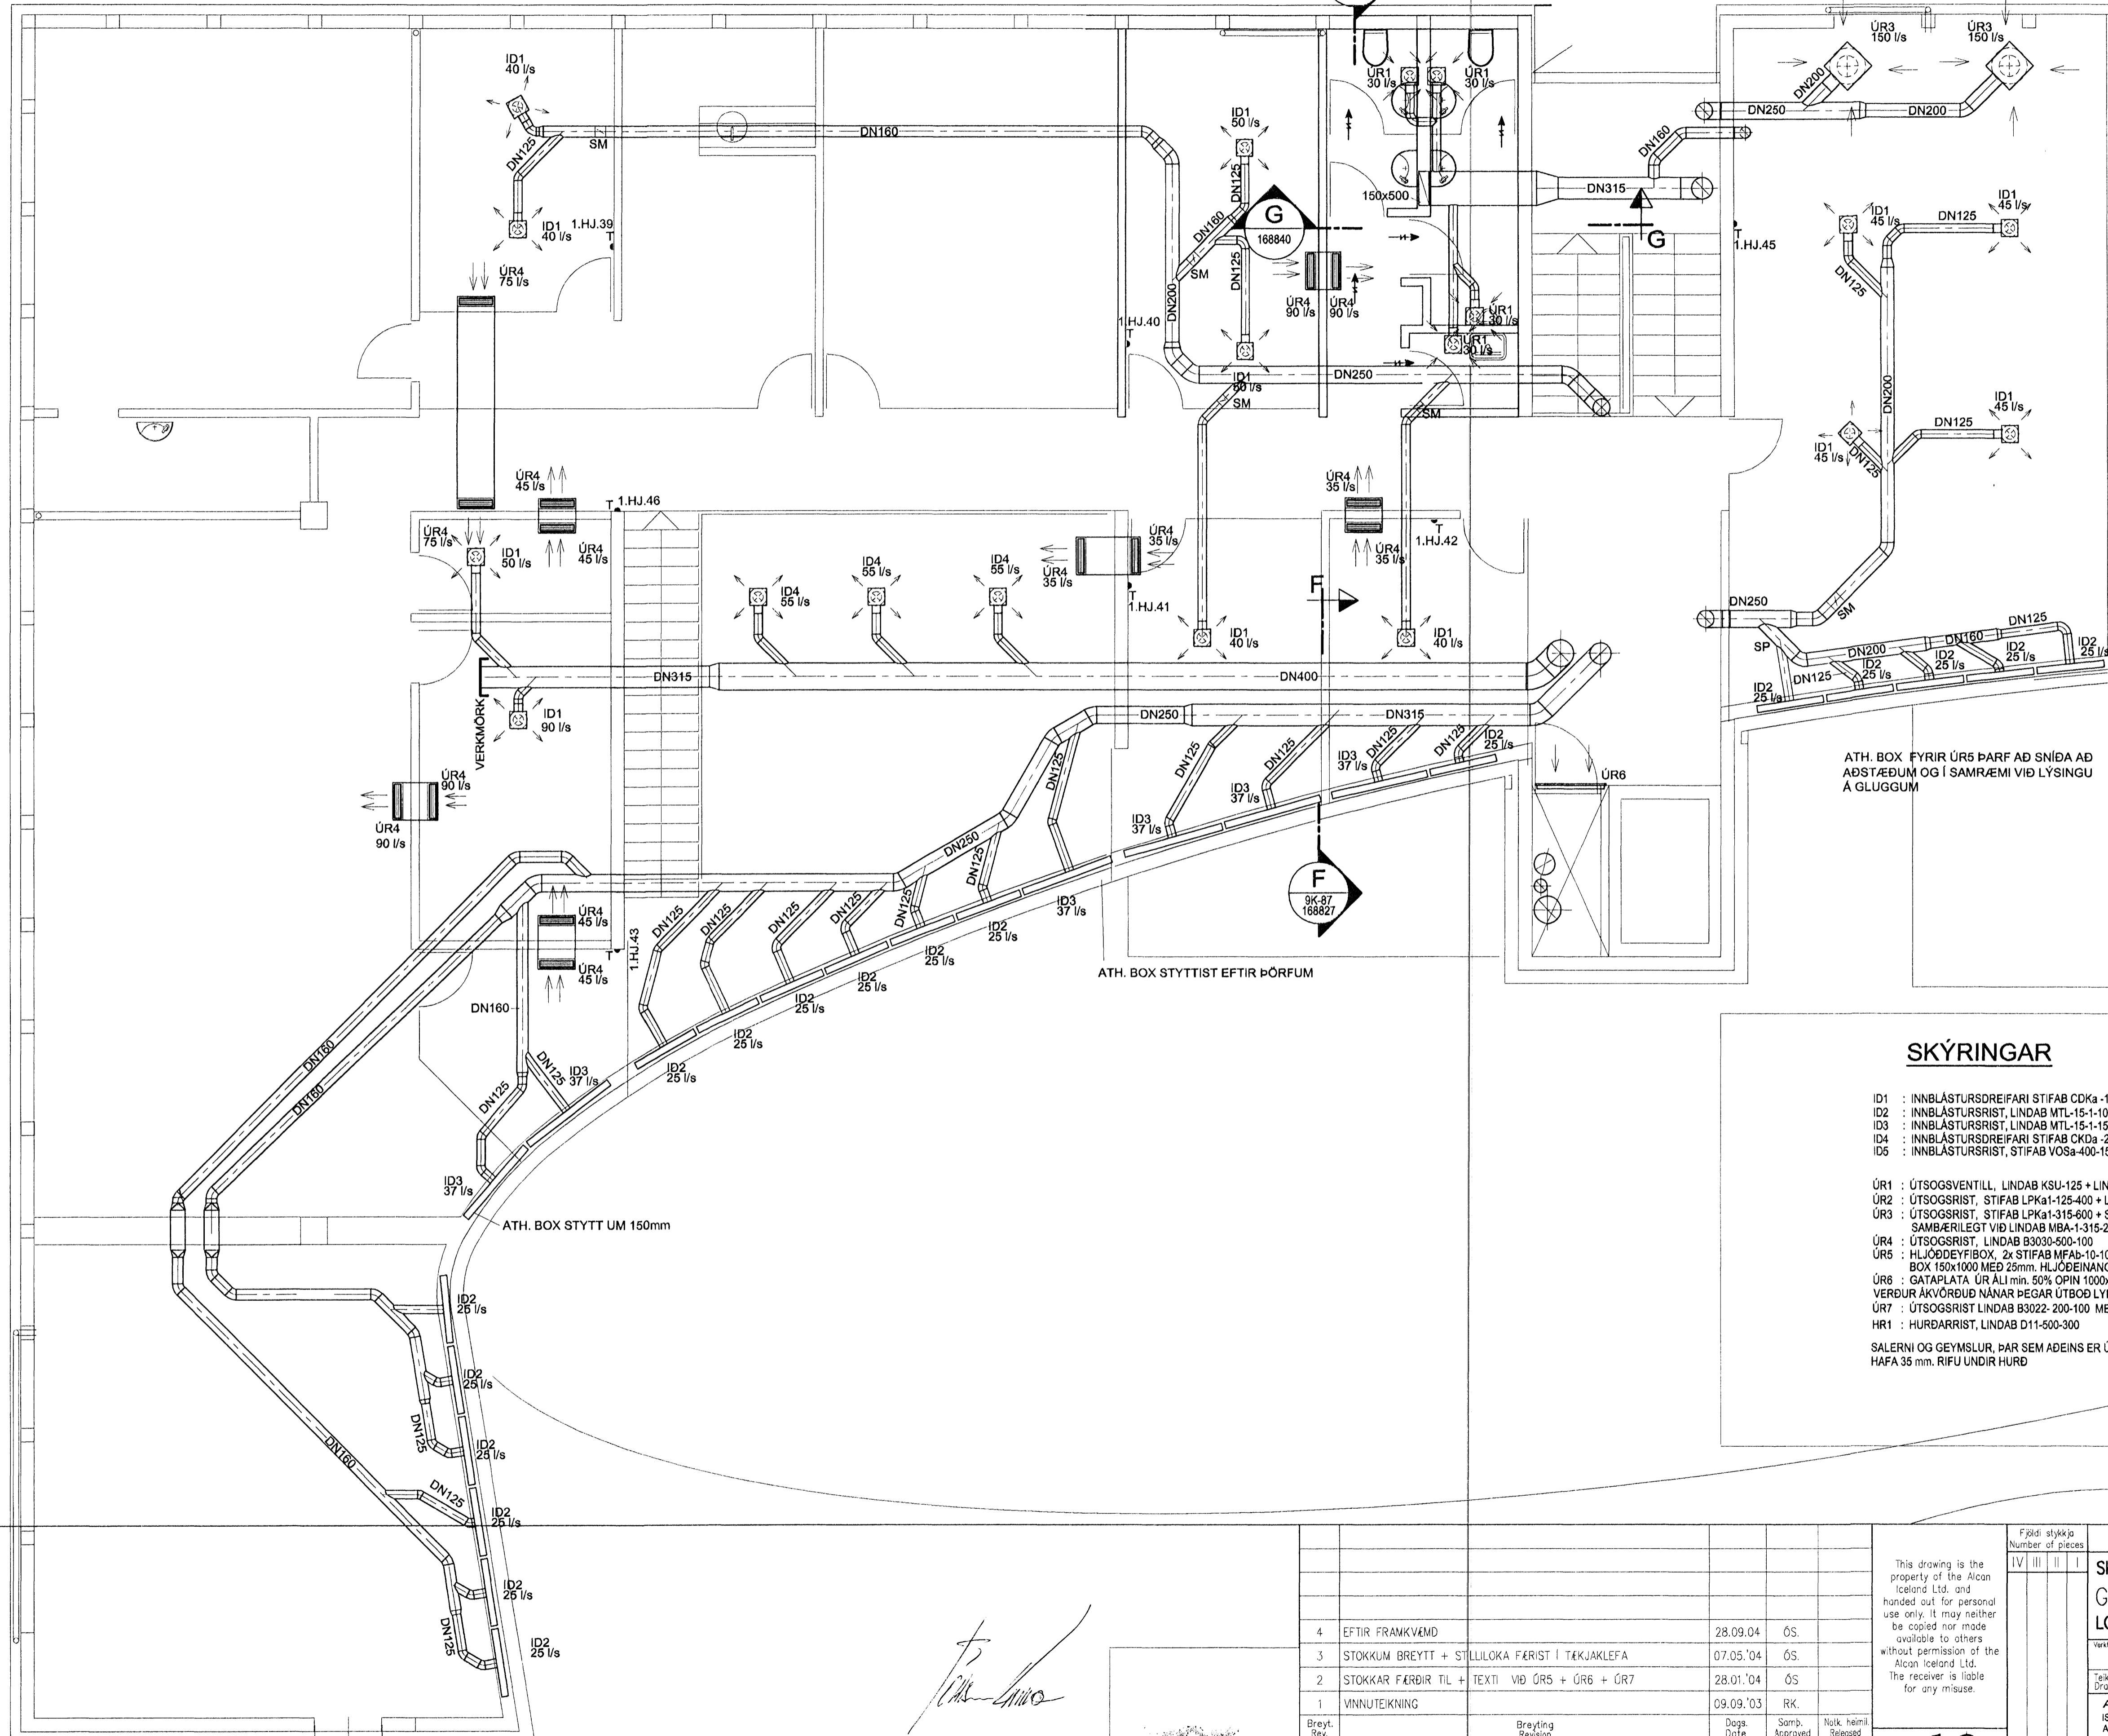


# GRUNNMYND 2.HÆÐAR

1:50

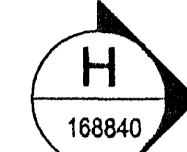

ATH. BOX STYTIST EFTIR ÞÖRFUM

ATH. BOX STYTIT UM 150mm

## SKÝRINGAR

- ID1 : INBLÁSTURSDREIFARI STIFAB CDKa-160 + ALSb 125-160
  - ID2 : INBLÁSTURSRIST, LINDAB MTL-15-1-1000 + STB- 15-1-1000
  - ID3 : INBLÁSTURSRIST, LINDAB MTL-15-1-1500 + STB- 15-1-1500
  - ID4 : INBLÁSTURSDREIFARI STIFAB CKDa-200 + ALSb 160-200
  - ID5 : INBLÁSTURSRIST, STIFAB VOSa-400-150 + ALVb-400-150-B
  - UR1 : ÚTSOGSVENTILL, LINDAB KSU-125 + LINDAB MBA-0-125-125
  - UR2 : ÚTSOGSRIST, STIFAB LPKa1-125-400 + LINDAB MBA-0-125-125
  - UR3 : ÚTSOGSRIST, STIFAB LPKa1-315-600 + SÉRSMÍÐAD HLJÓBBOX SAMBÆRILEGT VÍÐ LINDAB MBA-1-315-250
  - UR5 : HLJÓBDEYFIBOX, 2x STIFAB MFAb-10-1000-98 + BOX 150x1000 MÍÐ 25mm. HLJÓBANGRUN
  - UR6 : GATAPLATA ÚR ALI min. 50% OPIN 1000x700
  - VERÐUR ÁKVÖRÐUD NÁNAR ÞEGAR ÚTBOD LYFTU LIGGUR FYRIR
  - UR7 : ÚTSOGSRIST LINDAB B3022-200-100 MÍÐ BAKSTILLINGU
  - HR1 : HURDARRIST, LINDAB D11-500-300
- SALERNI OG GEYMSLUR, ÞAR SEM AÐEINS ER ÚTSOG, HAFI 35 mm. RÍFU UNDIR HURD

*Handwritten signature and date: 01 JUN 2015*

Skýringar:  
Explanations:

4	EFTIR FRANKVEMD	28.09.04	ÓS.	
3	STOKKUM BREYTT + STILLILOKA FÆRIST Í TÆKJALEFA	07.05.'04	ÓS.	
2	STOKKAR FÆRDIR TIL + TEXTI VÍÐ ÚRS + ÚR6 + ÚR7	28.01.'04	ÓS.	
1	VINNUTEKNING	09.09.'03	RR.	

This drawing is the property of the Alcan Iceland Ltd. and handed out for personal use only. It may neither be copied nor made available to others without permission of the Alcan Iceland Ltd. The receiver is liable for any misuse.

IV	III	II	I	
SKRIFSTOFUHOŠ ALCAN		Mhl. 94	Stærð / Size	1:50
GRUNNMYND 2.HÆÐAR			4110	01199
LOFTRÆSTING			UM10	
VSKAÐ / Supplier		VGG CONSULTING ENGINEERS LTD.	9K-84	4
TAKNAÐ / Drawn		ÓS	Sambýtt / Approved	
ALCAN PRIMARY METAL EUROPE		Straumsvík		168824
ISAL		1S-222 Hafnarfordur		4

*Handwritten signature*

