Format A1 (841x594 mm) is 20 mm outside of this frame

A
168825
9K-85
1:50

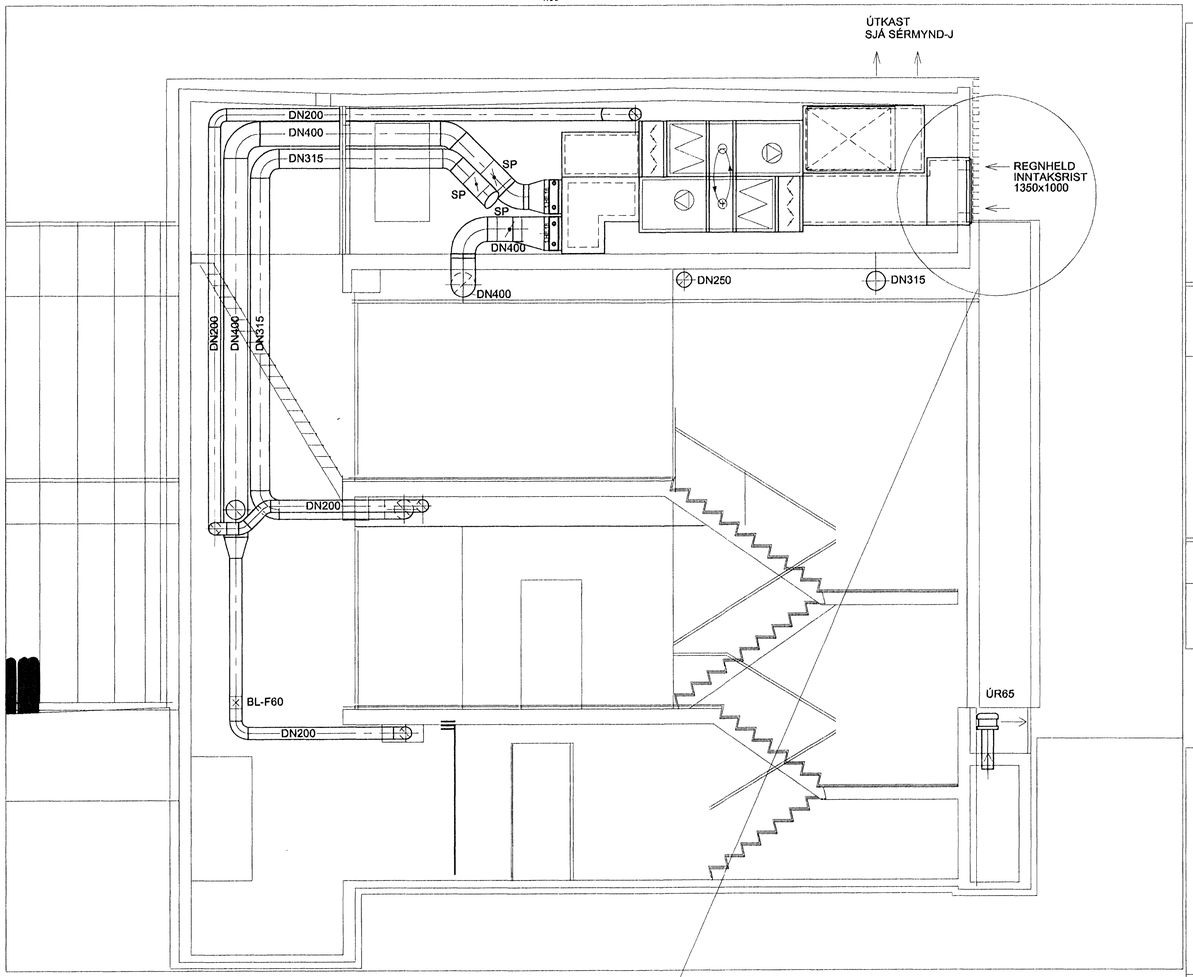

B
168825
9K-85
1:50

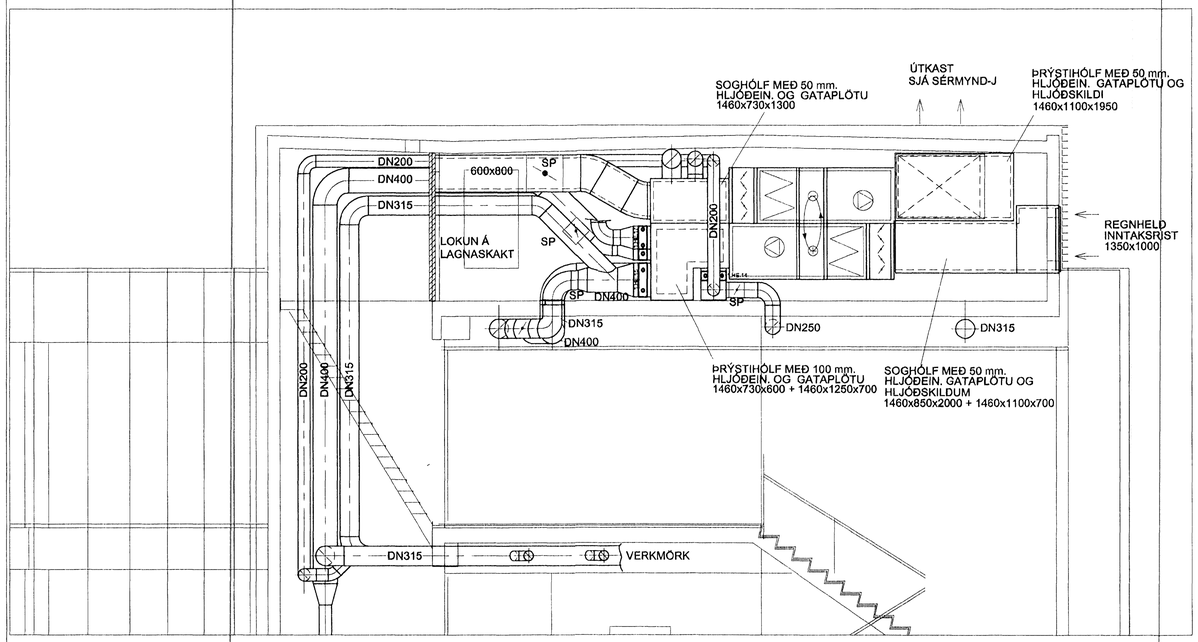

C
168825
9K-85
1:50

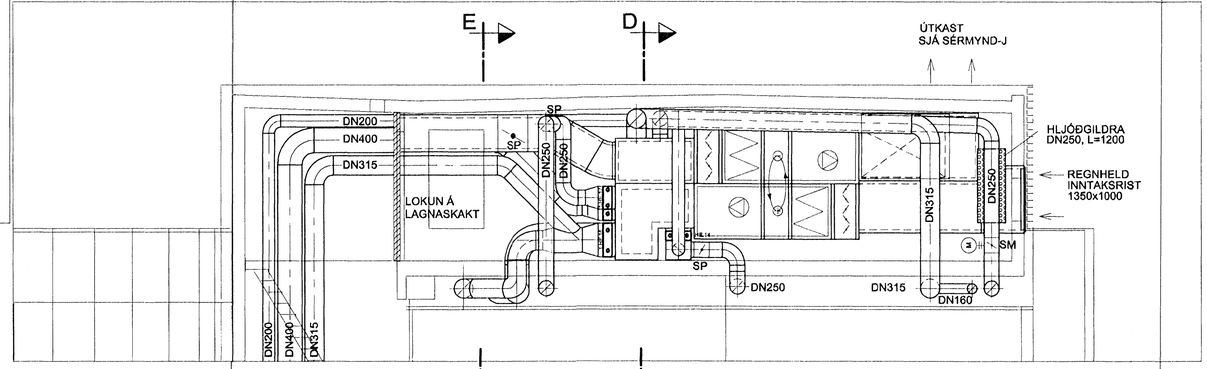

SÉRMYND- J
FRÁGANGUR VIÐ ÚTKASTSBOX
1:20

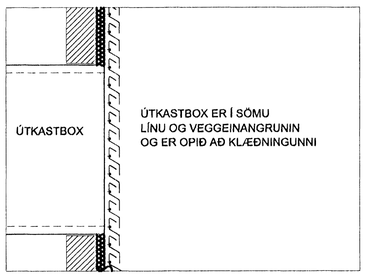

SÉRMYND- K
FRÁGANGUR VIÐ INNTAKSRIST
1:20

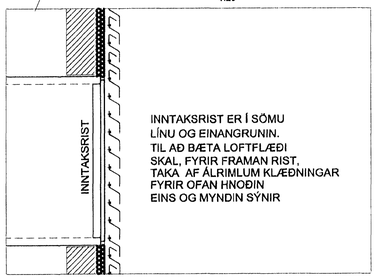

Skýringar:
Explanations:

5	EFTIR FRAMKVÆMD		28.09.04	ÓS.	
4	NÝR GRUNNUR + HLJÓÐGILDRU OG SM + SÉRMYNDUM BÆTT BIÐ		07.05.'04	ÓS.	
3	LOFTRÆSTISAMSTÆÐUM BREYTT		28.01.04	ÓS.	
2	STOKKAR FÆRÐIR		30.10.'04	ÓS.	
1	VINNUTEIKNING		09.09.'03	RK.	
Breyt. Rev.		Breyting Revision	Dags. Date	Samþ. Approved	Nótk. heimil Released

Tilv.teikningar nr. ÍSAL
Ref.drawing no. of ÍSAL

Samsetn.teikningar nr. ÍSAL
Assembly drawing no. of ÍSAL

This drawing is the property of the Alcan Iceland Ltd. and handed out for personal use only. It may neither be copied nor made available to others without permission of the Alcan Iceland Ltd. The receiver is liable for any misuse.

Fjöldi stykkja Number of pieces: IV | III | II | I

Hlutur Object	Atriði Item	Efni Material	ea.: stk Weight	total: í heild (kg) lyngd	Athugasemdir Remarks
SKRIFSTOFUHÚS Mhl. 94					
SNIÐ A–A, B–B					
LOFTRÆSTING Vikurgata 3					

Stærð Format: A1 | Mkv. Scale: 1:50
Kostn.nr.-Sönnr. / CCno.-Eq.no.: 4110 01199
AKS no.: UM10
Verktaki / Supplier: VGK CONSULTING ENGINEERS LTD.
Teikn.nr. verktaka / Dwg.no. of suppl.: 9K–86 | Breyt./Rev.: 5
Teiknað Drawn: ÓS. | Yfirfarið Checked | Samþykkt Approved
ALCAN PRIMARY METAL EUROPE
ÍSAL
Alcan Iceland Ltd
Straumsvík
IS-222 Hafnarfjordur
Dwg.no. of ÍSAL / Teikn.nr. ÍSAL: 168826 | Breyt./Rev.: 5
Teiknað Drawn | Yfirfarð og skráð Checked and filed | Nótun heimiluð Released

Reykjavík Borgarskjalasafn
Kt. 1703674489

01 JÚN 2005