Format A1 (841x594 mm) is 20 mm outside of this frame

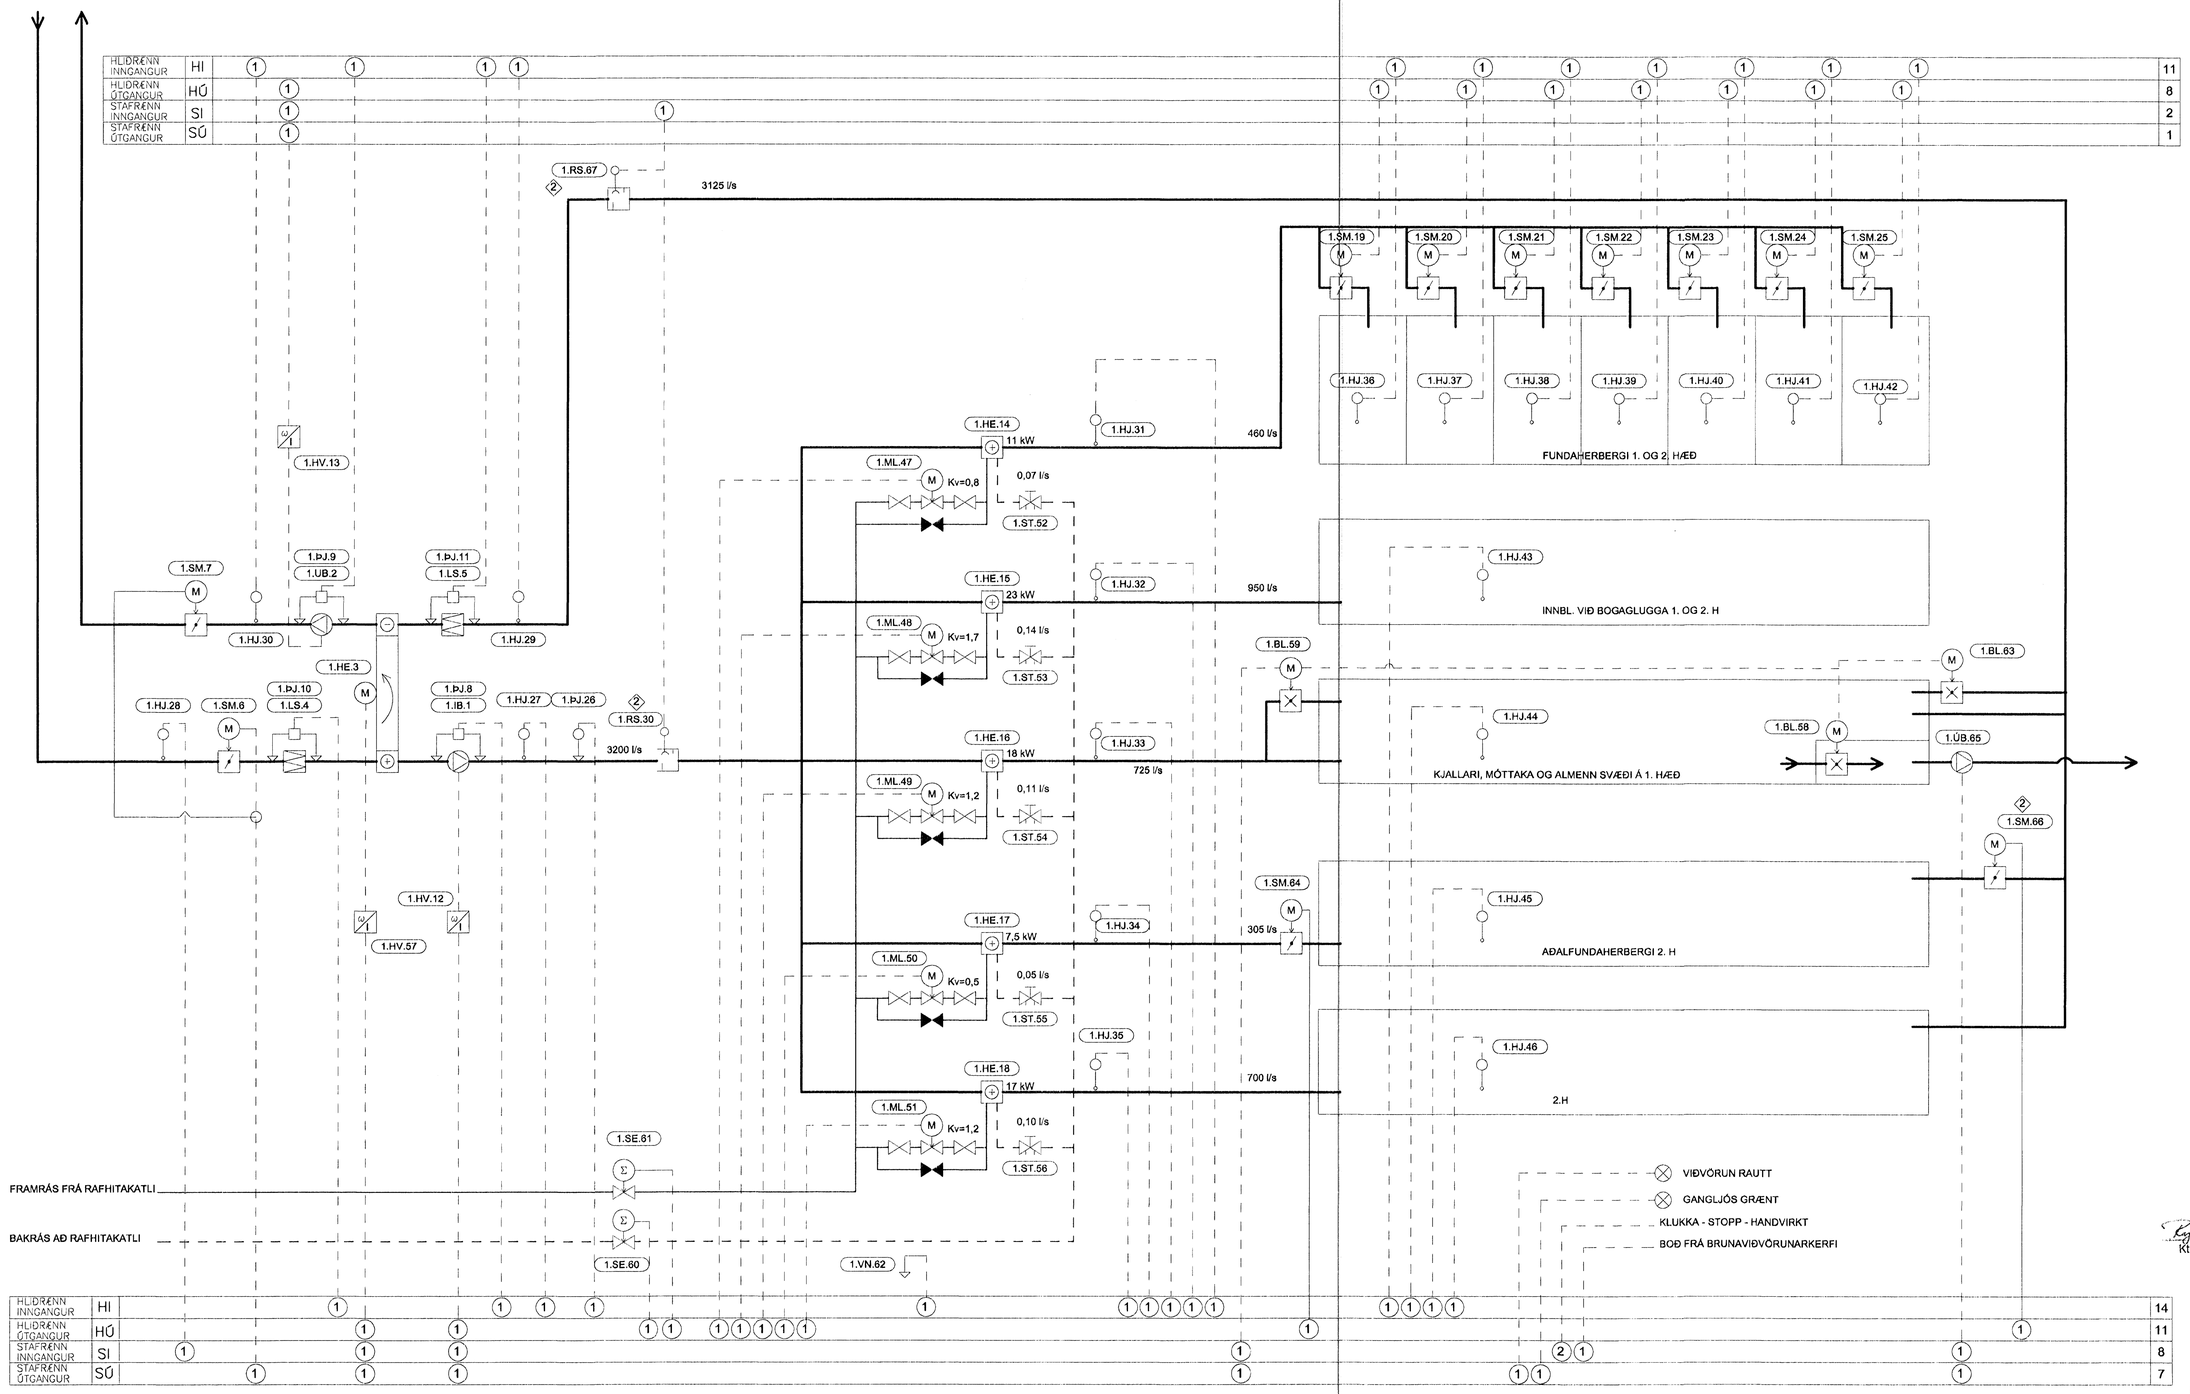

Kt. 17/08/2005

Byggingarfulltrúi Hafnarfjarðar
Eftirlitsdeild
01 JÚLÍ 2005

Skýringar:
Explanations:

Breyt. Rev.	Breyting Revision	Dags. Date	Samþ. Approved	Nótk. heimil. Released
3	EFTIR FRAMKVÆMD	28.09.04	ÓS.	
2	KERFISNÚMERUM BREYTT	19.12.'03	ÓS.	
1	VINNUTEIKNING	09.09.'03	RK.	

Tilv.teikningar nr. ISAL
Ref.drawing no. of ISAL

Samsetn.teikningar nr. ISAL
Assembly drawing no. of ISAL

This drawing is the property of the Alcan Iceland Ltd. and handed out for personal use only. It may neither be copied nor made available to others without permission of the Alcan Iceland Ltd. The receiver is liable for any misuse.

Fjöldi stykkja / Number of pieces: IV III II I

Hlutur / Object	Atriði / Item	Efni / Material	ea.stk / Weight	total f. heild (kg) Byggð	Athugasemdir / Remarks

SKRIFSTOFUHÚS ALCAN — Mhl. 94

KERFISMYND KERFI 1

LOFTRÆSTING Vikurgata 3

Stærð / Format: A1 — Mkv. / Scale: %

Kostn.nr.-Sön.nr. / CDno.-Eq.no.: 4110 01199

AKS no.: UM10

Verktaki / Supplier: VGK CONSULTING ENGINEERS LTD.

Teikn.nr. verktaka / Drw.no. of supp.: 9K-90 — Breyt./Rev.: 3

Teiknað / Drawn: Yfirfarið / Checked: Samþykkt / Approved:

ALCAN PRIMARY METAL EUROPE
ISAL — Alcan Iceland Ltd — Straumsvík — IS-222 Hafnarfjörður

Drw.no. of ISAL / Teikn.nr. ISAL: 168829 — Breyt./Rev.: 3

Teiknað / Drawn: Yfirfarið og skráð / Checked and filed: Notkun heimilað / Released: