


ÁRITUN ADALHÖNNUDAR
TEIKNING YFIRFARIN OG SAMÞYKKT.

PIPUR AÐ HANDKLÆÐAOFNUM ERU
HITAÞOLIN PEX Ø16x2,0 RÖR Í GÖLFI

FRAMRÁSARPIPUR SKULU VERA EINANGRÁÐAR
(EDA Í FÖÐURRÖRI TIL EINANGRUNAR) ÞAR SEM
ÞÆR FARA Í GEGNUM RÝMI SEM ÞÆR EKKI ÞJÓNA


FRAMRÁSARPIPUR SKULU VERA EINANGRÁÐAR
(EDA Í FÖÐURRÖRI TIL EINANGRUNAR) ÞAR SEM
ÞÆR FARA Í GEGNUM RÝMI SEM ÞÆR EKKI ÞJÓNA

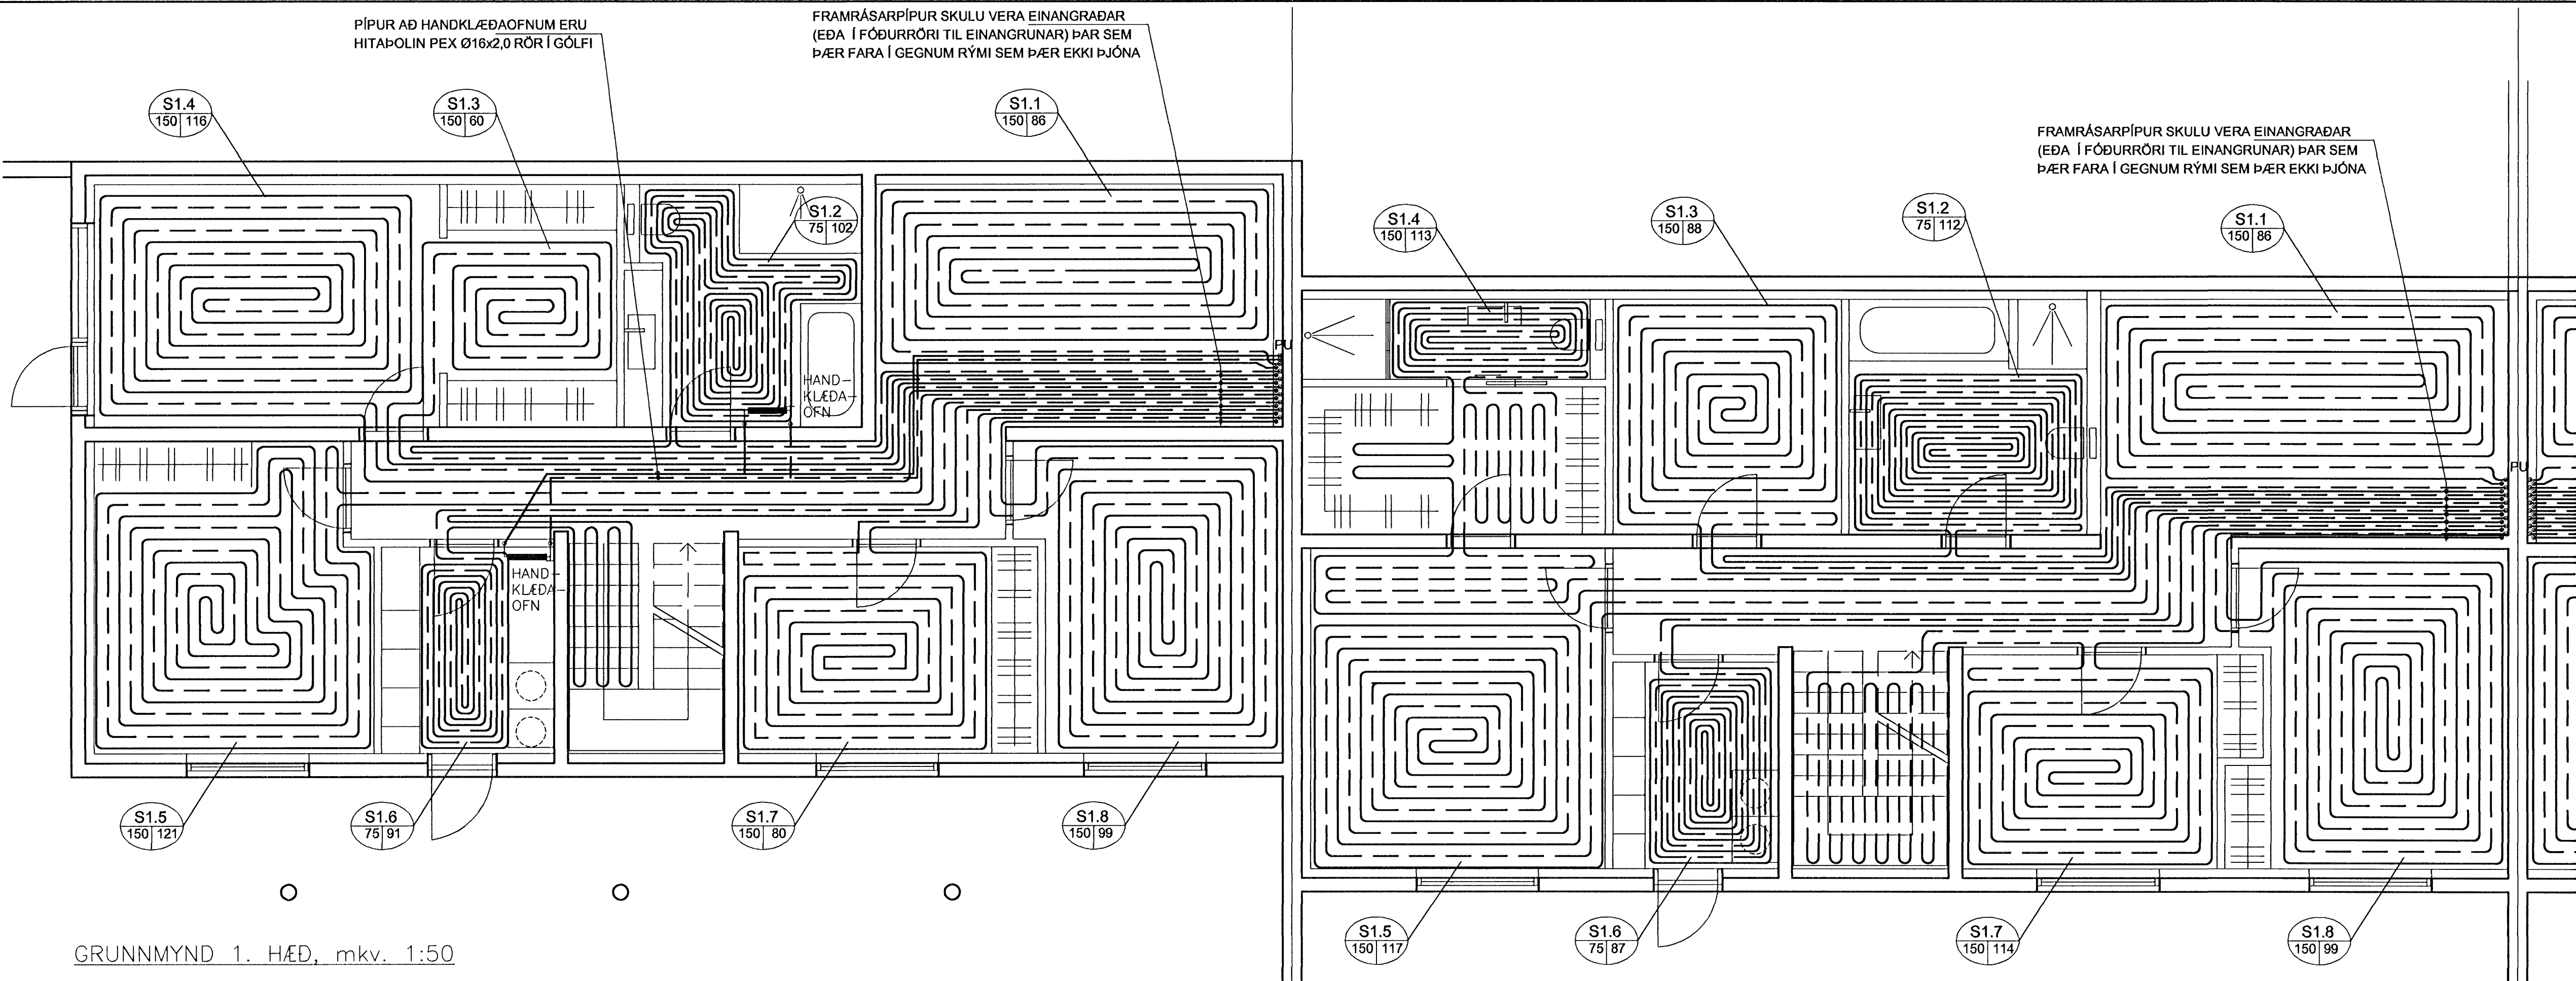


GRUNNMYND 1. HÆÐ, mkv. 1:50

GRUNNMYND 2. HÆÐ, mkv. 1:50

SNID Í BOTNPLÖTU
Mkv. 1:20

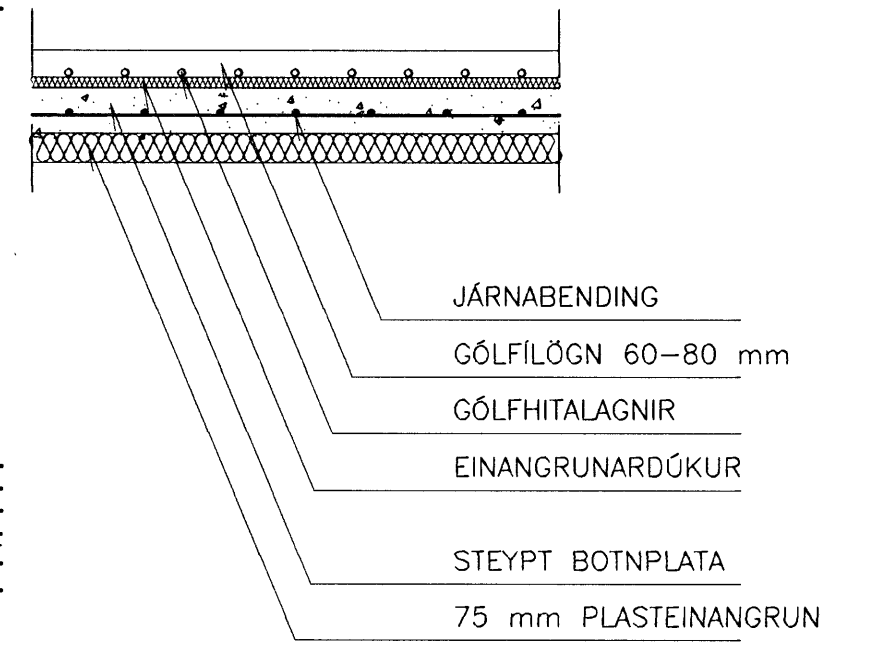

SNID Í MILLIPLÖTU
Mkv. 1:20

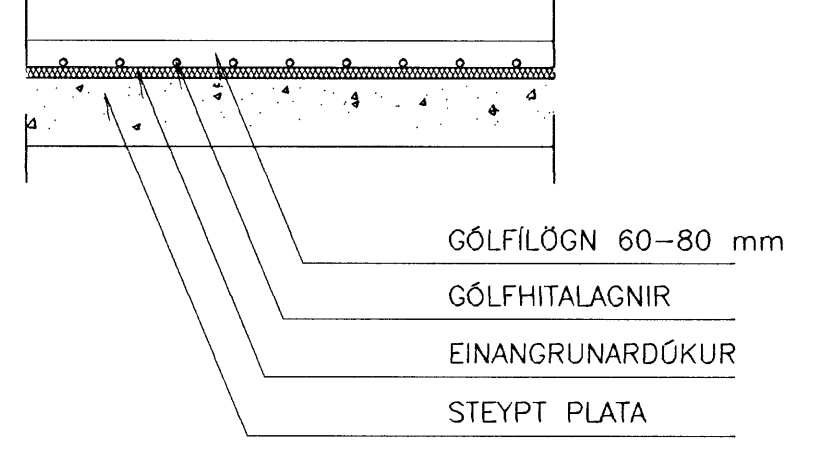

SKÝRINGAR

GÖLFHITALAGNIR:
GÖLFHITALAGNIR ERU Ø17x2,0 PEX RÖR MEÐ SÚREFNISÞÉTRI KÁPU EDA SAMBÆRILEG
OG AF VÍÐURKENNRI GERÐ. PIPIR Í GÖLFI ERU LAGÐAR Á EINANGRUNARÓKUR OG YFIR
KEMUR ILÖGN. BIL MILLI PÍPA ER GEFIÐ UPP Á GRUNNMYND. MEÐFRAM VEGGJUM OG Í
HURÐAROP KOMI ÞENSILUBORÐAR. FYLGJA SKAL LEIÐBEININGUM FRAMLEIÐANDA VIÐ
LAGNINGU OG ÞRÝSTIÞRÖFUN. ÁÐUR EN GÖLFHITALAGNIR ERU LAGÐAR SKAL ATHUGA
STAÐSETNINGU FASTRA INNRETTINGA OG LÉTTRA MILLIVEGGJA. GÖLFHITALAGNIR SKULU
EKKI VERA UNDIR FÖSTUM INNRETTINGUM.

TÁKN:

- GÖLFHITALAGNIR
- NÚMER SLÖNGU
- LENGD SLÖNGU Í METRUM
- PÍPUBIL Í MILLIMETRUM

FJÓLÚAS 2-4-6 HAFNARFJÖRDUR		TÆKNIBJÓNUSTA SÁ ehf HAFNARGATA 60 230 KEFLAVÍK S: 421-5105	
GÖLFHITALAGNIR GRUNNMYND 1. OG 2. HÆÐAR		hannað SHV	teiknað SHV
		yfirfarir SÁ	dags 12.11.2007
		mkv. 1:50	nr. 589309

1.	02.10.08	Fjólúas 2, eins og lagt, gölfhitalagnir, handklæðanar	SHV	SIGURDUR ÁSGRIMSSON KT: 161161-2929 MTFI
Nr.	Dags.	Breyting	AF	<i>Sigurður Ásgísl</i>