



ADALTAFLA T001

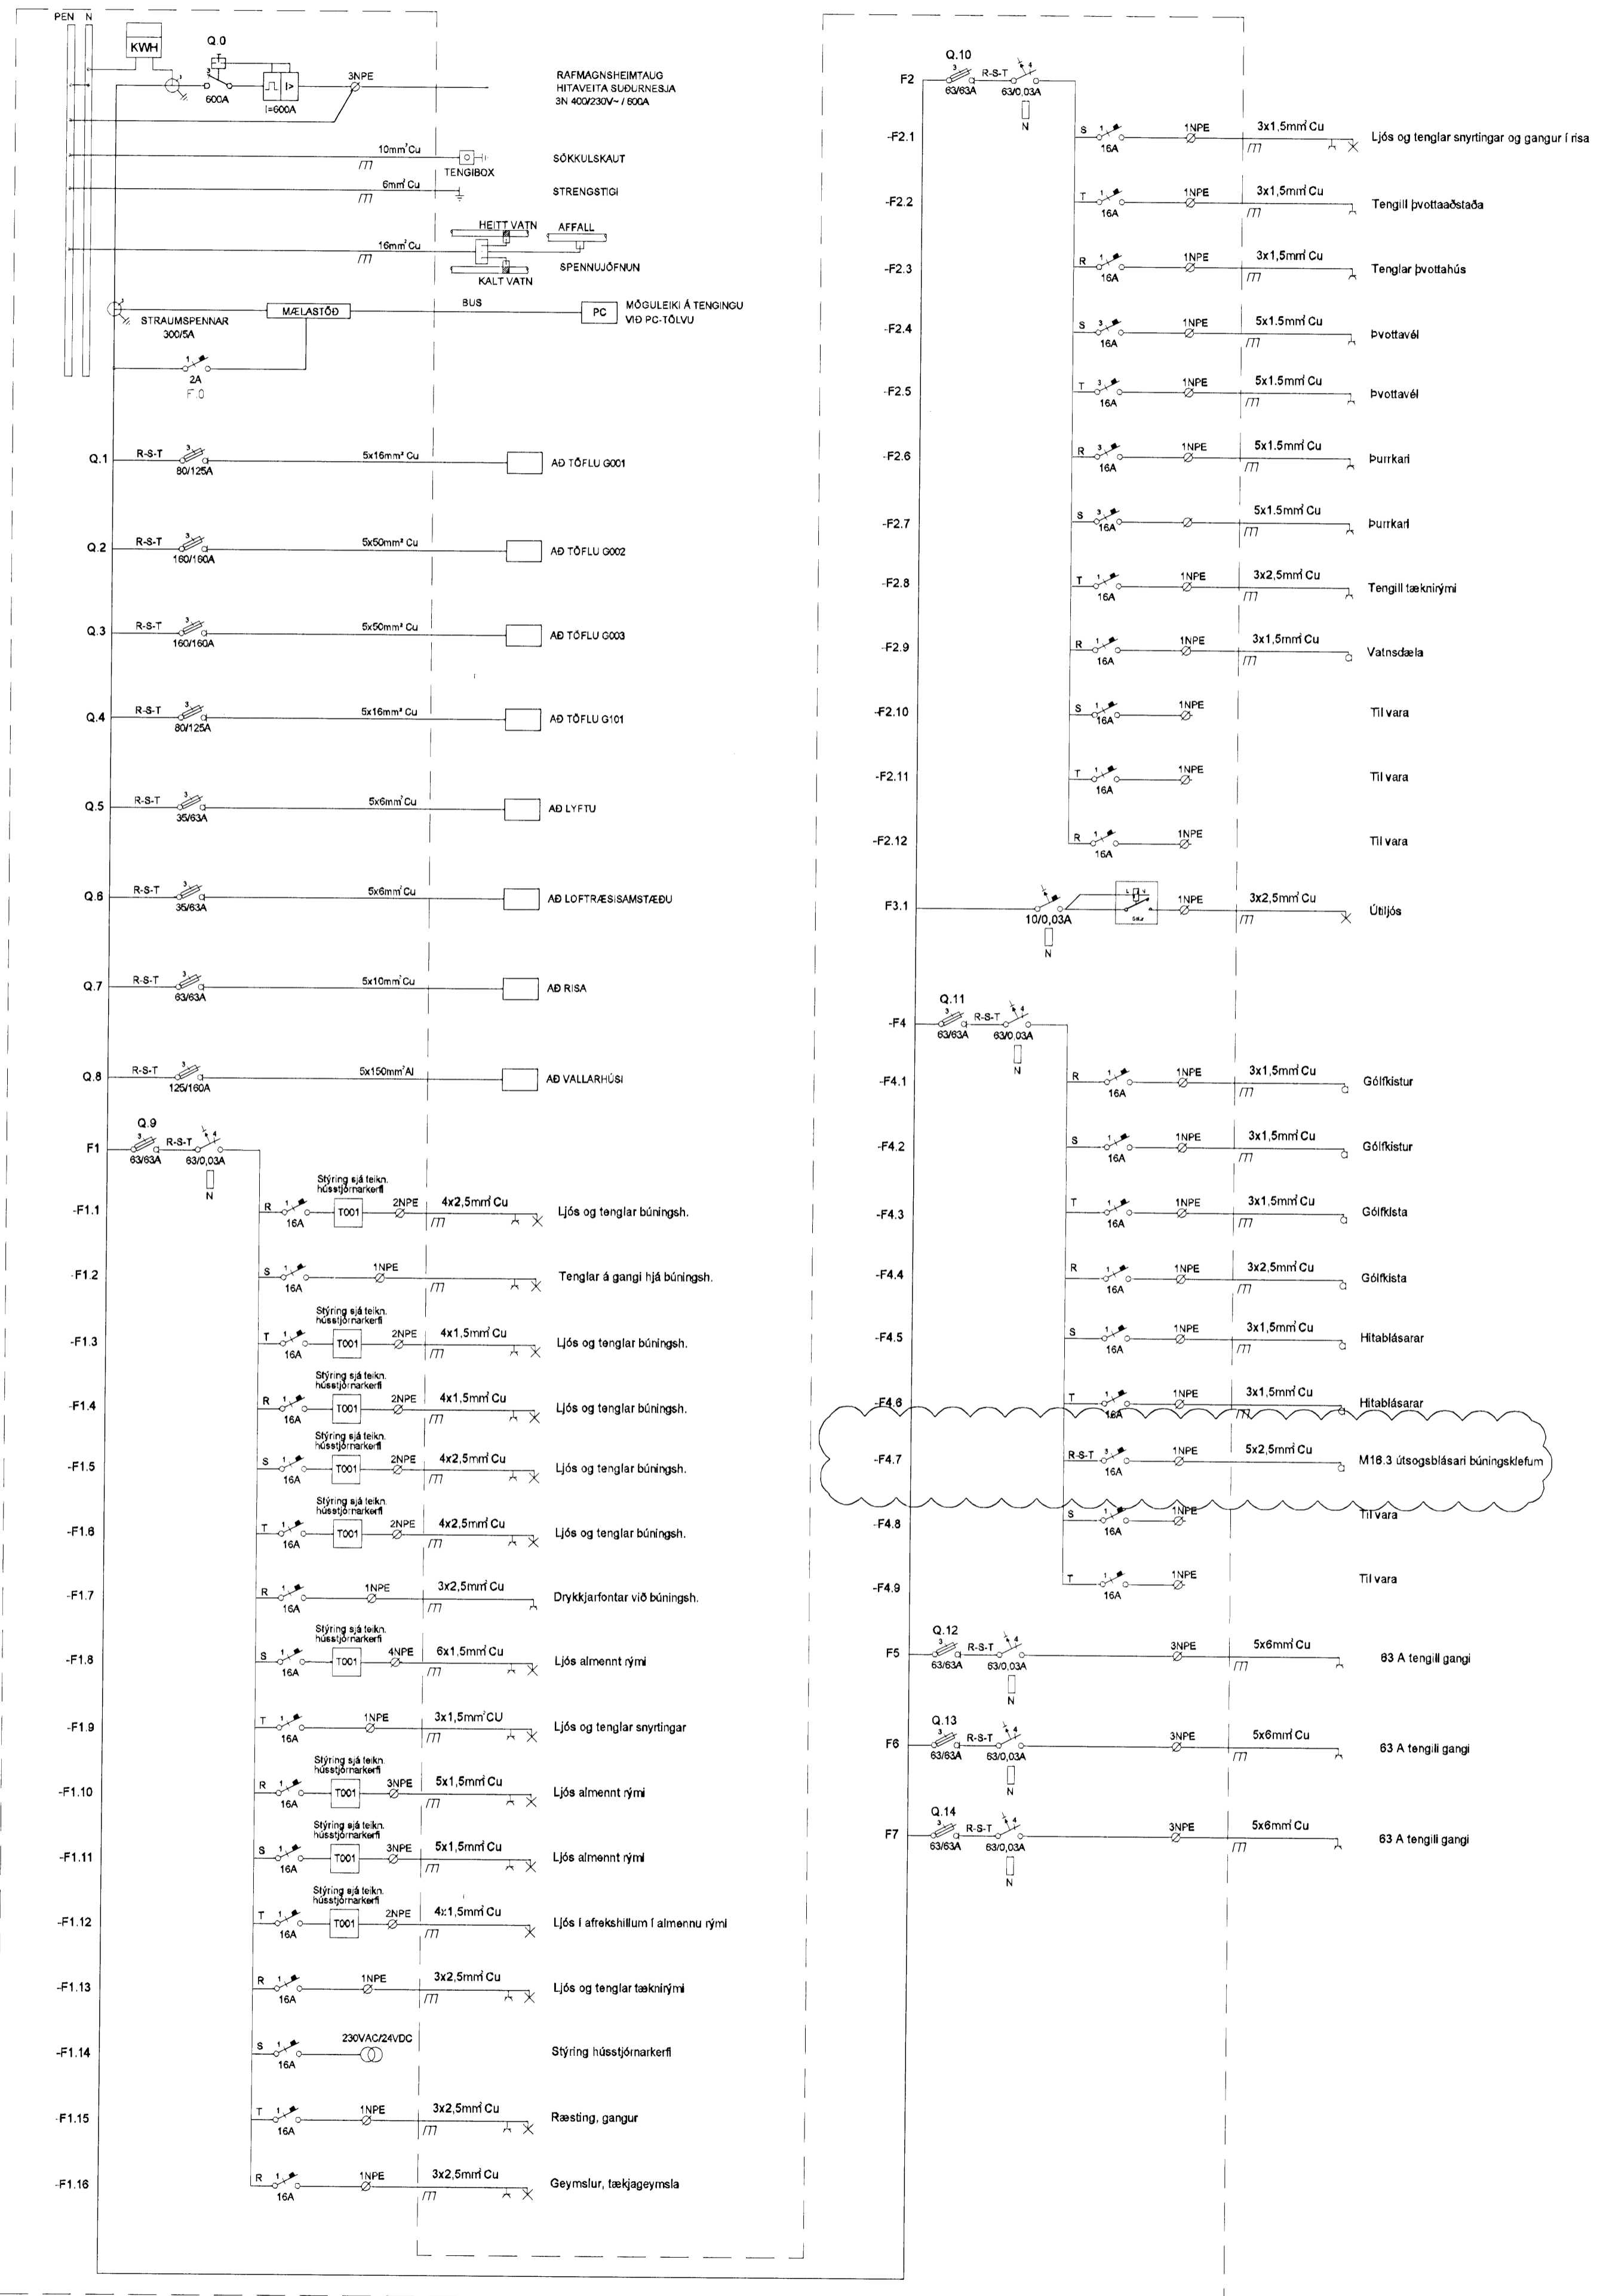

KAPLAKRIKI  
Kt. 110457-2789

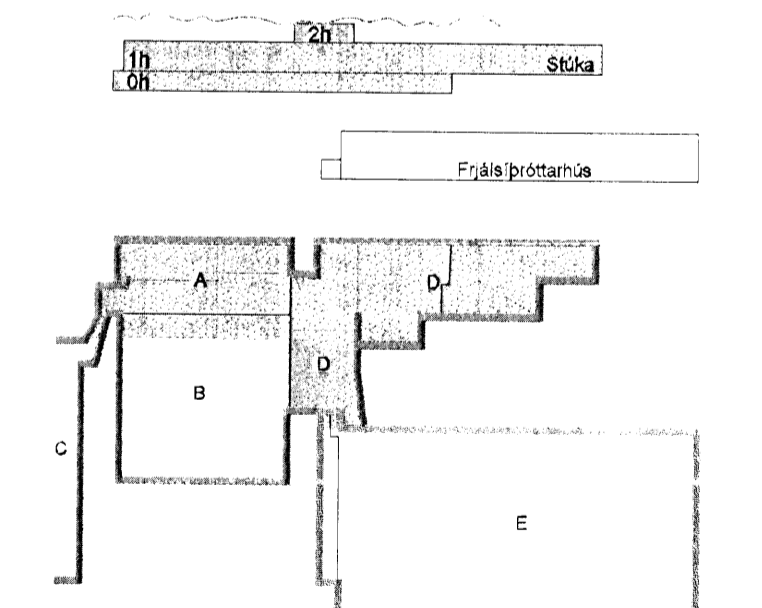

F	06.10.08	Loftæringu bætt við	SF/ÖG
E	29.08.08	Breyting á ströngstærðum	SF/ÖG
D	29.07.08	Ymsar breytingar	SF/ÖG
C	25.02.08	Nýjar greinar	BSG/ÖG
B	23.01.08	Kvfi að Vallarhúsi	SF/ÖG
A	12.11.07	Tenging á dælu	RVK/RVK
Útg.	Dags.	Skýring	Hannað/Yfirfarið



VERKFRÆÐISTOFA

BÆJARHRAUN 20 · 220 HAFNARFJÖRÐUR · KENNIT. 170798-2899  
vsb@vsb.is · Sími 585 8600 · Fax 585 8610 · www.vsb.is

Ártn sérhönnuðar	Örn Guðmundsson Kt: 220961 2739
Verkefni	KAPLAKRIKI HAFNARFIRÐI
Verkefni	Rafkerfi Eimlínuneyndir slökubygging Eimlínuneynd T001
Hannað	RVK/RVK
Teiknað	RVK
Yfirfarið	RVK
Kvarði	RVK
Síða	/ A1
Dags.	30.04.2007
Verkefni	06811
Teikning	A R601
Útgáfa	F