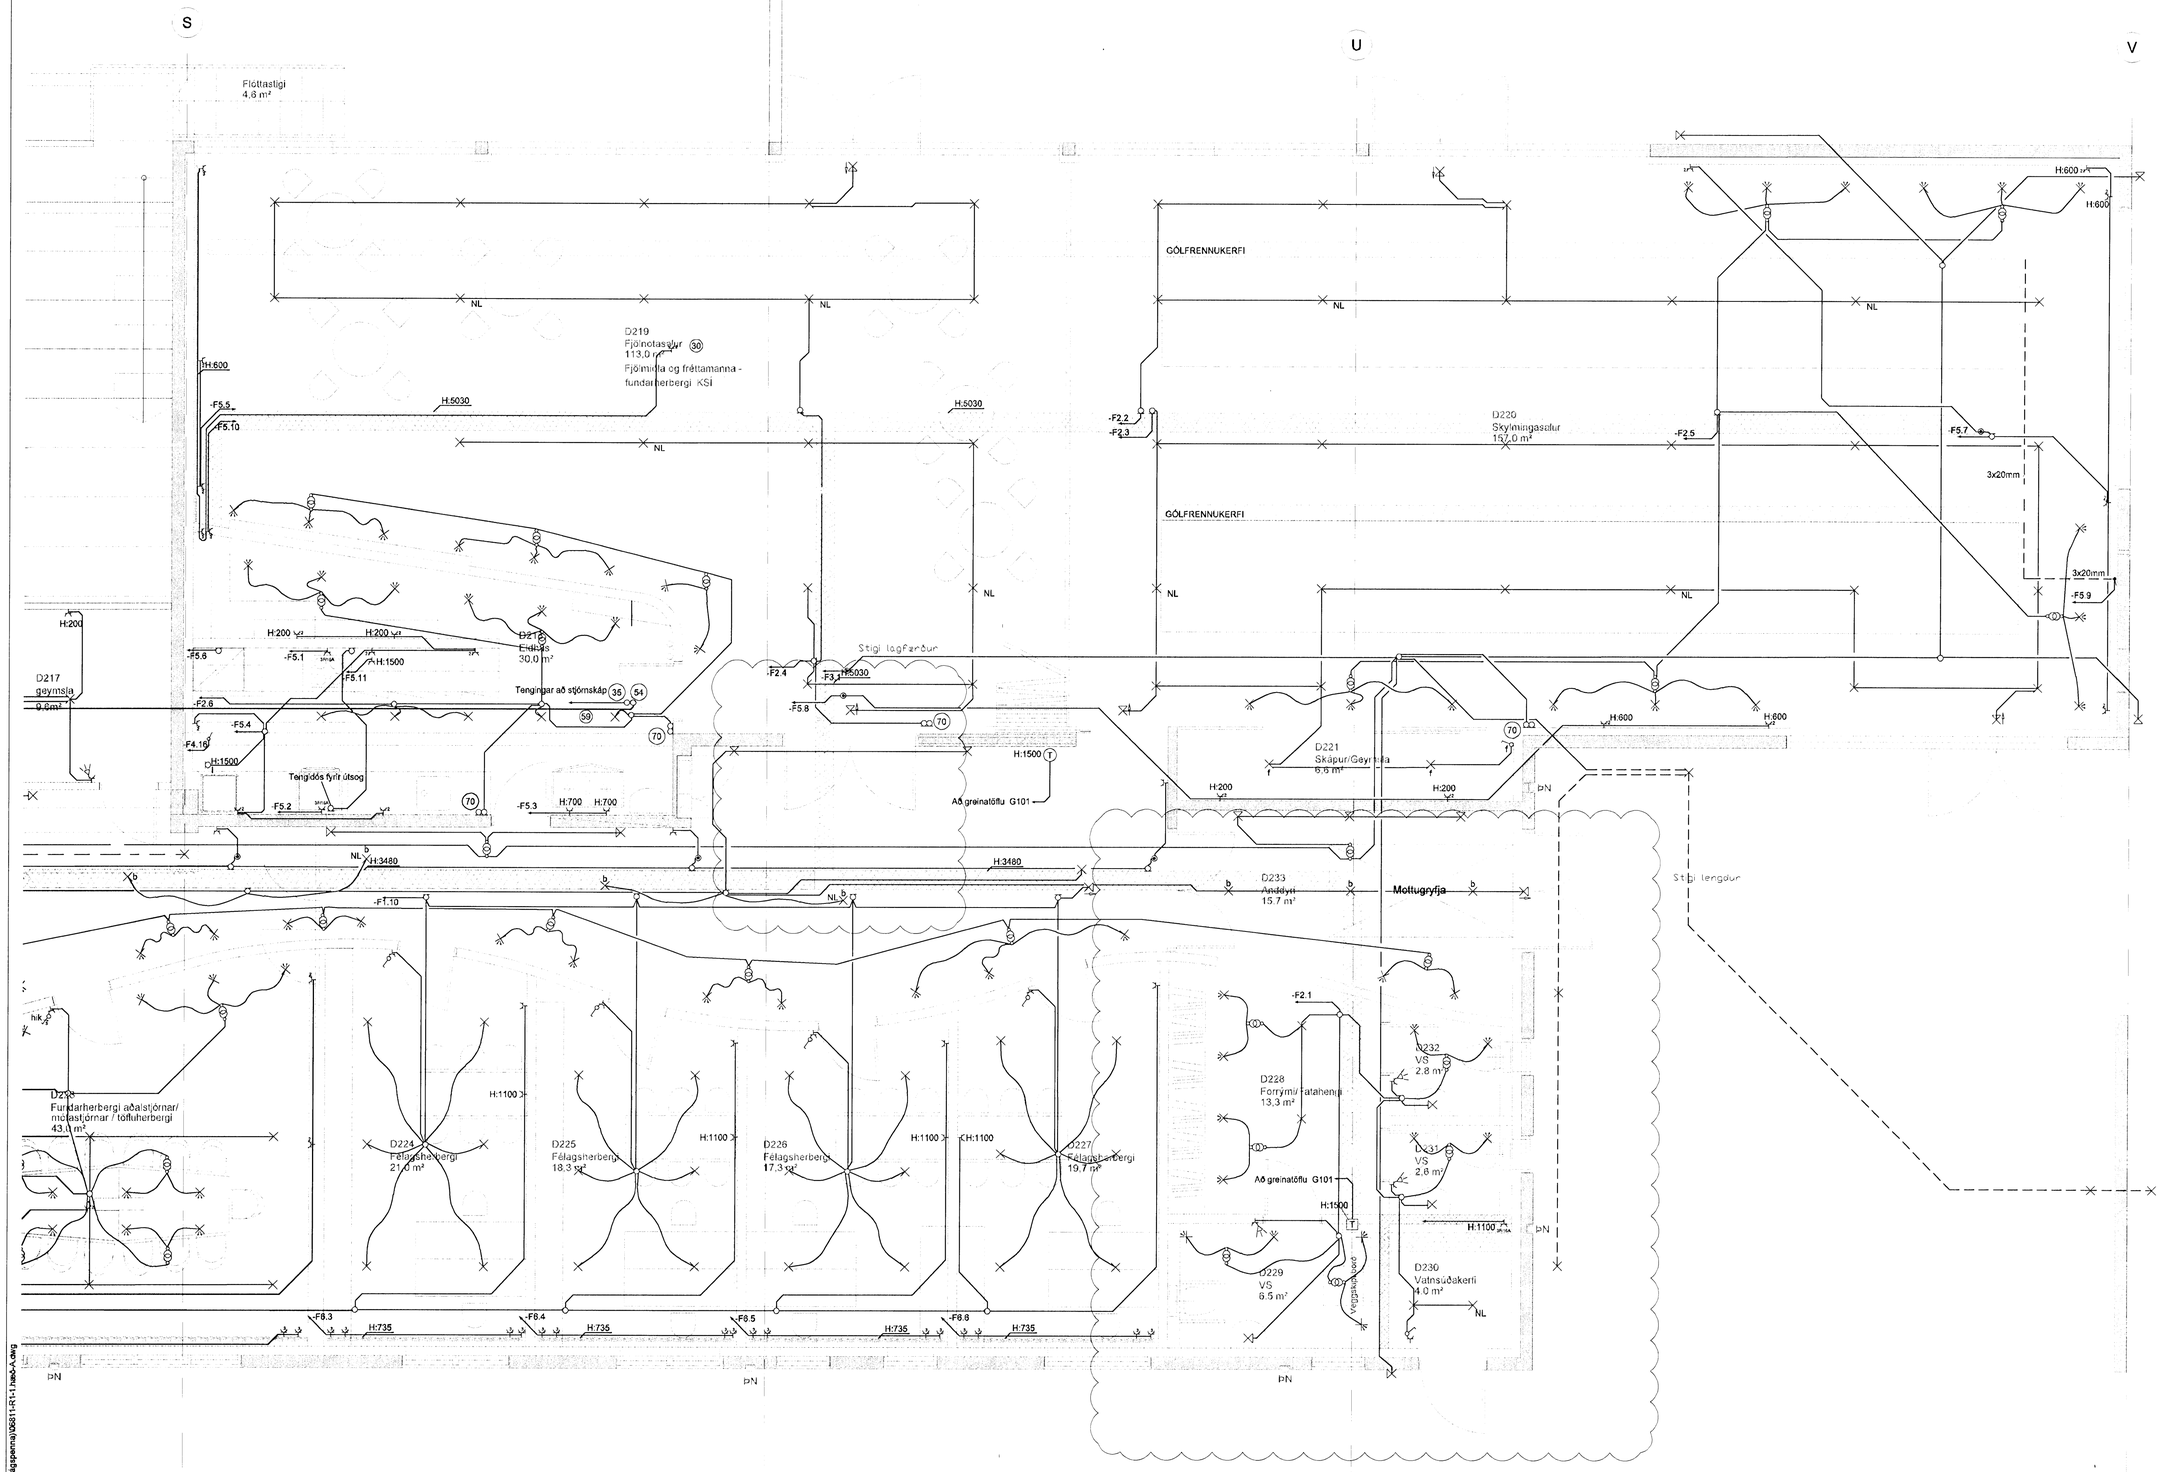

Kt. 110457-2789

KAPLAKRIKI

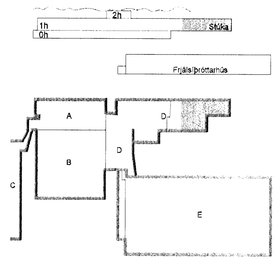

B	06.10.08	Breyting á stigum	SF/ÖG
A	27.11.07	Verkteikning	RVK/HJ
Útg.	Dags.	Skýring	Hannað/Yfirfarið

VSB

VERKFRÆÐISTOFA

BÆJARHRAUN 20 · 220 HAFNARFJÖRÐUR · KENNIT. 710796-2899
vsb@vsb.is · Sími 585 8600 · Fax 585 8610 · www.vsb.is

Áritun sérhönnuðar
Öm Guðmundsson Kt: 220961-2739

Verkheiti
KAPLAKRIKI
HAFNARFIRÐI

Verkhluti
Rafkerfi
Lágspenna 1.hæð
Grunnmynd

Hannað	Teiknað	Yfirfarið	Kvarði	Síða
RVK/HJ	RVK/HJ	BSG	1:50 / A1	-

Dags.	Verkefni	Teikning	Útgáfa
30.04.2007	06811	A R114	B

V:\2006\06811\06811-Kaplakriki-FH\Sheets\Ra\R1(Lágspenna)\06811-R1-1.hæð-A.dwg