



Flóttastigi
5,0 m²

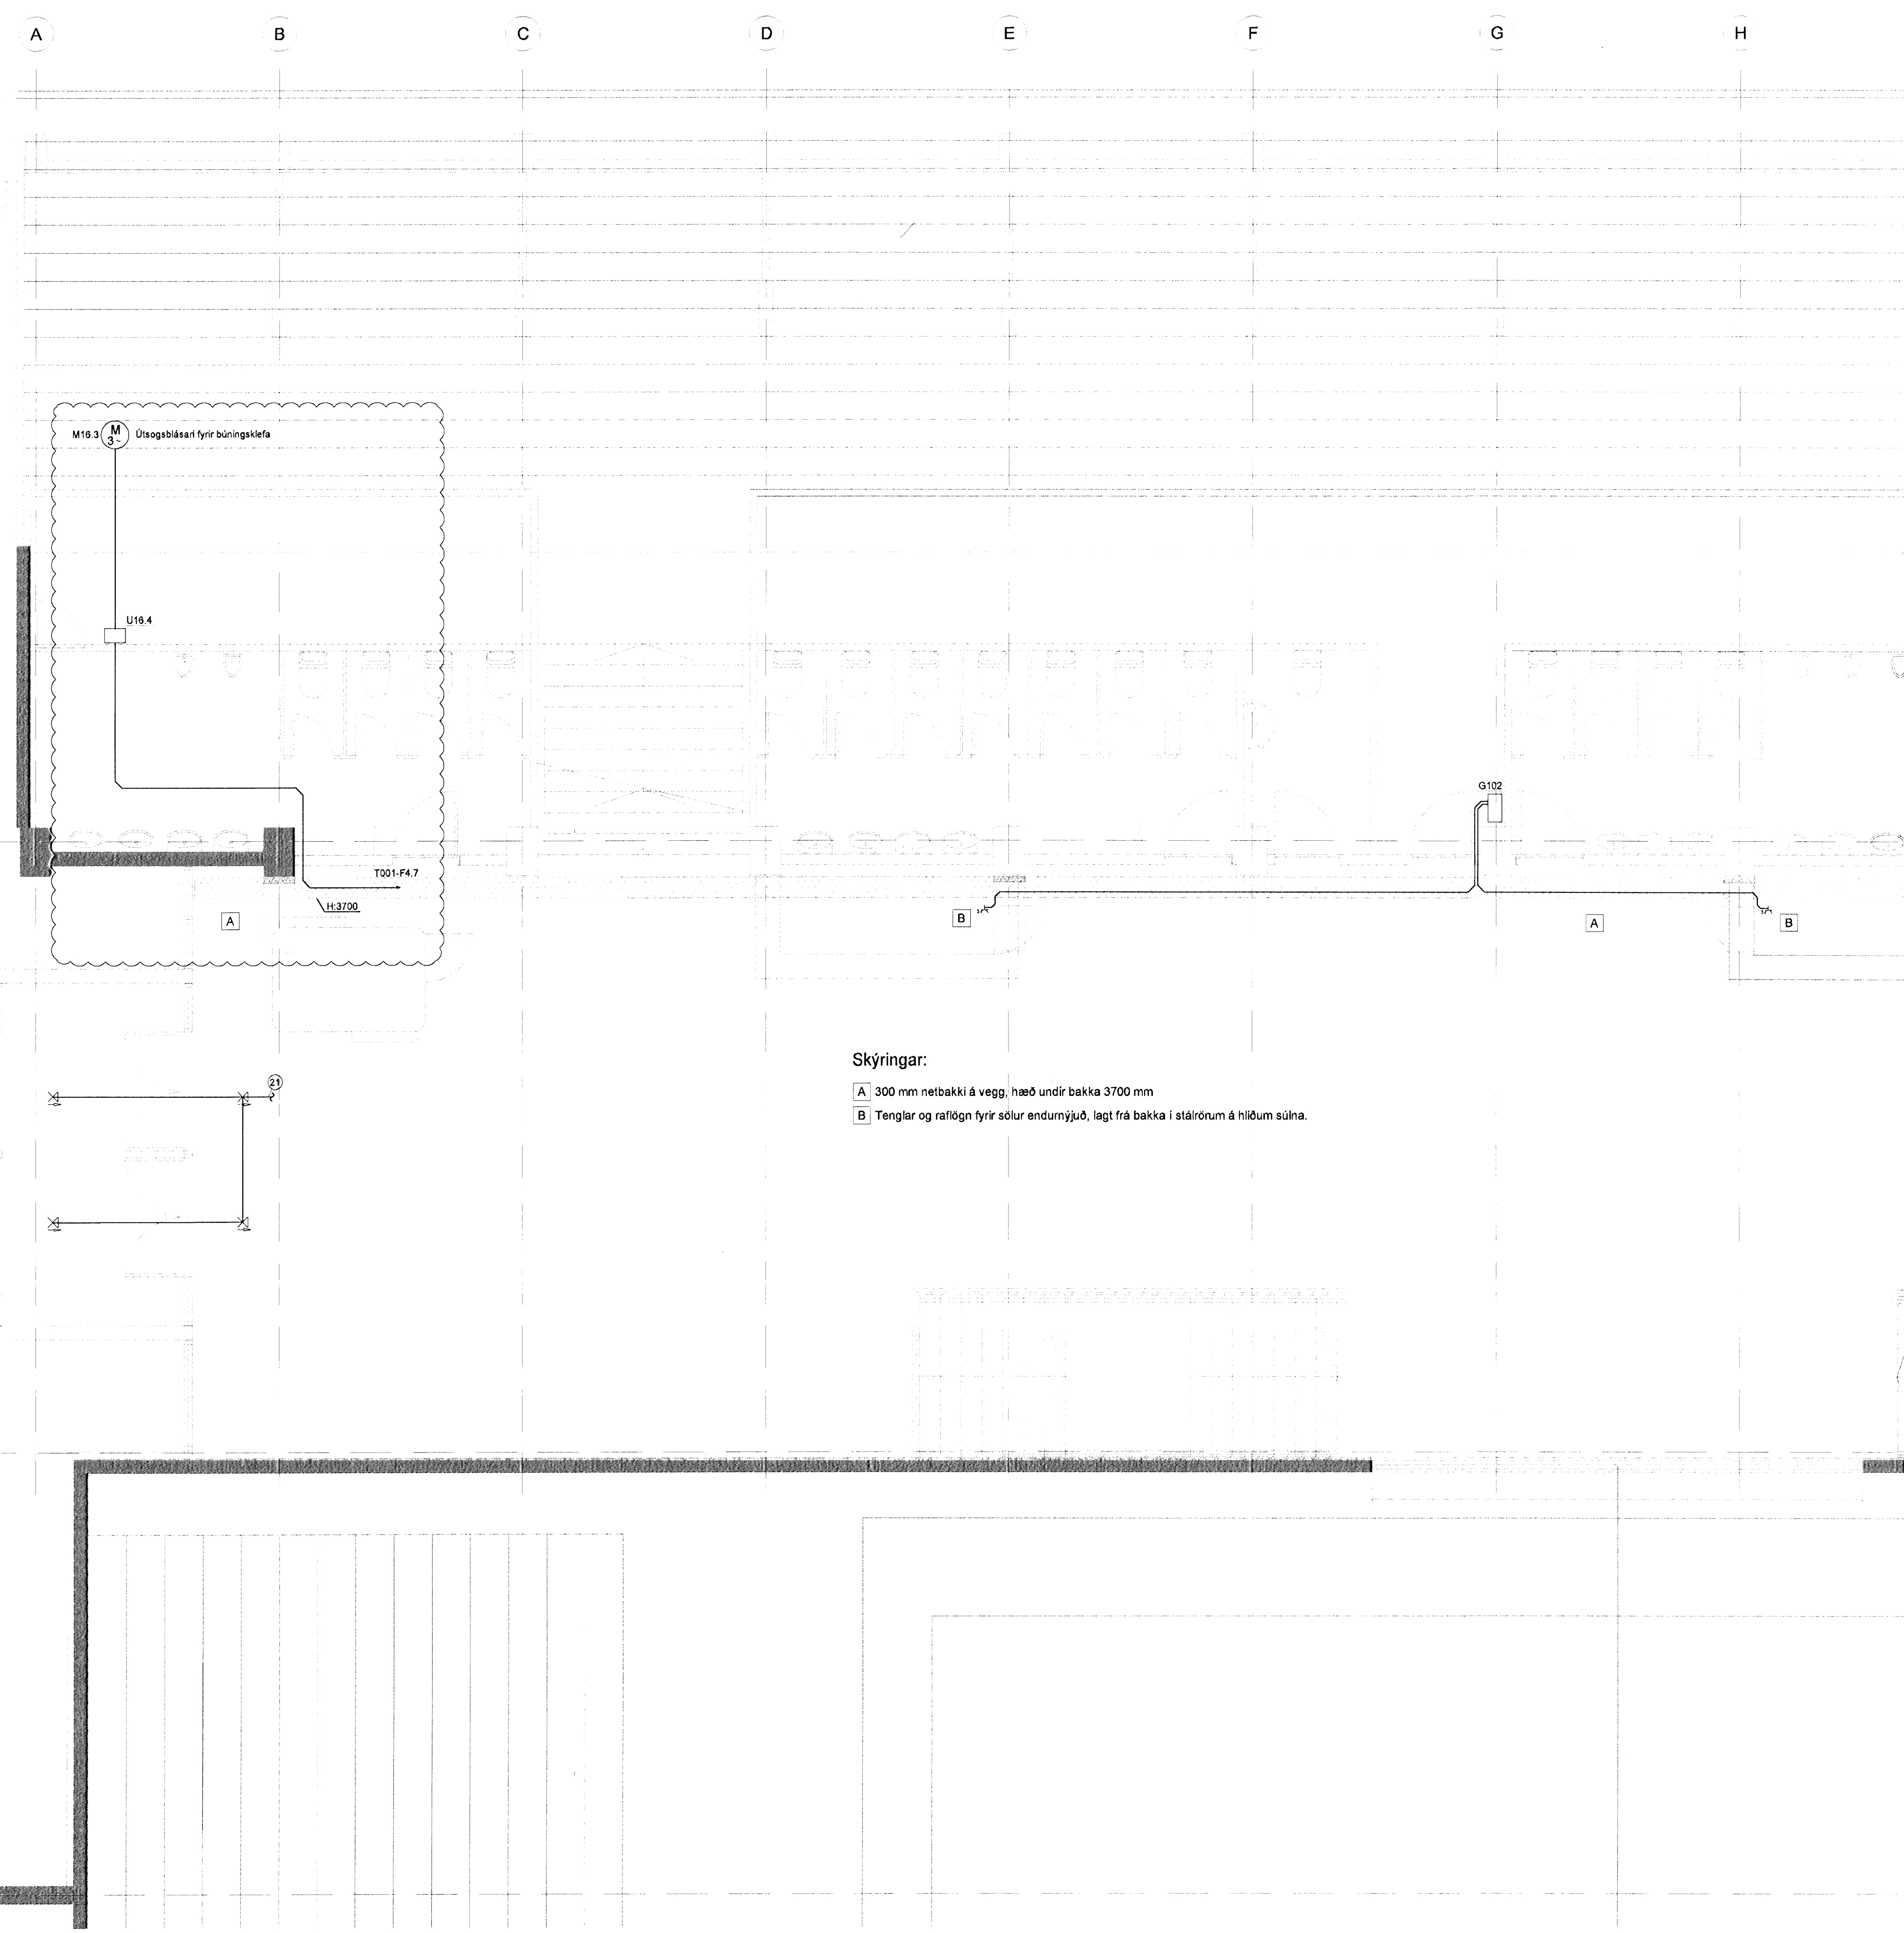

Skýringar:

- A 300 mm netbakkir á vegg, hæð undir bakka 3700 mm
- B Tenglar og rafloagn fyrir sólar endurnýjuð, lagt frá bakka í stálrorum á hlöðum súlna.

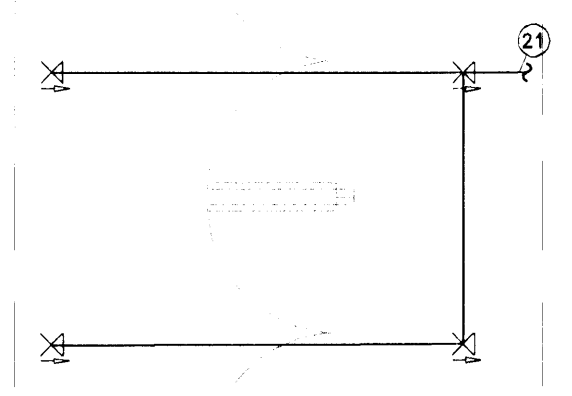


[Signature]
Kt. 110457-2789

KAPLAKRIKI

1m 2m Staka
Fjalsbröttarnis

C	06.10.08	Löftræsingur bætt við	SF/OG
B	11.06.08	Bætt við stígum	SF/BSG
A	27.11.07	Verkefning	RVK/HJ
Útg. Dags.	Skýring		Hannað/Yfirfarð

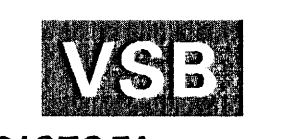

VERKFRÆÐISTOFA

BÆJARHRAUN 20 · 220 HAFNARFJÖRDUR · KENNIT. 710796-2899
vsb@vsb.is · Sími 585 8600 · Fax 585 8610 · www.vsb.is

Aflum sérhöfundar
Örn Guðmundsson Kt. 220961-2739 *[Signature]*
Verkefni:
KAPLAKRIKI
HAFNARFIRÐI

Rafkerfi		Lágspenna 1.hæð		Grunnmynd	
Hannað	Teiknað	Yfirfarð	Kvarði	/ A1	Síða
RVK/HJ	RVK/HJ	BSG	1:50	-	-
Dags	Verkefni	Teikning	Útgáfa		
30.04.2007	06811	A R111	C		

V:\2006\06811\06811-Kaplaenki\FH\Sheets\Raft(Lágspenna)\06811-R111.hwb.dwg

[Handwritten note] 08