



V:\2006\06811\06811-Kaplakriki-FH\Smaspenna\06811-03-rlaplakriki-03.dwg

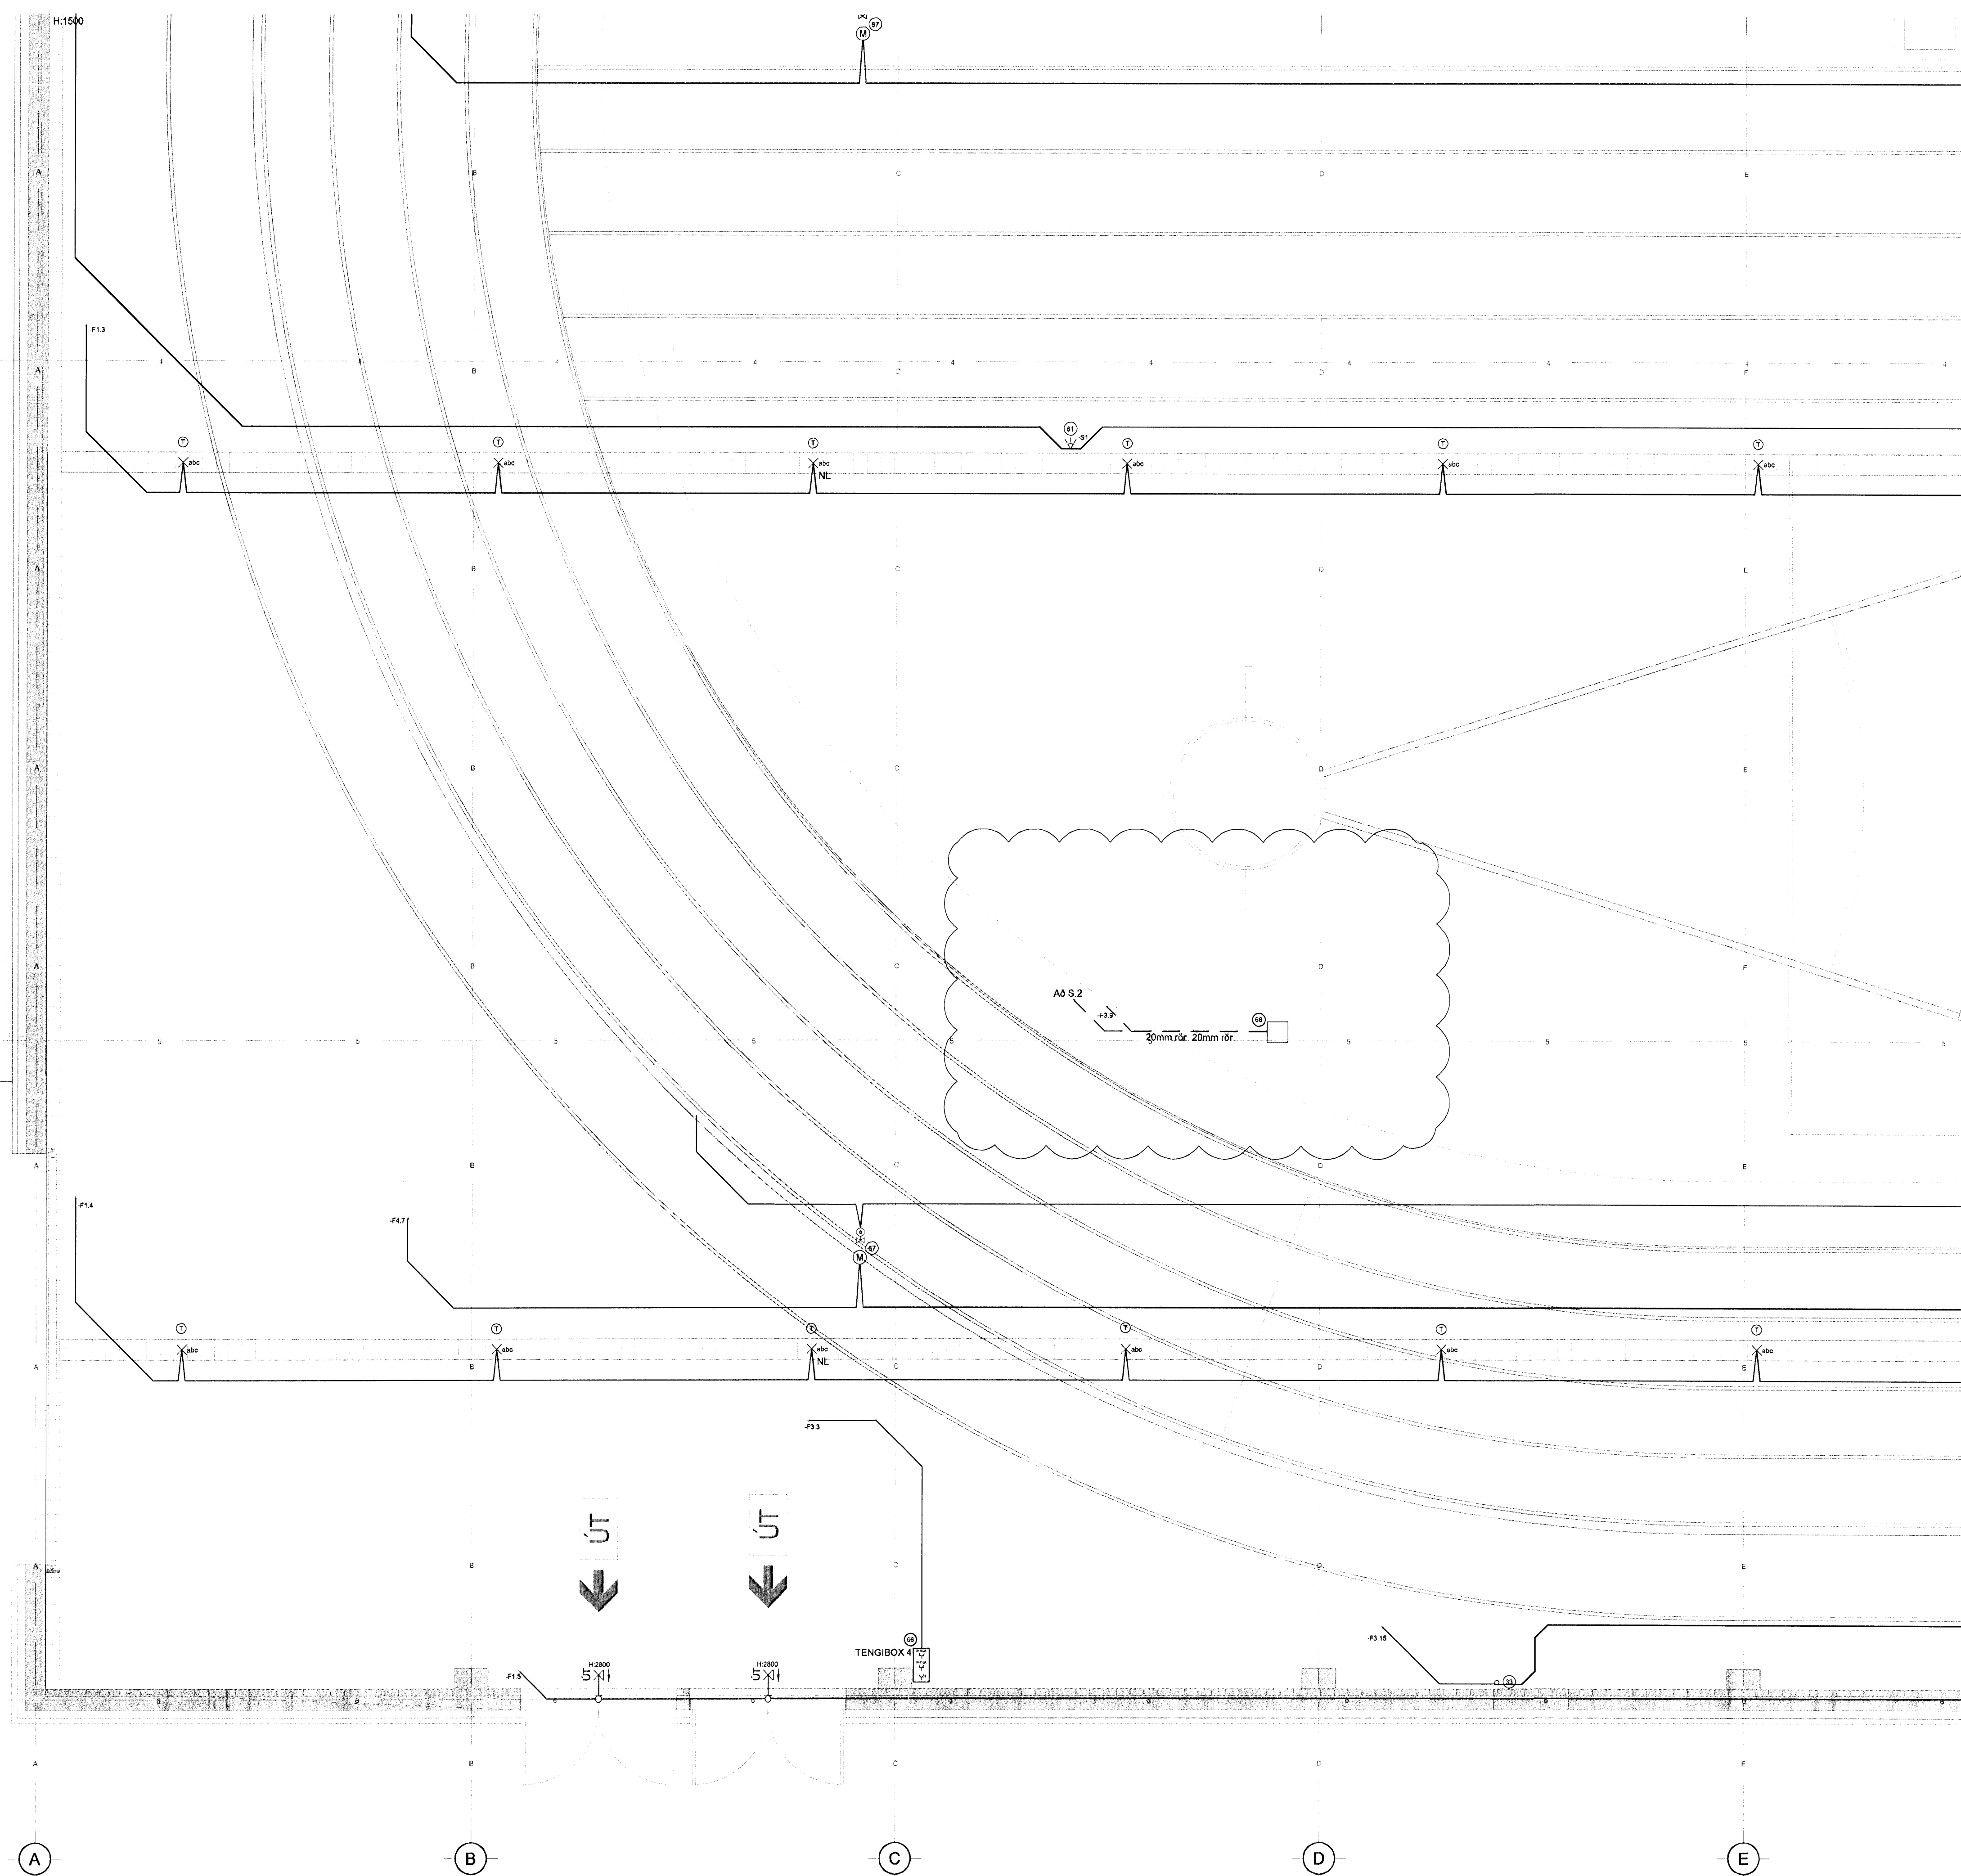

BATTERIÐ
0604
18.03.08
SAMP:
G. SUND

KAPLAKRIKI

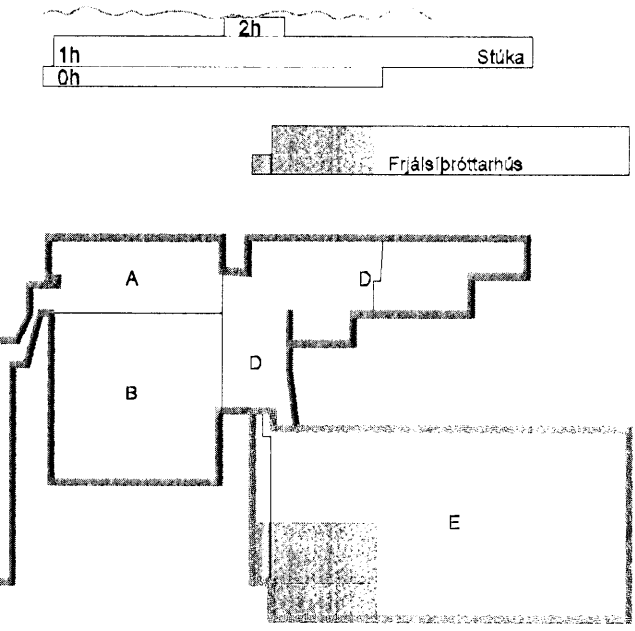

A 17.09.08 Gölfóts ferð til SFIÖG
Útg. Dags. Skýring. Hannasýrfrifarð



VERKFRÆÐISTOFA

BÆJARHRAUN 20 · 220 HAFNARFJÖRÐUR · KENNIT. 710796-2999
vab@vab.is · Sími 585 8600 · Fax 585 8610 · www.vab.is

Árftun sérhæfnun
Óm Guðmundsson Kt: 220981 2739
Verkefni
KAPLAKRIKI
HAFNARFIRÐI

Verkefni		Rafkerfi			
Hinnun		Smaspenna fjálsiþróttahús			
Grunnmynd					
Hinnun	Teiknað	Virftun	Kvarði	Síða	
RVKHJ	RVKHJ	ÖG	1:50	/ A1	
Dags	Verkefni	Teikning	Útgáfa		
18.03.2008	06811	A	A		