



Sampykkt þann
 01.06.2008
 Byggingerfulltrúinn í Hafnarfirði
 F.h. Hrörfur S. Gumlaugsson

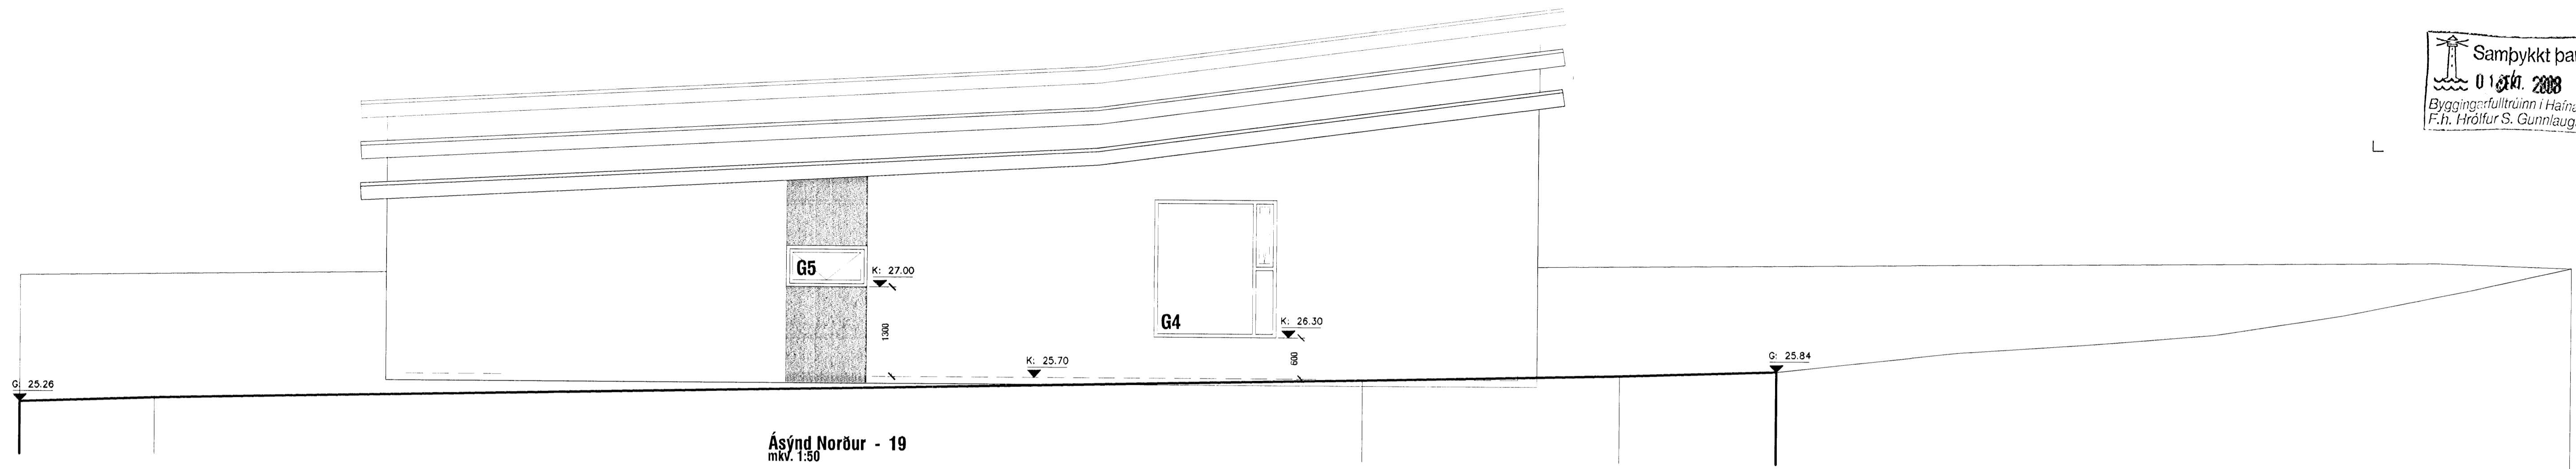


Ásýnd Norður - 19
 mkv. 1:50

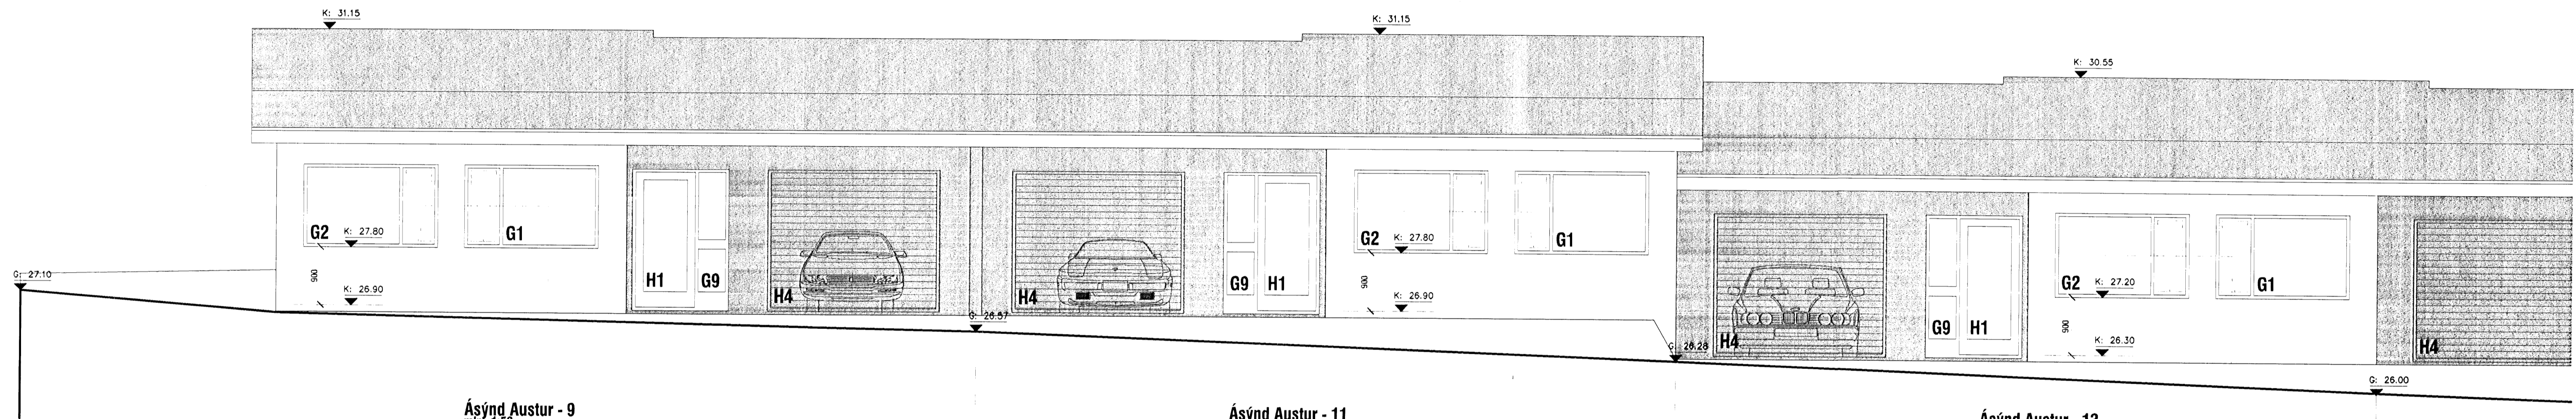

Ásýnd Austur - 9
 mkv. 1:50

Ásýnd Austur - 11
 mkv. 1:50

Ásýnd Austur - 13
 mkv. 1:50

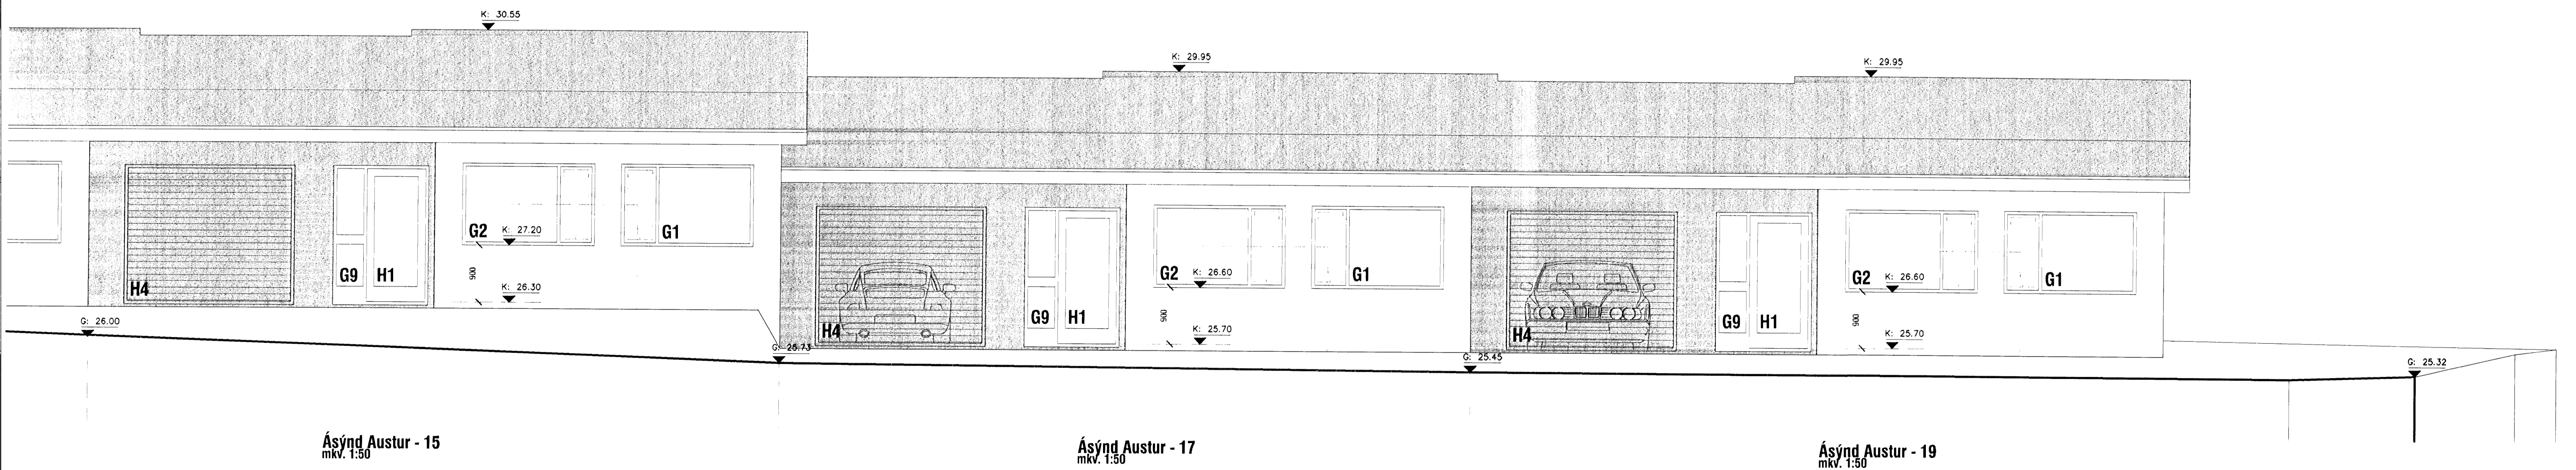

Ásýnd Austur - 15
 mkv. 1:50

Ásýnd Austur - 17
 mkv. 1:50

Ásýnd Austur - 19
 mkv. 1:50

B - 25.09.2008 - breytingar á gluggum - þakhalli úr 9° í 8° - þakgluggar teknir út

<p>Jaok! VERKSTÆÐI ARKITEKTA</p>	HNOÐRAVELLIR 9-19 - Hafnarfjörður - raðhús Ásýndir Austur og Norður			0701 304
	VERKSTÆÐI ARKITEKTA ehf. - Gunnarsund 5 220 HJ. - sími: 565 9779 - email: aok@jok.is KARI EIRIKSSON arkitekti FAI - kc 070365-4059	VERKEIKNING mkv. 1:50	Þannsóð KE Teknað KE	Daga: 16.júní 2007 Prentað: 25.09.2008