


- SKÝRINGAR:**
- Steypur 180 mm útvæggur, einangraður með 100 mm polystyren einangrun og hefðbundinni 20mm málhóðun.
 - Steypur 150 mm innvæggur
 - Hefðbundinn innvæggur t.d. 70 mm grind c/c 600 mm, klædd 2x13 mm gífsi eða 1x16 mm spónaplötum/einangrun.
 - Létur veggur sem verður fyrir vatnsráun. Klæddur rakavörðu gífsi.

ATH
 ALLAR MÁLSEKJNINGAR GILSAR OG

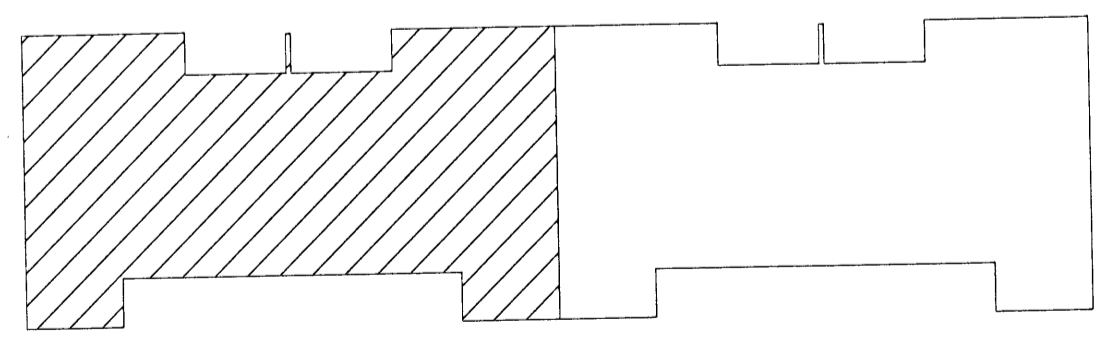

LYKILMYND

A - 13.11.2008 - Breyting - Steyptu skyggni breytt í létt.

VEKTOR - hönnun og ráðgjöf - Akralind 6, 201 Kópavogi.		Jón Hrafn Hlökkvasson Byggingafróðgættur Sími: 554-6650 Fax: 554-6669	
Tekni nr. _____ Samþykkt _____		KVISTAVELLIR 26-32 SÉRTEIKNINGAR GRUNNMYND 2.HÆÐ	
Tekni nr. _____ Samþykkt _____		Hinnar _____ Dags _____	
Dagssetning _____ 06.07.2007		Verki nr. _____ A-07-01-03	
Mærivardi _____ 1:50		Tekni nr. _____ S-003	