


Samþykkt þann
16 APR 2008
Byggingarfulltrúinn í Hafnarfirði
F.h. Höfrólur S. Gunnlaugsson

Samþykkt þann
27-MARS-2008
Byggingarfulltrúinn í Hafnarfirði
F.h. Höfrólur S. Gunnlaugsson

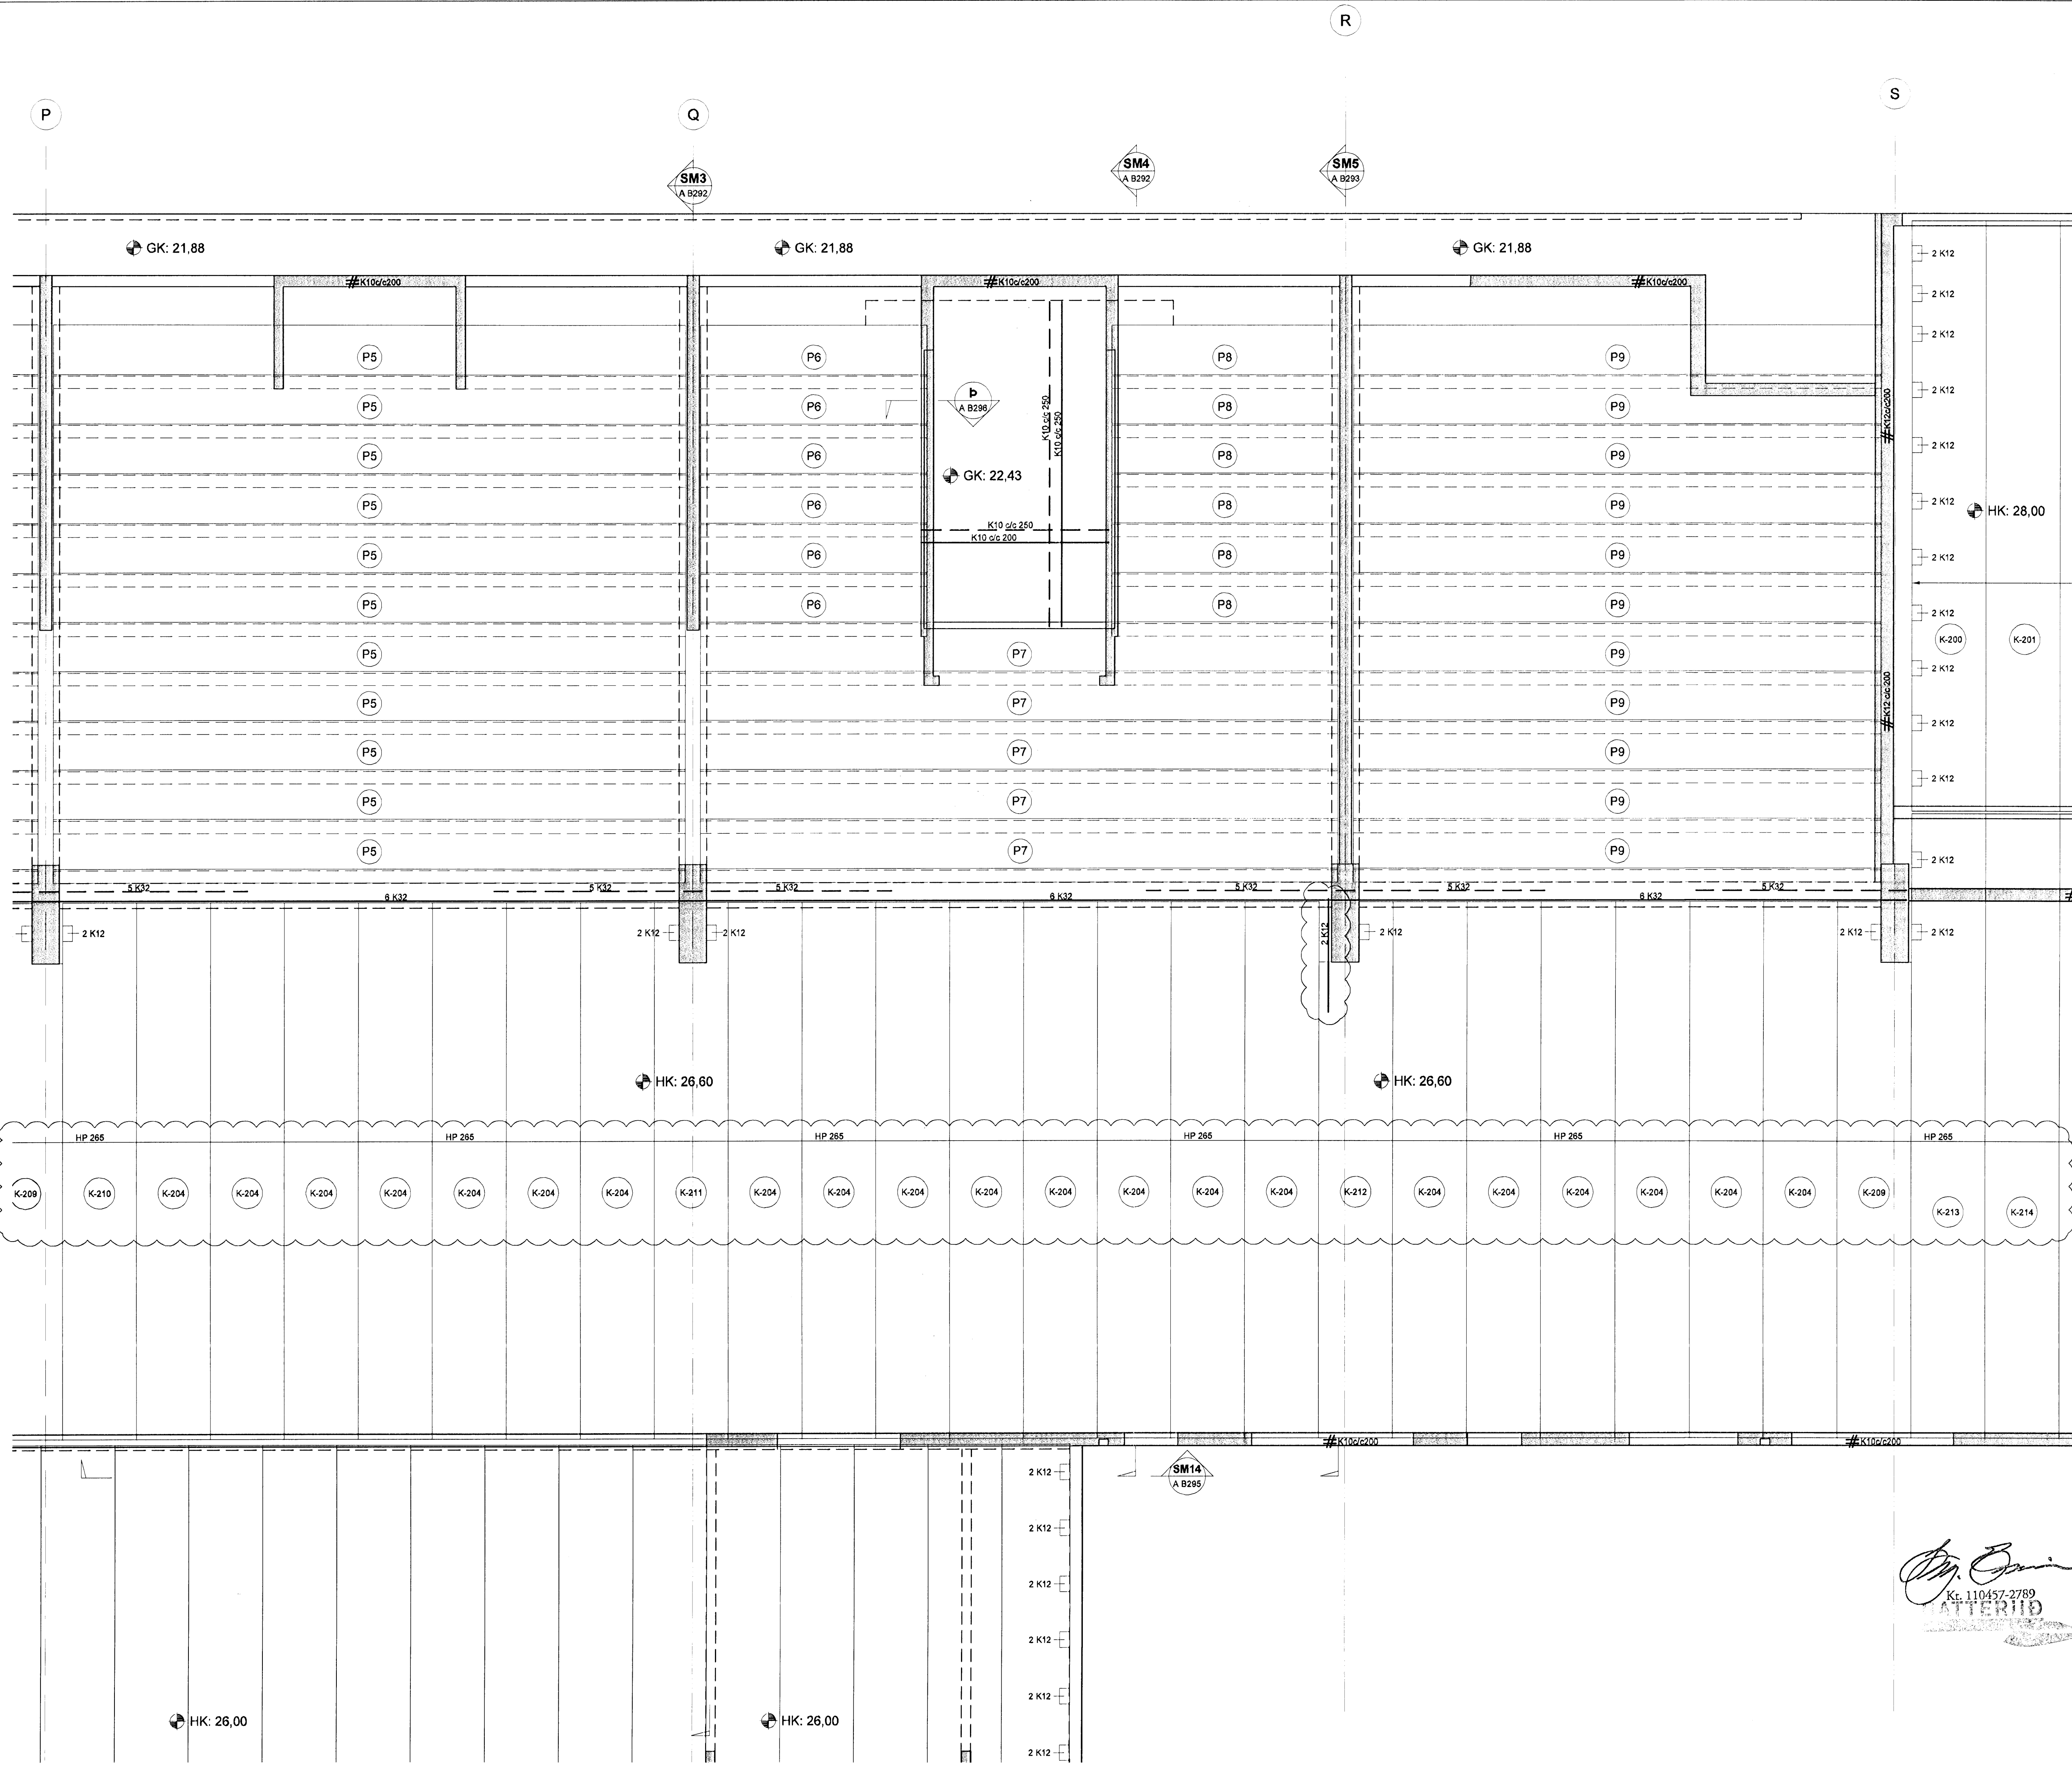

SKÝRINGAR

PUNKTALINA TÁKNAR VEGGI / BITA FYRIR OFAN PLÖTU.

BENDING:

ALLIR STEYPTIR ÚTVEGGIR MEÐ TVÓFALDRI BENDINGU K10/c200 Í BÁÐAR ÁTTIR. #
 ALLIR STEYPTIR INNVEGGIR MEÐ TVÓFALDRI BENDINGU K10/c200 Í BÁÐAR ÁTTIR. #
 ALLIR STEYPTIR INNVEGGIR MEÐ TVÓFALDRI BENDINGU K12/c200 Í BÁÐAR ÁTTIR. #
 ALMENNT SKULU TENGIJÁRN UPP Í VEGGI STANDA MINNST 500mm UPP FYRIR EFRÍ BRÚN PLÖTU.

Í ALLA VEGGENDA OG KRINGUM ÖLL OP KOMI 2 K12 BUNDINN Í LYKKJUR K10/c250 L= Yx500.

NEDANGREIND LÍNA SÝNIR MÖRK EFRIBENDINGU. JÁRN SKAL ALLTAF SKEYTILENGT ÚT FYRIR MÖRK EFRIBENDINGAR.

FORSTEYPTAR EININGAR


ALLAR FORSTEYPTAR EININGAR ERU MÁLSETTAR ÚT FRÁ TEIKNINGUM. VEGNA AÐLÖGUNAR MANNVIRKIS AÐ ELDRI HLUTA GETA ÞESSI MÁL BREYST. ÞAÐ ER DVÍ MIKILVÆGT AÐ ÖLL EININGAMÁL SÉU SANNSREYND Á BYGGINGASTAD AÐUR EN FRAMLÍÐSLA Á EININGUM FER FRAM.

TILVÍSANIR:

ALMENNAR SKÝRINGAR: SJÁ BL.NR.06811-B000.
 MÁLSETNINGAR Á VEGGJUM: TEIKNING ARKITEKTS.
 KÓTAR: TEIKNING ARKITEKTS.
 GÓT Í PLÖTUM OG VEGGJUM: TEIKNING LAGNAHÖNNUÐA.

BROTÞOLSFLOKKUR STEYPU:
SJÁ BL.NR.06811-B000.

KAPLAKRIKI

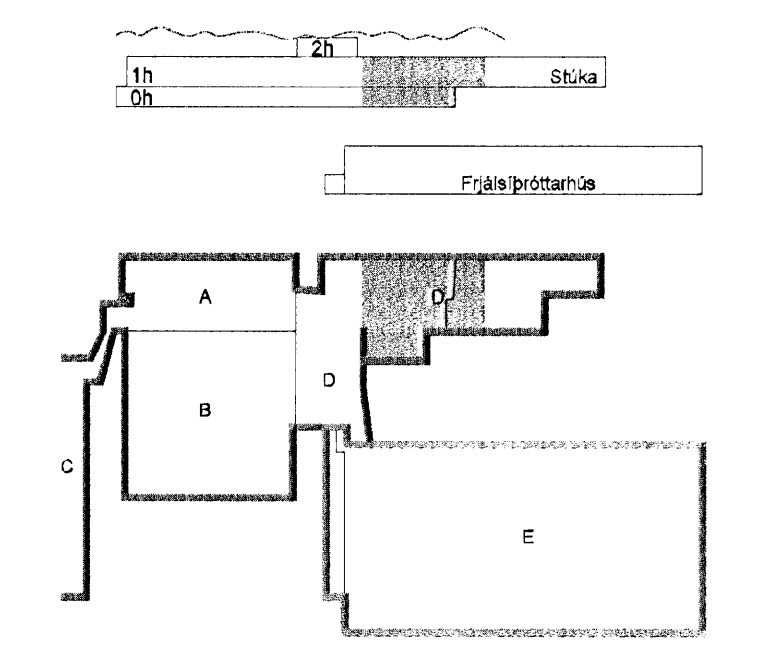

B 12.03.08 Ný númer á hölpitueiningum BIB/BO
 A 23.11.07 Verkteikning BIB/BO
 Útg. Dags. Skýring Hannað/Yfirfand

VERKFRÆÐISTOFA

BÆJARHRAUN 20 · 220 HAFNARFJÖRDUR · KENNIT. 710796-2899
 vsb@vsb.is · Sími 585 8600 · Fax 585 9810 · www.vsb.is

Áritun sérhönnuðar
 Björn Gústafsson Kt.180550-4889

Verkefni
**KAPLAKRIKI
 HAFNARFIRÐI**

Verkhúti
 Burðarvirki
 Veggir og plata yfir 1.hæð
 Grunnmynd

Hannað	Teiknað	Yfirfand	Kvarði	/	Síða
BIB	BIB	BG	1.50	/	A1
Dags.	Verkefni	Teikning	Útgáfa		
30.04.2007	06811	A B213	B		

V:\2006\06811\06811-1\kaplakerki\FH\Sheets\06811-1-ED-Veggir\pplata-1.hva-A.dwg