
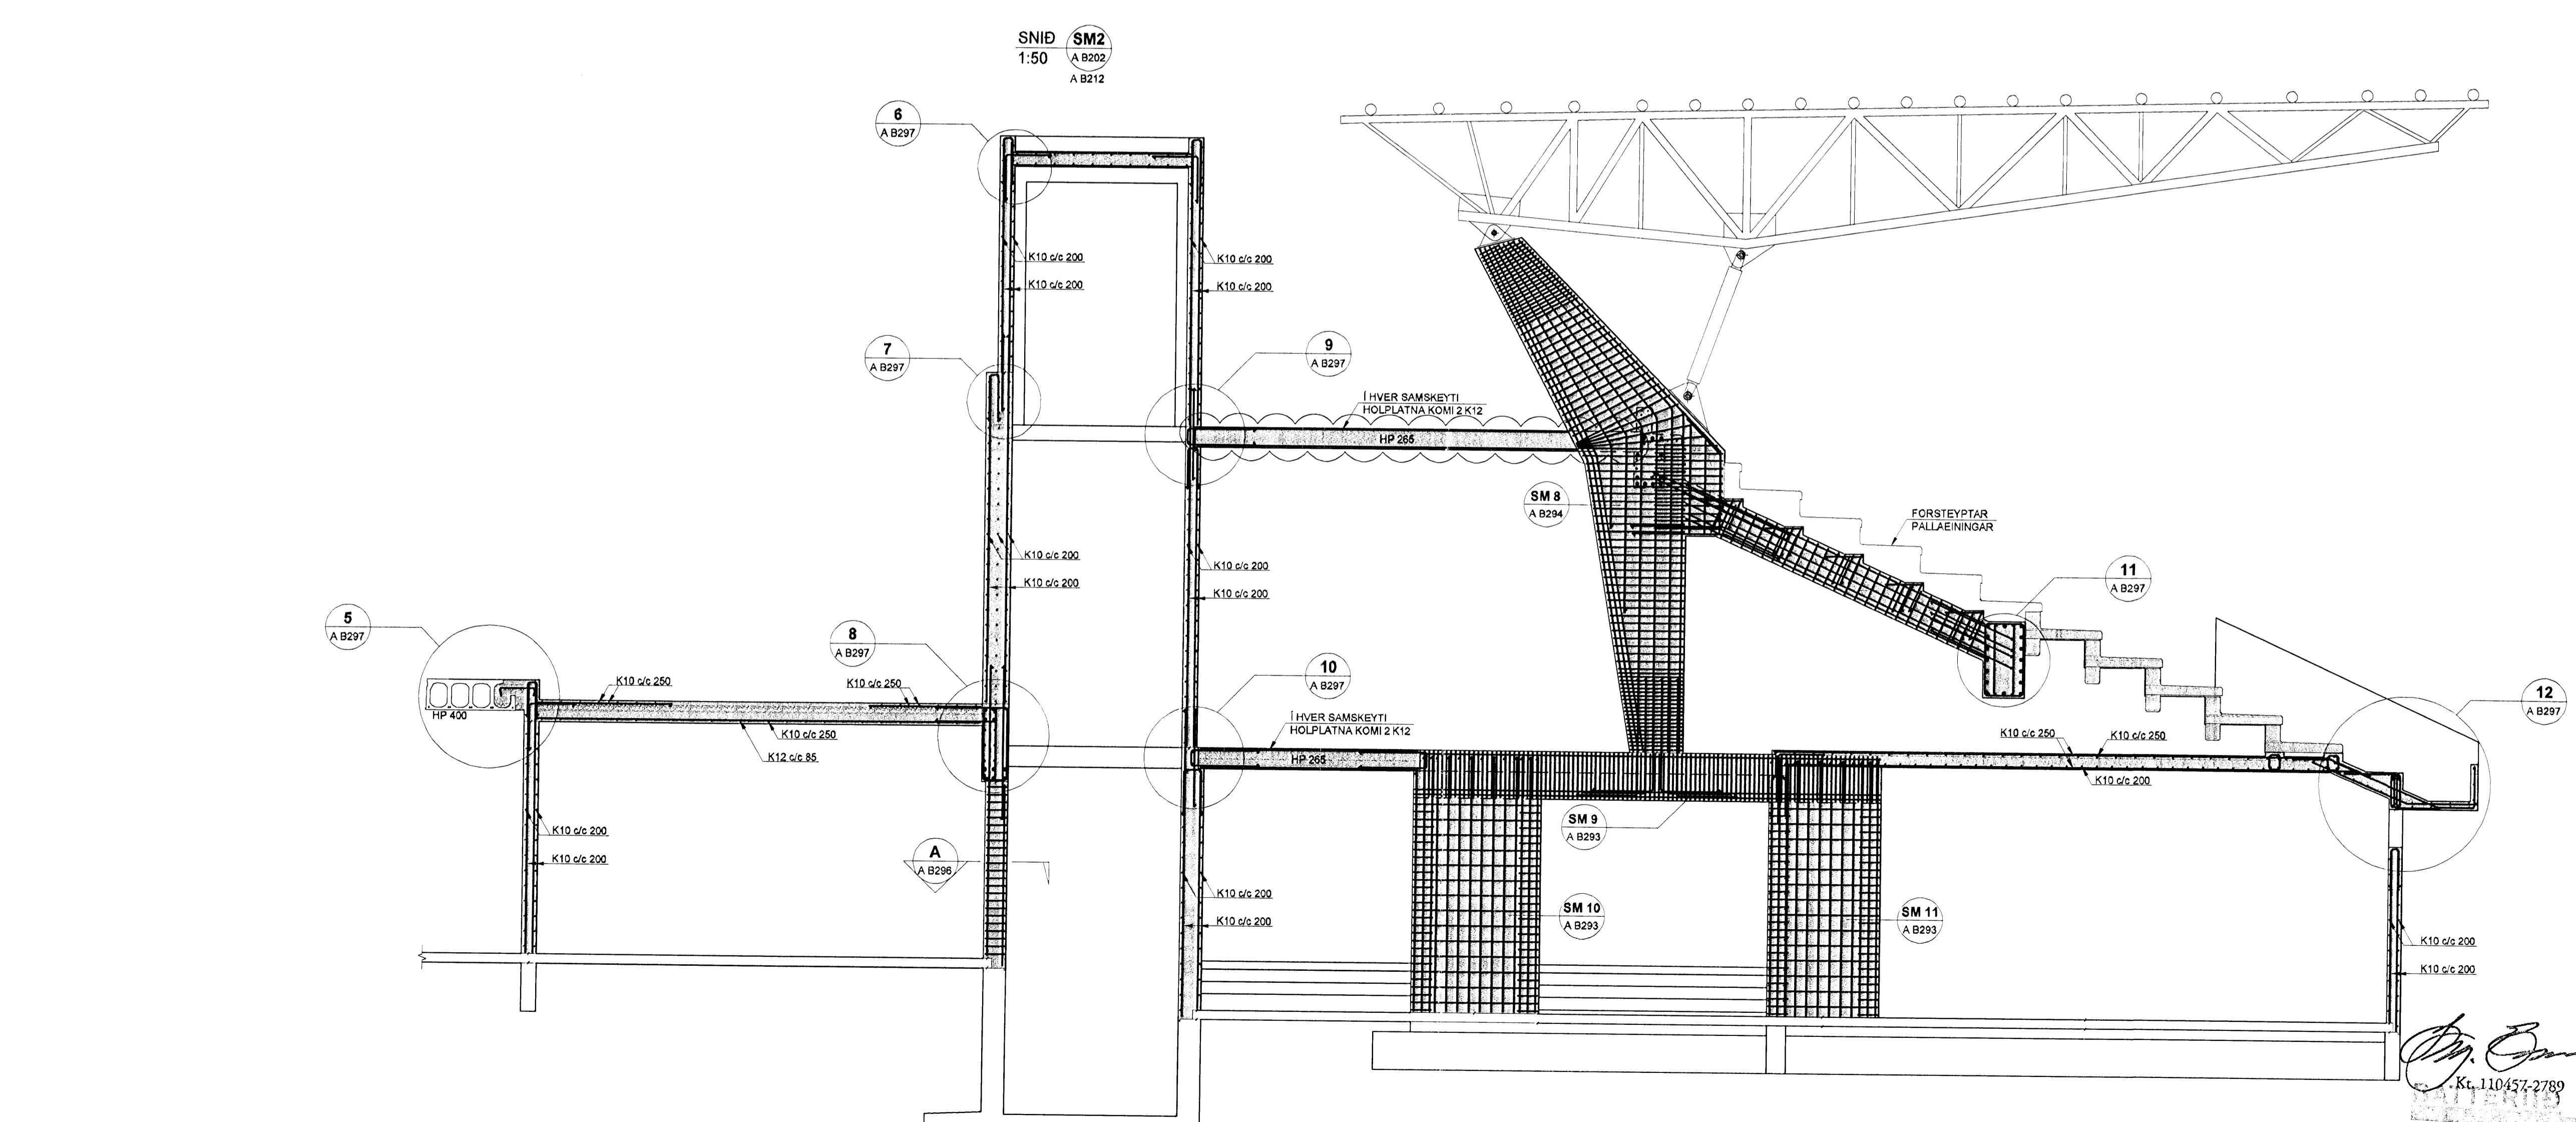


Samþykkt bann
16 APR 2008
Byggingarfulltrúinn í Hafnarfirði
F.h. Hrólfur S. Gunnlaugsson
21 MARS 2008
Byggingarfulltrúinn í Hafnarfirði
F.h. Hrólfur S. Gunnlaugsson

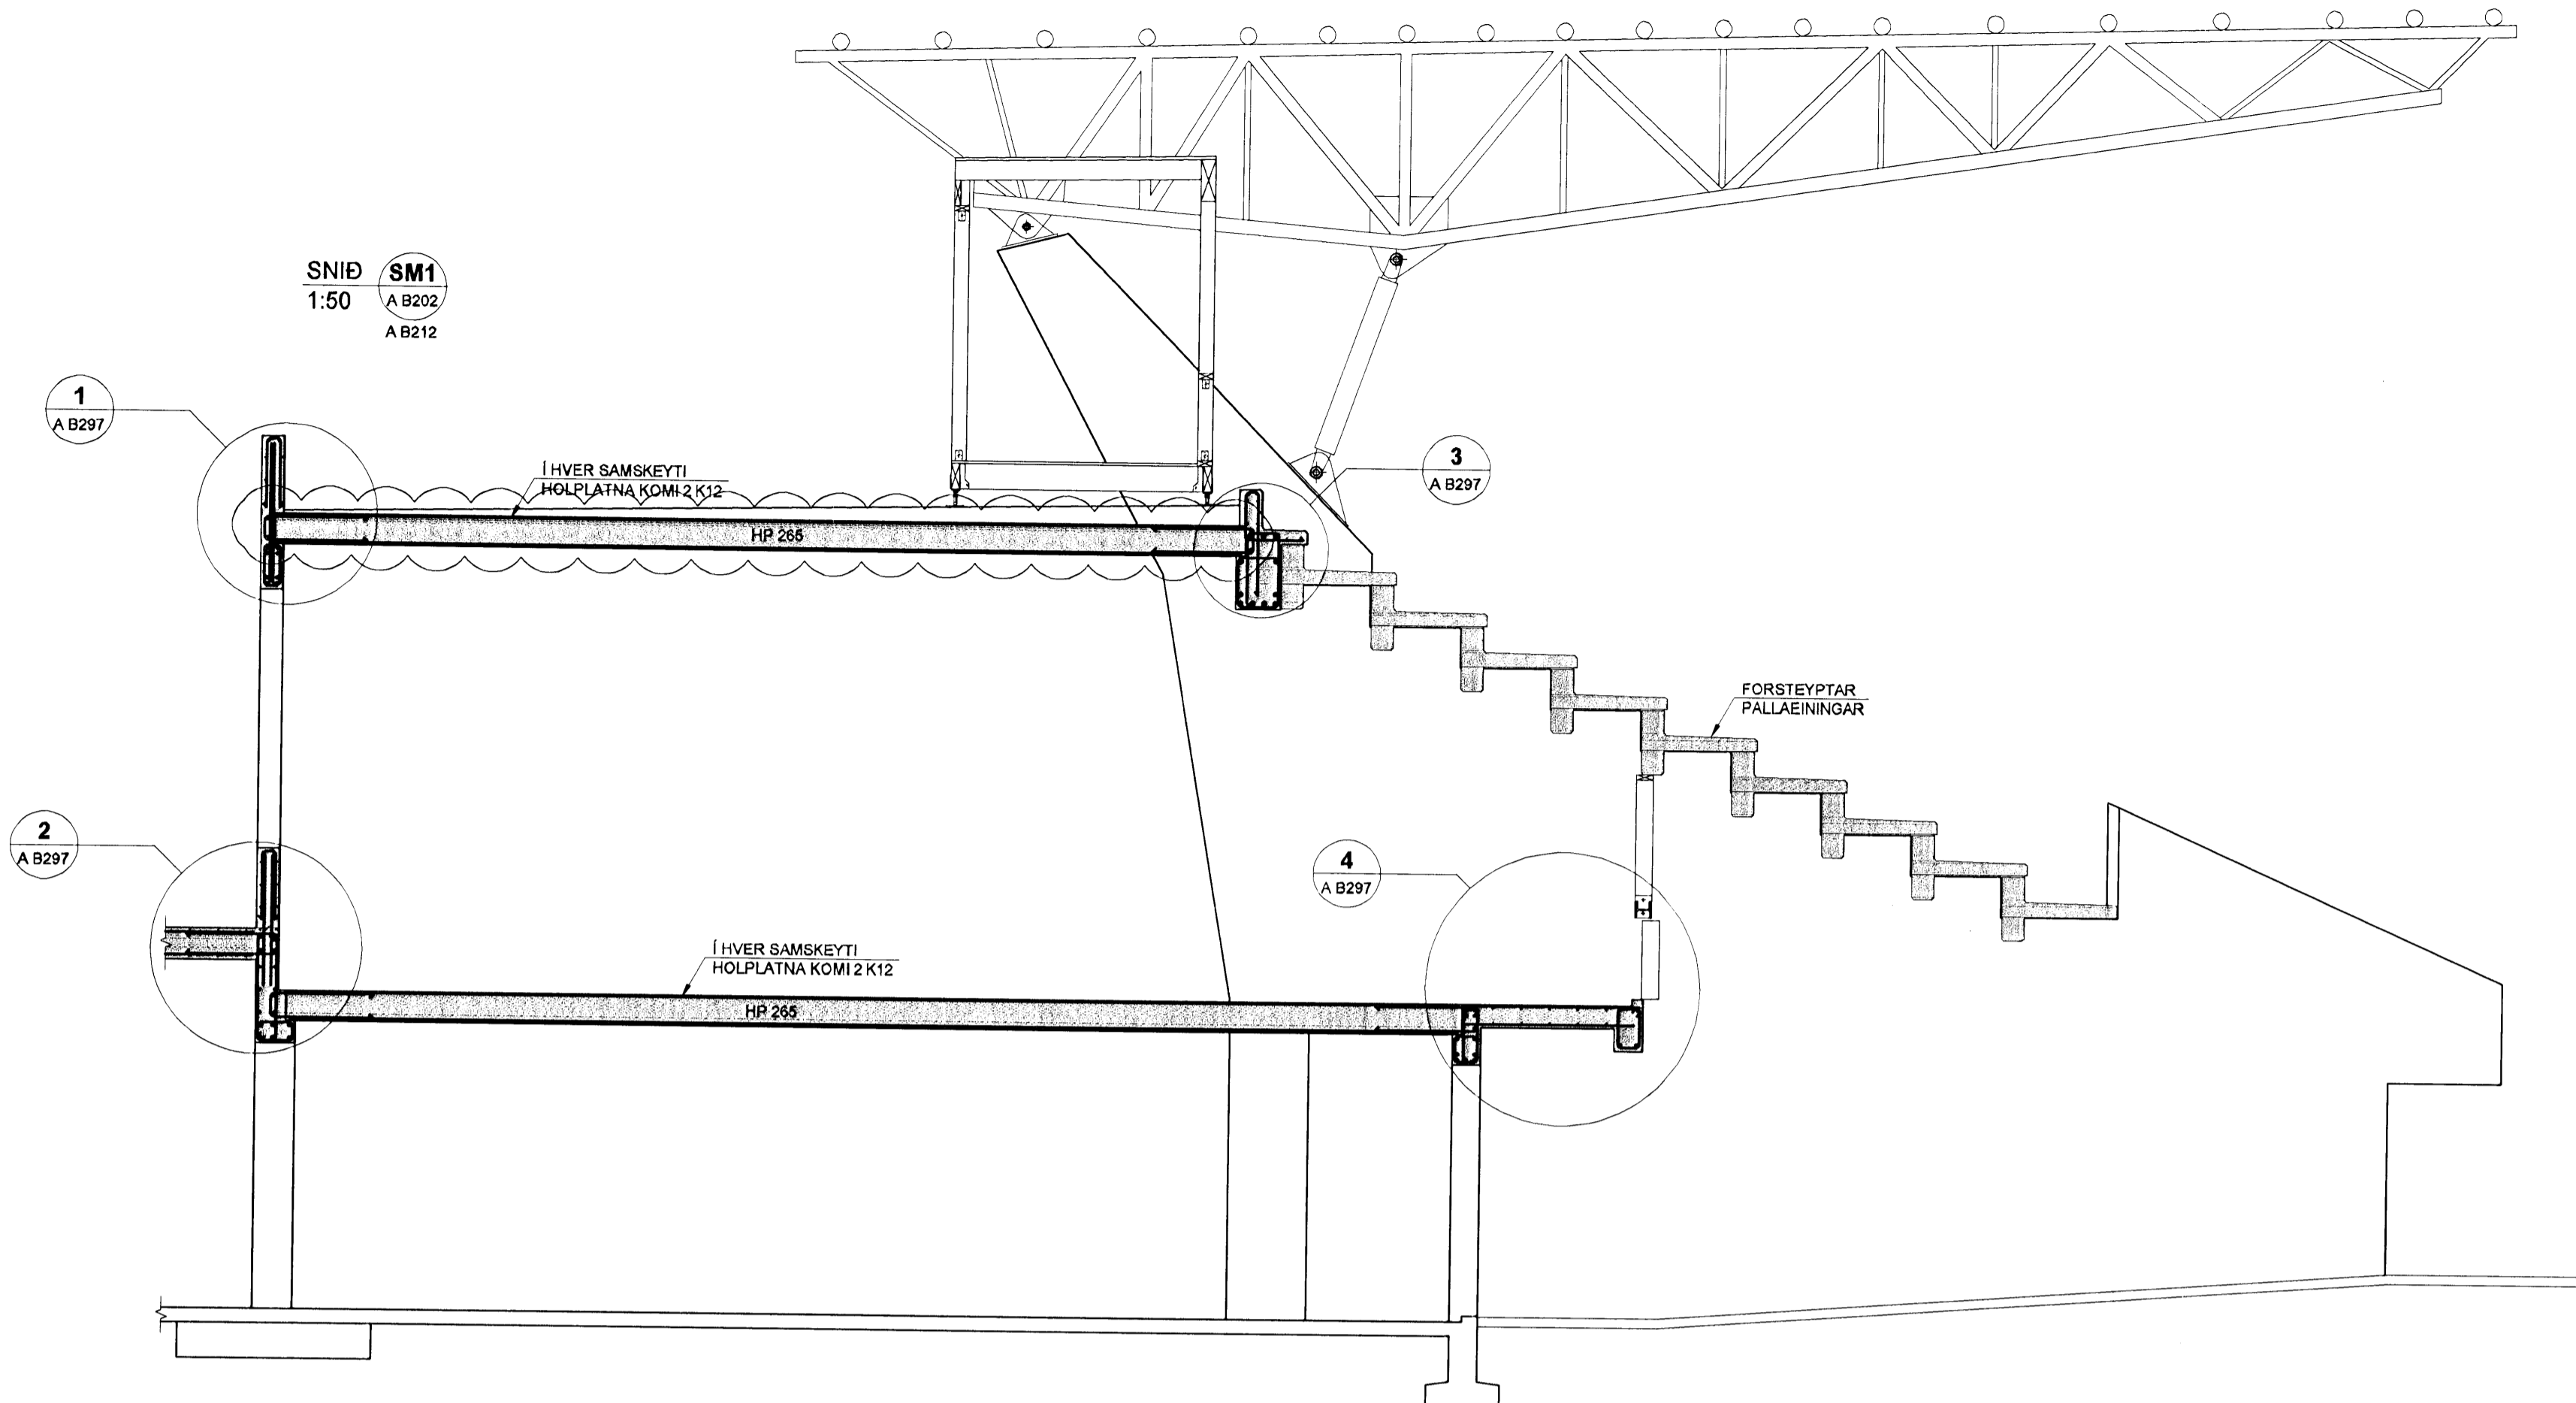


SKÝRINGAR

PUNKTALÍNA TÁKNAR VEGGI / BITA FYRIR OFAN PLÖTU.

BENDING:

ALLIR STEYPTIR ÚTVEGGIR MEÐ TVÓFALDRI BENDINGU K10/c200 Í BÁÐAR ÁTTIR. #
ALLIR STEYPTIR INNVEGGIR MEÐ TVÓFALDRI BENDINGU K10/c200 Í BÁÐAR ÁTTIR. #
ALLIR STEYPTIR INNVEGGIR MEÐ TVÓFALDRI BENDINGU K12/c200 Í BÁÐAR ÁTTIR. #
ALMENNT SKULU TENGIJARN UPP Í VEGGI STANDA MINNST 500mm UPP FYRIR EFRÍ BRÚN PLÖTU.
Í ALLA VEGGENDA OG KRINGUM ÖLL OP KOMI 2 K12 BUNDINN Í LYKKJUR K10/c250 L= Yx500.

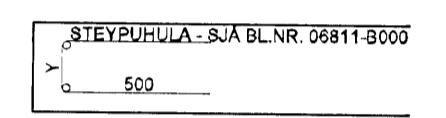

NEDANGREIND LÍNA SÝNIR MÖRK EFRIBENDINGU. JÁRN SKAL ALLTAF SKEYTILENGT ÚT FYRIR MÖRK EFRIBENDINGAR.

FORSTEYPTAR EININGAR

ALLAR FORSTEYPTAR EININGAR ERU MÁLSETTAR ÚT FRÁ TEIKNINGUM. VEGNA AÐLÖGUNAR MANNVIRKIS AÐ ELDRI HLUTA GETA ÞESSI MÁL BREYST. ÞAÐ ER ÞVI MIKILVEGT AÐ ÖLL EININGAMÁL SEU SANNREYND Á BYGGINGASTAÐ AÐUR EN FRAMLEIÐSLA Á EININGUM FER FRAM.


TILVÍSANIR:

ALMENNAR SKÝRINGAR: SJÁ BL.NR.06811-8000.
MÁLSETNINGAR Á VEGGJUM: TEIKNING ARKITEKTS.
KÓTAR: TEIKNING ARKITEKTS.
GÓT Í PLÖTUM OG VEGGJUM: TEIKNING LAGNAHÖNNUDA.

BROTÞÓLSFLOKKUR STEYPU:

SJÁ BL.NR.06811-8000.

KAPLAKRIKI

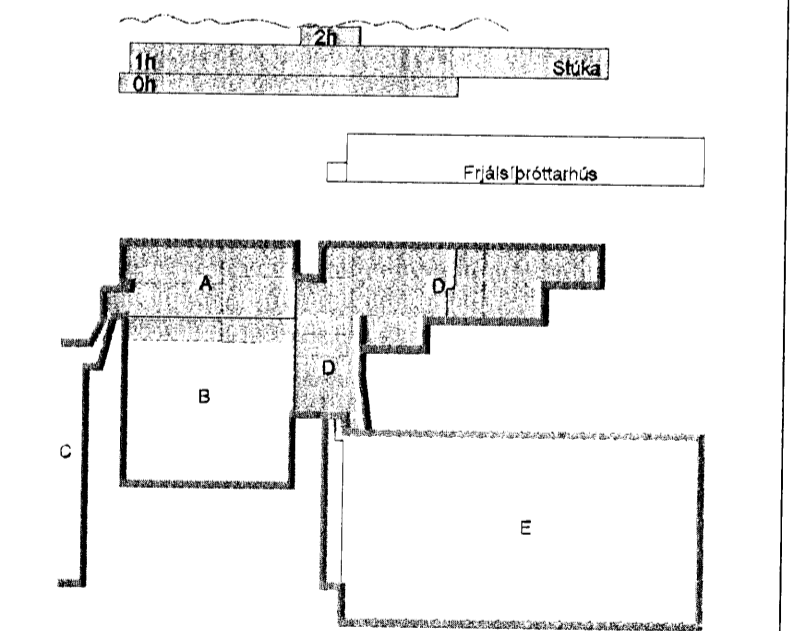

B 12.03.08 Breytt úr holplötu HP210 í HP265 BIB:BG
A 23.11.07 Verkleikning BIB:BG
Útg. Dags. Skýring Hannasýrfrand

VSB

VERKFRÆÐISTOFA

BEIÐARHRAUN 20 · 220 HAFNARFJÖRDUR · KENNIT. 710796-2899
vsb@vsb.is Sími 585 9900, Fél 585 9810 www.vsb.is
Áritun sérhönnuðar Björn Guðafsson Kt: 180550-4889
Verkheiti **KAPLAKRIKI HAFNARFIRÐI**
Verkheiti Burðarvirki Veggir og plötur Sníð og sérmyndir
Hannað BIB Teiknað BG Yrfrand KV:10 1:50 / A1 Síða
Dags. 30.04.2007 Verkefni 06811 Teikning A B291 Útgáfa B

V:\2006\06811\06811-Kaplakriki-FH\Sheet\06811-82-Veggir-plötur-samyndir-v.swg