

Samþykkt bann
16 APR. 2008
Byggingarfulltrúinn í Hafnarfirði
F.Þ. Frólfur S. Gunnlaugsson
27. MARS 2008
Byggingarfulltrúinn í Hafnarfirði
F.Þ. Frólfur S. Gunnlaugsson

SKÝRINGAR

PUNKTLÍNA TÁKNAR VEGGI / BITA FYRIR OFAN PLÖTU.

BENDING:

ALLIR STEYPTIR ÚTVEGGIR MED TVÓFALDRI BENDINGU K10c/c200 Í BÁÐAR ÁTTIR. #
ALLIR STEYPTIR INNVEGGIR MED TVÓFALDRI BENDINGU K10c/c200 Í BÁÐAR ÁTTIR. #
ALLIR STEYPTIR INNVEGGIR MED TVÓFALDRI BENDINGU K12c/c200 Í BÁÐAR ÁTTIR. #
ALMENNT SKULU TENGIJARN UPP Í VEGGI STANDA MINNST 500mm UPP FYRIR EFRÍ BRÚN PLÖTU.
Í ALLA VEGGENDA OG KRINGUM ÖLL OP KOMI 2 K12 BUNDINN Í LYKKJUR K10c/c250 L= Yx500.

STEYPUHULA - S.JÁ BL.NR. 06811-8000
500

NEÐANGREIND LÍNA SÝNIR MÖRK EFRIBENDINGU. JARN SKAL ALLTAF SKEYTILENGT ÚT FYRIR MÖRK EFRIBENDINGAR.

FORSTEYPTAR EININGAR

ALLAR FORSTEYPTAR EININGAR ERU MÁLSETTAR ÚT FRÁ TEIKNINGUM. VEGNA ABLÖGUNAR MANNVIRKIS AÐ ELÐRI HLUTA GETA ÞESSI MÁL BREYST ÞAÐ ER ÞVI MIKILVÆGT AÐ ÖLL EININGAMÁL SÉU SANNREYND Á BYGGINGASTAÐ AÐUR EN FRAMLEIÐSLA Á EININGUM FER FRAM.


TILVÍSANIR:

ALMENNAR SKÝRINGAR: SJÁ BL.NR.06811-8000.
MÁLSETNINGAR Á VEGGJUM: TEIKNING ARKITEKTS.
KÓTAR: TEIKNING ARKITEKTS.
GÖT Í PLÖTUM OG VEGGJUM: TEIKNING LAGNAHÖNNUDA.

BROTÞOLFLOKKUR STEYPU:

SJÁ BL.NR.06811-8000.

KAPLAKRIKI

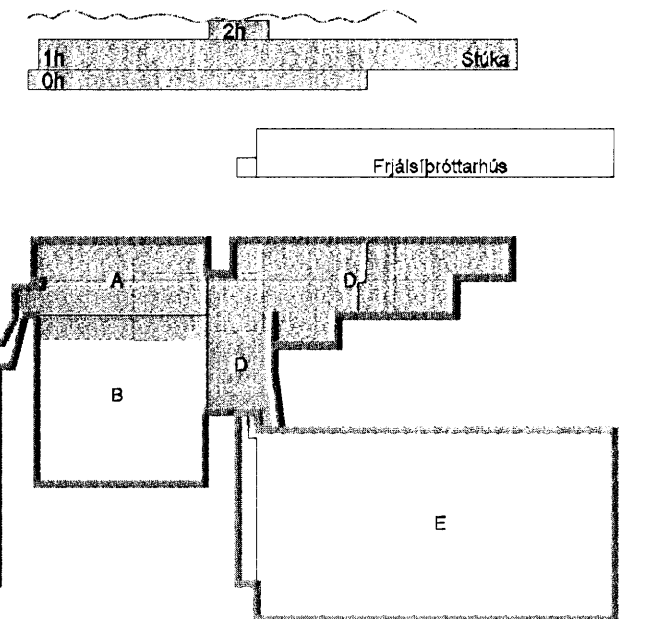

B. 12.03.08 Btli sílkaður úr 740mm í 800mm BIB/BG
A. 23.11.07 Varkteikning BIB/BG
Útg. Dags. Skýring Hannasvifriaró



VS

VERKFRÆÐISTOFA


BÆJARHRAUN 20 · 220 HAFNARFJÖRDUR · KENNITI. 710796-2899
vsb@vab.is · Sími 585 8600 · Fax 585 9610 · www.vsb.is

Ártun sérhönnuðar Björn Guðafsson Kt: 180550-4885				
Verkefni KAPLAKRIKI HAFNARFIRÐI				
Verkefni Burðarvirki Stúka og fjölnotasalur/Veggir og plötur Sníð og sémyndir				
Hannaf.	Teiknas.	Yfirfara.	Kvaliti.	Síða
BIB	BIB	BG	1:50	/ A1
Dags.	Verkefni	Teikning	Útgáfa	
30.04.2007	06811	A B295	B	


Handwritten signature and stamp
Kt. 110457-2789
PATTERIÓ

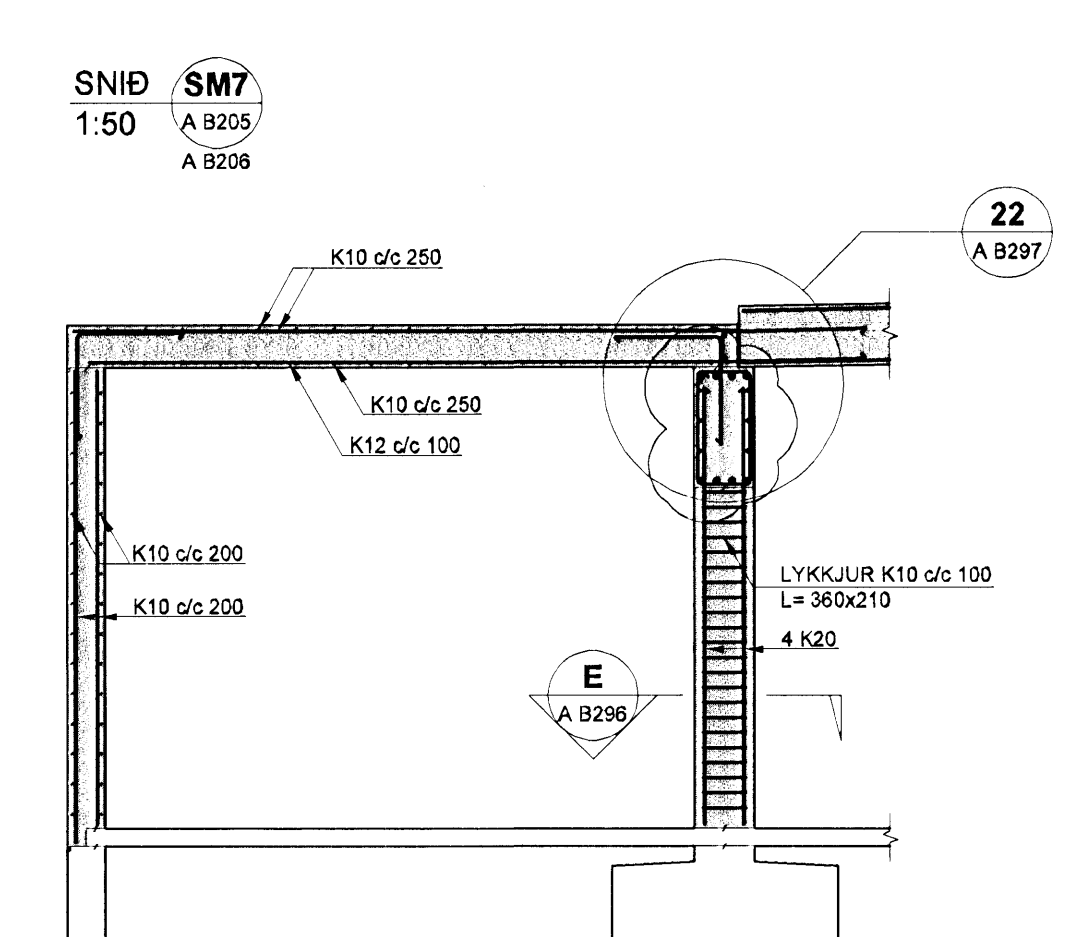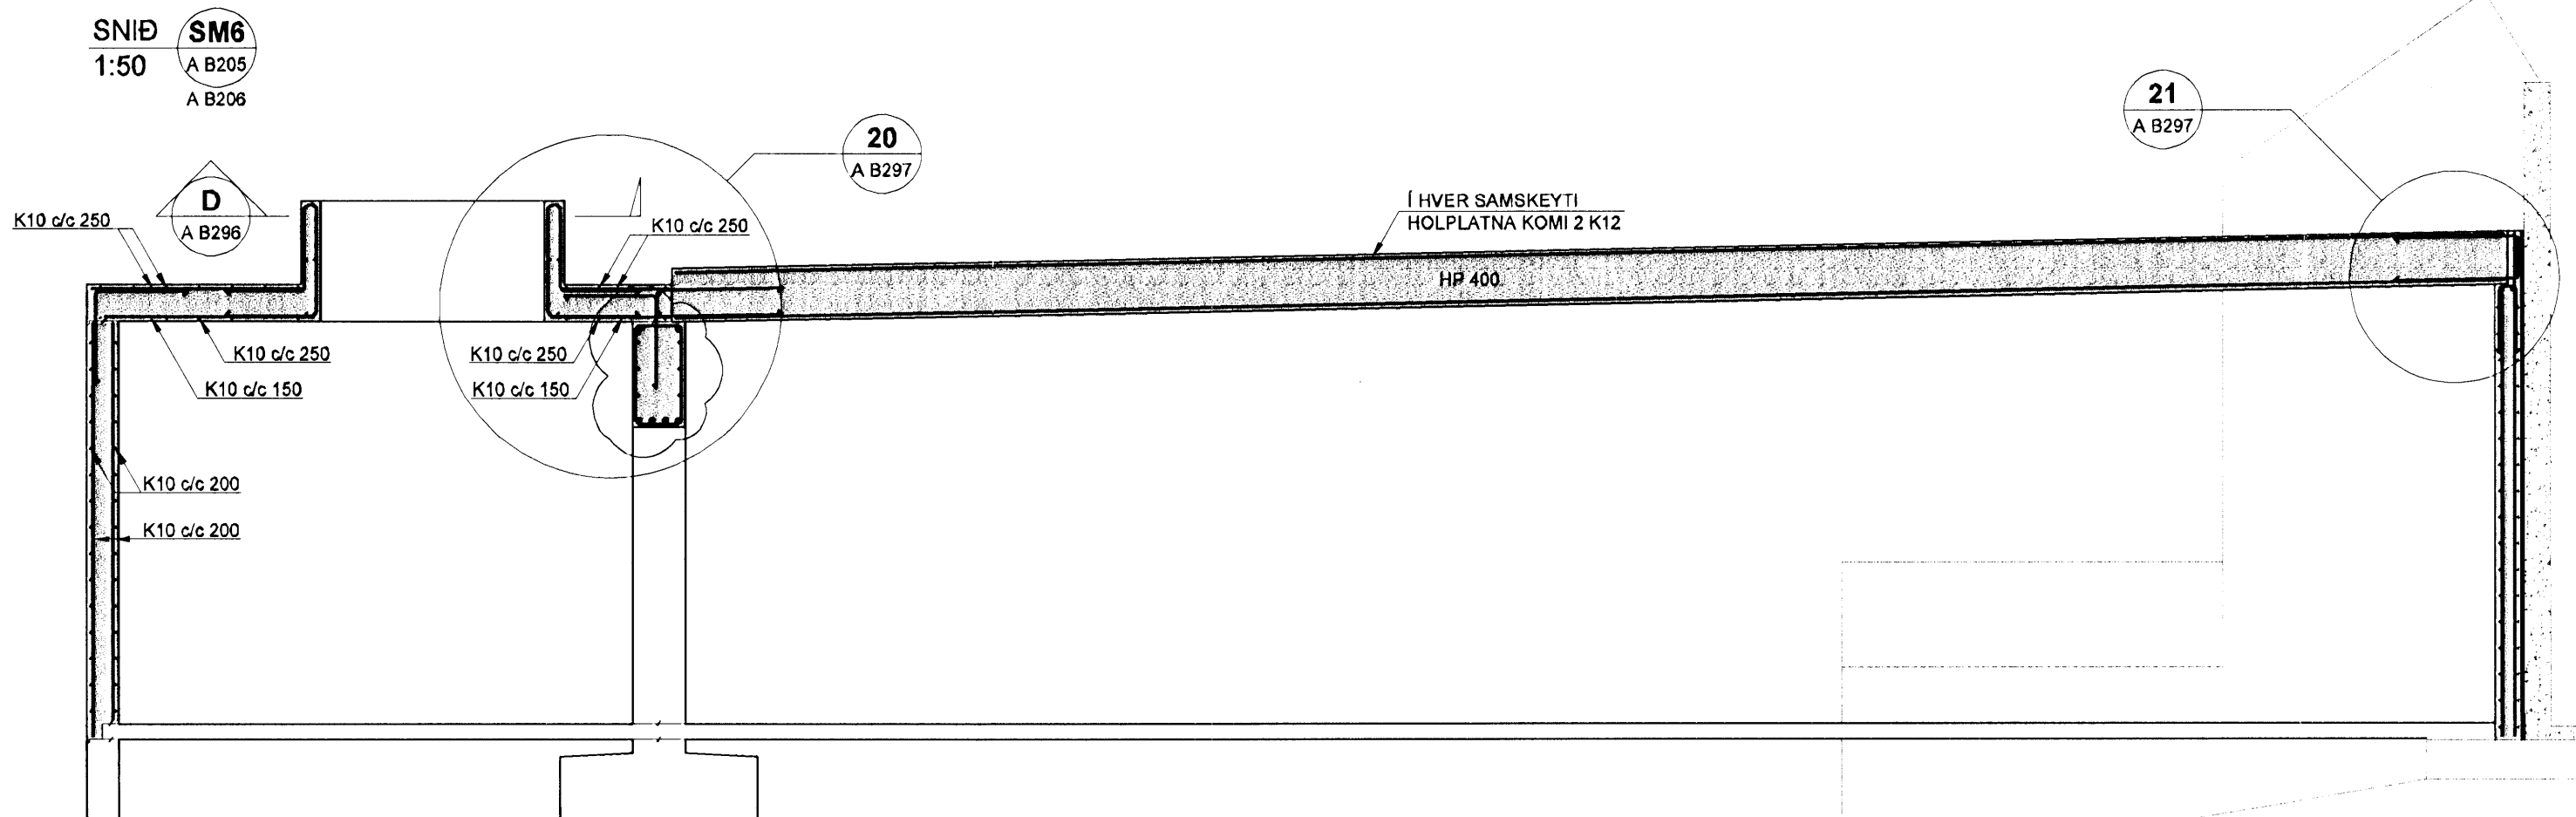

SNID SM14
1:50
BITA- OG SÚLUBENDING Í VEGG
A B202
A B203
A B206
A B212
A B213
A B216

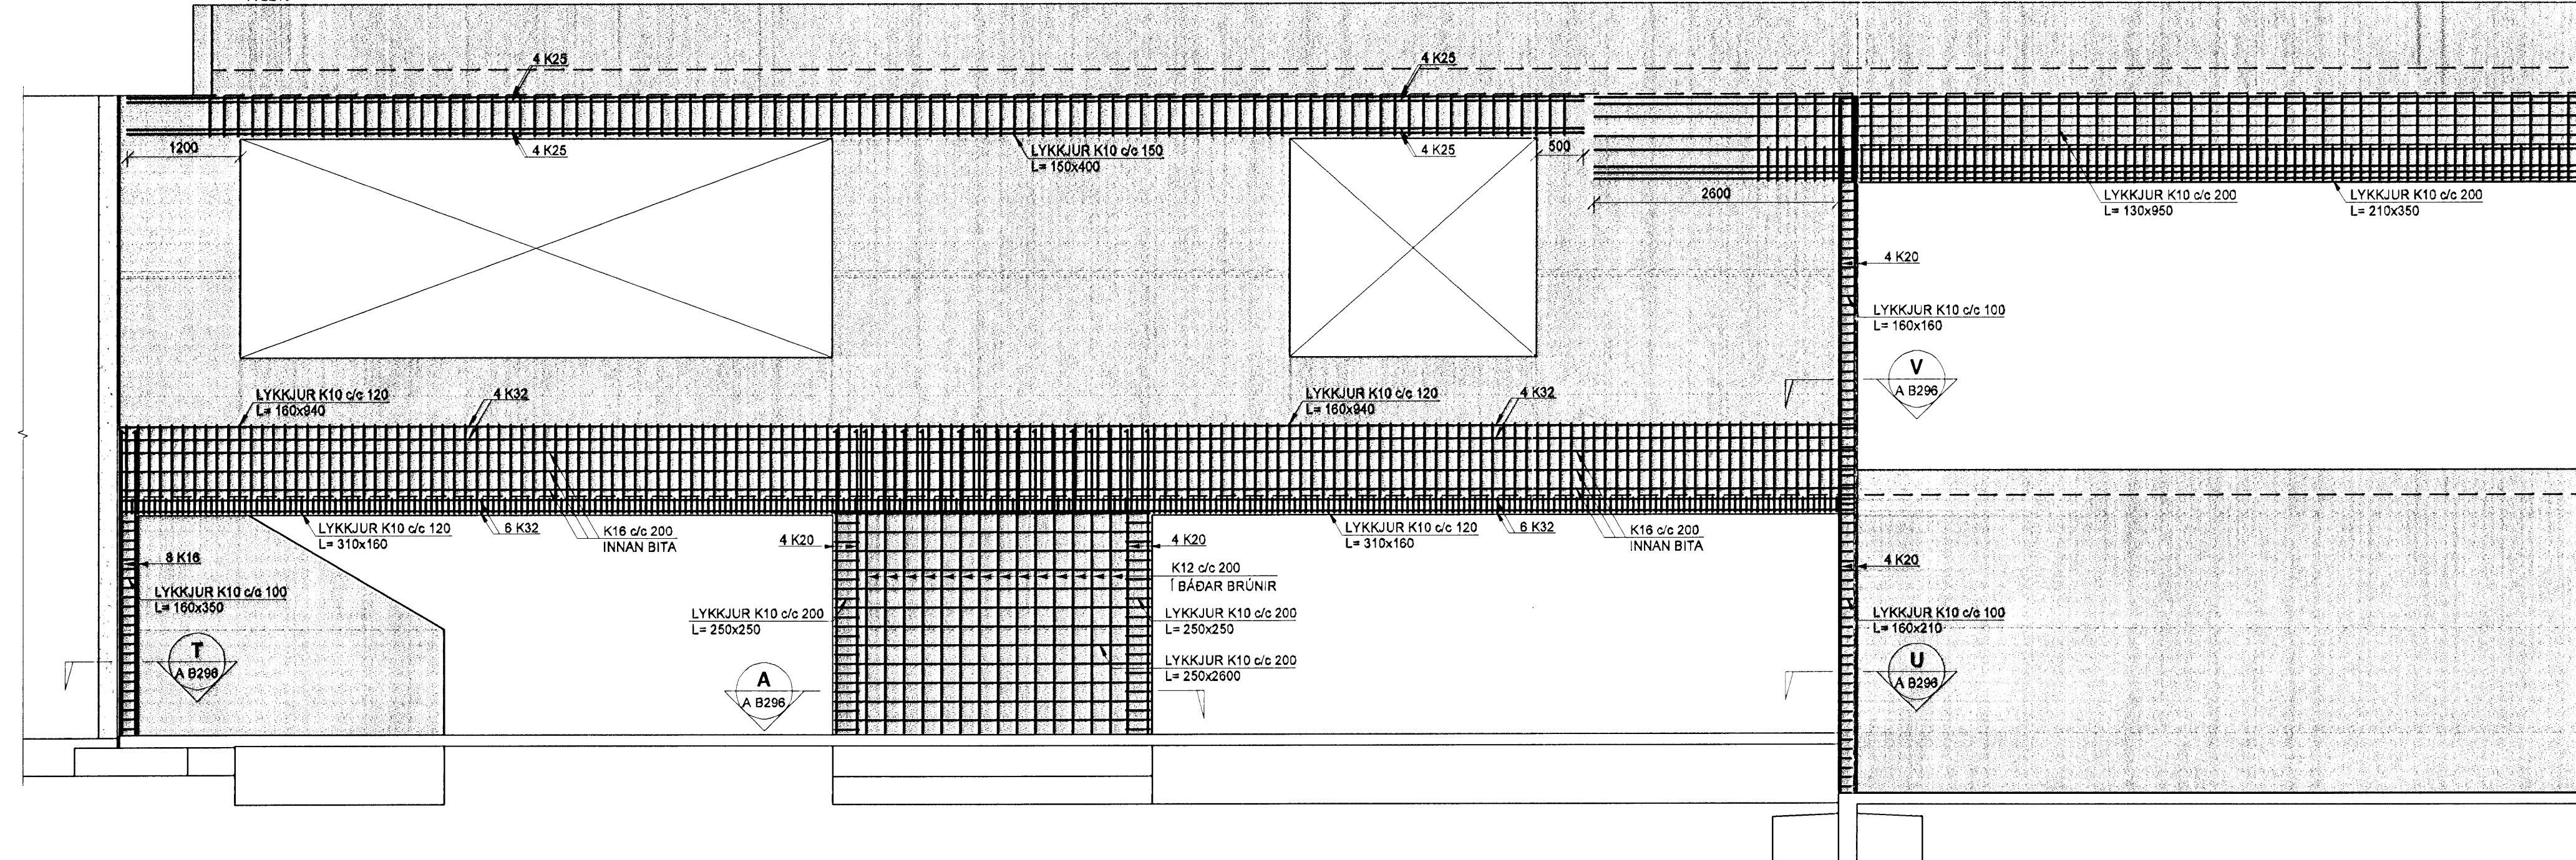

SNID SM14
1:50
BITA- OG SÚLUBENDING Í VEGG
A B202
A B203
A B206
A B212
A B213
A B216

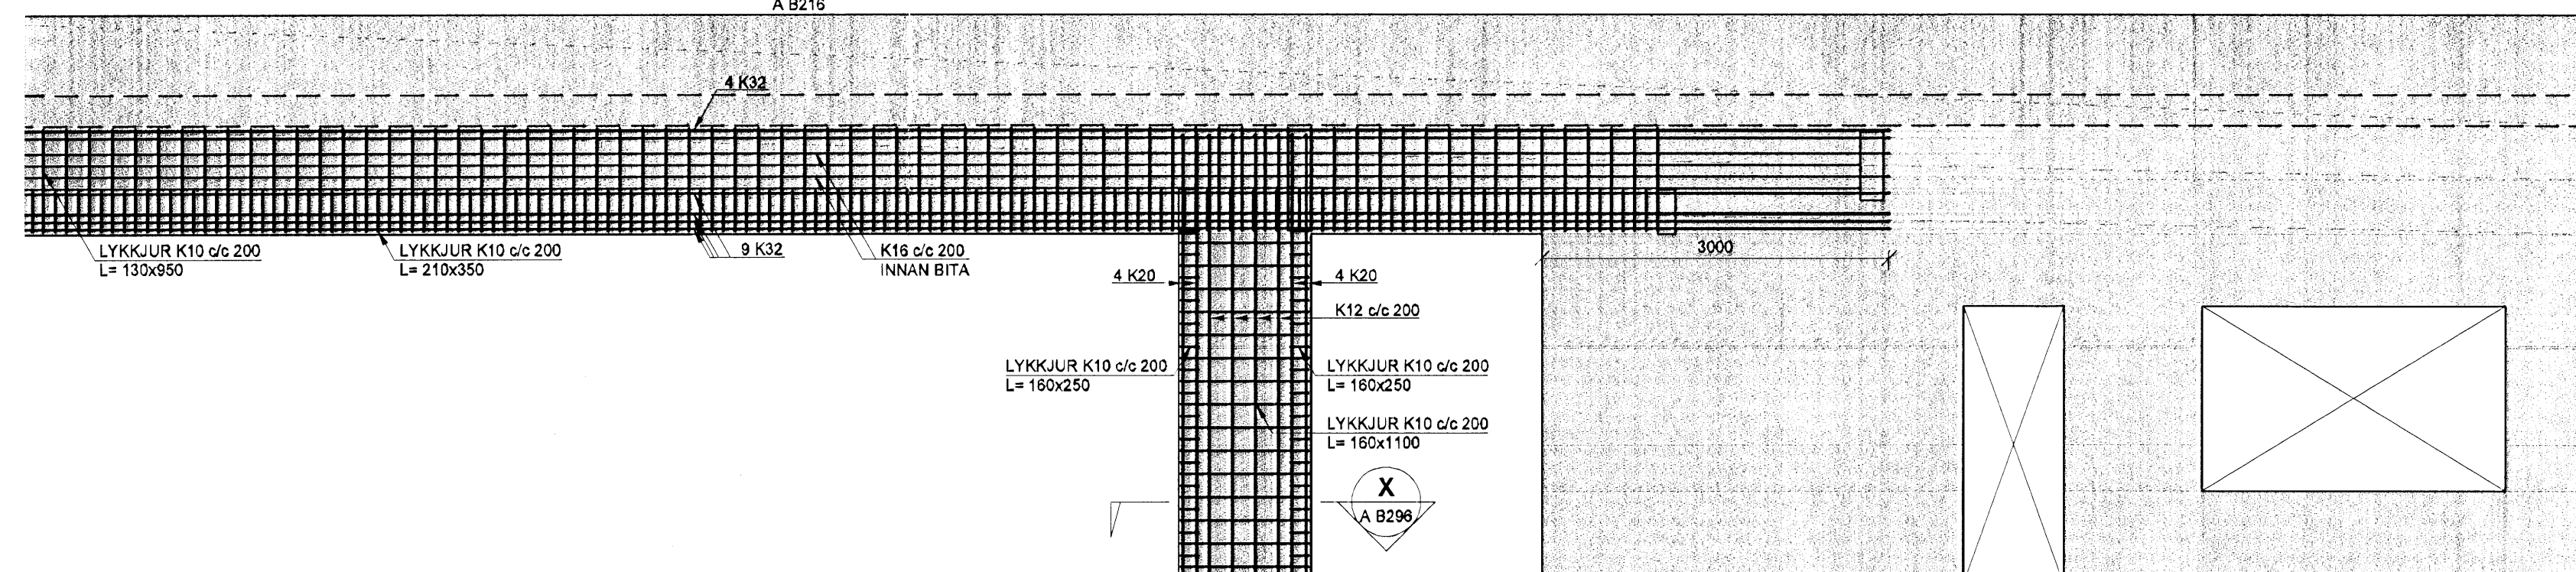

V:\2006\06811\06811-Kaplakriki-FH\Sheets\A\06811-B2-Veggir-pödur-samyndir-A.dwg