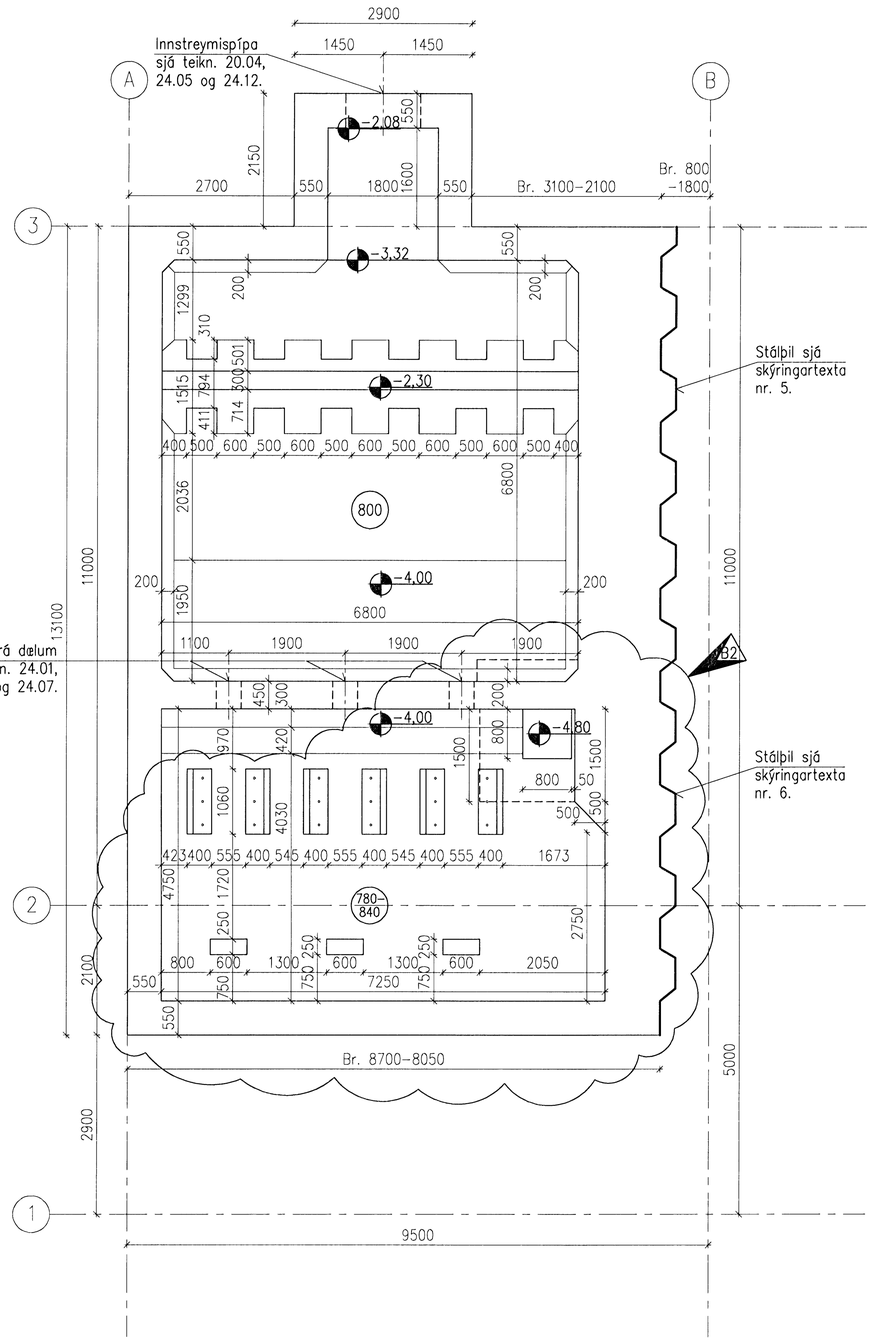


GRUNNMYND BOTNPLÖTU (K.–4.00)

Samþykkt þann
22 OKT 2008
Byggingarfulltrúinn í Hafnarfirði
F.h. Hrólfur S. Gunnlaugsson

Undirritun samræmingaraðilanna:

## SKÝRINGAR:

1. Öll mál eru í mm.
2. Vatnshalli er á yfirborði botnplötu í (K.–4.00) og eru kótahæðir á efri brún botnplötu gefnar upp á teikn. 22.05.
3. Miðlína á dæluundirstöðum ásamt dælufestingum (þ.e.a.s. eitt par) á að falla í miðlínu innsteyptra pípna milli dælu og skólprýmis svo ekki nemi meira fráviki en 2mm.
4. Hæðarkótar á neðri brún sökkuls í útvegg eldri byggingar eru sýndir á veggjum V4 og V7 á veggjateikn.
5. Staðsetning stálþils er breytileg eða þannig var það rekið niður af verktaka.
6. Hér prýstist stálþilið inn í grunninn á framkvæmdatíma.

B2




GRUNNMYND (EKKI Í KVARÐA)

| Útg. | Dags. | Breyting | Ha. | Yf. | Sþ. |
|---|---|---|---|---|---|
| B2 | 2008-05-08 | Br. n. dælur. v/þenslu stálþils | AS | HS | ÓE |
| B1 | 2008-04-09 | Breyting vegna stálþils | AS | HS | ÓE |
| A | 2008-02-07 | VERKTEIKNING | AS | HS | ÓE |


HAFNARFJARÐARBÆR
FRÁVEITA HAFNARFJARÐAR
STRANDGÖTU 11
220 HAFNARFJÖRÐUR
SÍMI: 585 5665
FAX: 585 5639


# DÆLUSTÖÐ, ÓSEYRARBRAUT
VIÐBYGGING
STEYPUTEIKNING
GRUNNMYND NEÐRA DÆLURÝMIS

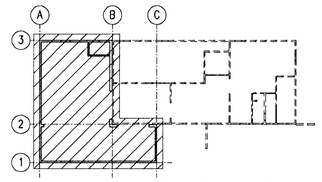
VST Verkfræðistofa Sigurðar Thoroddsen hf.
Ármúla 4, 108 Reykjavík – Kt.: 611278-0289
Sími: 569 5000 – Fax: 569 5010 – Veffang: www.vst.is


| Hannað: | Teiknað: | Yfirfarið: | Mkv: |
|---|---|---|---|
| AS | AFV | | 1:50 |

Samþykkt: Kt.:
F.h. VST hf. Ólafur Erlingsson 2104447269

| Teikniskrá: | Blaðstærð: |
|---|---|
| K:\2003.02\07\08-Oseyri-Br\teikn\burd\OS-2201.dwg | A1 |
| Dags: FEB. 2008 | Nr.: 2003.0207 22.01 B2 |

© ÖLL AFNOT OG AFRITUN TEIKNINGA, AÐ HLUTA EÐA Í HEILD, ER HÁÐ SKRIFLEGU LEYFI HÖFUNDA

1:50
1000 0 1000 2000 3000 4000 5000 mm