



Undirritun samráðingarráðgjafa:

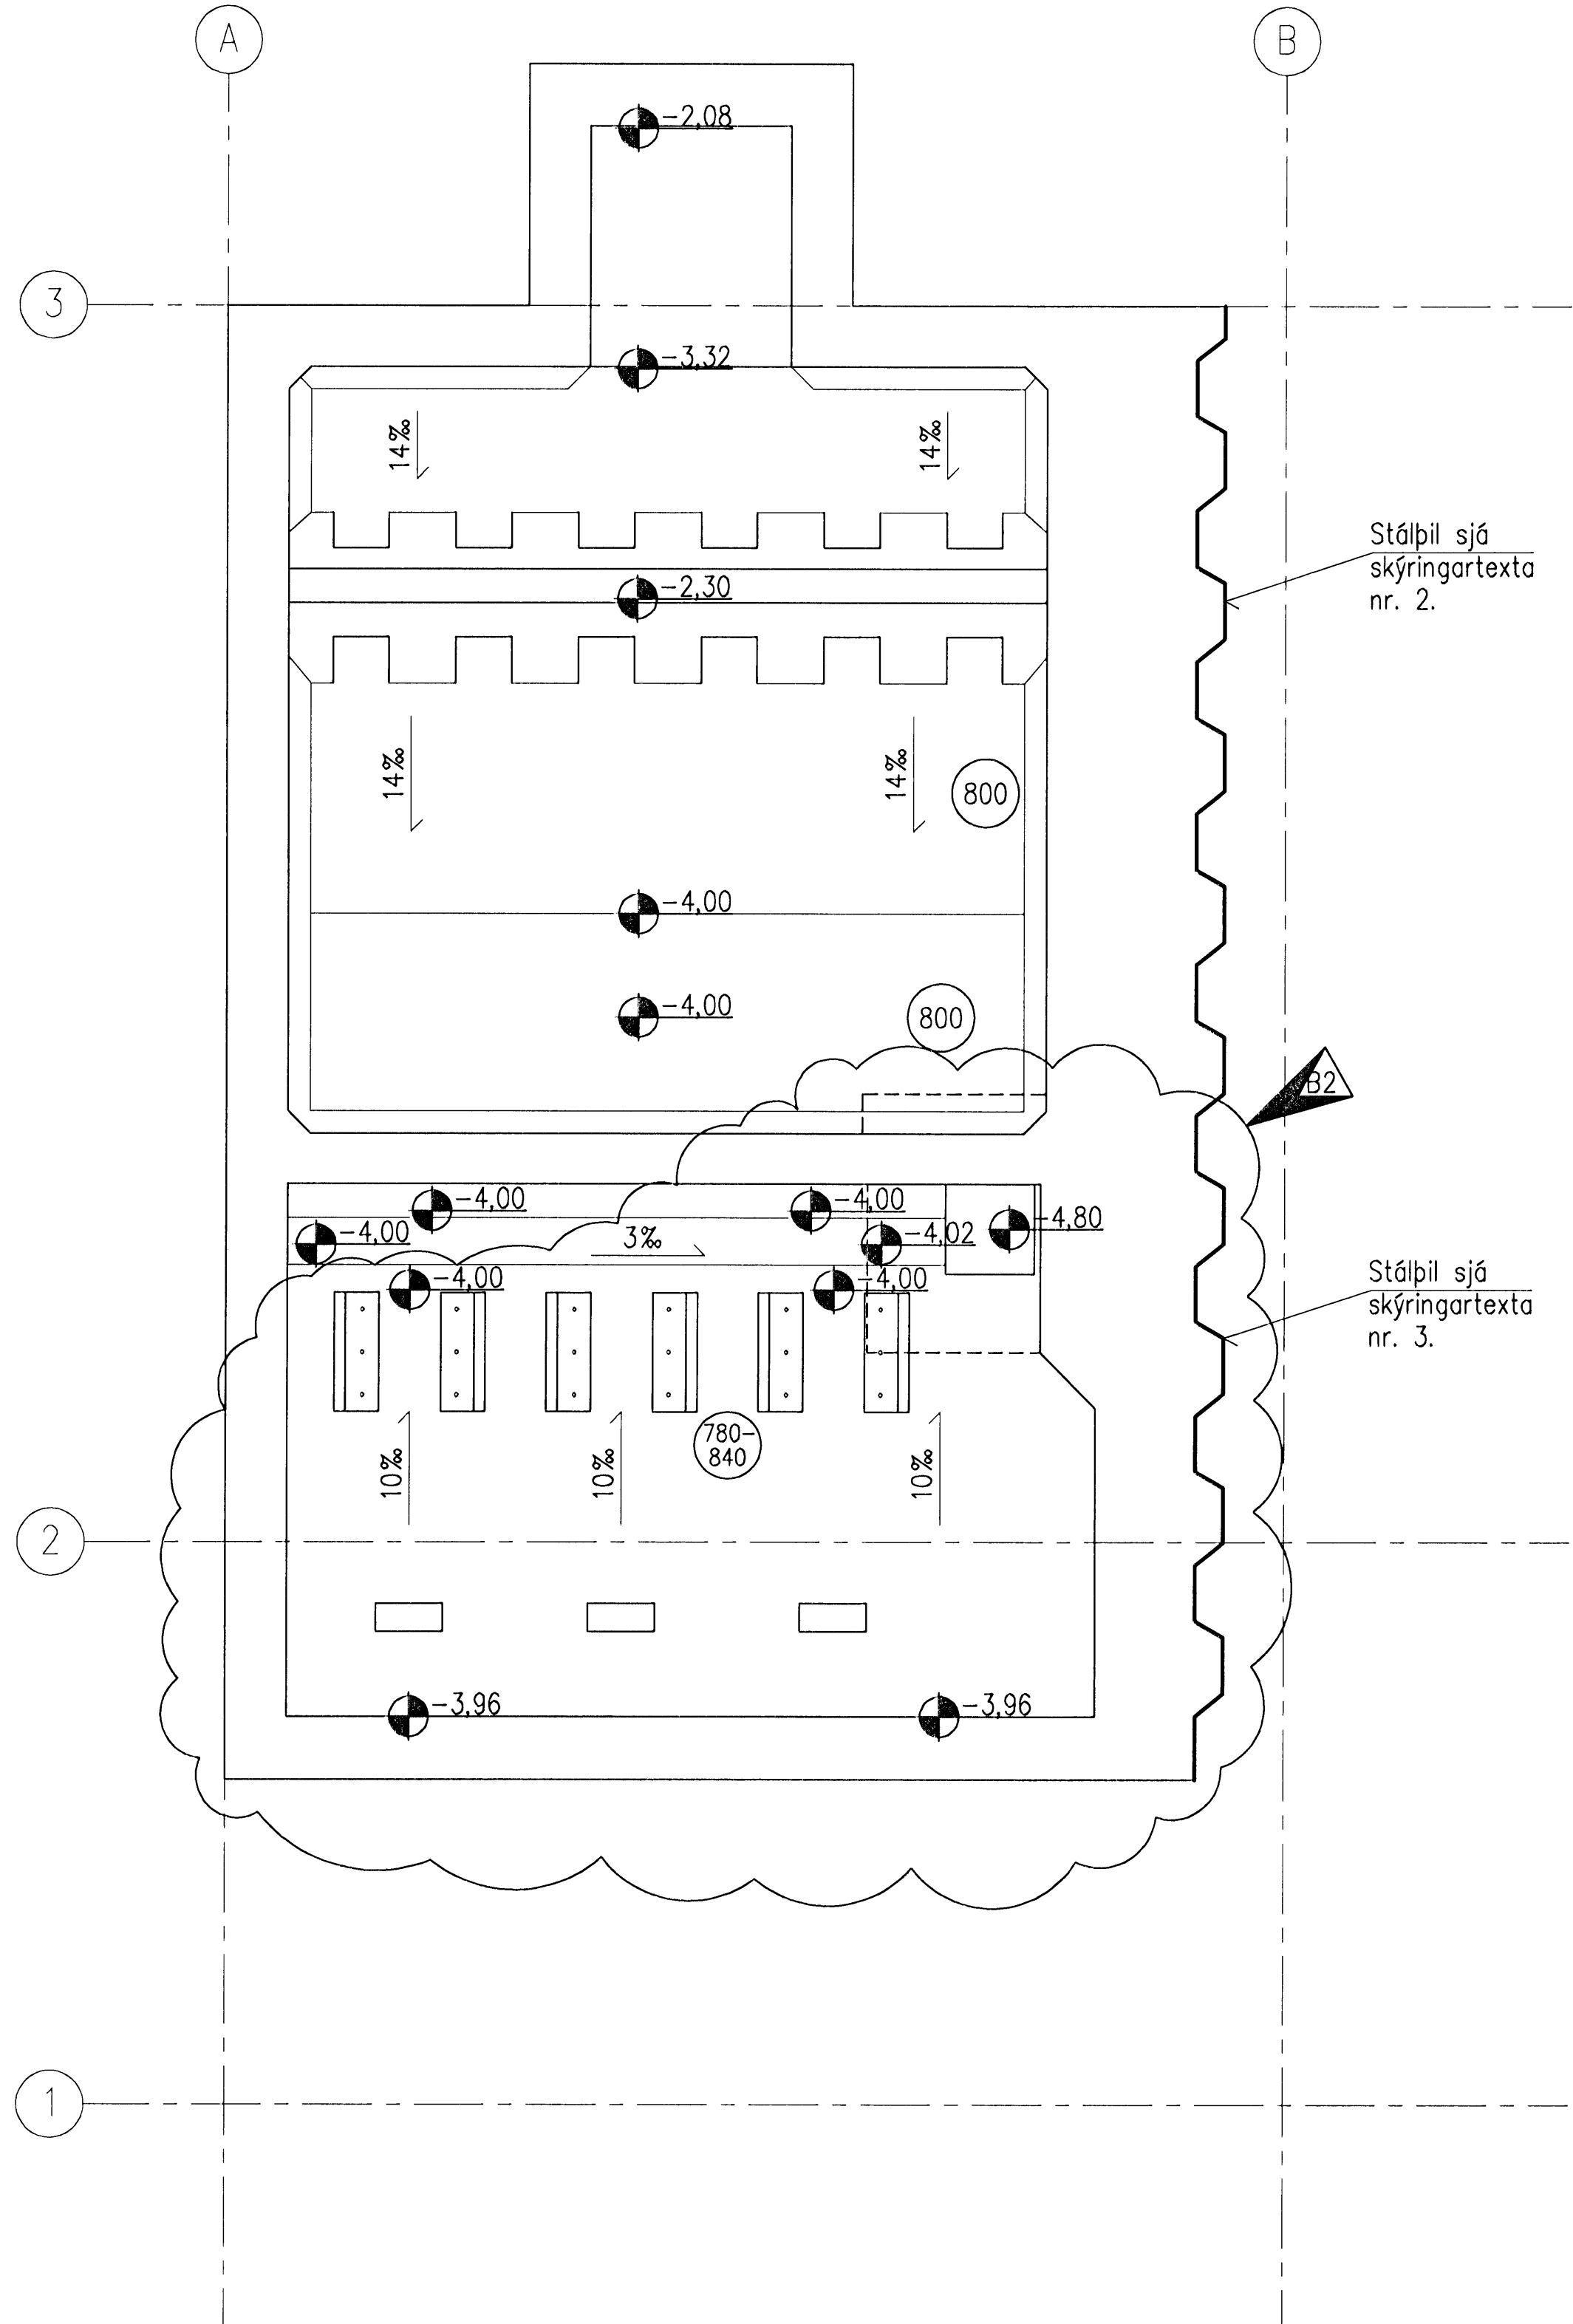

GRUNNMYND BOTNPLÖTU (K.-4.00)

SKÝRINGAR:

1. Öll mál eru í mm.
2. Staðsetning stálþils er breytileg eða þannig var það rekið niður af verktaka.
3. Hér þrýstist stálþilið inn í grunninn á framkvæmdatíma.

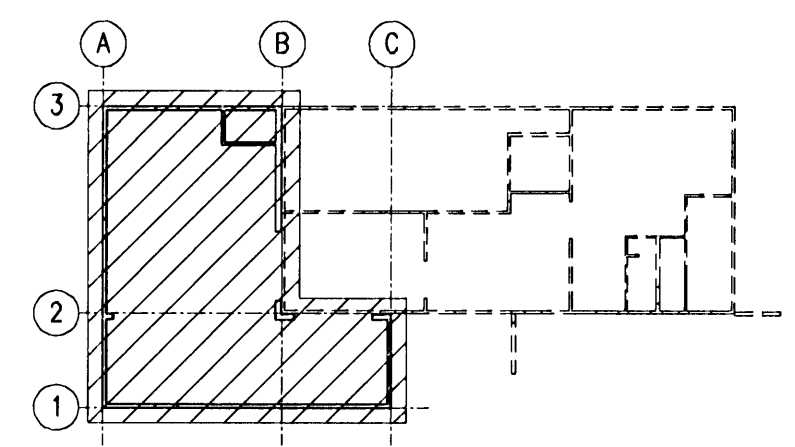

GRUNNMYND (EKKI Í KVARÐA)

B2	2008-05-08	Br. n. dalur. v/þenslu stálþils	AS	HS	ÓE
B1	2008-04-09	Breyting vegna stálþils	AS	HS	ÓE
A	2008-02-07	VERKTEIKNING	AS	HS	ÓE
Ótg.	Daga.	Breyting	Ha.	Yf.	Sp.


HAFNARFJARÐARBÆR
FRÁVEITA HAFNARFJARÐAR
STRANDGÖTU 11
220 HAFNARFJÖRDUR
Sími: 585 5855
FAX: 585 5839

DÆLUSTÖÐ, ÓSEYRARBRAUT
VIÐBYGGING
STEYPUVEIKNING – VATNSHALLI
GRUNNMYND NEÐRA DÆLURÝMIS

VST Verkfræðistofa
Sigurðar Thoroddsen hf.
Árnúpa 4, 108 Reykjavík - Sími: 611274-0289
Sími: 569 5000 - Fax: 569 5010 - Vefvang: www.vst.is

Hönnuð: AS
Teiknaði: AFV
Mikkv: 1:50
Samþykkt: F.h. VST hf. Ólafur Eiríksson
Kl.: 2104447269

Töluskýrð: K:\2003.02\07\08-Oseyri-Br\tekn\burd\OS-2205.dwg A1
Dags: FEB.2008 Nr: 2003.0207 22.05 B2

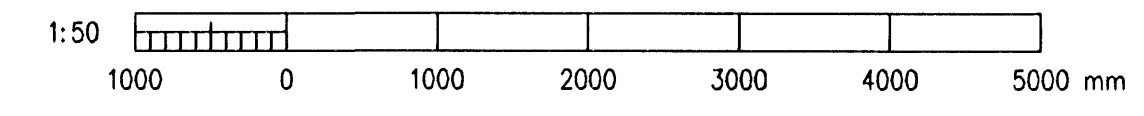

© ÖLL AÐNOT OG AFRITUN TÆKNINGA, AD HEFTA Eða I HEILD, ER HÁÐ SKRILEGU LEYFI HÖFUNDA