





Undirritun samræmingaröðnuðar:

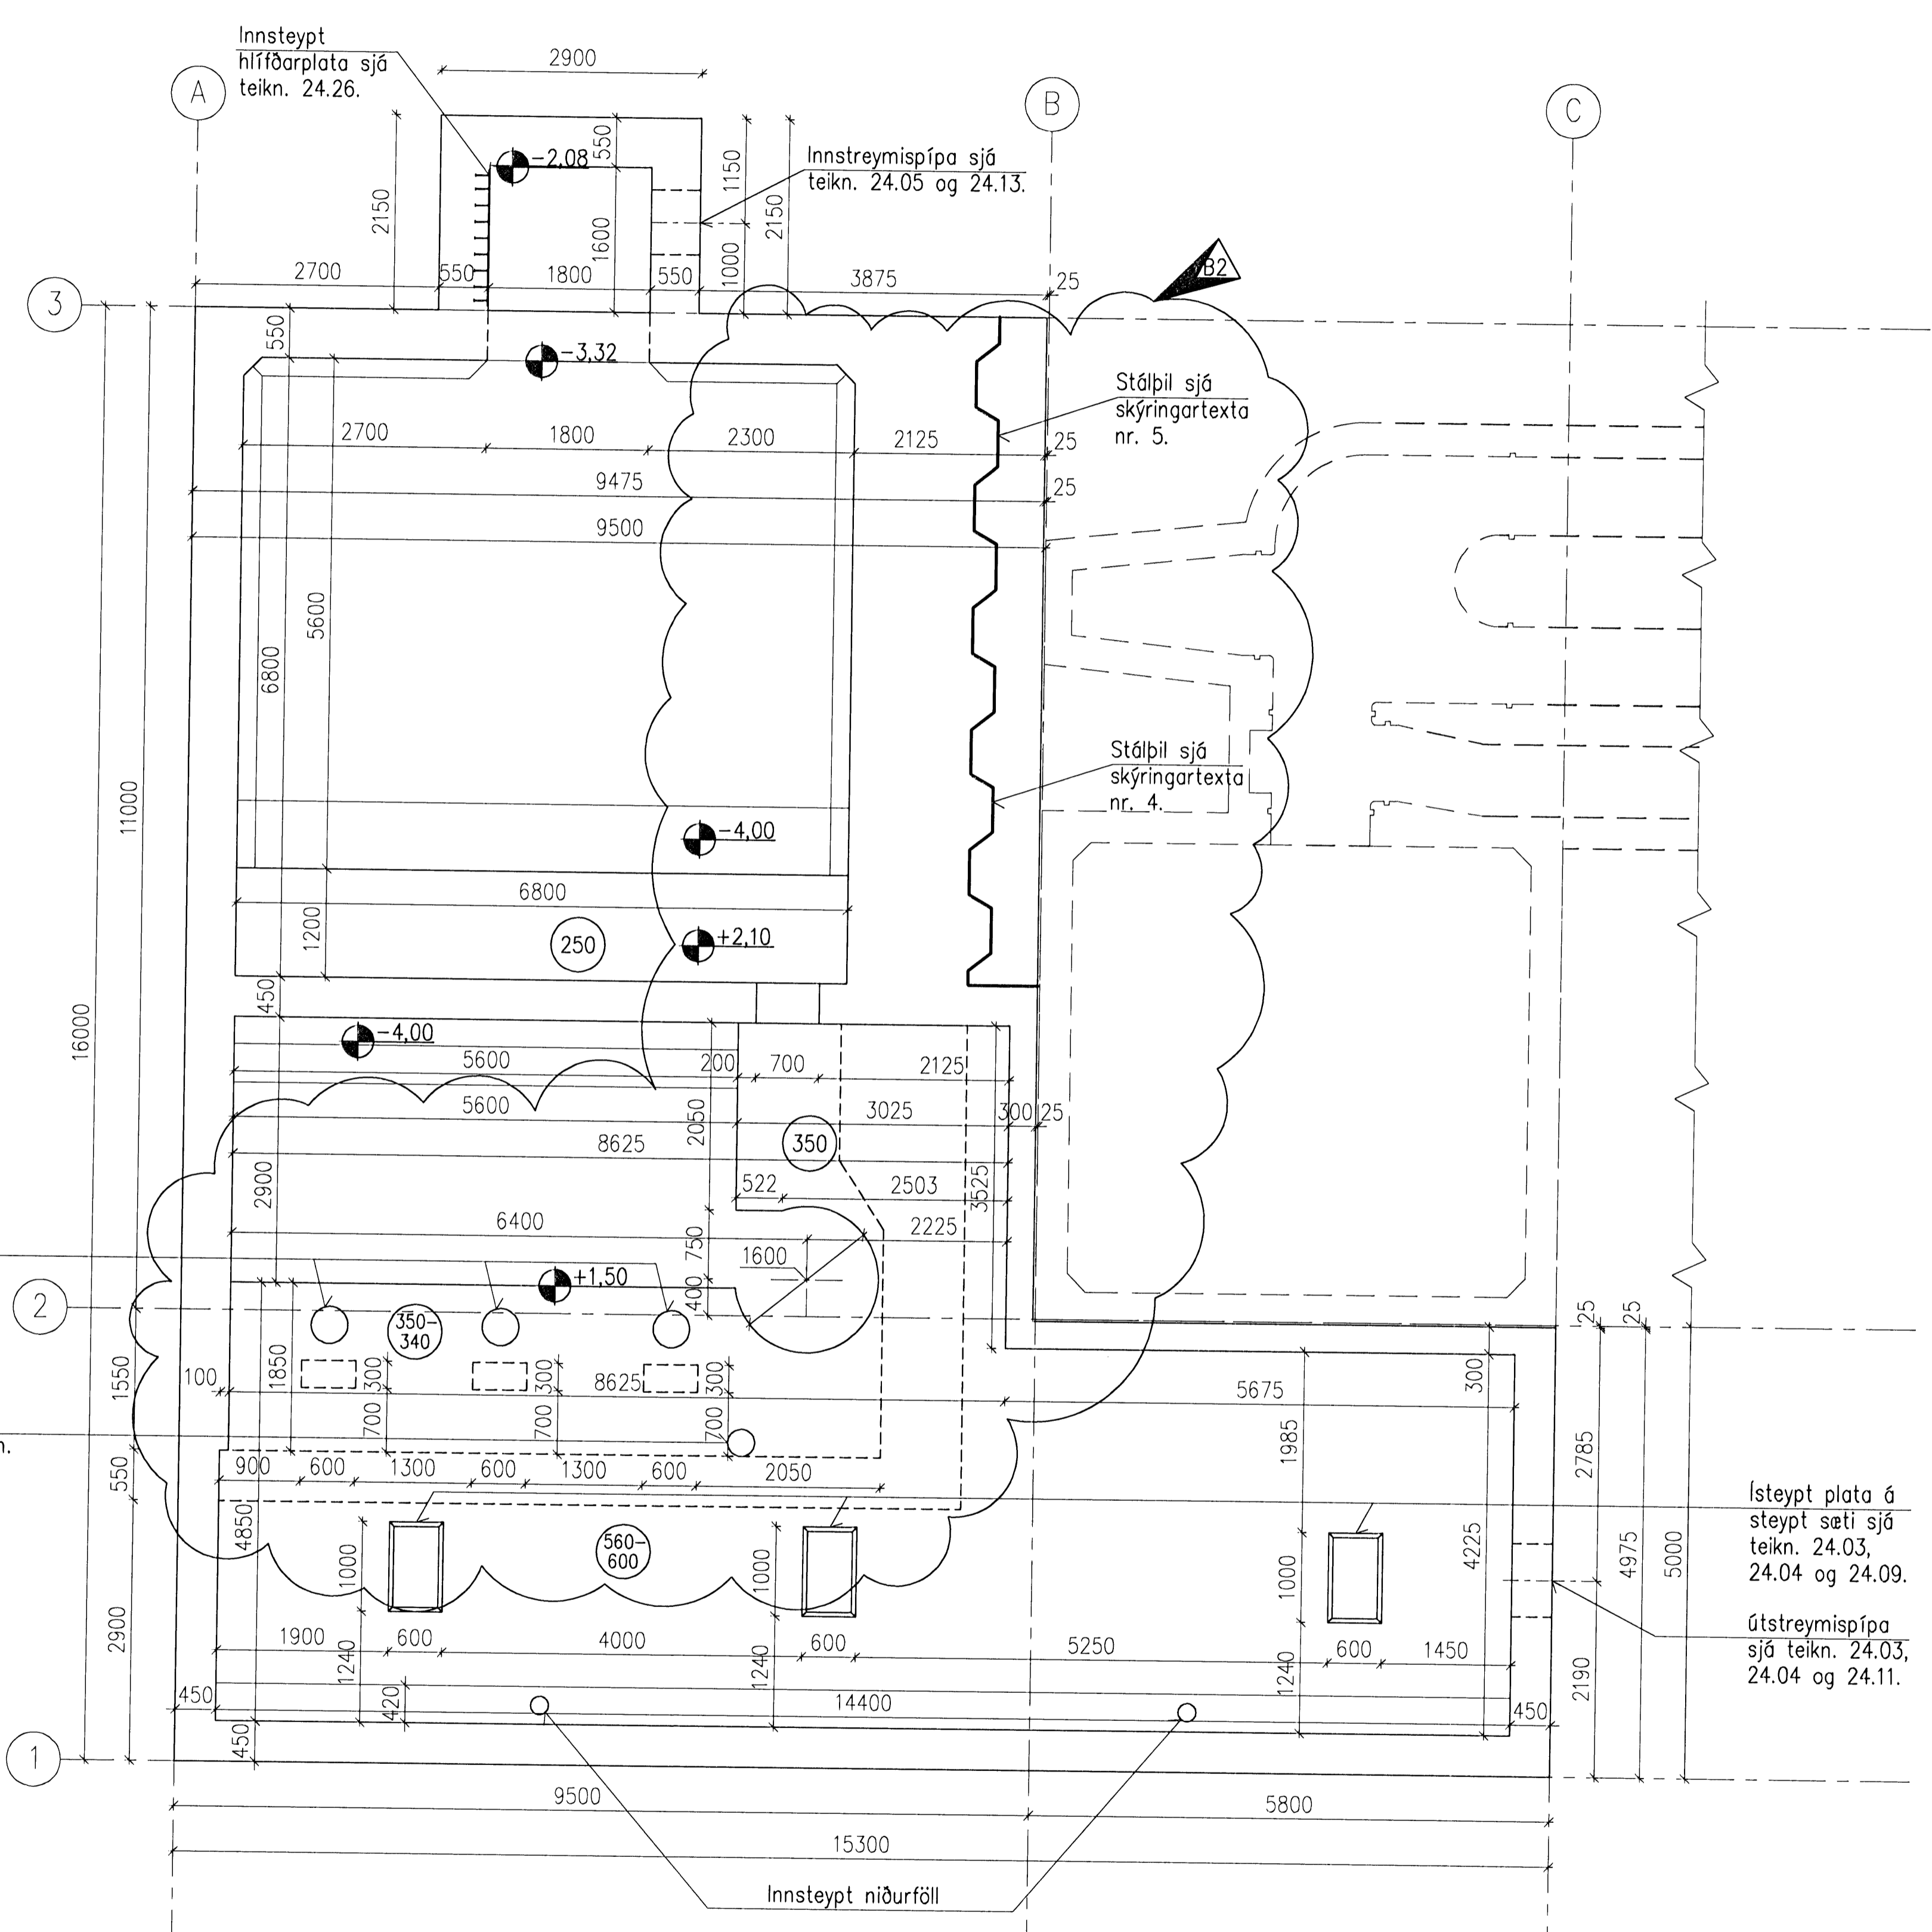

**SKÝRINGAR:**

- Öll mál eru í mm.
- Vatnshalli er á yfirborði botnplötu (K.+1.50) og eru kótahæðir á efri brún botnplötunnar gefnar upp á teikn. 22.06.
- Hæðarkótar á neðri brún sökkuls í útvegg eldri byggingar eru sýndir á veggjum V4 og V7 á veggjateikn.
- Staðsetning stálþils er breytileg eða þannig var það rekið niður af verktafa.
- Hér þrýstist stálþilið inn í grunninn á framkvæmdatíma.

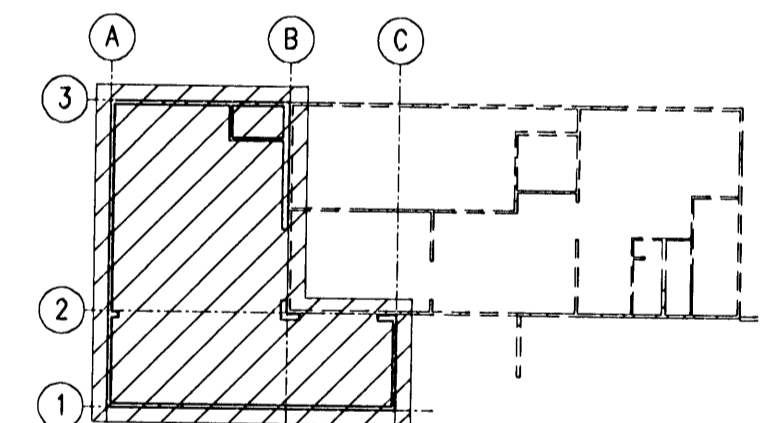

GRUNNMYND (EKKI Í KVARÐA)

B2	2008-05-08	Br. n. dælur. v/þenslu stálþils	AS	KGS	ÓE
B1	2008-04-09	Breyting vegna stálþils	AS	HS	ÓE
A	2008-02-07	VERKTEIKNING	AS	HS	ÓE
Öfg.	Dags.	Breyting	Ha.	Yf.	Sp.

**HAFNARFJARÐARBÆR**  
 FRAVEIJA HAFNARFJARÐAR  
 STRANDGÖTU 11  
 220 HAFNARFJARÐUR SM: 585 5665  
 FAX: 585 5639

**DÆLUSTÖÐ, ÓSEYRARBRAUT**  
 VIÐBYGGING  
 STEYPUVEIKNING  
 GRUNNMYND EFRA DÆLURÝMIS

**VST Verkræðistofa**  
**Sigurðar Thoroddsen hf.**  
 Armúla 4, 108 Reykjavík - Kt: 611276-0289  
 Sími: 569 5000 - Fax: 569 5010 - Vefvang: www.vst.is

Hannað: AS Teiknað: AFV Vefjað: 1:50  
 Samþykkt: VST hf. Ólafur Erlingsson 2104447289

Töluskrá: K:\2003.02\07\08-Oseyri-Br\teikn\burd\OS-2202.dwg | Blaðstærð: A1  
 Dags: FEB. 2008 | Nr: 2003.0207 22.02 B2

© ÖLL AFNOT OG AFTRUN TEIKNINGA, AD HJUTA EDA Í HEIÐ, ER HÁÐ SKRIFLEIÐU LEYRI HÖNDLA

