



Undirritun samræmingarhönnuðar

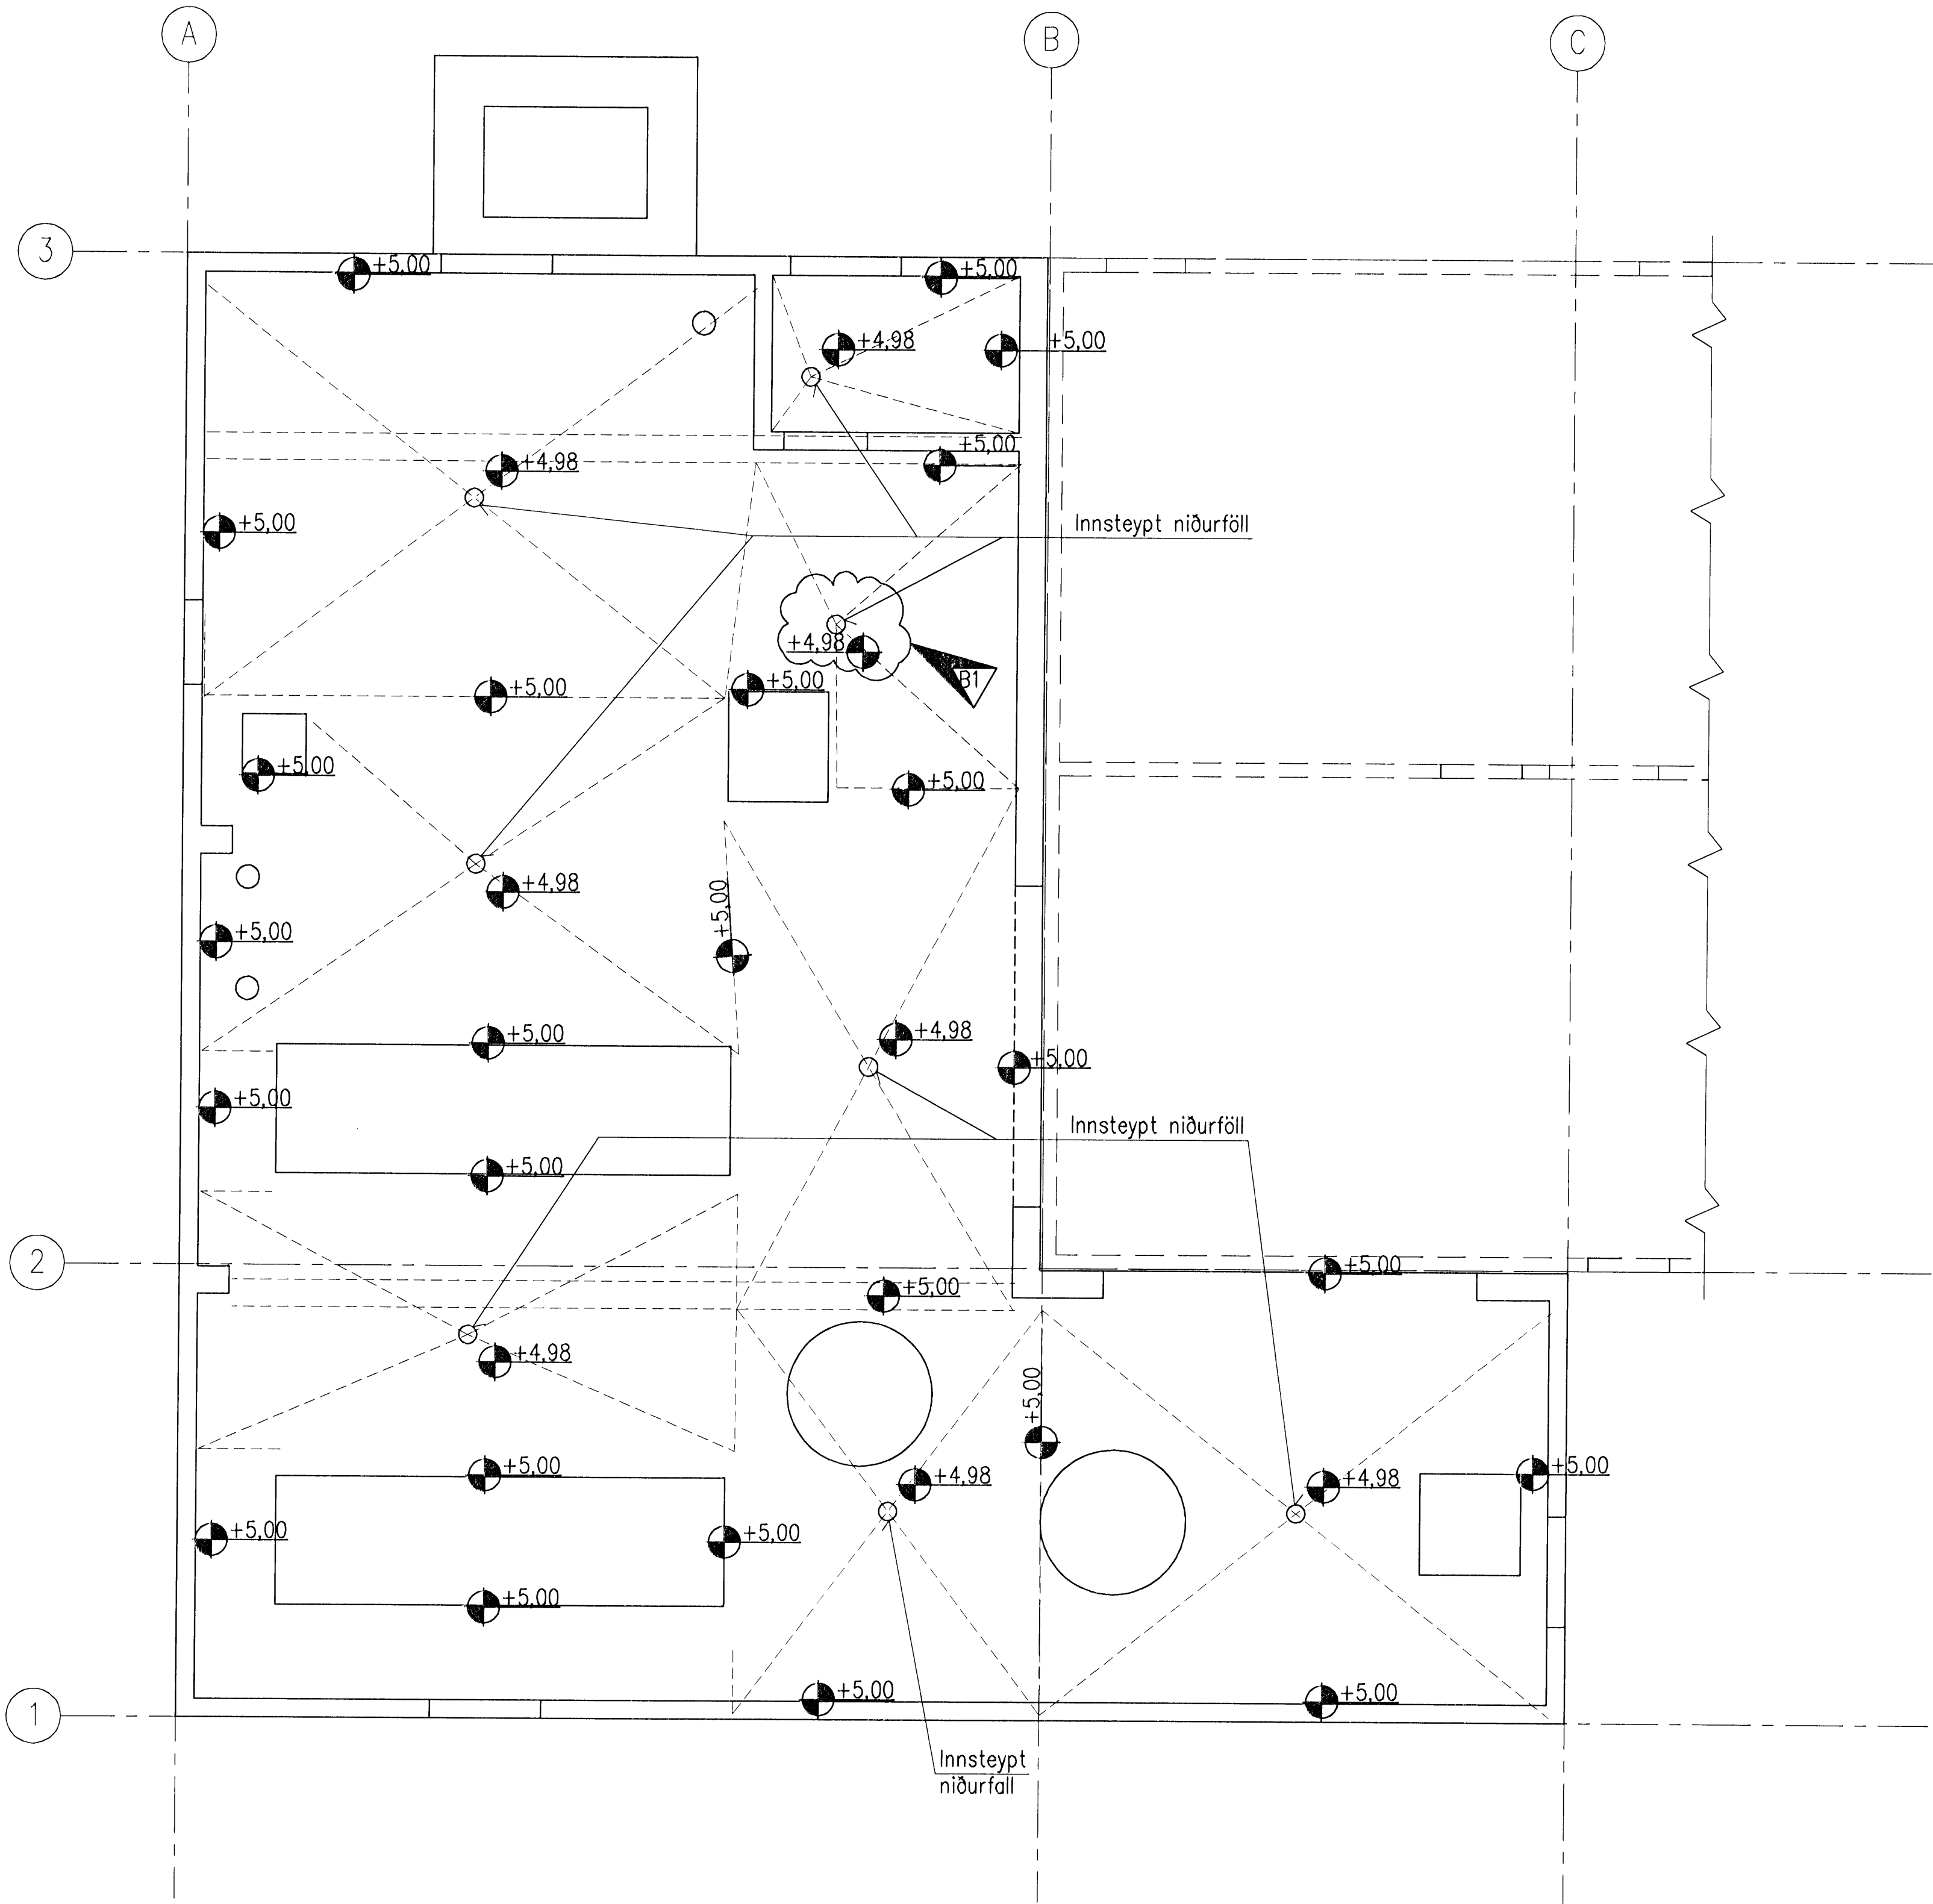

GRUNNMYND GÓLFPLÖTU (K.+5.00)

SKÝRINGAR:

1. Öll mál eru í mm.

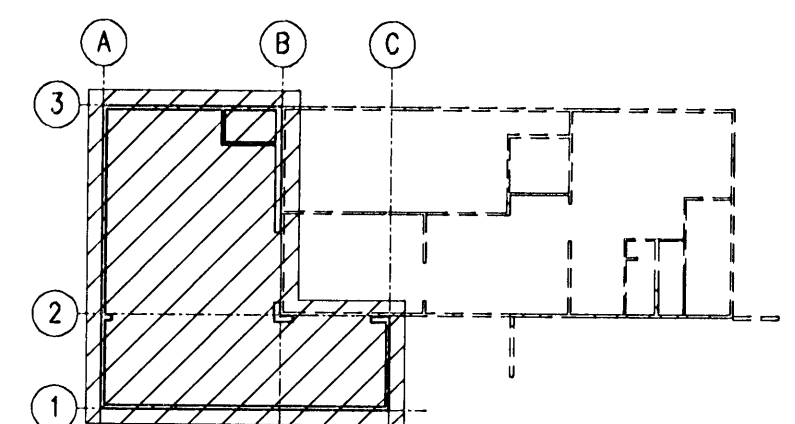

GRUNNMYND (EKKI Í KVARÐA)

B1	2008-04-09	Breyting vegna stólpils	AS	HS	ÓE
A	2008-02-07	VERKTEIKNING	AS	HA	ÓE
Ötg.	Dags.	Breyting	Ha.	Yf.	Sp.

HAFNARFJARÐARBÆR
FRÁVEITA HAFNARFJARÐAR
STRANDGÖTU 11
220 HAFNARFJÖRDUR
Sími: 585 5665
FAX: 585 5639

DÆLUSTÖÐ, ÓSEYRARBRAUT
VIÐBYGGING
STEYPUVEIKNING – VATNSHALLI
GRUNNMYND JARÐHÆÐAR

VST Verkræðistofa Sigurðar Thoroddsen hf.
Ármúla 4, 108 Reykjavík - KÍ: 611276-0289
Sími: 569 9000 - Fex: 569 5010 - Veflangi: www.vst.is

Höfundur: AS AFV Yfirgjafi: *[Signature]* Kl.: 1:50
Samþykkt: F.h. VST hf. Östfur Erlingsson KÍ: 2104447269

Töluskrá: K:\2003.02\07\08-Oseyri-Br\teikn\burd\OS-2207.dwg Blaðstærð: A1
Dagur: FEB. 2008 Nr.: 2003.0207 22.07 B1

© ÖLL AÐNOT OG AFTRITUN TÆKNINGA, AD HEUTA EÐA Í HEILD, ER HÁÐ SKRIFLEGGU LEYFI HÖFUNDA

