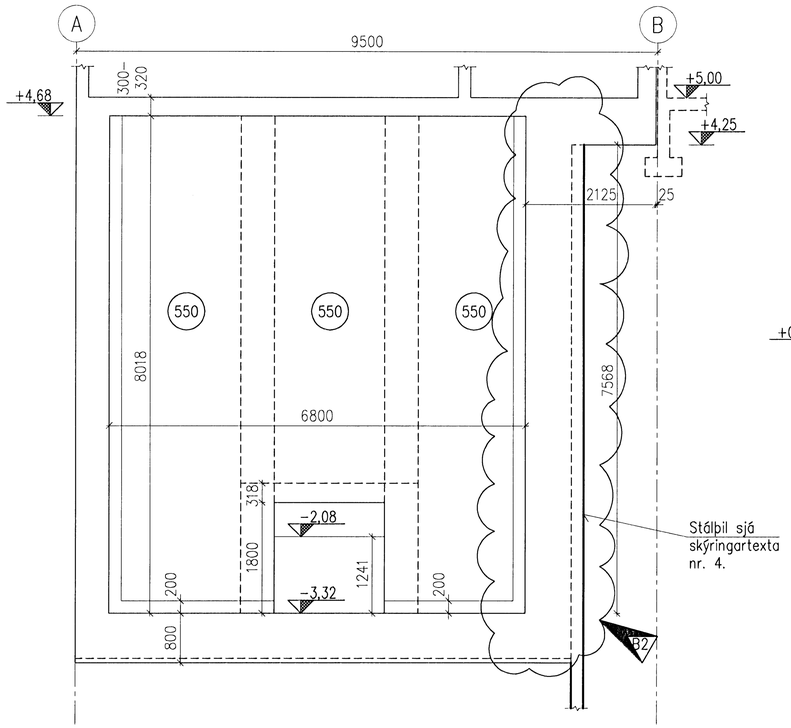

V1 — Mkv. 1:50

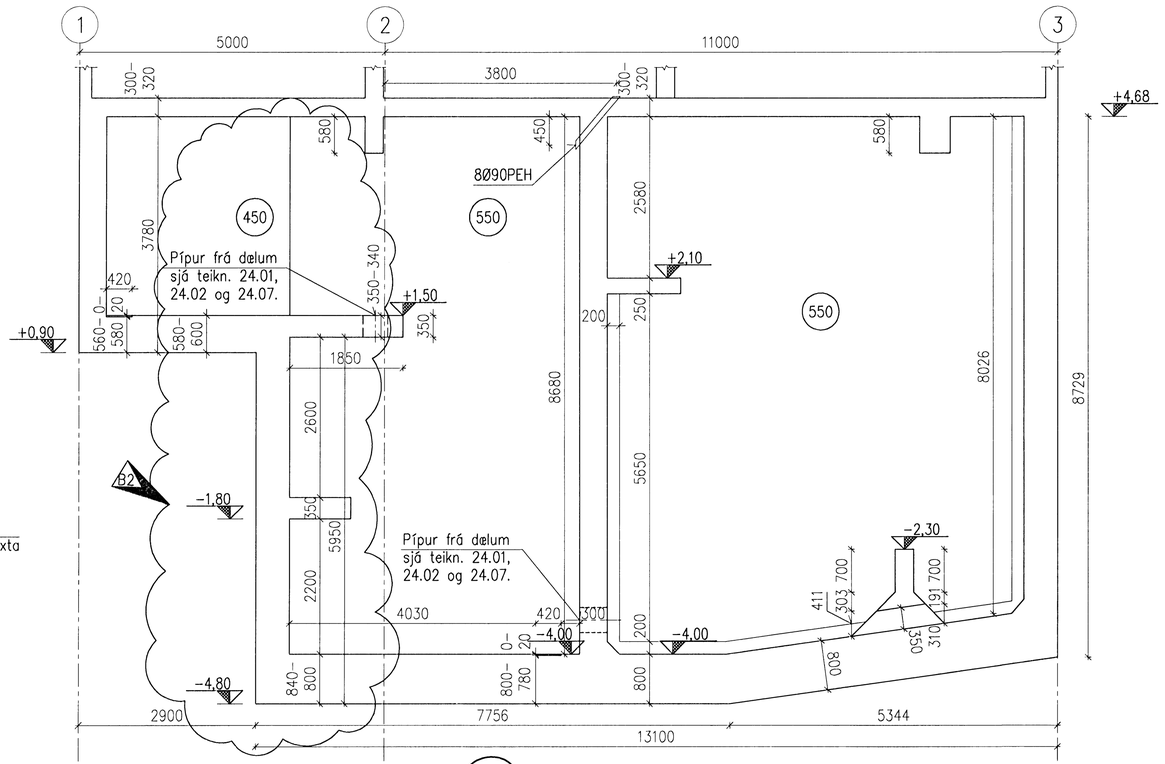

V2 — Mkv. 1:50

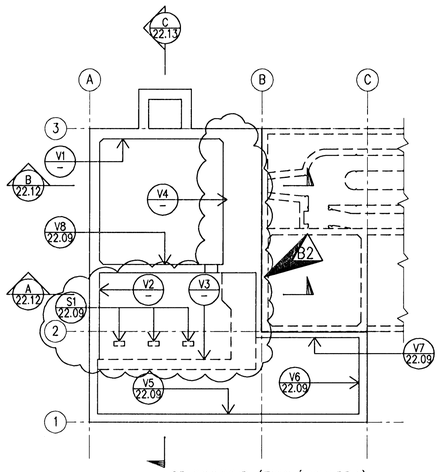

GRUNNMYND (EKKI Í KVARÐA)

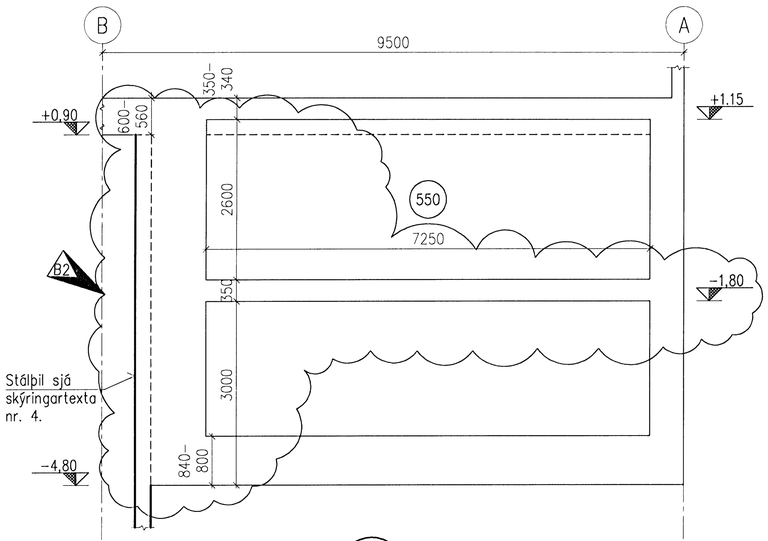

V3 — Mkv. 1:50

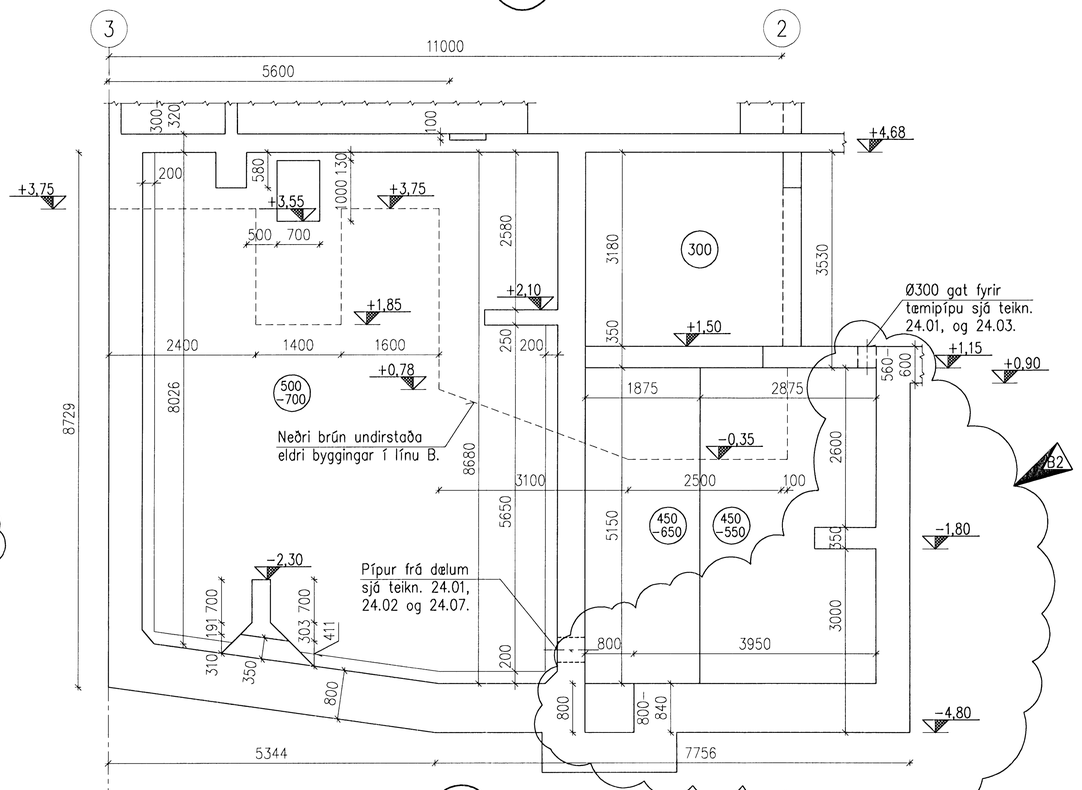

V4 — Mkv. 1:50

SKÝRINGAR:

1. Öll mál eru í mm.
2. Vatnshalli er á yfirborði platna sjá hæðarkóta á teikn. 22.05, 22.06 og 22.07.
3. Hæðarkótar og lengd eldri undirstaða eru frá teikningum af eldri byggingu dags. ágúst 1996.
4. Staðsetning stálþils er breytileg eða þannig var það rekið niður af verktaka. Ennfremur þrýstist stálþilið inn í grunn á framkvæmdatíma.

B2

Samþykkt þann 2 2 OKT 2008
Byggingarfulltrúinn í Hafnarfirði
f.h. Hrólfur S. Gunnlaugsson

Undirritun samræmingarhönnuðar:

B2	2008-05-08	Br. n. dælur. v/þenslu stálþils	AS	KGS	ÓE
B1	2008-04-09	Breyting vegna stálþils	AS	HS	ÓE
A	2008-02-07	VERKTEIKNING	AS	HS	ÓE
Útg.	Dags.	Breyting	Ha.	Yf.	Sþ.

HAFNARFJARÐARBÆR
FRÁVEITA HAFNARFJARÐAR
STRANDGÖTU 11
220 HAFNARFJÖRÐUR
SÍMI: 585 5665
FAX: 585 5639

DÆLUSTÖÐ, ÓSEYRARBRAUT

VIÐBYGGING
STEYPUTEIKNING
VEGGIR V1 – V4

VST Verkfræðistofa Sigurðar Thoroddsen hf.
Ármúla 4, 108 Reykjavík – Kt: 611276-0289
Sími: 569 5000 – Fax: 569 5010 – Vefföng: www.vst.is

Hannað:	Teiknað:	Yfirfarið:	Mkv.:
AS	AFV		1:50

Samþykkt: Fh. VST hf. Ólafur Elíasson Kt.: 2104447269

Tölvuskrá: K:\2003.02\07\08-Oseyri-Br\teikn\burd\OS-2208-09.dwg Blaðstærð: A1

Dags.: FEB. 2008 Nr.: 2003.0207 22.08 B2

© ÖLL AFNOT OG AFRITUN TEIKNINGA, AÐ HLUTA EÐA Í HEILD, ER HÁÐ SKRIFLEGU LEYFI HÖFUNDA

1:50
1000 0 1000 2000 3000 4000 5000 mm