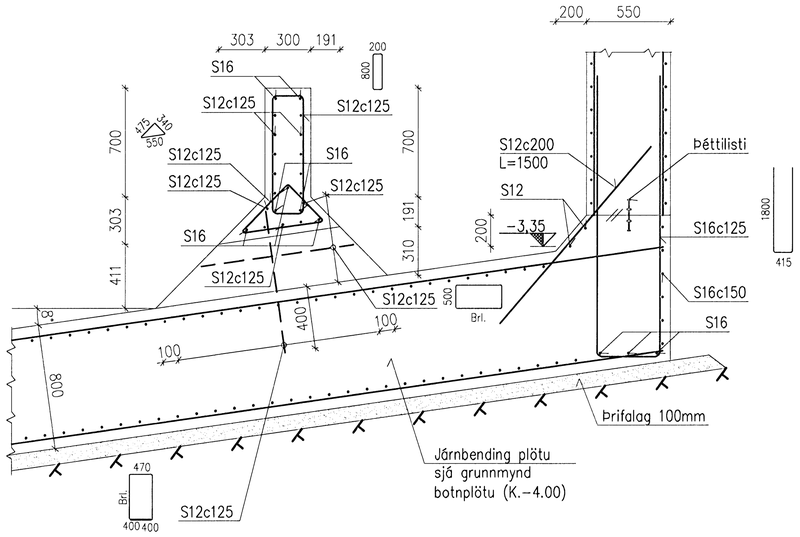

A 22.21 SNIÐ 1:20

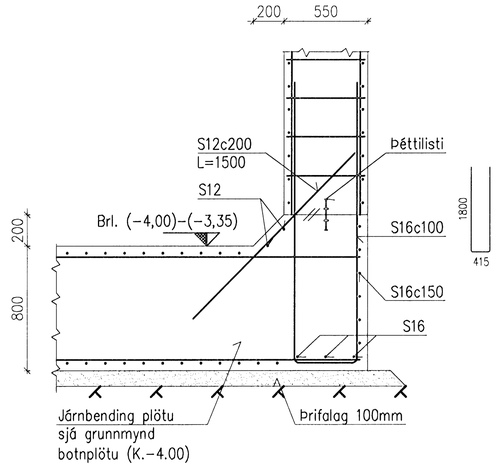

B 22.21 SNIÐ 1:20

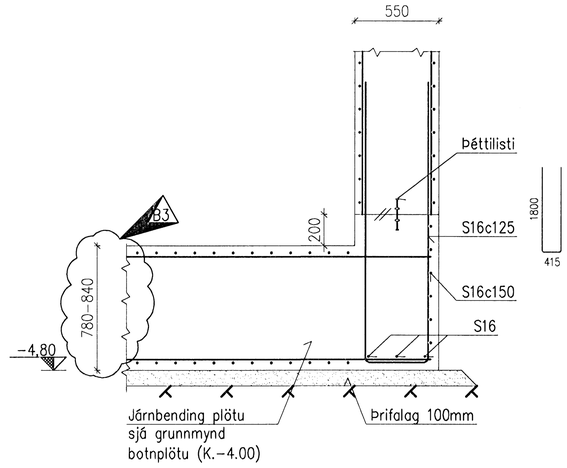

C 22.21 SNIÐ 1:20

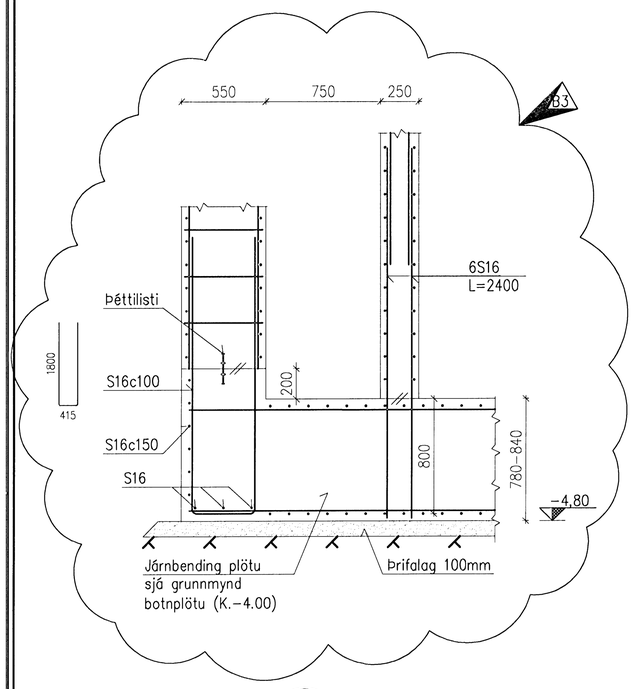

D 22.21 SNIÐ 1:20

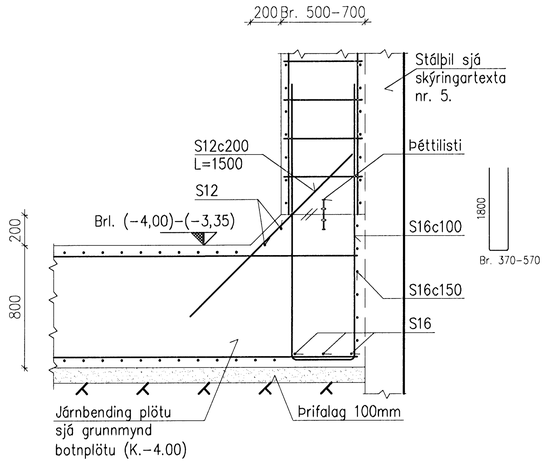

E 22.21 SNIÐ 1:20

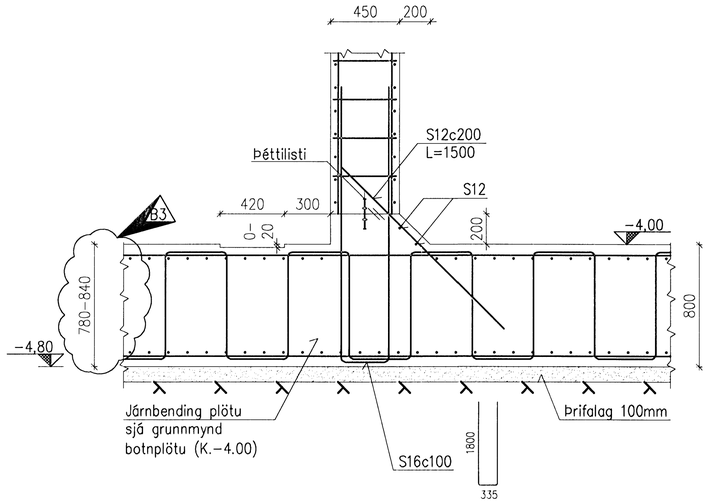

F 22.21 SNIÐ 1:20

SKÝRINGAR:

1. Öll mál eru í mm.
2. Málsetningar byggingarhluta sjá steyputeikningar.
3. Kótahæðir á efri brún botnplötu eru gefnar upp á teikn. 22.05.
4. Járnbinding veggja sést á veggjateikningum.
5. Staðsetning stálþils er breytileg eða þannig var það rekið niður af verktaka.

B3	2008-05-13	Br. n. dælur. v/þenslu stálþils	AS	HS	ÓE
B2	2008-04-09	Breyting vegna stálþils	AS	HS	ÓE
B1	2008-03-17	Snið A breytt	AS	HS	ÓE
A	2008-02-07	VERKTEIKNING	AS	HS	ÓE
Útg.	Dags.	Breyting	Ha.	Yf.	Sþ.

Samþykkt þann 22 OKT 2008
Byggingarfulltrúinn í Hafnarfirði
F.h. Hrólfur S. Gunnlaugsson

Undirritun samræmingarhönnuðar:

HAFNARFJARÐARBÆR
FRÁVEITA HAFNARFJARÐAR
STRANDGÖTU 11
220 HAFNARFJÖRÐUR
SÍMI: 585 5665
FAX: 585 5639

DÆLUSTÖÐ, ÓSEYRARBRAUT

VIÐBYGGING
BURÐARVIRKI, JÁRNBINDING
BOTNPLATA (K.-4.0), SNIÐ A - F

VST Verkfræðistofa Sigurðar Thoroddsen hf.
Ármúla 4, 108 Reykjavík - Kt: 611276-0289
Sími: 569 5000 - Fax: 569 5010 - Vefföng: www.vst.is

Hannað:	Teiknað:	Yfirfarið:	Mkv:
AS	AFV		1:20

Samþykkt: Fh. VST hf. Ólafur Erlingsson Kt.: 2104447269

Tölvuskrá: K:\2003.02\07\08-Oseyri-Br\teikn\burd\OS-2222-23.dwg Blaðstærð: A1

Dags: FEB. 2008 Nr: 2003.0207 22.22 B3

© ÖLL AFNOT OG AFRITUN TEIKNINGA, AÐ HLUTA EÐA Í HEILD, ER HÁÐ SKRIFLEGU LEYFI HÖFUNDA

1:20
1000 0 1000 2000 mm