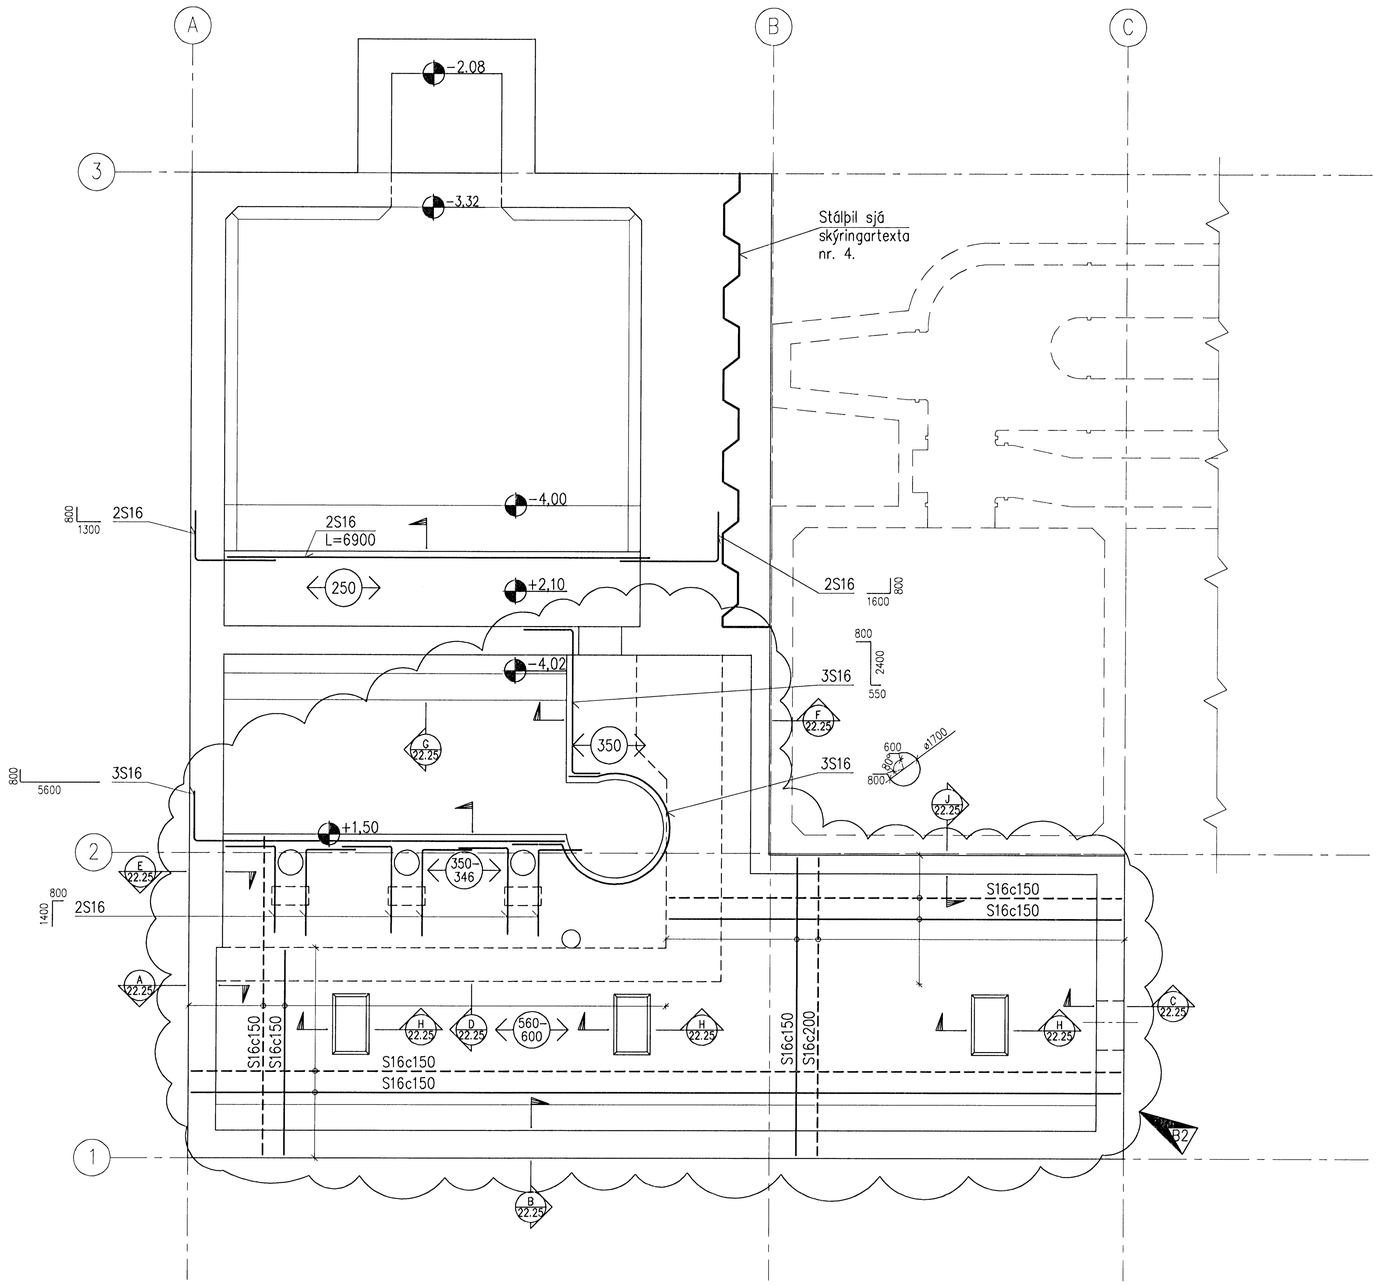

GRUNNMYND BOTNPLÖTU (K.+1.50)

Samþykkt þann
2 2 OKT 2008
Byggingarfulltrúinn í Hafnarfirði
F.h. Hrólfur S. Gunnlaugsson

Undirritun samræmingarhönnuðar:

SKÝRINGAR:

1. Öll mál eru í mm.
2. Málsetningar byggingarhluta sjá steyputeikningar.
3. Kótahæðir á efri brún botnplötu (K.+1.50) eru gefnar upp á teikn. 22.06.
4. Staðsetning stálþils er breytileg eða þannig var það rekið niður af verktaka.

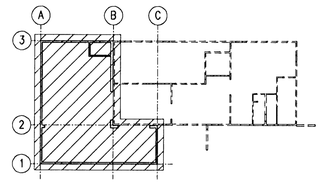

GRUNNMYND (EKKI Í KVARÐA)

Útg.	Dags.	Breyting	Hö.	Yf.	Sþ.
B2	2008-05-08	Br. n. dælur. v/þenslu stálþils	AS	KGS	ÓE
B1	2008-04-09	Breyting vegna stálþils	AS	HS	ÓE
A	2008-02-07	VERKTEIKNING	AS	HS	ÓE

HAFNARFJARÐARBÆR
FRÁVEITA HAFNARFJARÐAR
STRANDGÖTU 11
220 HAFNARFJÖRÐUR
SÍMI: 585 5665
FAX: 585 5639

DÆLUSTÖÐ, ÓSEYRARBRAUT

VIÐBYGGING
BURÐARVIRKI, JÁRNBINDING
BOTNPLATA (K.+1.50), GRUNNMYND

VST Verkfræðistofa Sigurðar Thoroddsen hf.
Ármúla 4, 108 Reykjavík – Kt: 611276-0289
Sími: 569 5000 – Fax: 569 5010 – Veffang: www.vst.is

Hannað:	Teiknað:	Yfirfarið:	Mkv:
AS	AFV		1:50

Samþykkt: F.h. VST hf. Óðafur Erlingsson Kt.: 2104447269

Tölvuskrá: K:\2003.02\07\08-Oseyri-Br\teikn\burd\OS-2224.dwg
Blaðstærð: A1

Dags: FEB. 2008
Nr: 2003.0207 22.24 B2

© ÖLL AFNOT OG AFRITUN TEIKNINGA, AÐ HLUTA EÐA Í HEILD, ER HÁÐ SKRIFLEGU LEYFI HÖFUNDA

1:50
1000 0 1000 2000 3000 4000 5000 mm