



Undirritun samþingaráhrifa:

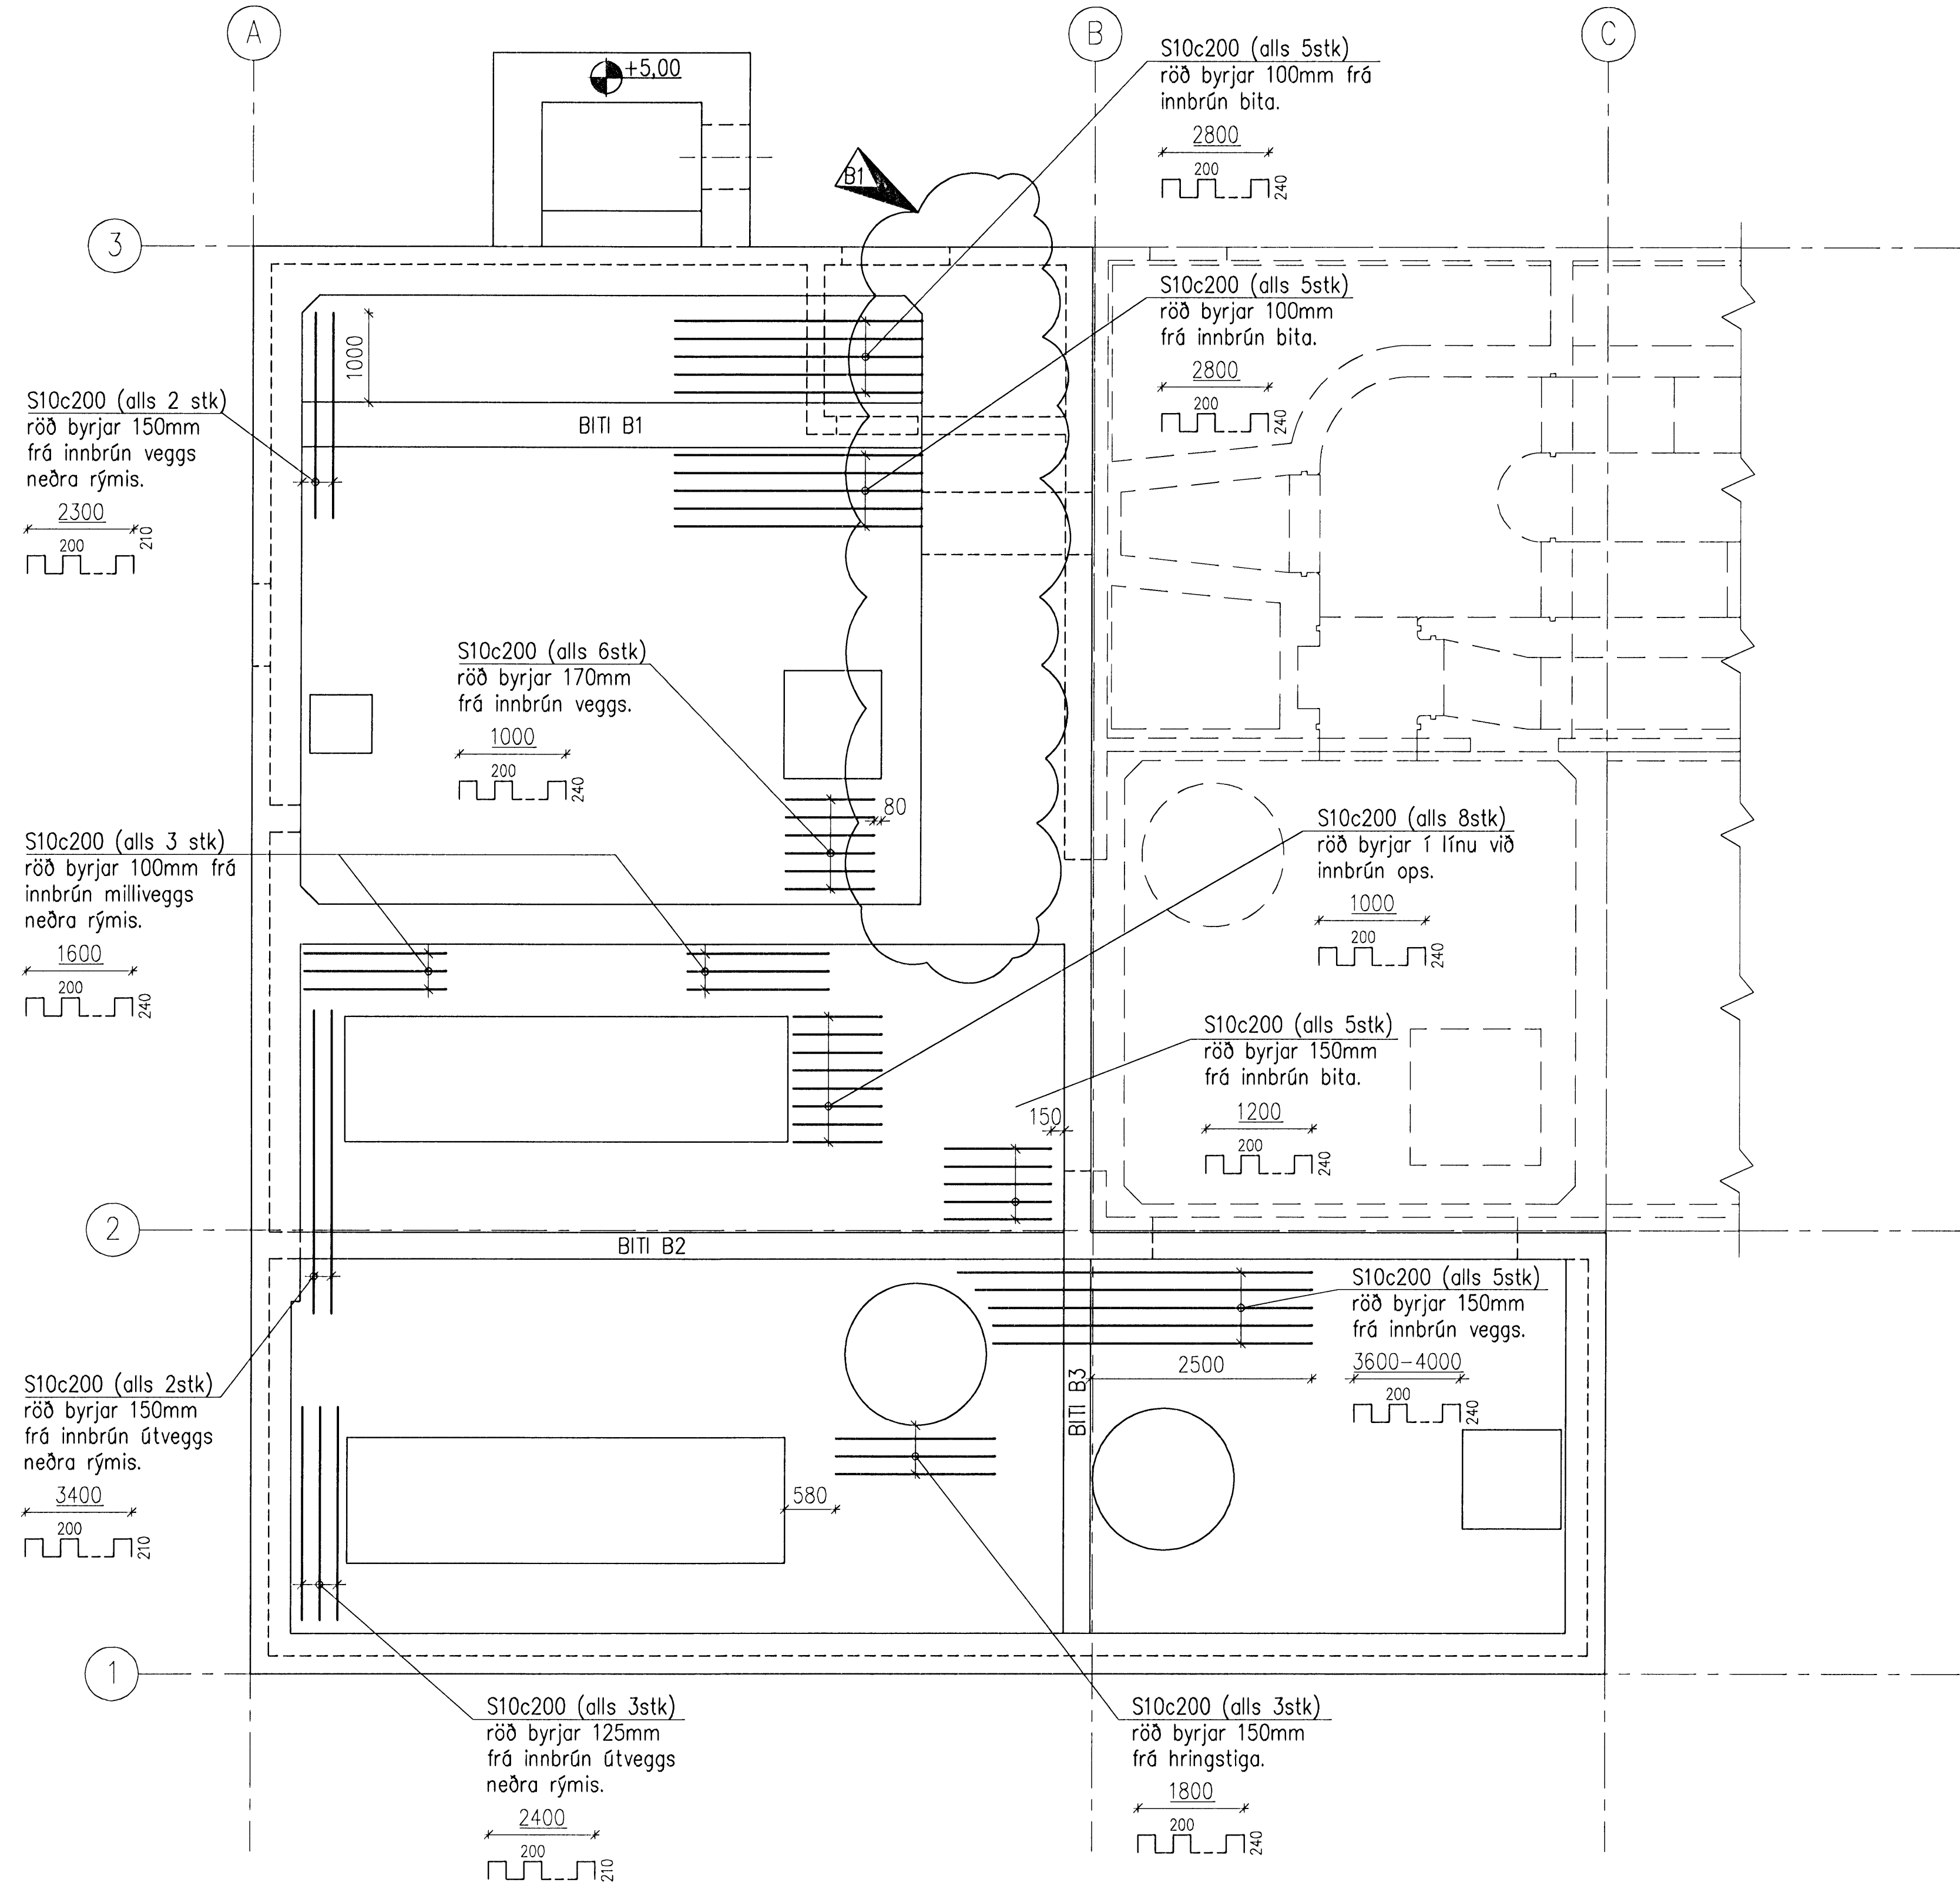

GRUNNMYND GÓLFPLÖTU (K.+5.00)

SKÝRINGAR:

- Öll mál eru í mm.
- Málsetningar byggingarluta sjá steyputeikningar.
- Járnbanding í efri og neðri brún gólfplötu (K.+5.00) er sýnd á teikn. 22.26.
- Járnbanding kringum op og staðsetning sniða í gólfplötu (K.+5.00) er sýnd á teikn. 22.27.
- Vatnshalli er á gólfplötu (K.+5.00) sjá teikn. 22.07.
- Þítar B1, B2 og B3 eru sýndir á teikn. 22.32.

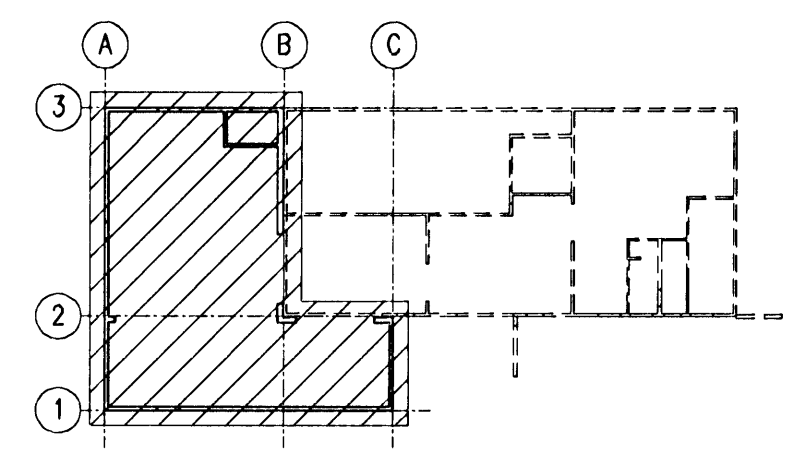

GRUNNMYND (EKKI Í KVARÐA)

| | | | | | |
|------|------------|-------------------------|-----|-----|-----|
| B1 | 2008-04-09 | Breyting vegna stálþils | AS | HS | ÓE |
| A | 2008-02-07 | VERKTEIKNING | AS | HS | ÓE |
| Ótg. | Dags. | Breyting | Ha. | Yf. | Sp. |

HAFNARFJARÐARBÆR
FRÁVEITA HAFNARFJARÐAR
SÍMANGÖTU 11
220 HAFNARFJARÐUR
Sími: 585 5665
FAX: 585 5639

DÆLUSTÖÐ, ÓSEYRARBRAUT
VIÐBYGGING
BURÐARVIRKI, JÁRNBINDING
GÓLFPLATA (K.+5.00), SKERJÁRN

VST Verkfræðistofa
Sigurðar Thoroddsen hf.
Ármúla 4, 108 Reykjavík - Kt. 611278-0289
Sími: 569 9000 - Fax: 569 9210 - Vefang: www.vst.is

Hannab: AS
Teiknað: AFV
Sambýkkt: 1:50
Eft. VST hf. Ólafur Erlingsen 2104447269
Tölvuskýr: K:\2003.02\07\08-Oseyri-Br\Teikn\burd\OS-2226-28.dwg A1
Dags: FEB. 2008 Nr: 2003.0207 22.28 B1

