
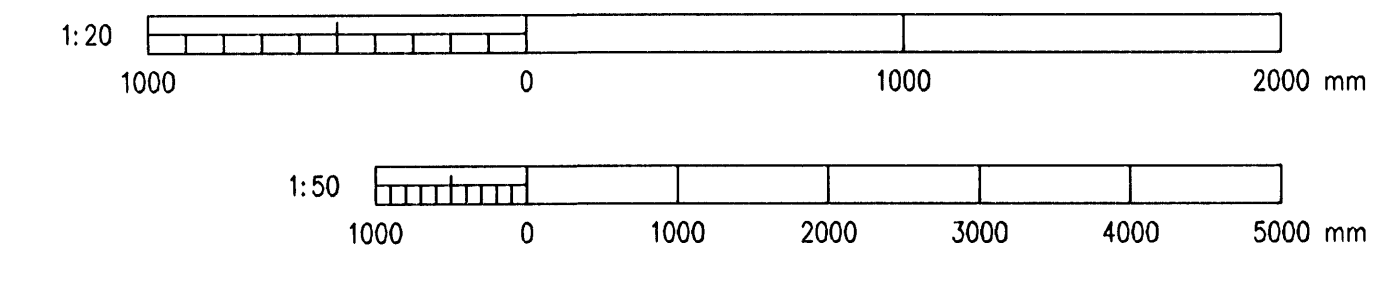
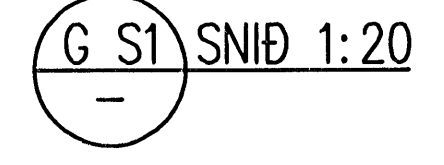
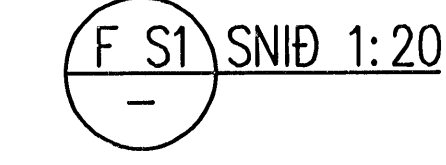
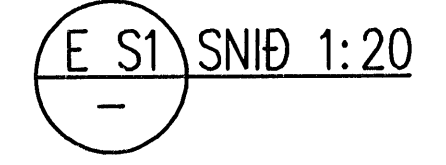
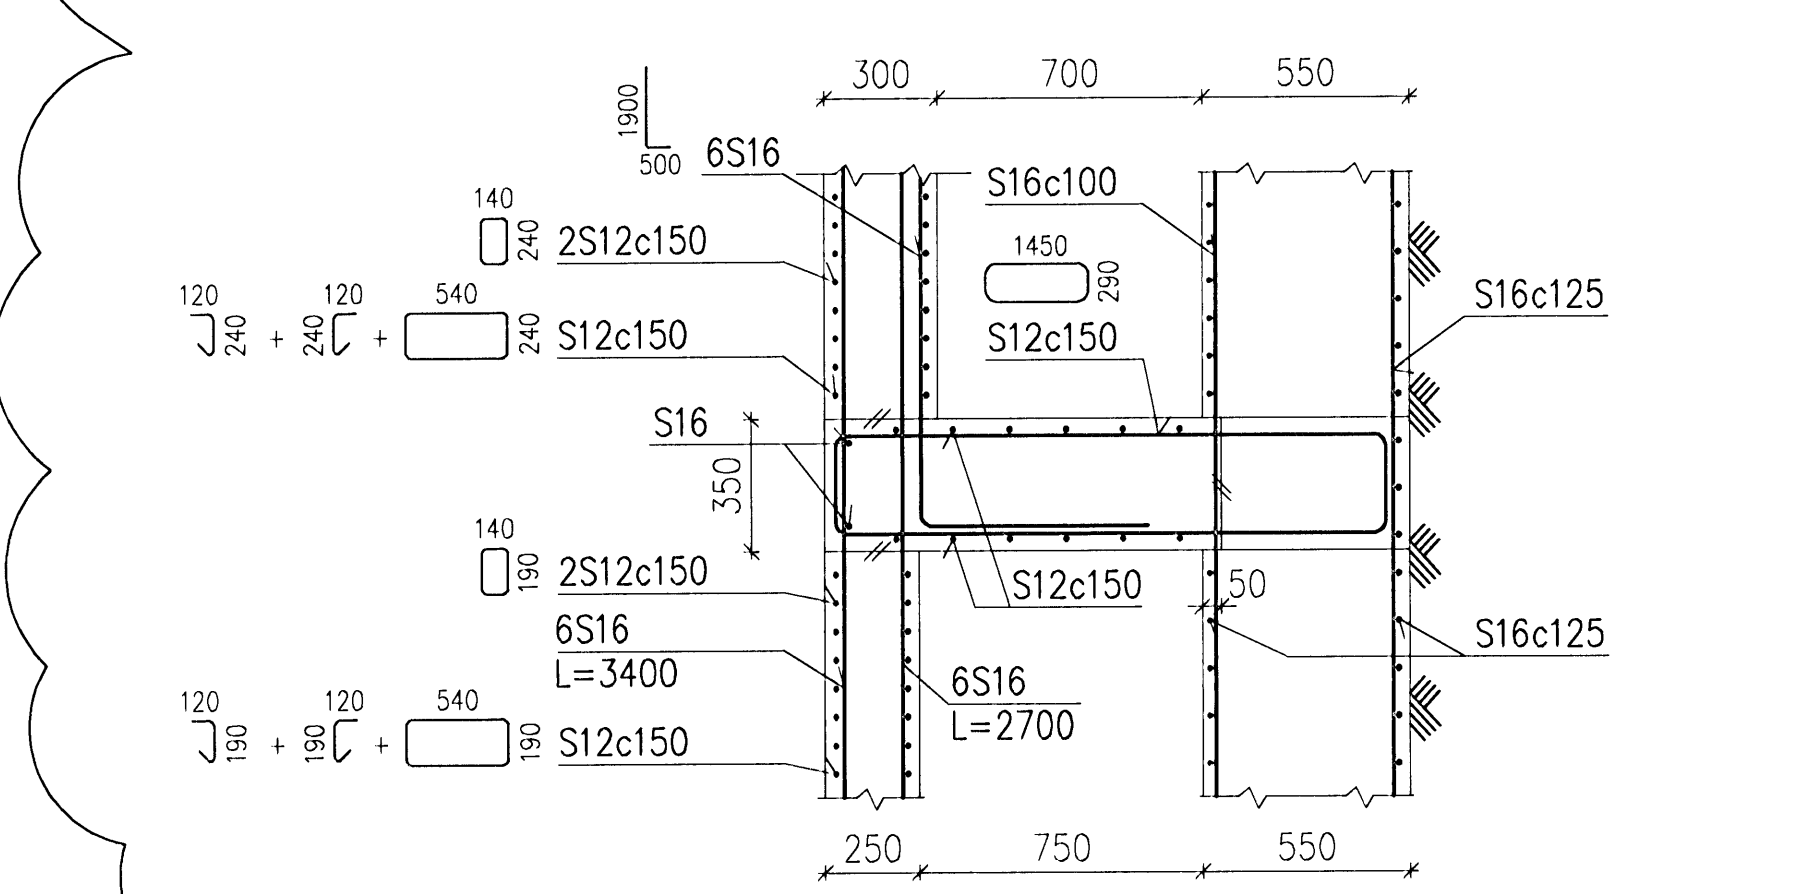
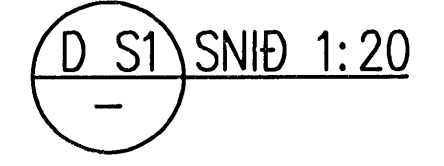
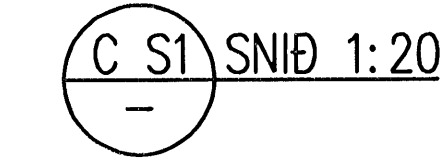
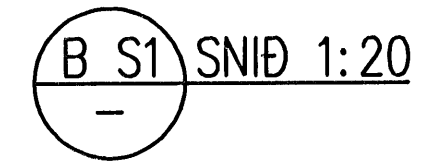
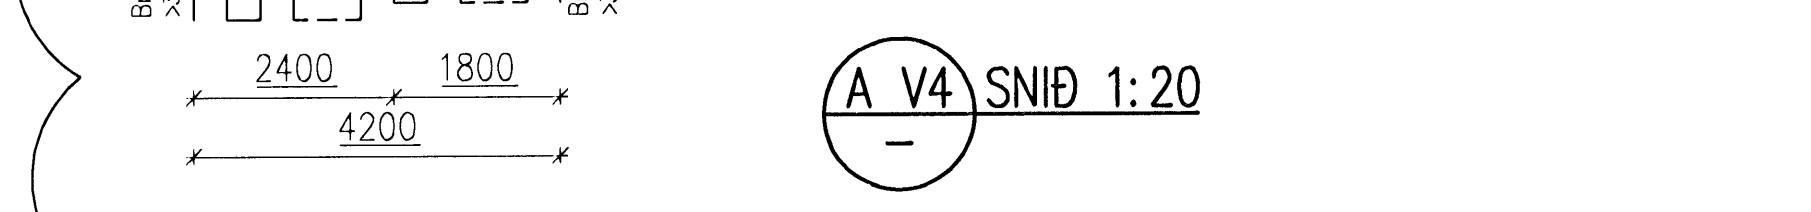
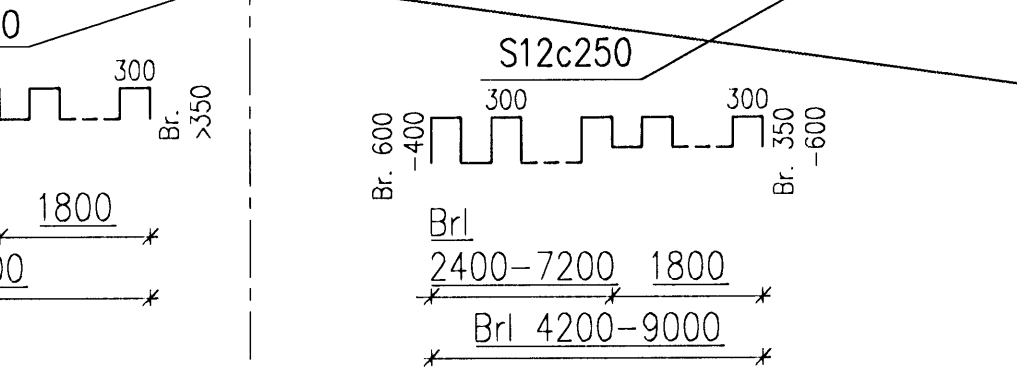
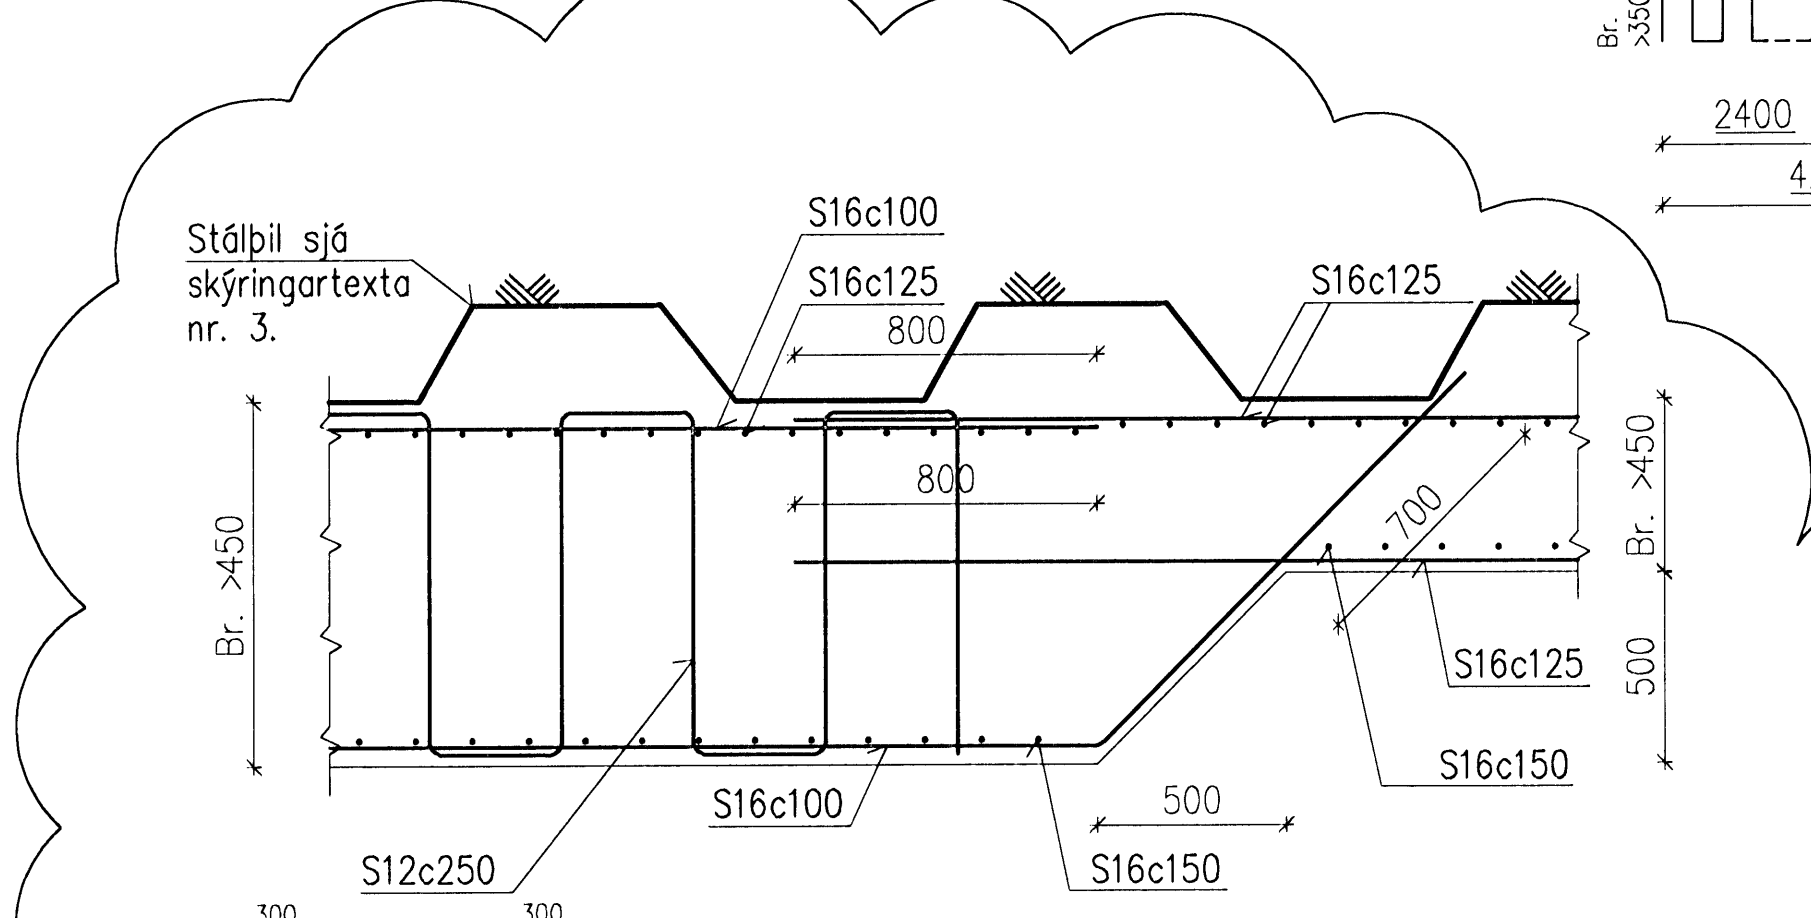


Samþykkt bann
 22.01.2008
 Byggingerfulltrúinn í Hafnarfirði
 F. H. Hrólfur S. Gunnlaugsson

Undirritun samþingargráðgjafar:

- SKÝRINGAR:**
- Öll mál eru í mm.
 - Tengijárn í veggj sjá veggjateikningur og grunnmyndir gólfplatna.
 - Staðsetning stálpils er breytileg eða þannig var það rekið niður af verktaða. Ennfremur þrýstist stálpilið inn í grunn ó framkvæmdatíma.

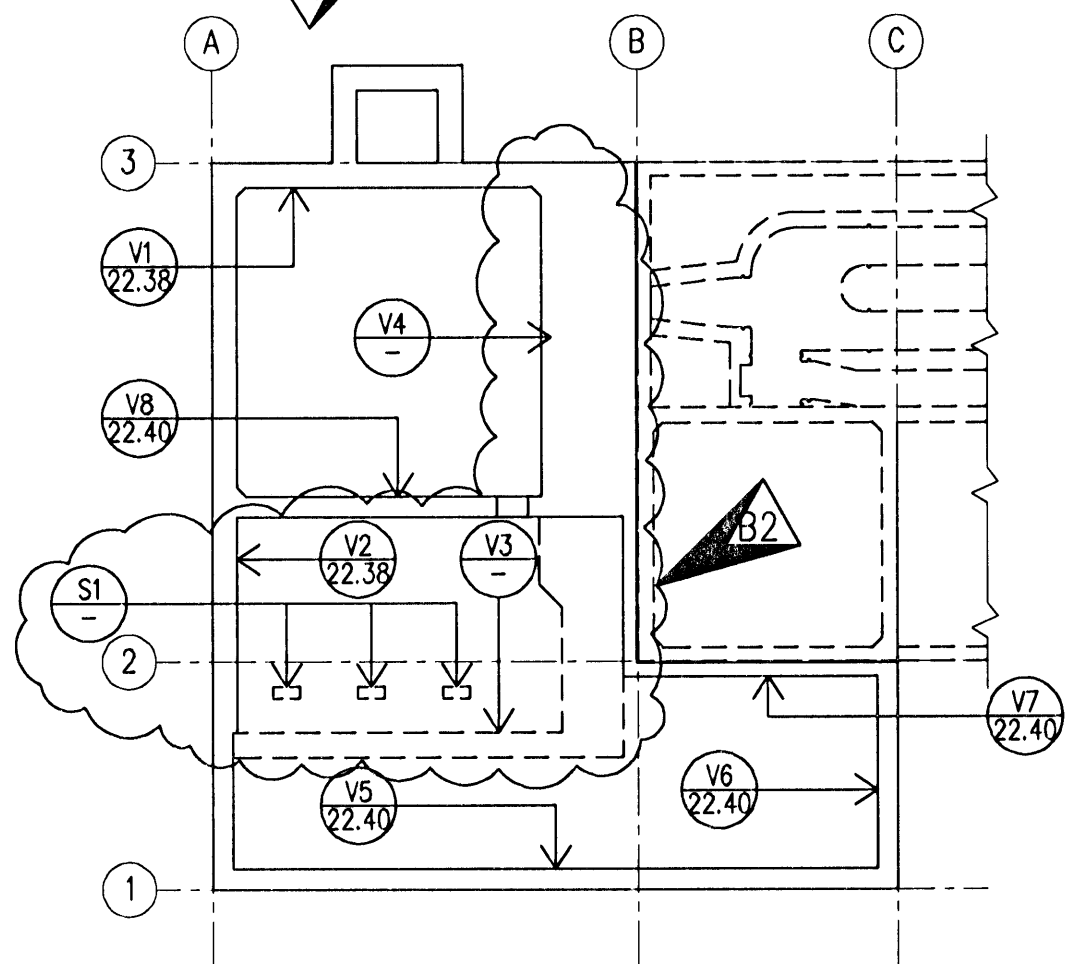

B2	2008-05-08	Br. n. dætur. v/þenslu stálpils	AS	KGS	ÓE
B1	2008-04-09	Breyting vegna stálpils	AS	HS	ÓE
A	2008-02-07	VERKTEIKNING	AS	HS	ÓE
Ótg.	Daga.	Breyting	Ha.	Yf.	Sp.
HAFNARFJARÐARBÆR FRÁVEITA HAFNARFJARÐAR STRANDGÖTU 11 220 HAFNARFJÖRDUR			Sími: 585 5665 FAX: 585 5639		
DÆLUSTÖÐ, ÓSEYRARBRAUT VIÐBYGGING BURÐARVIRKI, JÁRNBINDING VEGGIR V3 OG V4 OG SÚLUR S1					
VST Verkræðistofa Sigurðar Thoroddsen hf. Armárgata 4, 108 Reykjavík - Sími: 611276-0289 Sími: 589 5000 - Fax: 589 5010 - Veffangi: www.vst.is					
Hamnað:	AS	AFV	1:20, 1:50		
Sambýskkt.:	F. H. Hrólfur S. Gunnlaugsson		Kl.:	2104447269	
Talvíska:	K:\2003.02\07\08-Oseyri-Br\tekn\burd\OS-2238-40.dwg A1				
Dagur:	FEB. 2008	Númer:	2003.0207	22.39	B2
© ÖLL AÐNOT OG AFRITUN TEGNAKA, AÐ HLUFA EÐA Í HEILD, ER HÁÐ SKRIFLEIÐU LEYFI HÖFUNDNA					